

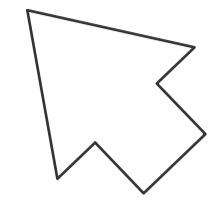


1 Relationsritning. Våning en trappa.

Fastighet Lärpojken 1.
Eriksberg; Botkyrka.

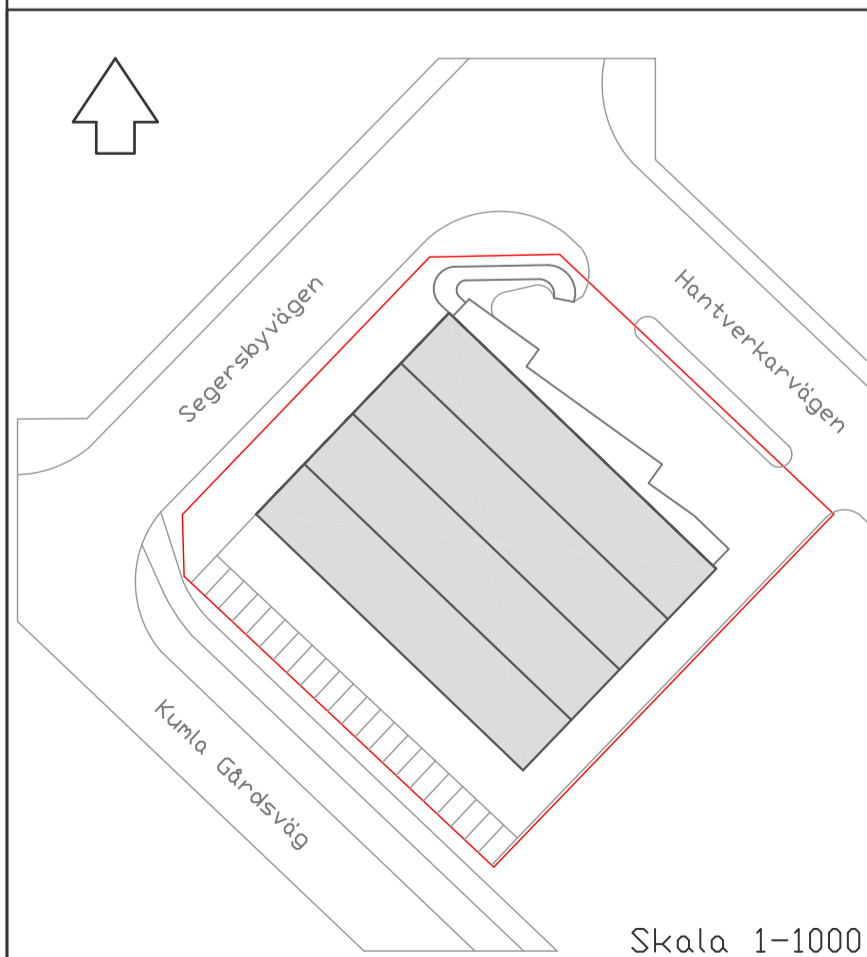

Lokal 1.
Våning en trappa; 422 m² LOA.
Våning markplan; 1748 m² LOA.
Sammanlagt; 2170 m² LOA.
(Ink. mellanväggar och trappor).
Varav.
Verkstadsgolv och förråd.
LOA. 1340 m²
Kontor och personal.
830 m² LOA.
(Ink. mellanväggar och trappor).

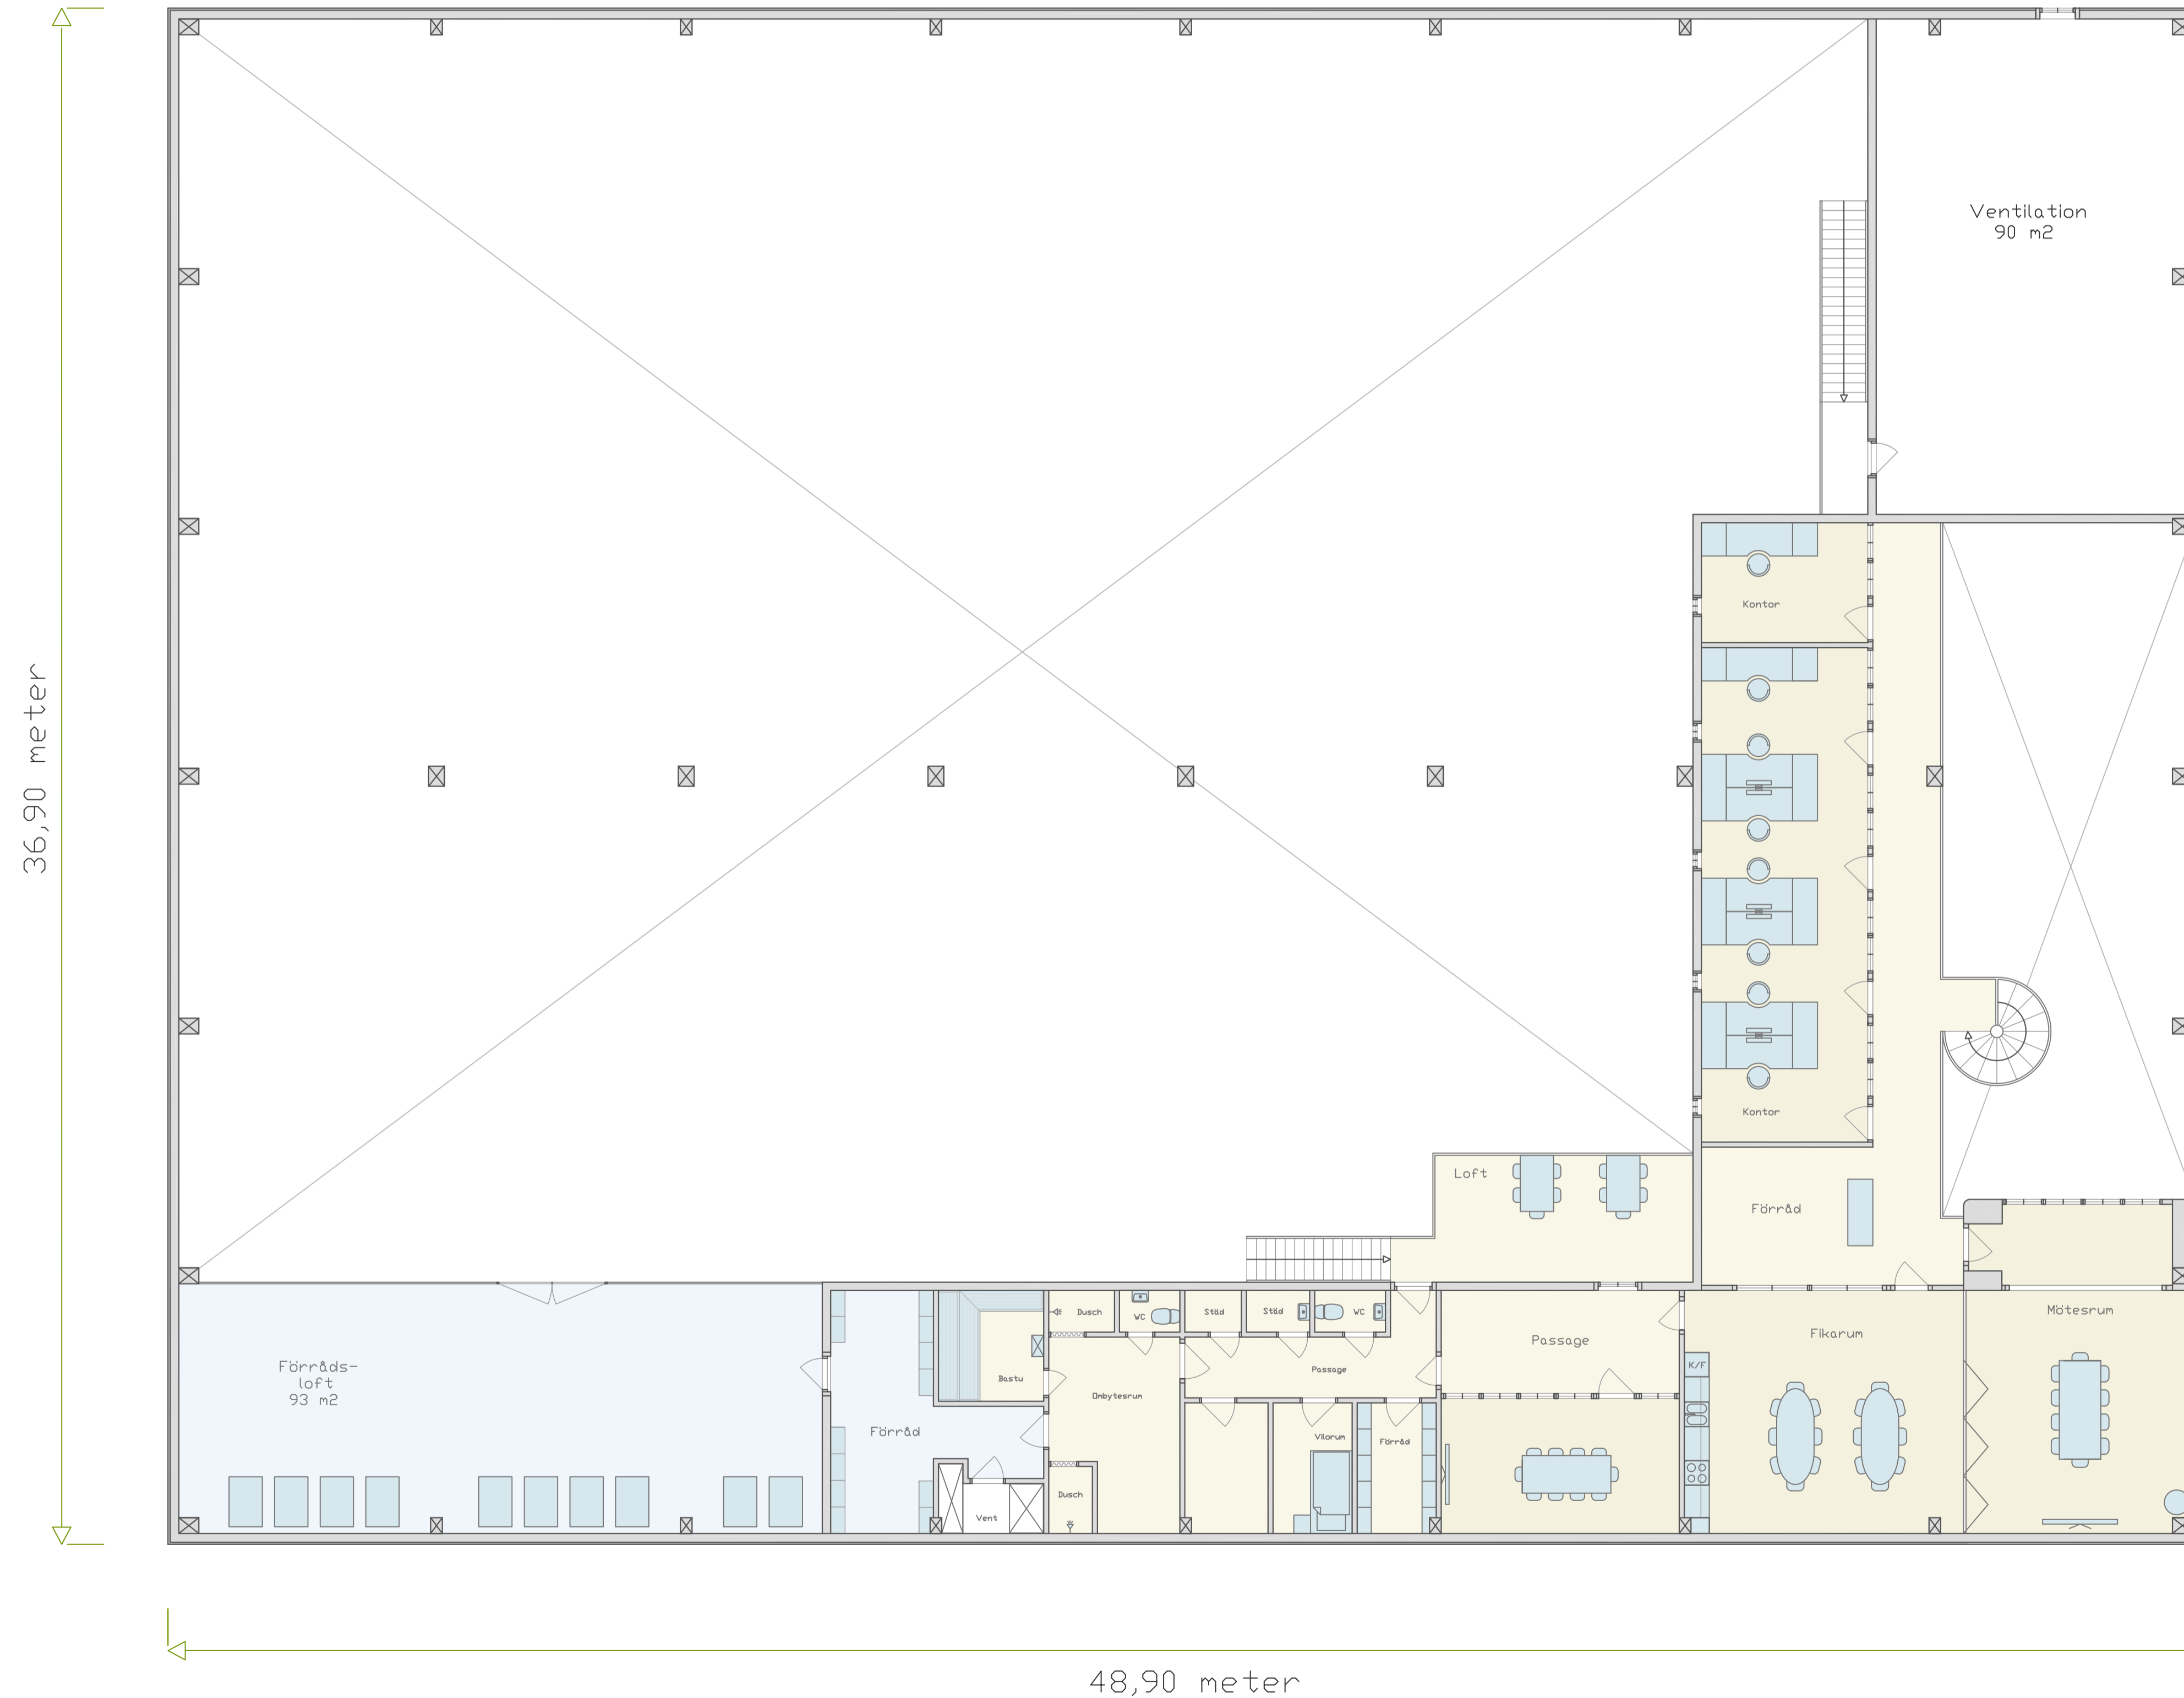



0 5 10 15 meter
Skala 1-100 på ett A1-ark. 1-200 på ett A3-ark.

Magnus Malm
MM Arkitektur
0739167797
magnus@mmark.se
Fastighet Lärpojken 1
Hantverkarvägen 2
Botkyrka
2024-07-08

2 Relationsritning. Våning markplan.

Fastighet Lärpojken 1.
Eriksberg; Botkyrka.

Lokal 1.
Våning en trappa; 422 m² LOA.
Våning markplan; 1748 m² LOA.
Sammanlagt; 2170 m² LOA.
(Ink. mellanväggar och trappor).
Varav.
Verkstads-golv och förråd.
LOA. 1340 m²
Kontor och personal.
830 m² LOA.
(Ink. mellanväggar och trappor).

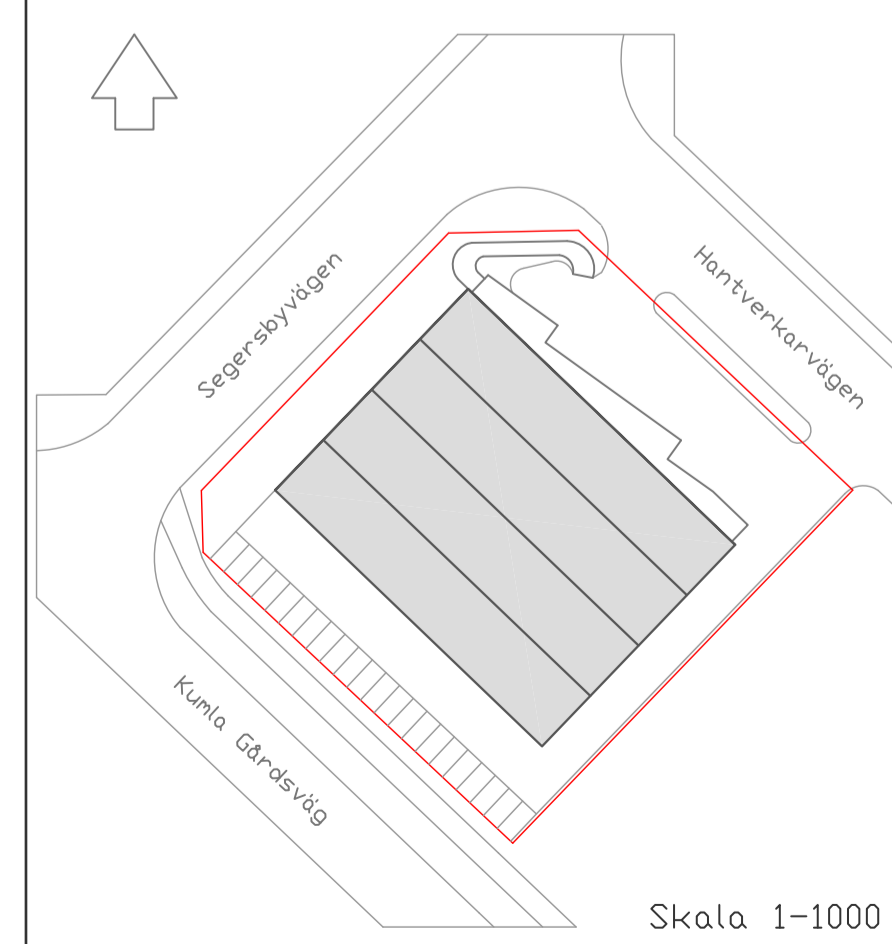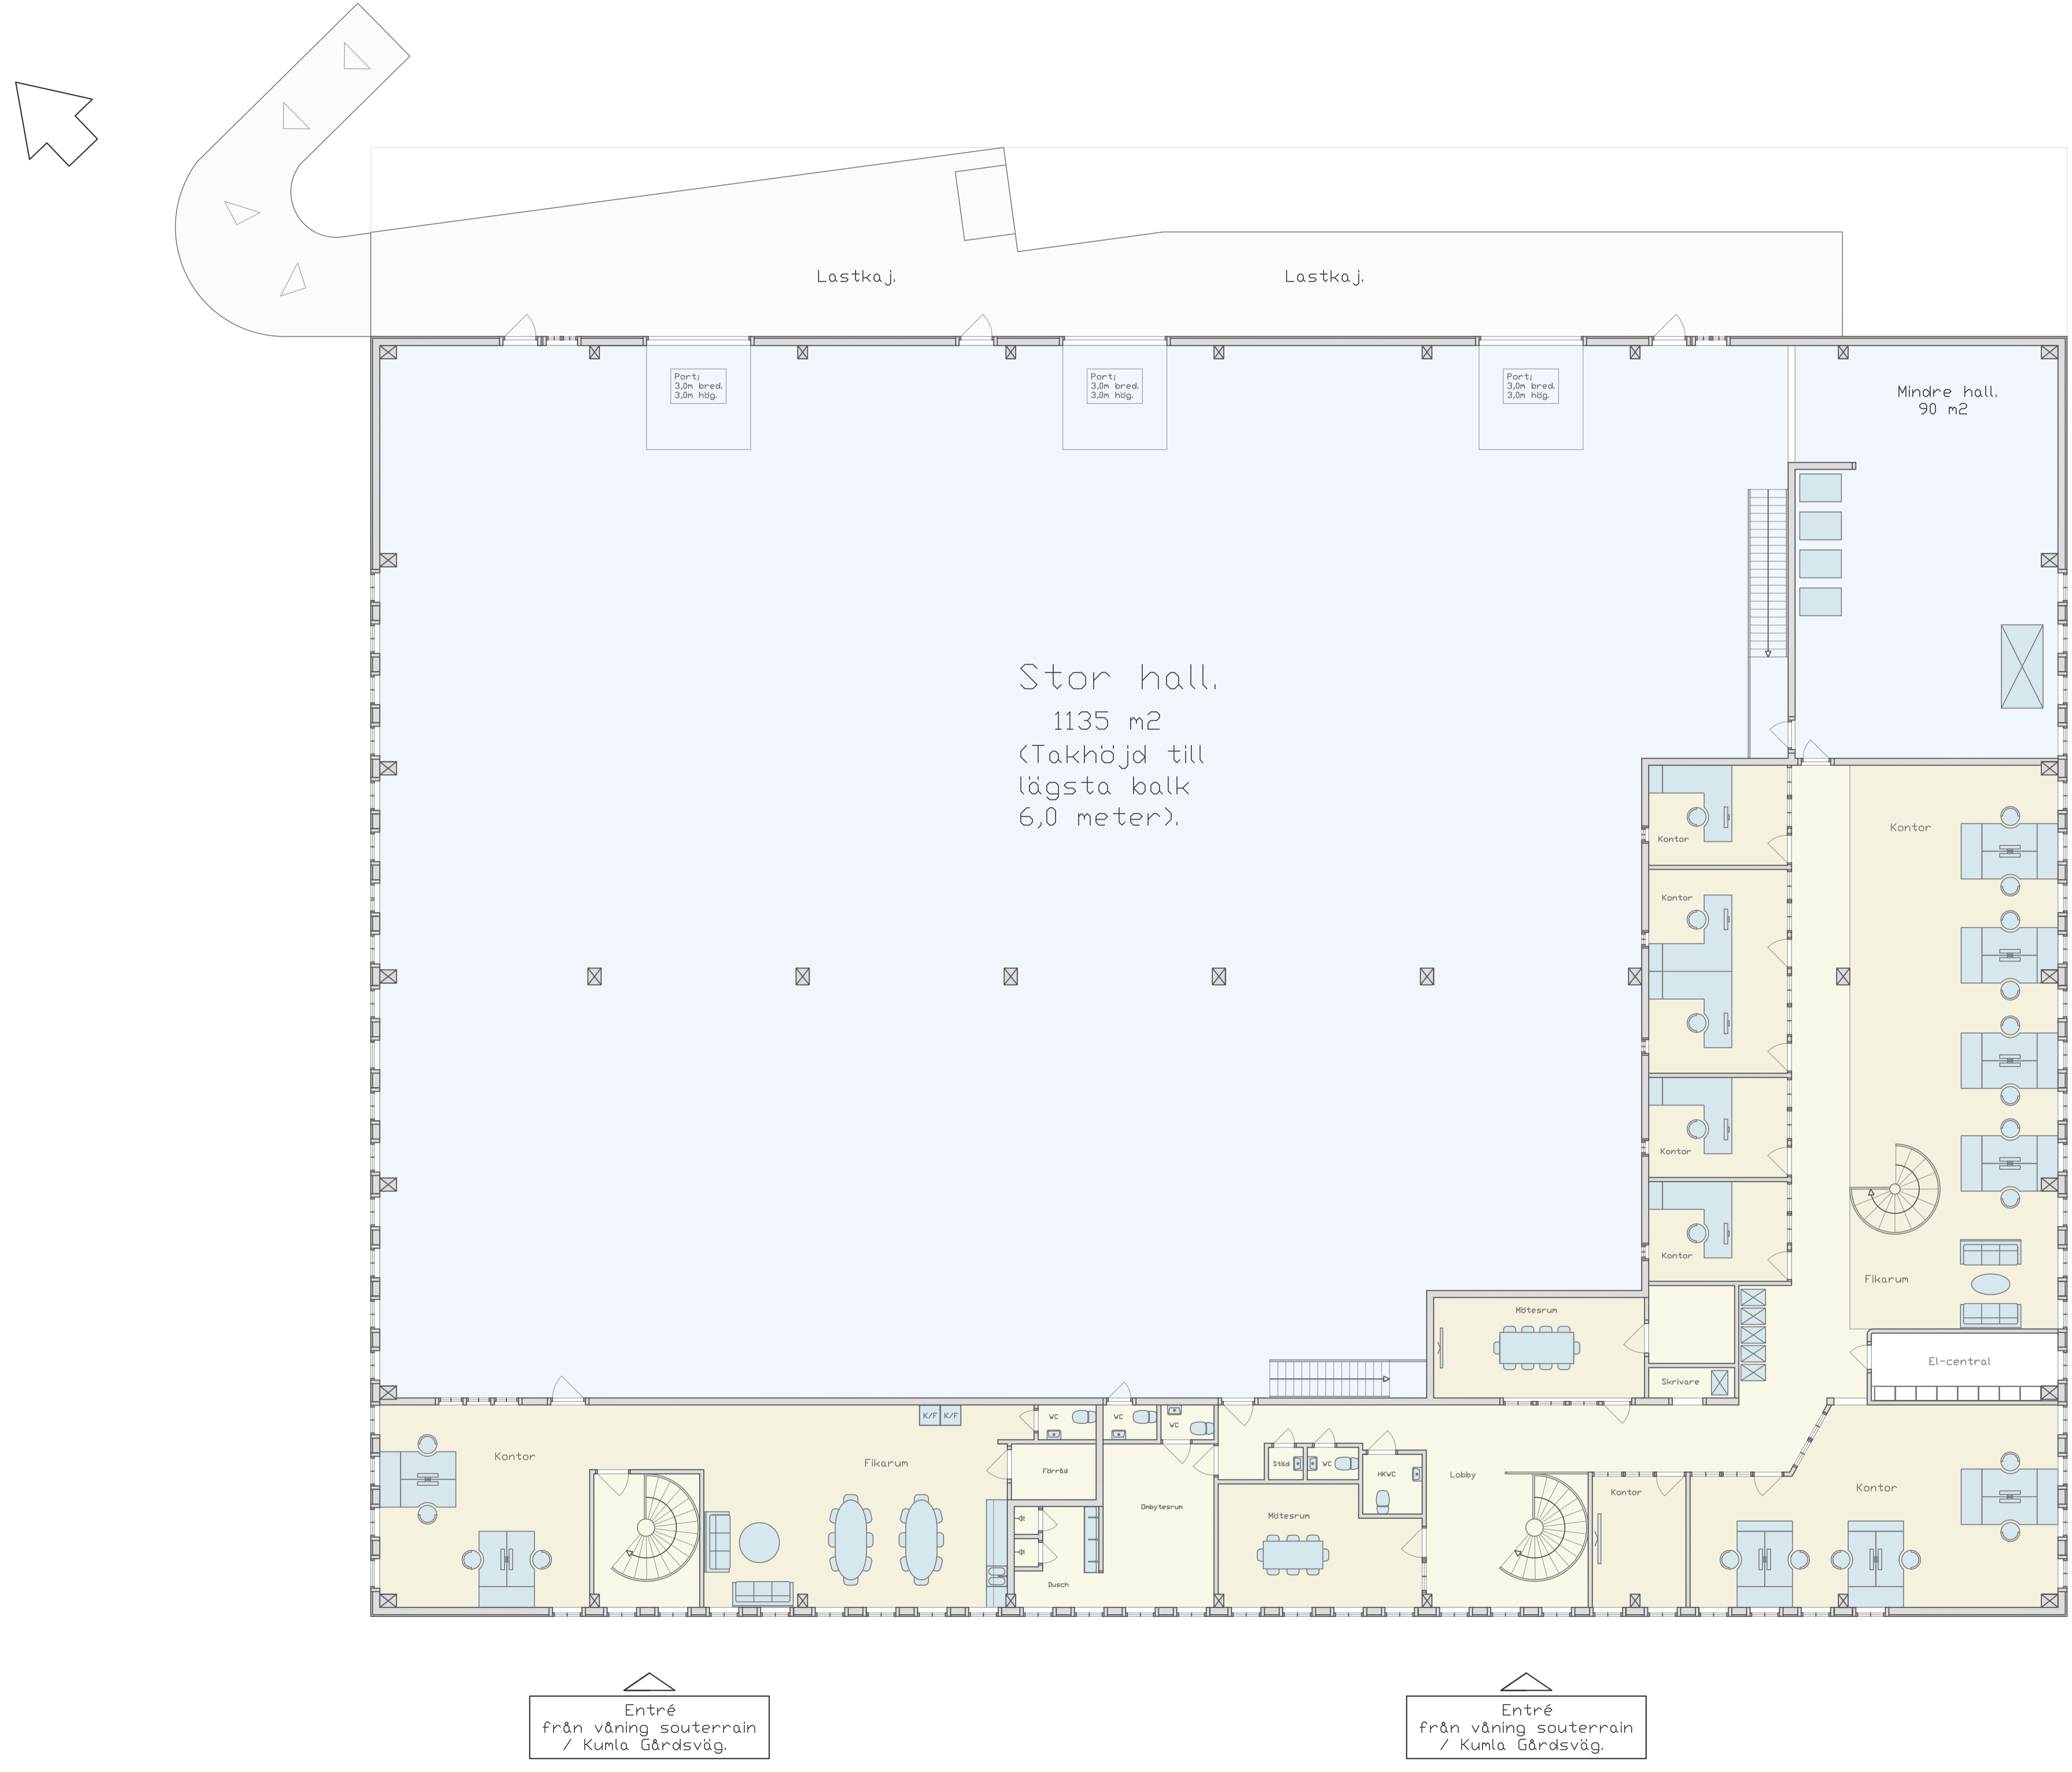

0 5 10 15 meter
Skala 1-100 på ett A1-ark. 1-200 på ett A3-ark.

Magnus Malm
MM Arkitektur
0739167797
magnus@mmark.se
Fastighet Lärpojken 1
Hantverkarvägen 2
Botkyrka
2024-07-08