
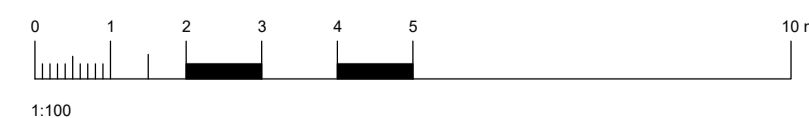


PADELGLÄDJE

Skulptorp
Bottenplan

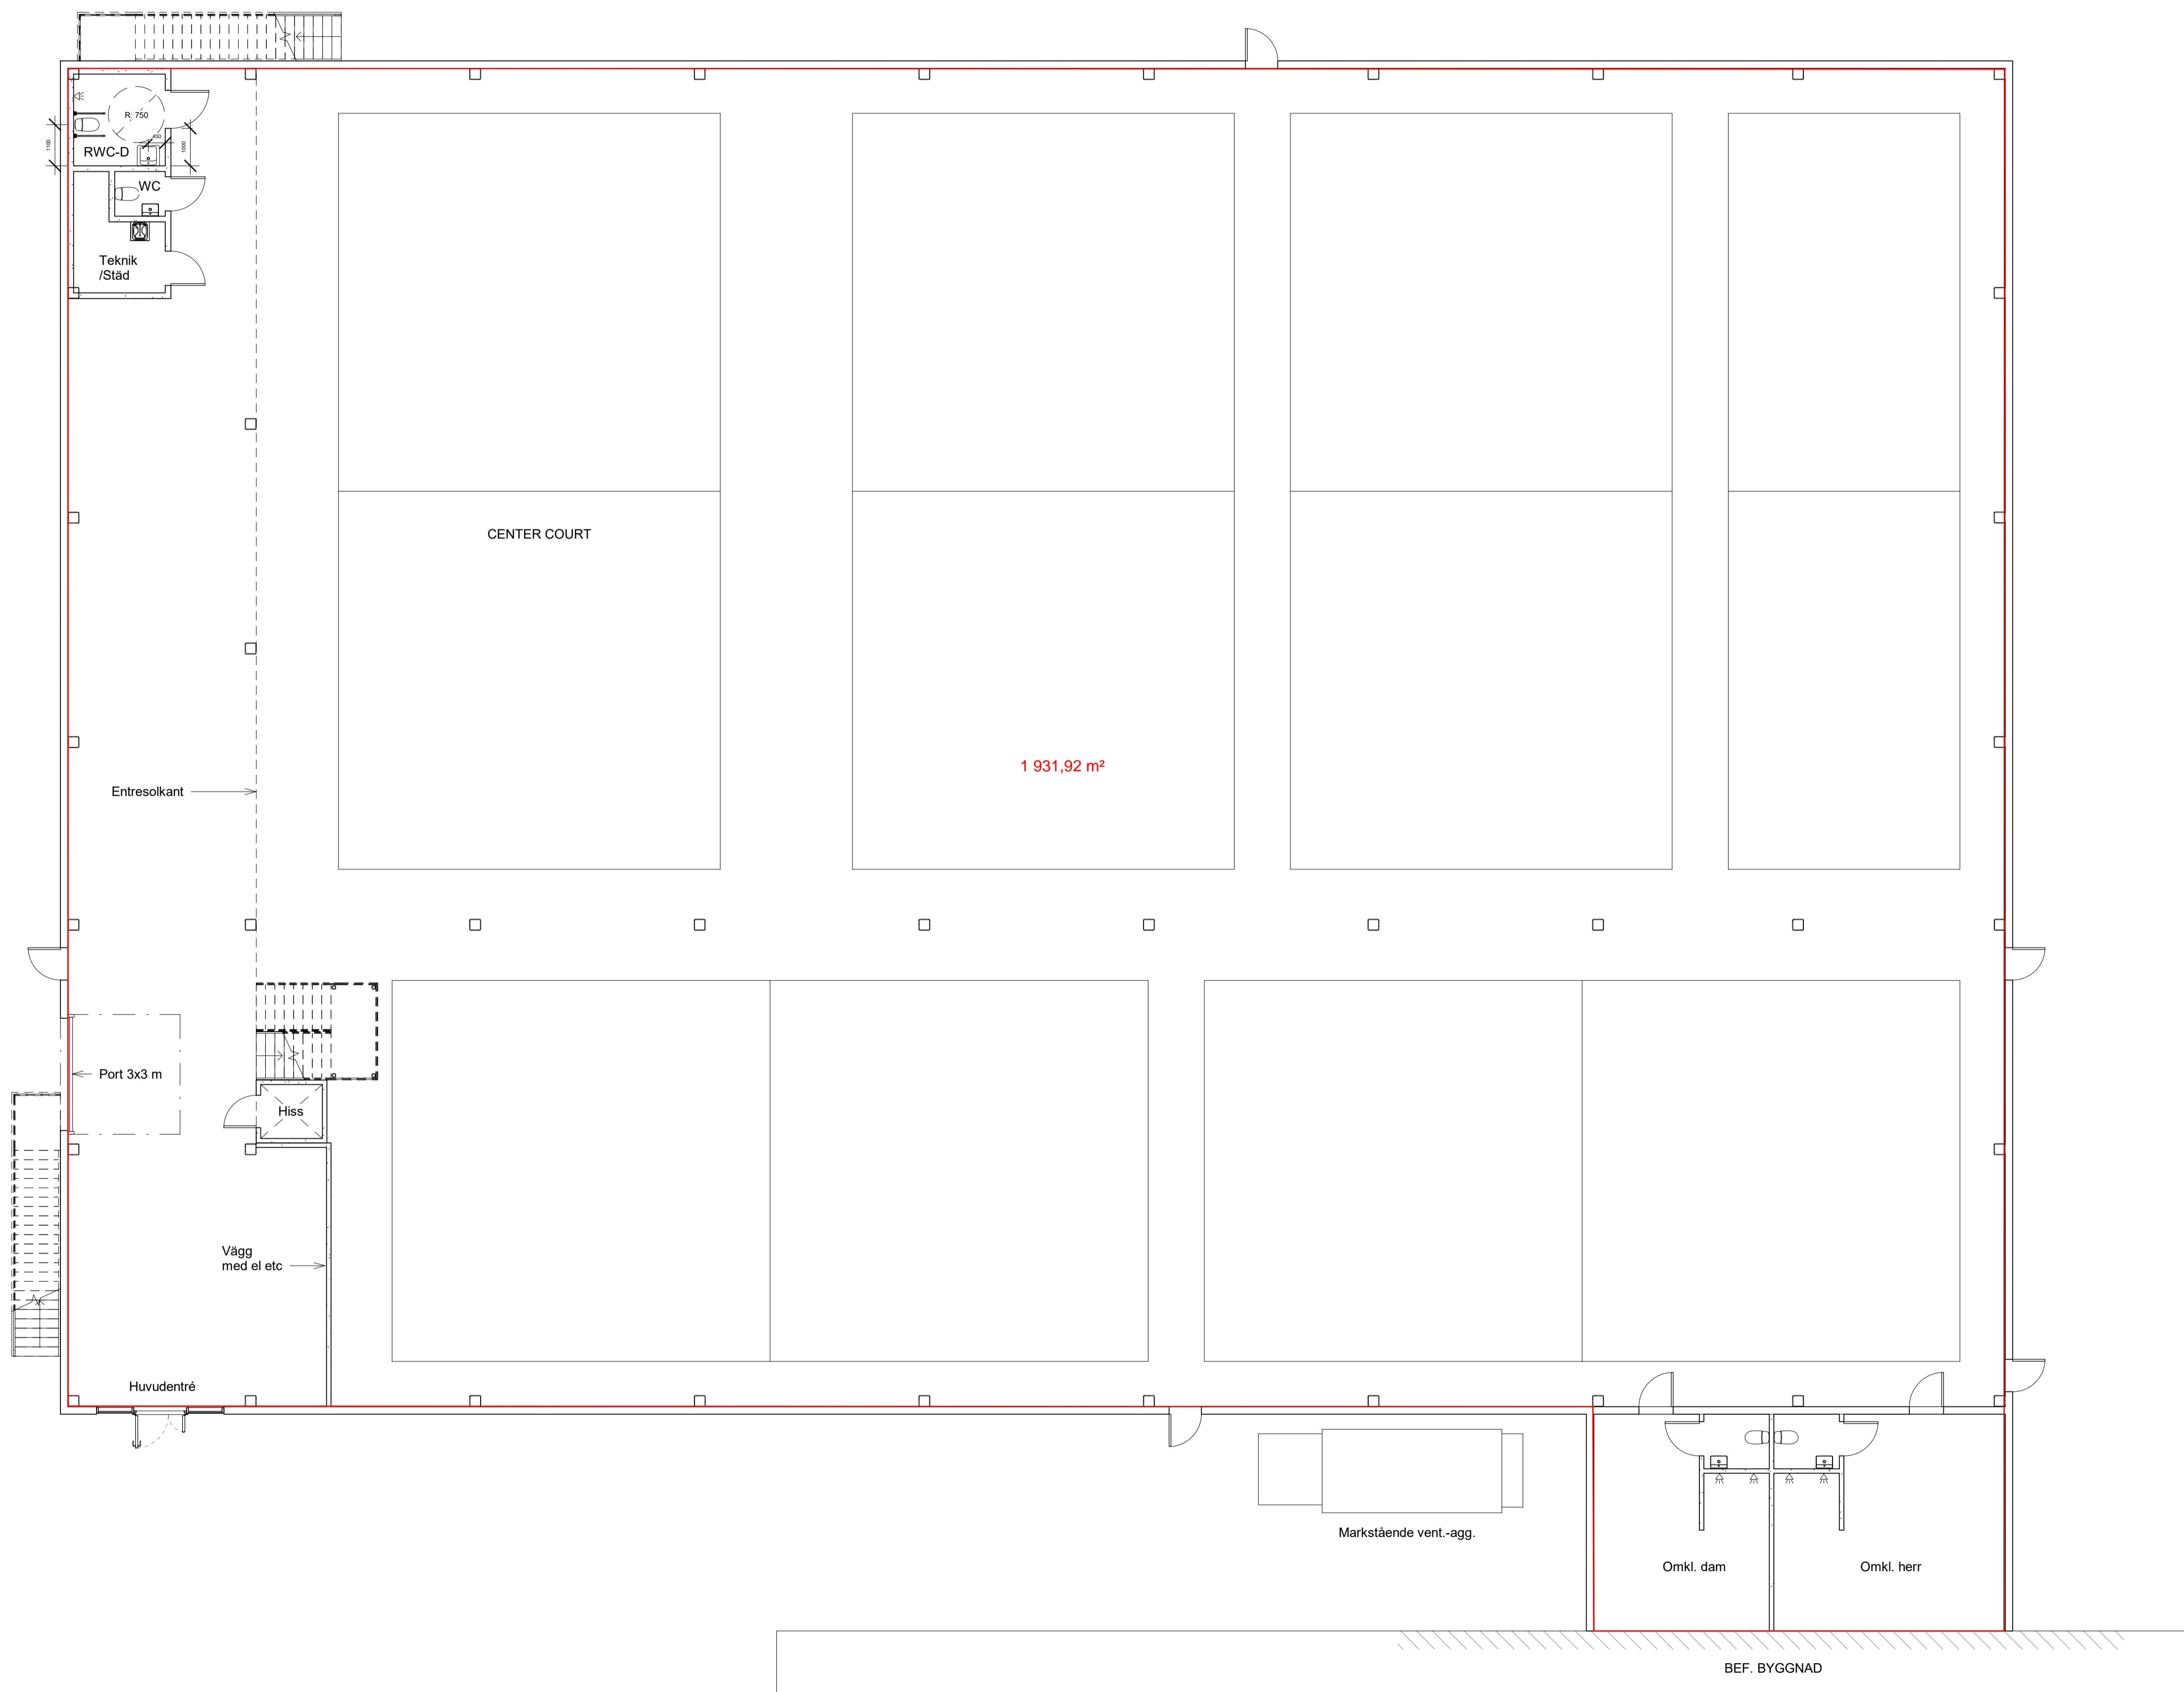

BET	ANT	ÄNDRINGEN AVSER	DATUM	SIGN

RELATIONSHANDLING

KUND



KONTAKT
072-327 90 00 / cl@bygghuset.se / bygghuset.se

LUPPDRAG NR
00X-22-009

DATUM
221123

RITAD AV
CL


KONTAKTPERSON HOS KUND
Henrik Gustafsson

RITNINGEN AVSER
Nybyggnation av padelhall

SKALA (VID A1)
1 : 100

NUMMER
A40.1-001



BET

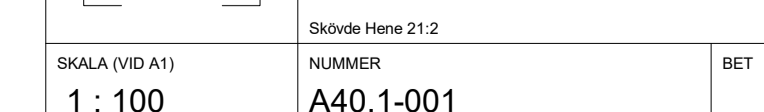

C:\Users\Cl\Desktop\Bygghuset\42\00X-22-009\00X-22-009\00X-22-009\221123_Padel_Skulptorp_R1.dwg

PADELGLÄDJE

Skultorp
Entresol

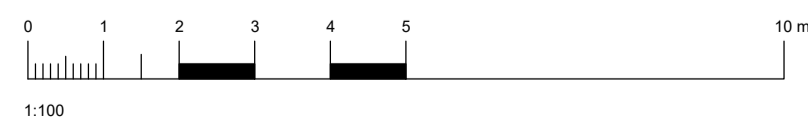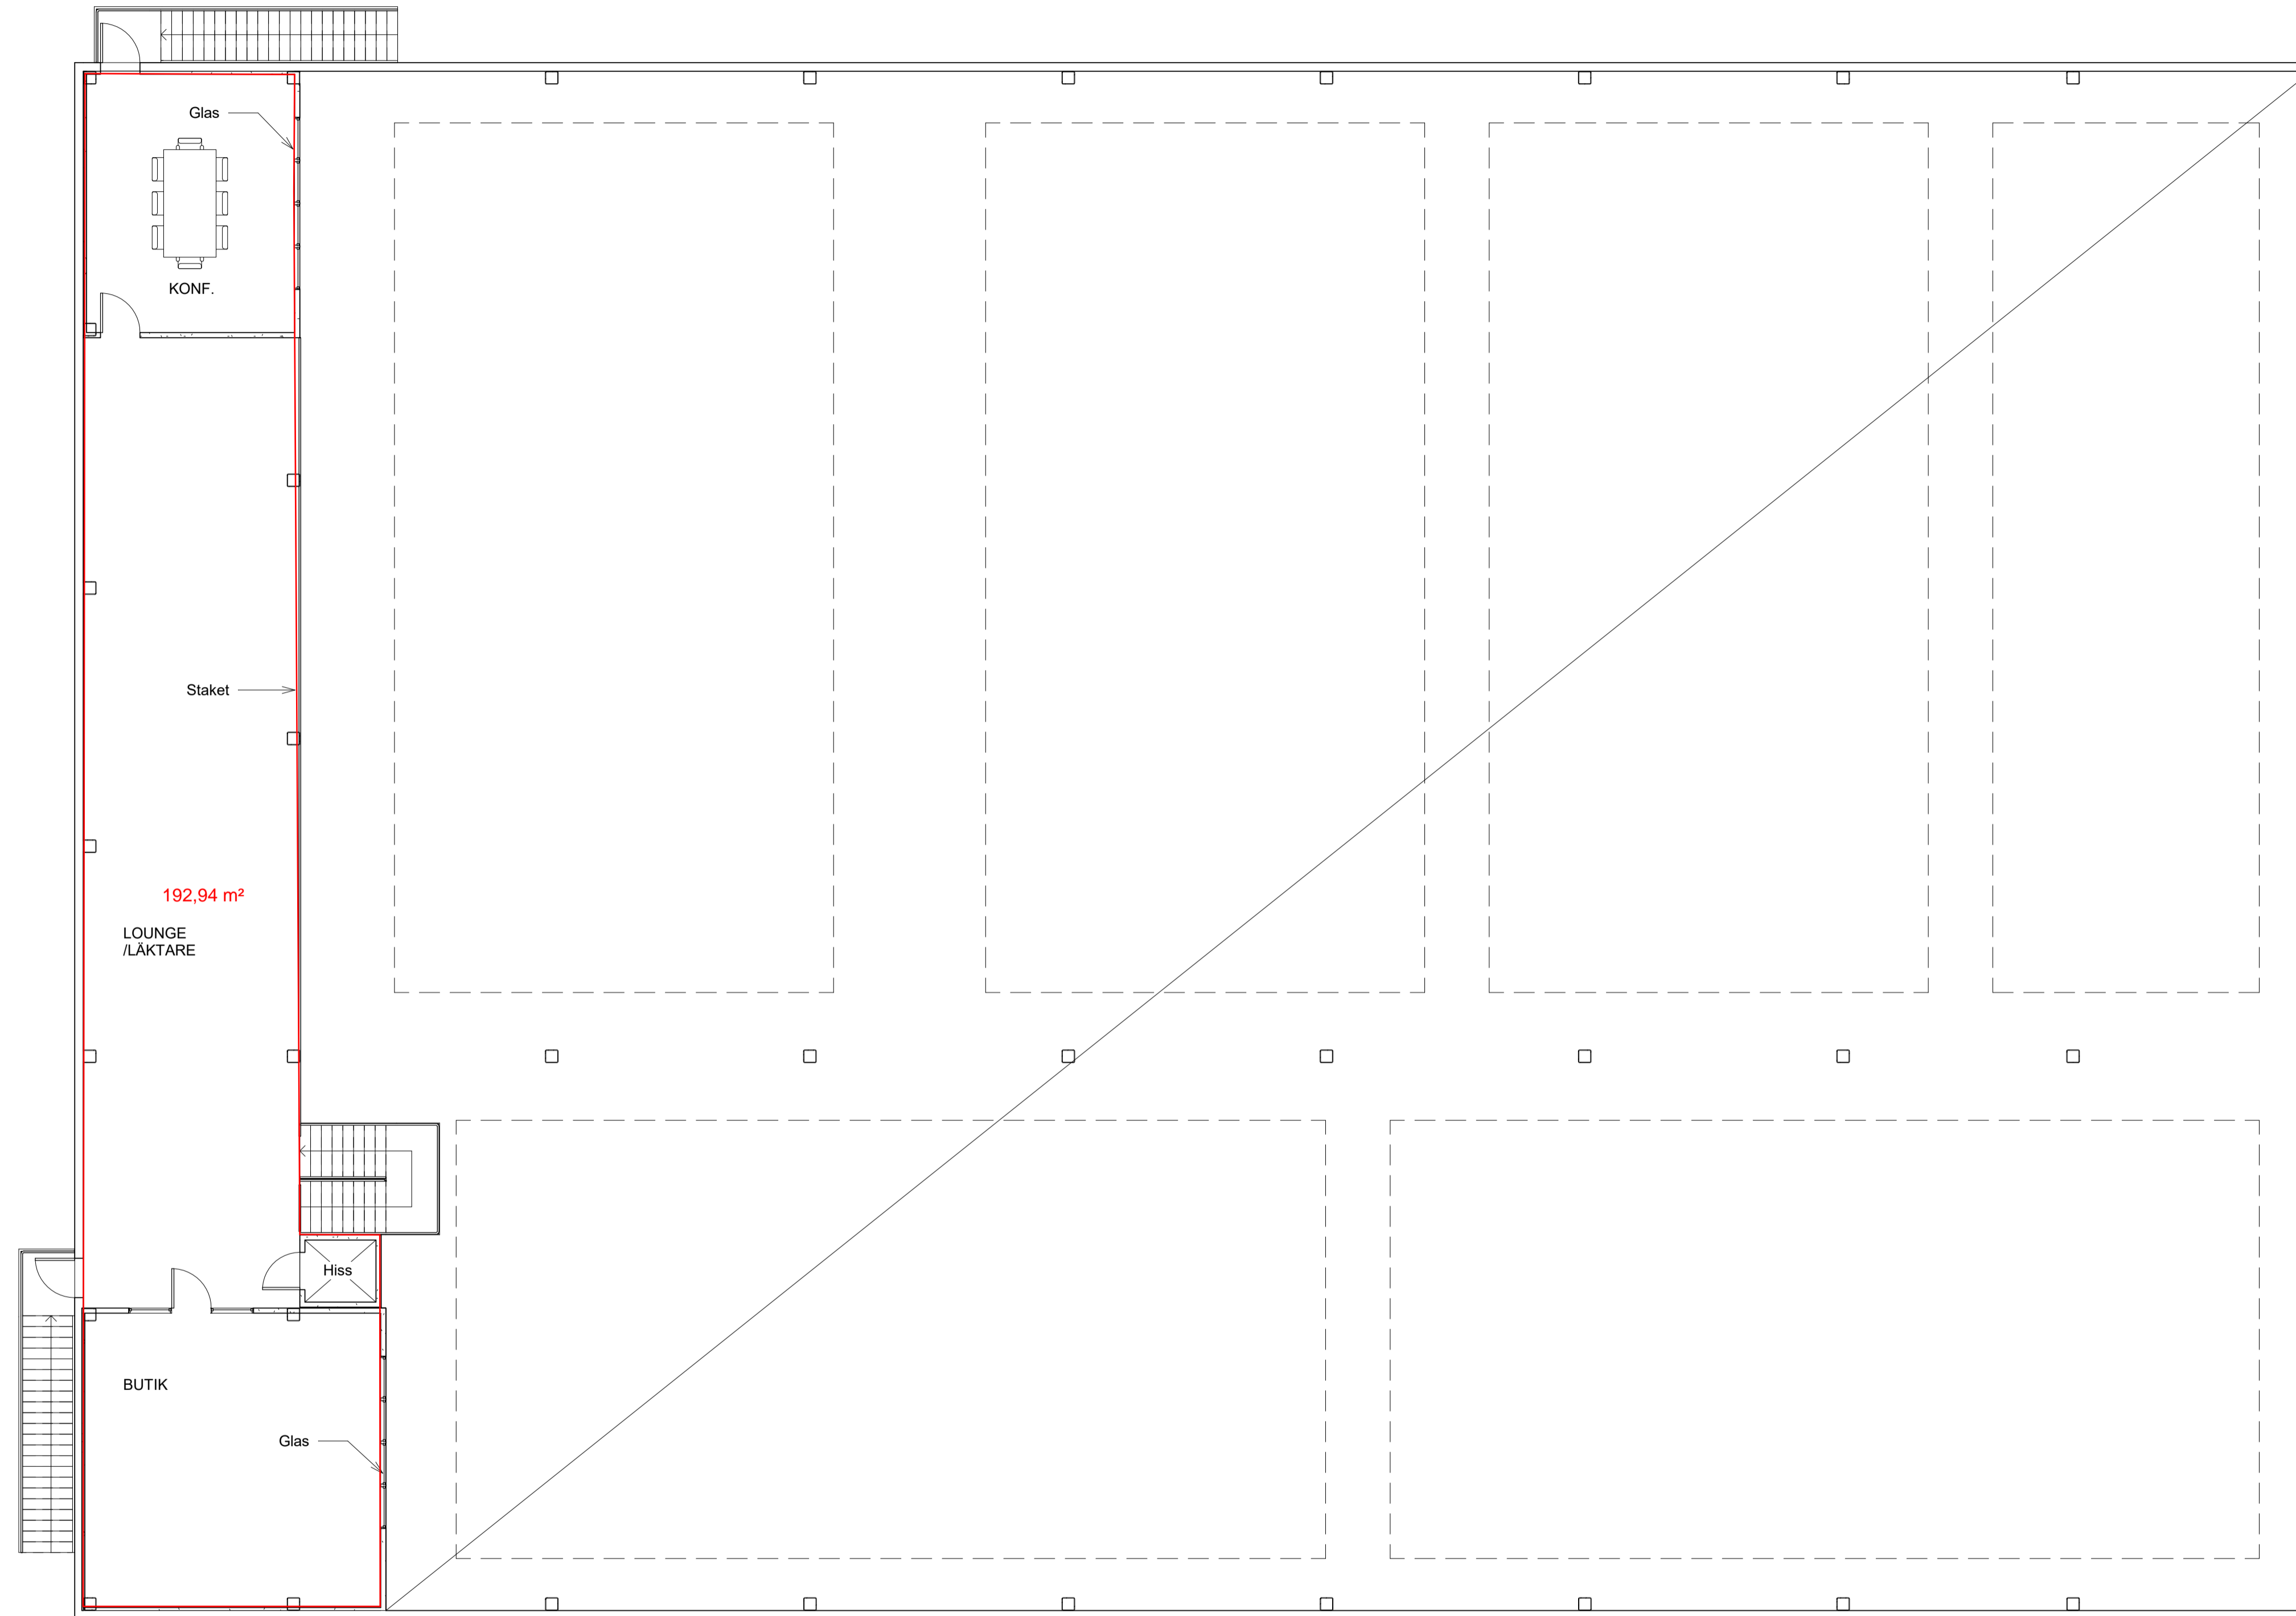

BET	ANT	ÄNDRINGEN AVSER	DATUM	SIGN

RELATIONSHANDLING

KUND



LUPPRAG NR 00X-22-009	RITAD AV CL
DATUM 221123	KONTAKTPERSON HOS KUND Henrik Gustafsson
RITNINGEN AVSER Nybyggnation av padelhall	

	NUMMER A40.1-002

SKALA (VID A1)	BET
1 : 100	

