


FÖRESKRIFTER

ALLA MÅTT I MILLIMETER
ALLA PLUSHÖJDER I METER


FÖRKLARINGAR

- FASTIGHETSGRÄNS
- STÄNGSEL
- GRÄS
- BEF. TRÄD


HÄNVISNINGAR

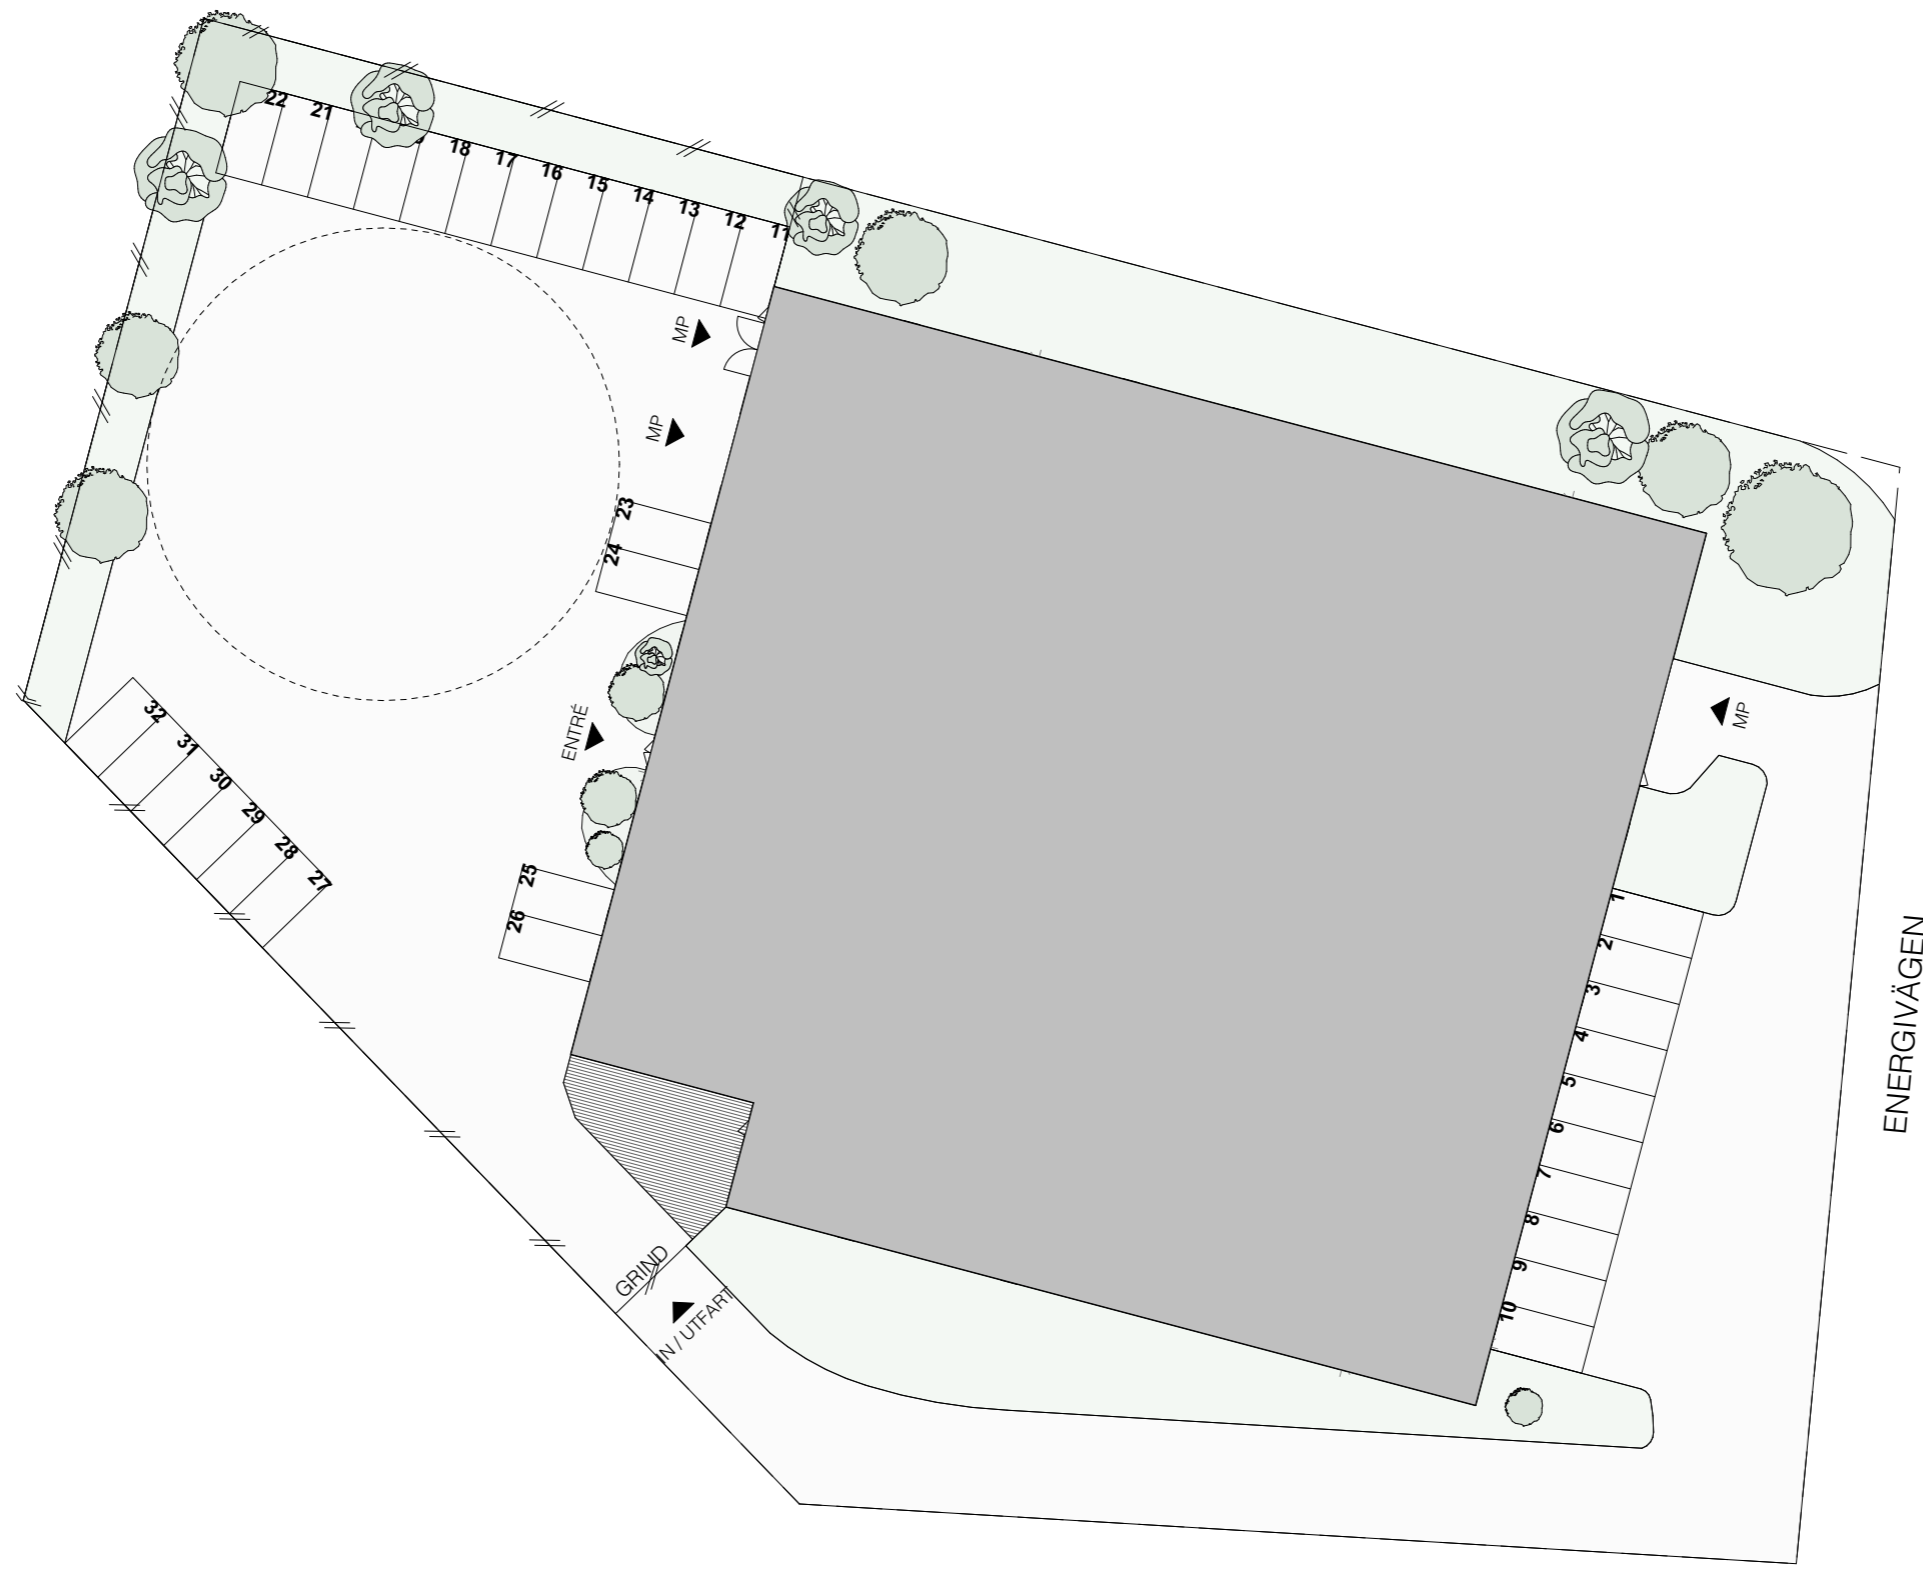


ENERGIVÄGEN

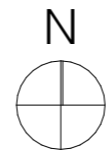


SKALA 1:400

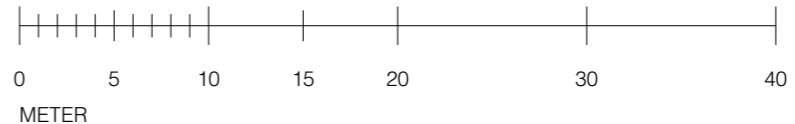


BET	ANT	ÄNDRINGEN AVSER	DATUM	SIGN
RELATIONSHANDLING				
KAZANTZIDOU / MITRA ARKITEKTER				
www.kamiark.se				
UPPDRAG NR	RITAD AV	HANDLÄGGARE		
	SHI	-		
DATUM	ANSVARIG			
2023.08.31	LINA NILSSON			
-				
VIBY 16:19				
ENERGIVÄGEN 5, BRO				
MARKPLAN				
SKALA	NUMMER	BET		
1:400	(A1) (A3)	A-02		

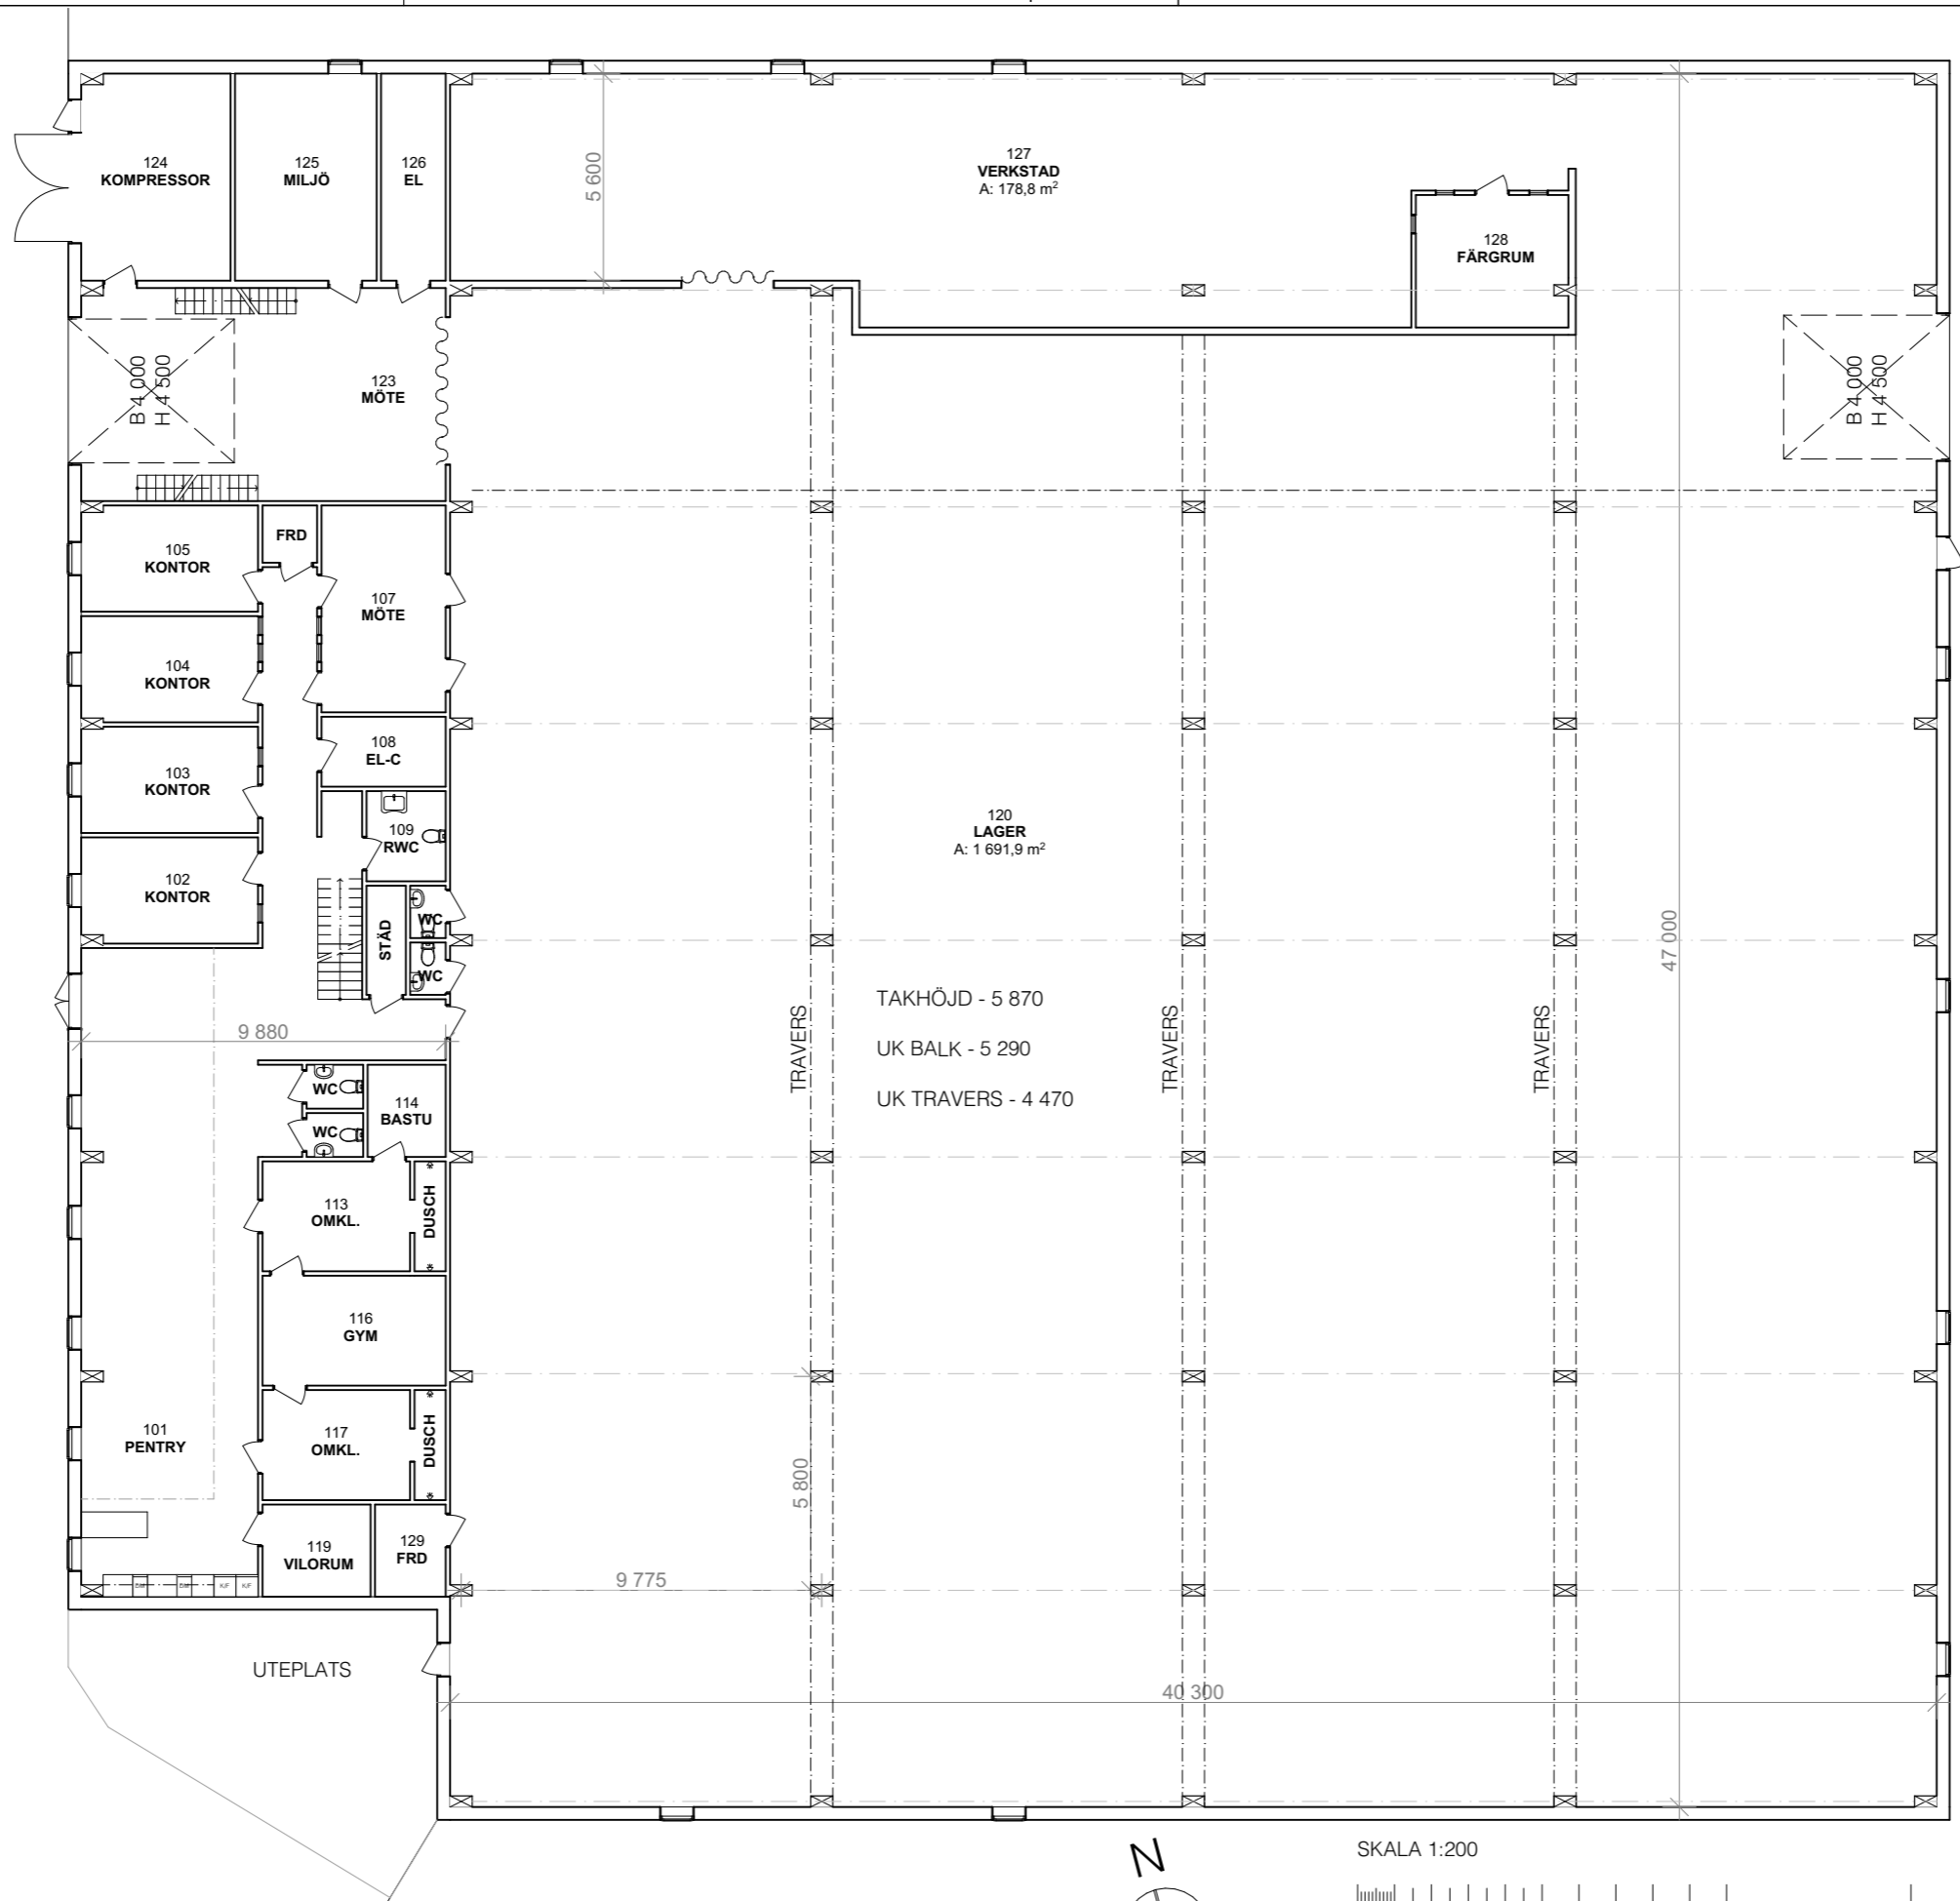


PLAN BV
1:200

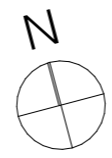


SKALA 1:200

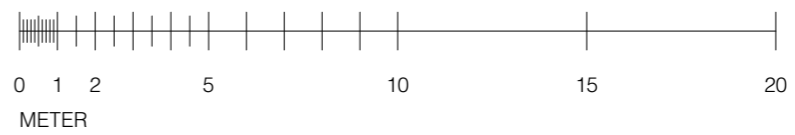


BET	ANT	ÄNDRINGEN AVSER	DATUM	SIGN
RELATIONSHANDLING				
KAZANTZIDOU / MITRA ARKITEKTER				
www.kamiark.se				
UPPDRAG NR	RITAD AV	HANDLÄGGARE		
DATUM	ANSVARIG	-		
2023.08.31	LINA NILSSON			
-				
VIBY 16:19 ENERGIVÄGEN 5, BRO PLAN BV				
SKALA	(A1) (A3)	NUMMER	BET	
1:200	A-03			

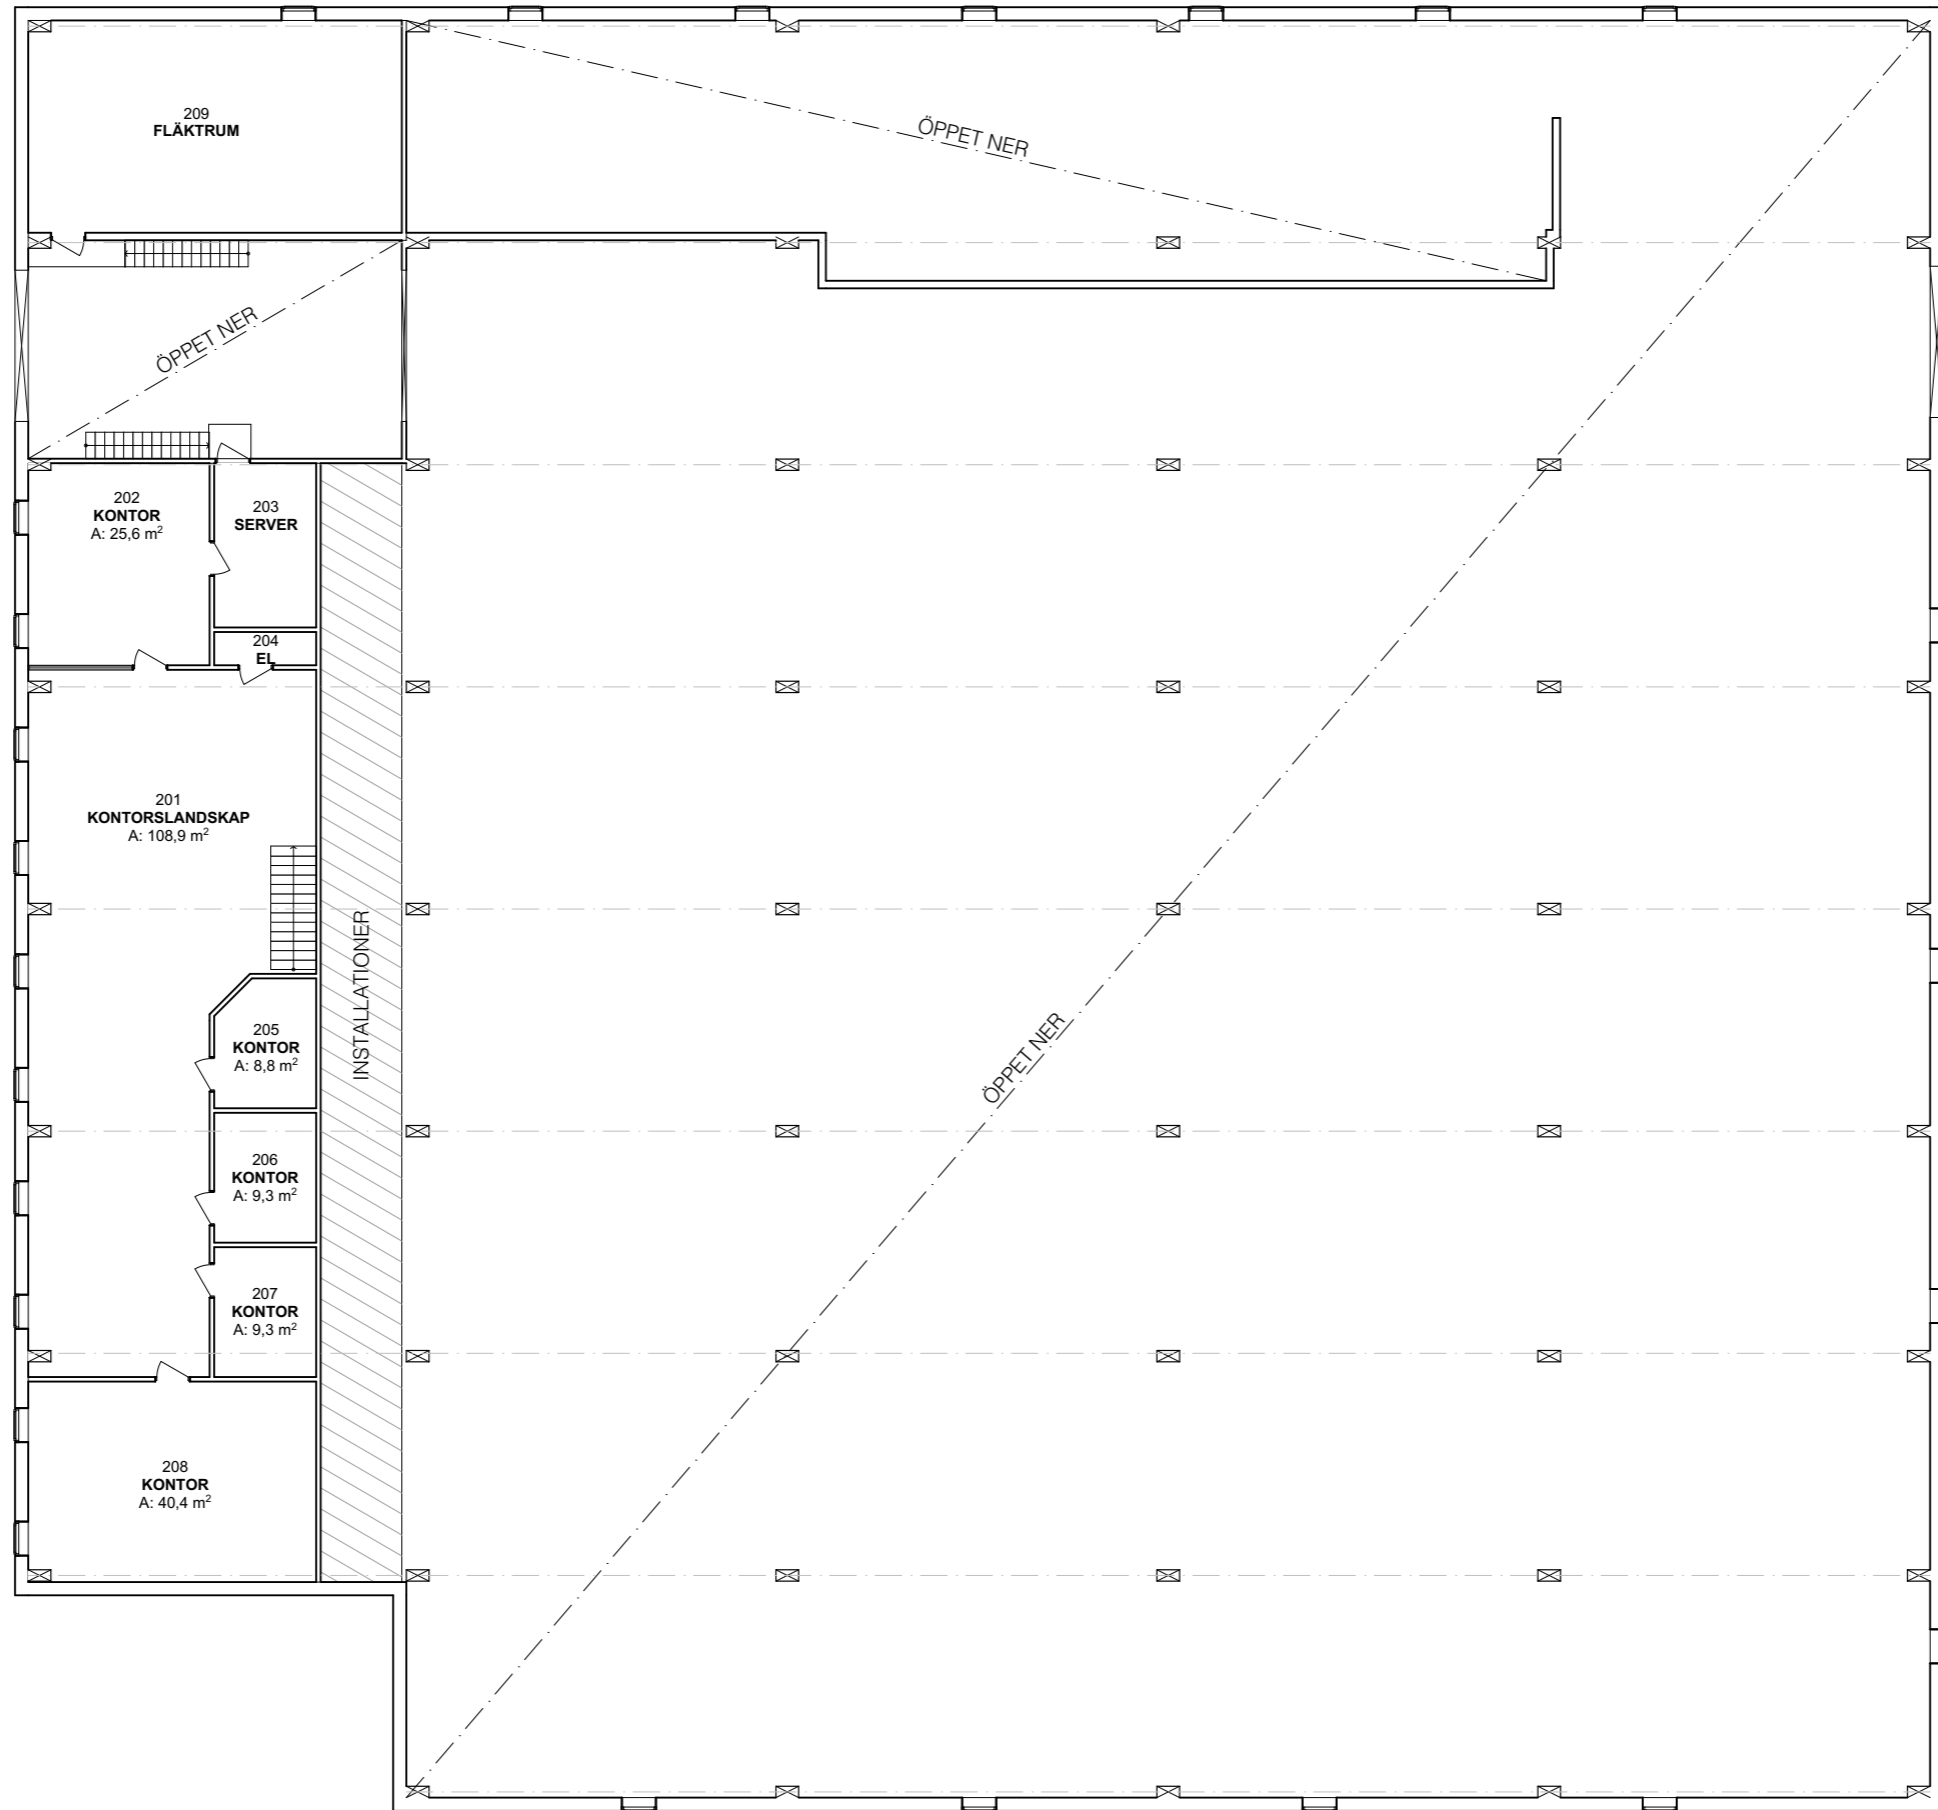

PLAN 1TR
1:200

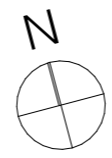

SKALA 1:200

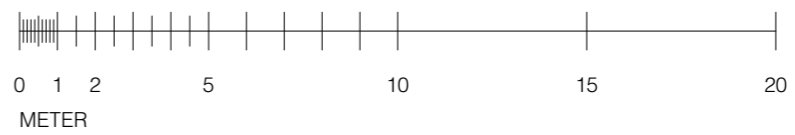

BET	ANT	ÄNDRINGEN AVSER	DATUM	SIGN
RELATIONSHANDLING				
KAZANTZIDOU / MITRA ARKITEKTER				
www.kamiark.se				
UPPDRAG NR	RITAD AV	HANDLÄGGARE		
	SHI	-		
DATUM	ANSVARIG			
2023.08.31	LINA NILSSON			
-				
VIBY 16:19 ENERGIVÄGEN 5, BRO PLAN 1TR				
SKALA	(A1) (A3)	NUMMER	BET	
1:200	A-04			