




### Plan 1

Omklädningsrum  
ca 76 kvm

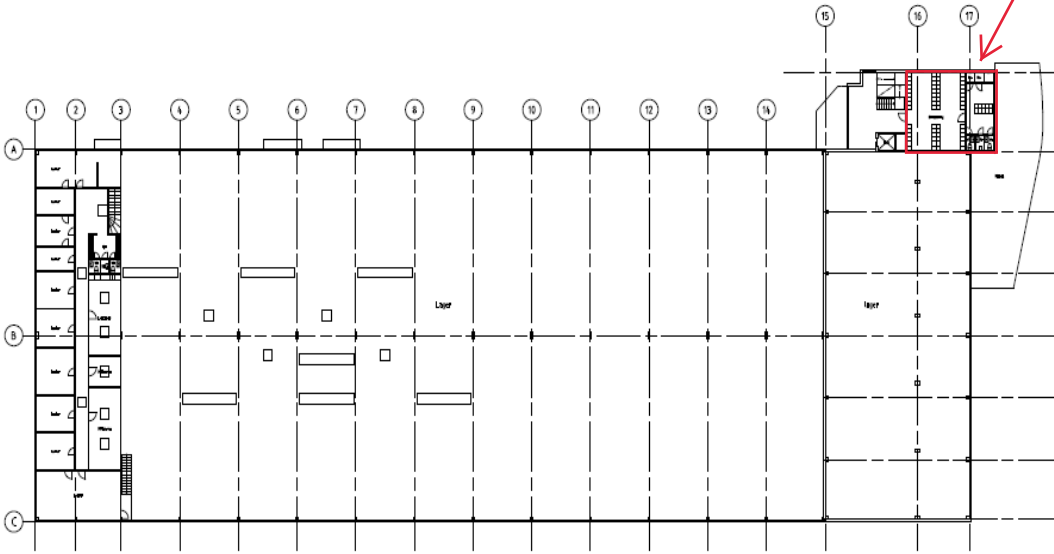

nr	namn	status	skapad	ändrad
1				

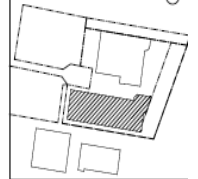

### RELATIONSHANDLING


BACKA 22:17

X	A	Arkiv nr	ETB-22 21.17
-	-	-	-
-	-	-	-
PROJEKT	PROJEKTLEDARE	PROJEKTANSVARIG
01-22-20	M. BERGSTRÖM	

Befähigt utseende  
Plan 1:1  
Gårbergsgatan 57  
Esperovägen 65

DATE	REVISION	BY
2022-01-10		
2022-01-10	A-10.1-202	

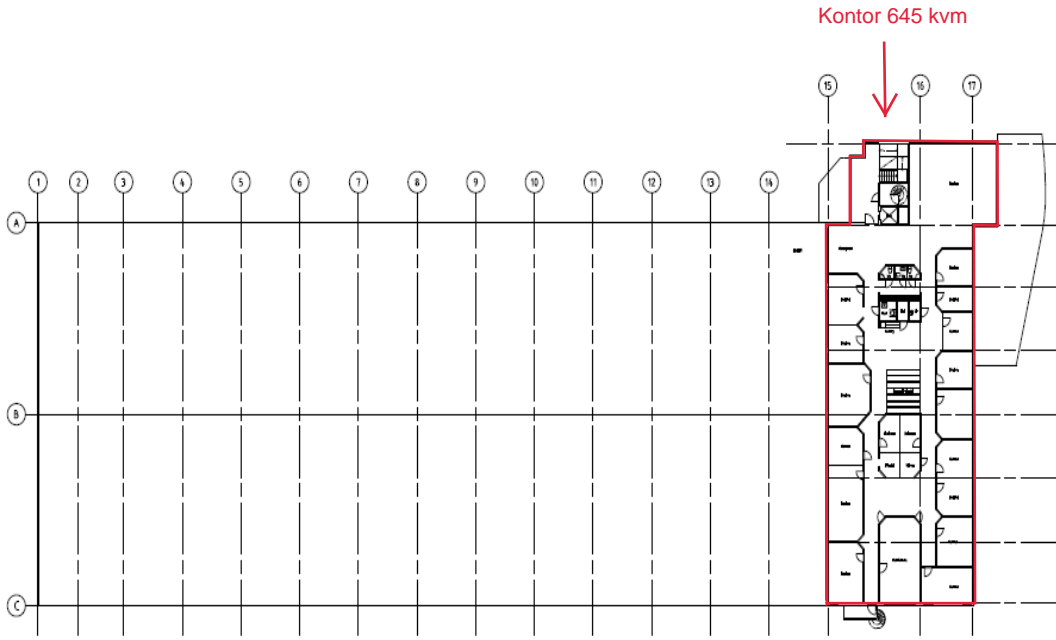

Kontor 645 kvm

id	id	id	id
1			
2			
RELATIONSHANDLING			
BACKA 22:17			
X A arkitekt AB 2008-2015			
S	-		
K	-		
B	-		
VS	-		
H	-		
J	-		
M	-		
SÄRSKILDA			
PROJEKTANT	BYGGHÄNSKAFÖRENINGEN	BYGGHÄNSKAFÖRENINGEN	
Bygghänska utseende			
Plan 2 fr			
Gårdsbergs Strad			
Exportgatan 65			
