


DENNA HANDLING ÄR UPPRÄTTAD
EFTER SCANNAD ORIGINALHANDL.
SAMT KONTROLLMÄTT PÅ PLATS.
FULLSTÄNDIG UPPMÄTNING HAR EJ
UTFÖRTS.



PLAN 2

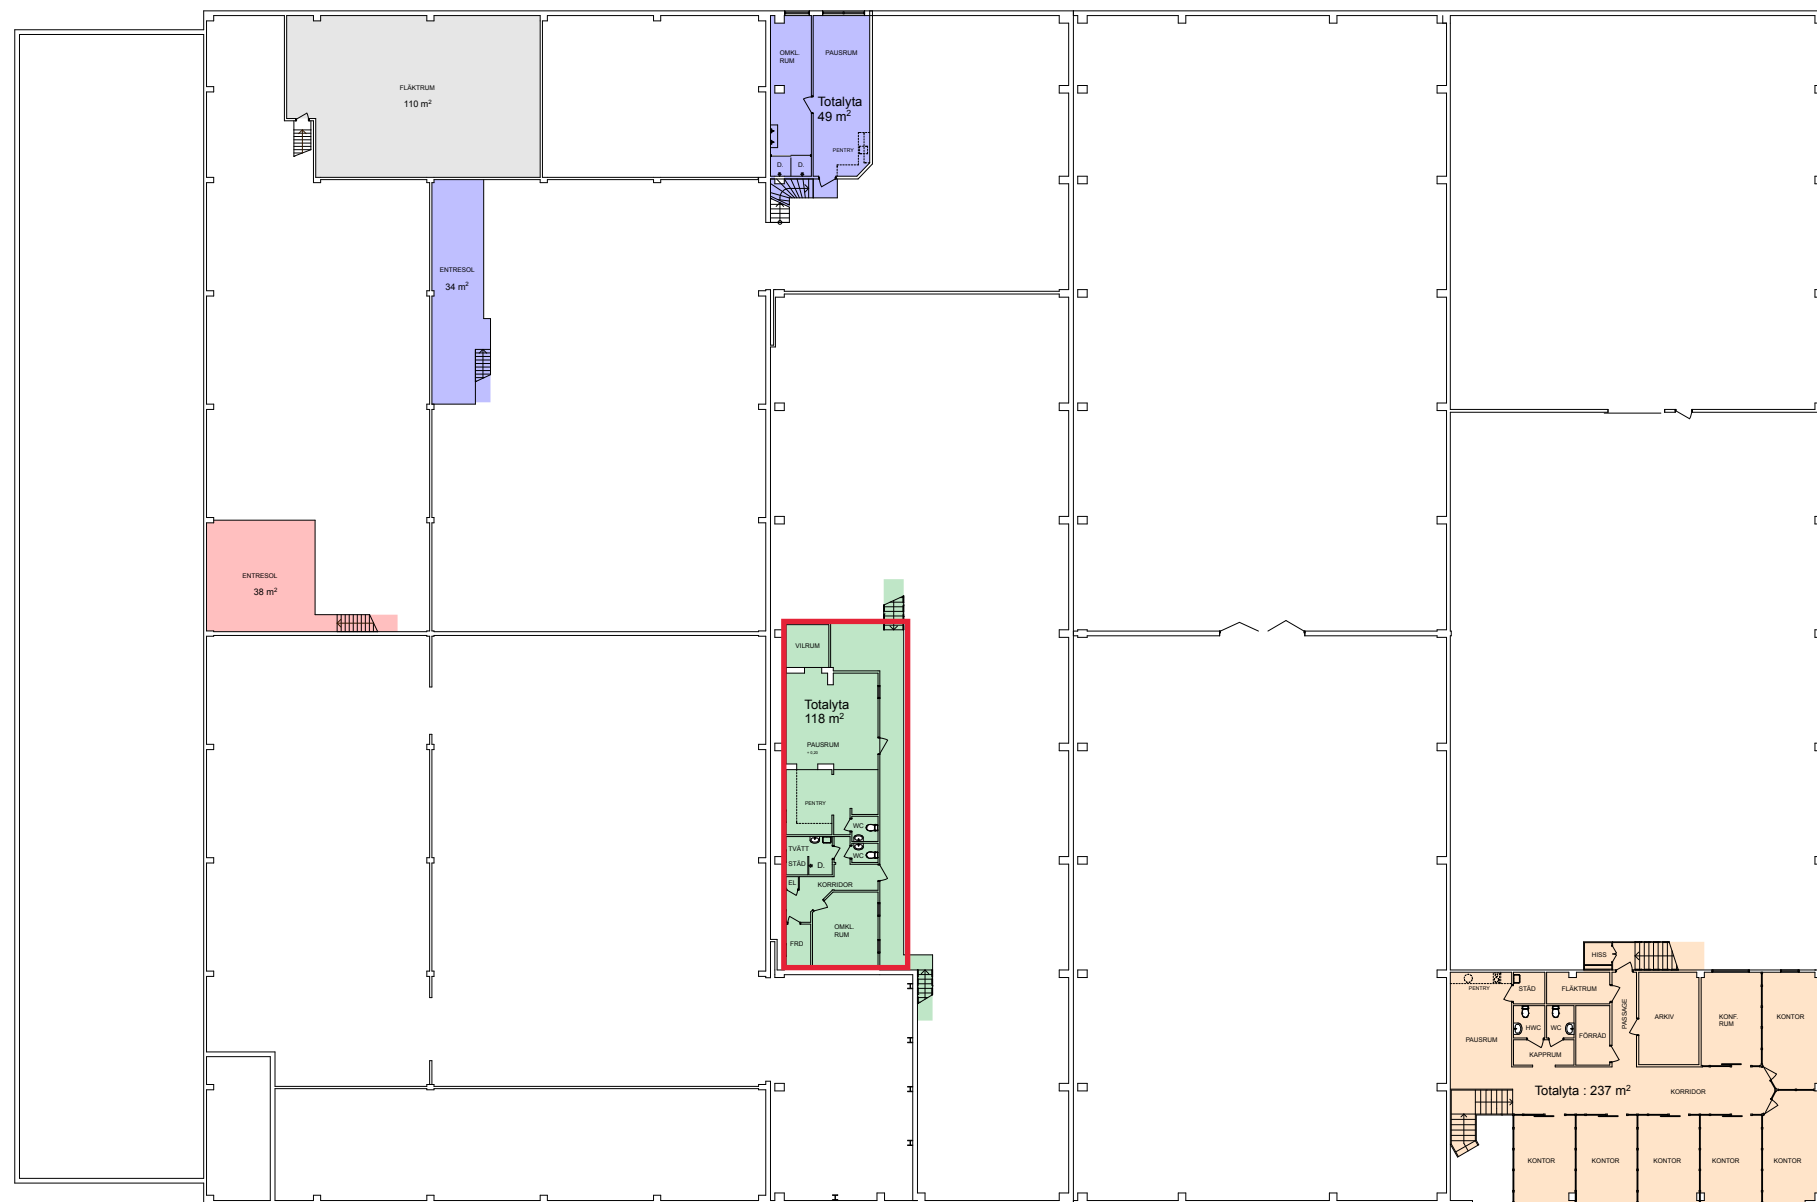

BET	ANT	ÄNDRINGEN/ÅSÄR	SIGN	DATUM
RELATIONSHANDLING				
STIGLÄDRET 11				
Mileway				
AC ARKITEKT AXEL CARLSSON AB <small>Noskilevigen 5A 716 040 - 751 110 http://www.ark-ac.se 211 47 Malmö Fax: 040 - 30 06 70 e-post: info@ark-ac.se</small>				
UPPDRAG NR	-	RITAD AV	TB	HANDLAGGARE
DATUM	2017 08 18	ANSVARIG	BORIS WALL	BORIS WALL
LOKALYTOR				
PLAN 2				
SKALA	1:200 (A1)	NUMMER	A-99.1-101	BET
	1:400 (A3)			