



PLAN 2

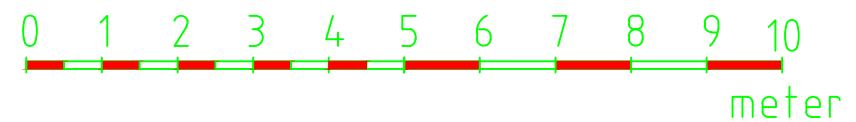

BET	ÄNDRINGAVSER	DATUM	SIGN
RELATIONSHANDLING			
Rattaren 5, Växjö			
Alhansa Fastigheter AB			
3DARK AB RISINGEVÄGEN 22N 35240, VÄXJÖ		 3D ARKITEKTUR	
UPPDRAG NR	RITADAV	HANDLAGGARE	
	IS	IS	
DATUM	ANSVARIG		
2019-07-12	ISTVAN SZABO		
BYGGNAD 1 PLAN 2			
SKALA	NUMMER	BET	
A3 1:100	A40.1-120		