




BET	ANDRINGEN AVSER	DATUM	SIGN
-----	-----------------	-------	------

RELATIONSHANDLING

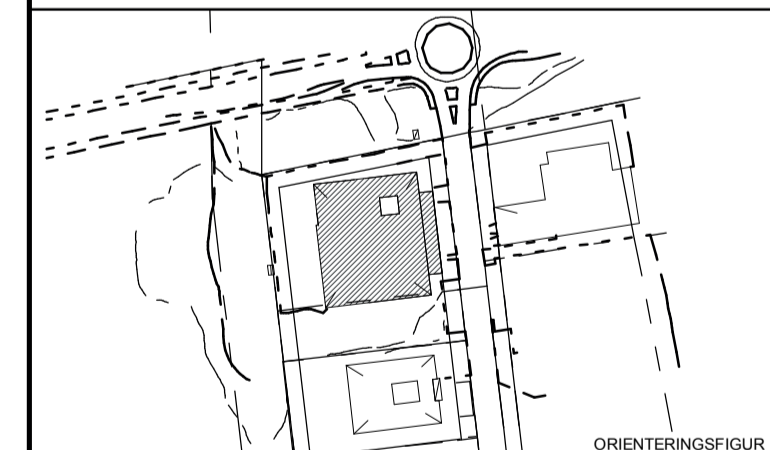

SÅGAREN 3

Kv. Sågaren 3, Växjö Kommun



PROJEKT NR P17 6674	HANDLAGGARE JG	RITAD AV AL
DATUM 2018-05-22	ANSVARIG J.Grauengård	

OMBYGGNAD KONTOR/LAGER

Plan 2
Planritning

SKALA A1 1:100 A3 1:200	NUMMER A-40.1-200	BET
-------------------------------	----------------------	-----

2018-05-22 14:31:16 H:\P2017\PT16674\BYGGRELL\A.A_Model\Sågaren3_RH_2018_praktiskt\2.vmo.rvt