



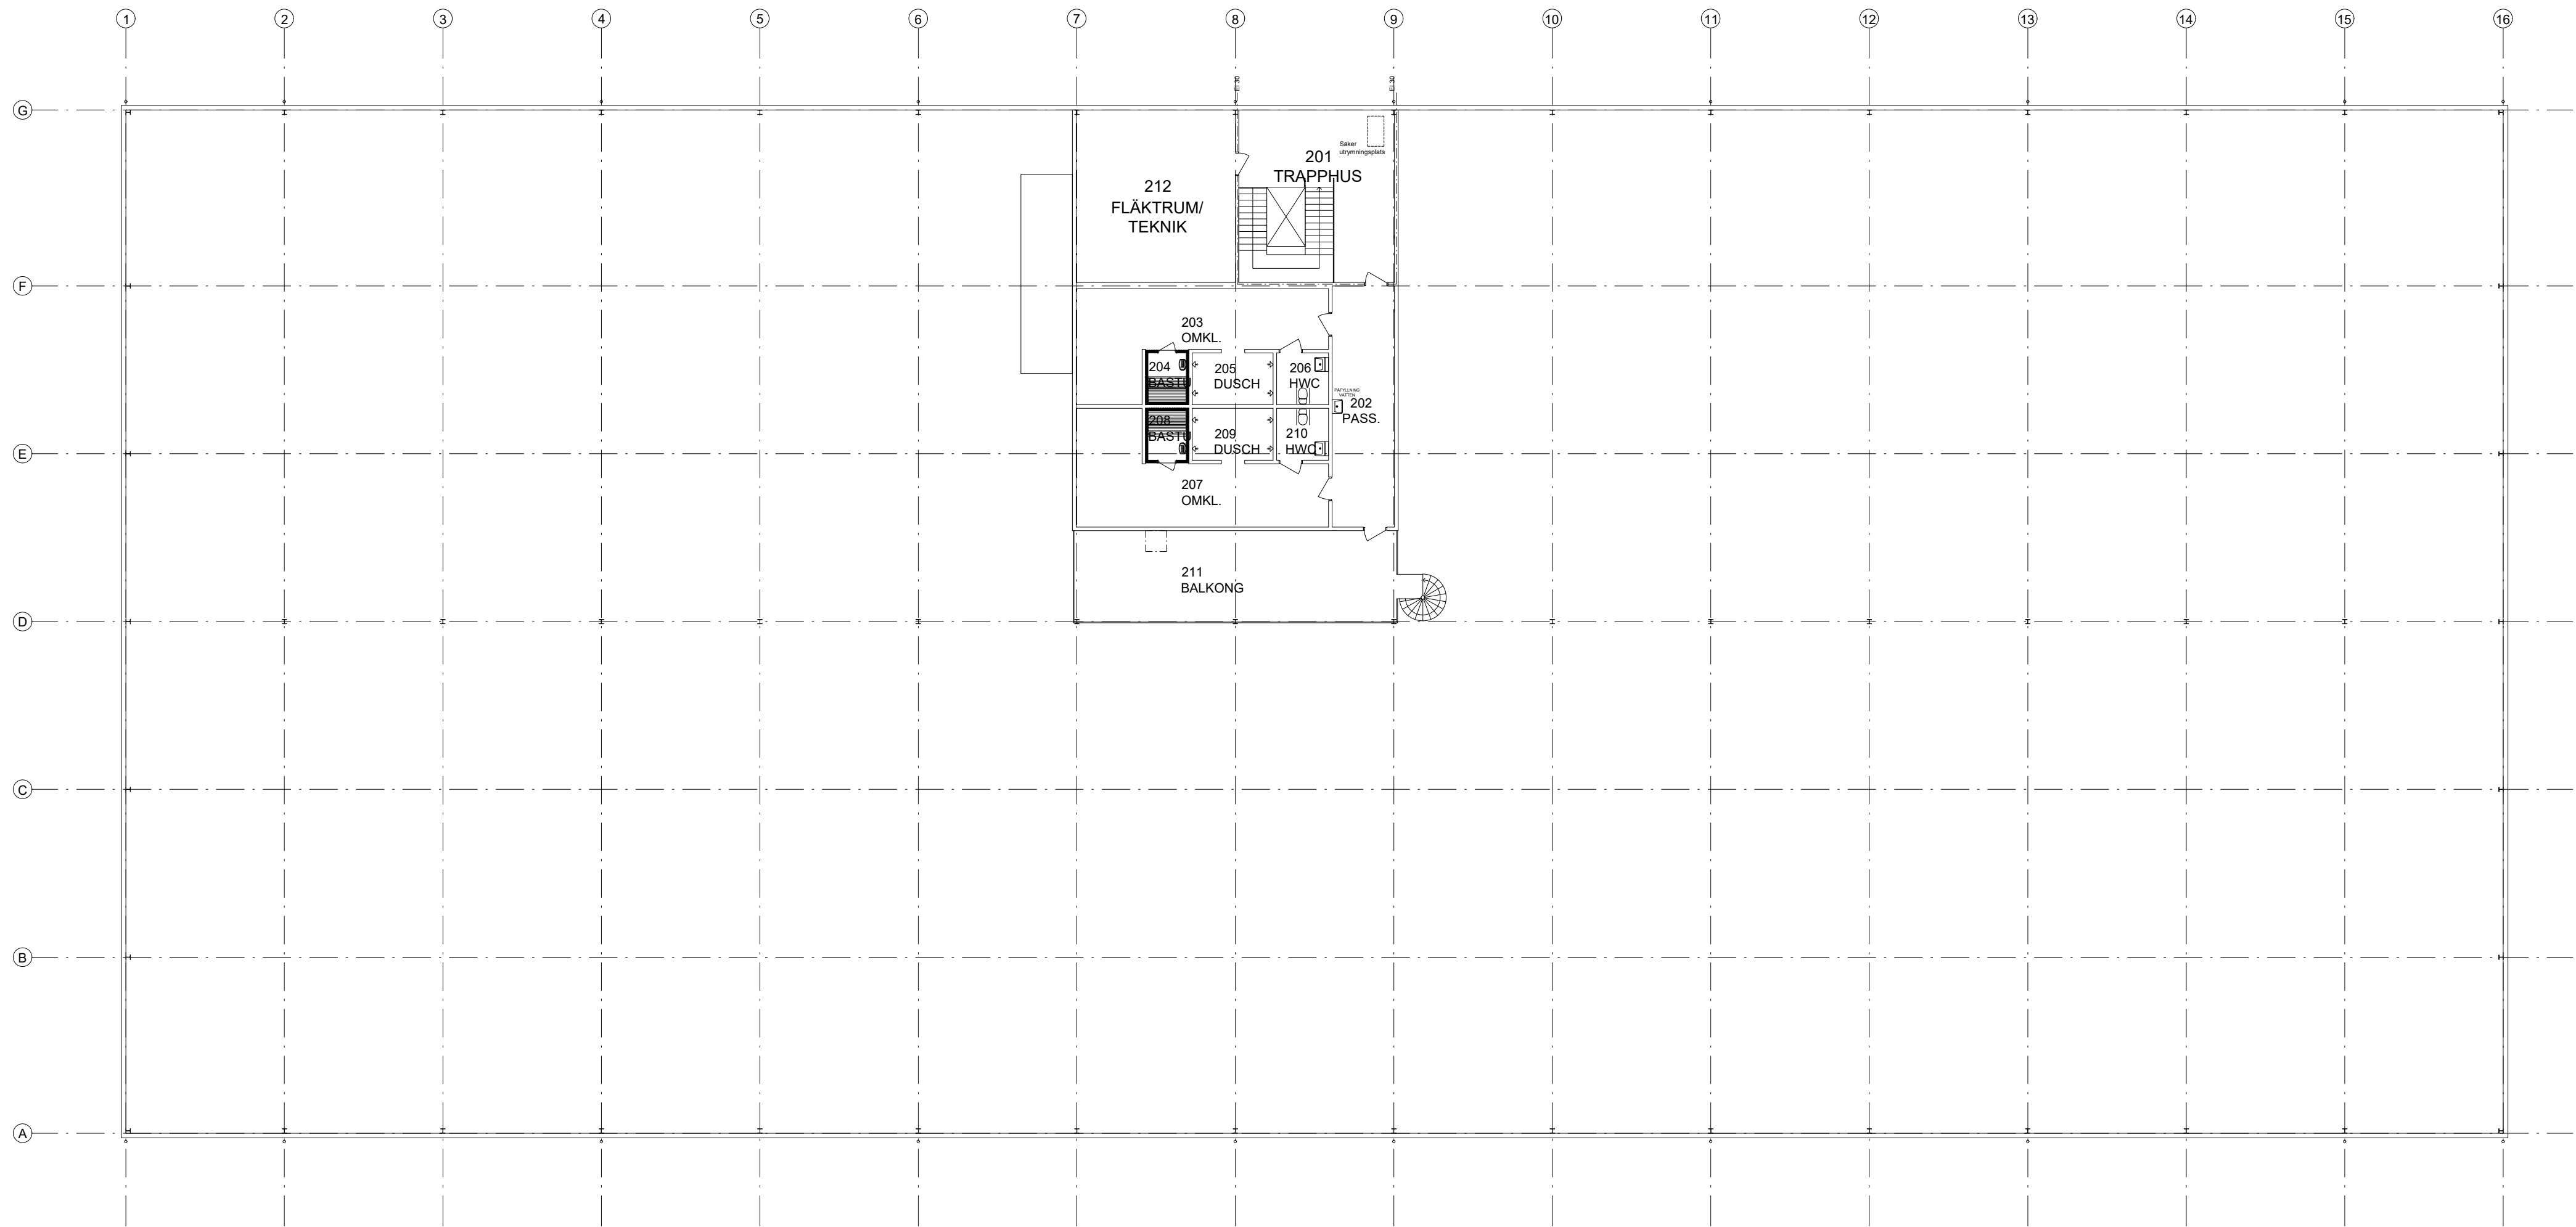

PLAN 2
Skala 1:200

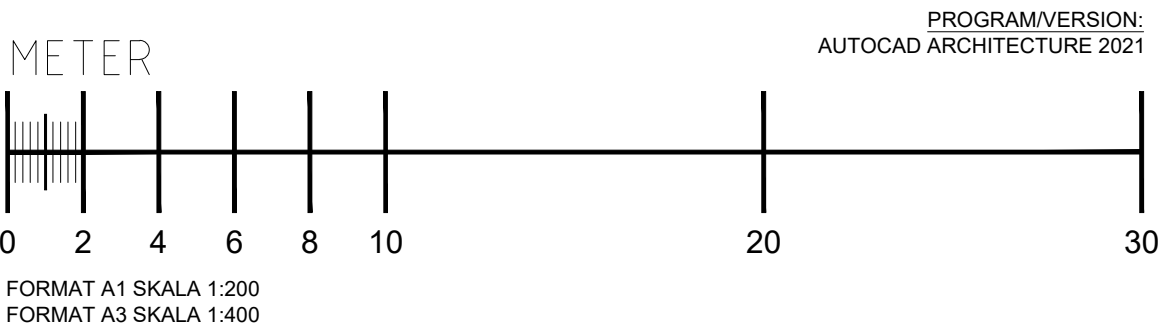

PROGRAM/VERSION:
AUTOCAD ARCHITECTURE 2021

BET	ANT	ÄNDRINGEN AVSER	SIGN	DATUM
RELATIONSHANDLING				
HEMMESTORP 3:23				
nesso ARKITEKTUR				
södergatan 26 211 34 malmö 040-30 30 45 info@nesso.se www.nesso.se				
UPPDRAG NR 15305	RITAD AV M. SJÖSTRAND	HANDLAGGARE M. SJÖSTRAND		
DATUM 2022-06-17	ANSVARIG MARCUS SJÖSTRAND			
NYBYGGNAD PADELHALL				
PLAN 2				
SKALA 1:200	NUMMER A-40-1-1120	BET		