




PLAN 1
Skala 1:200

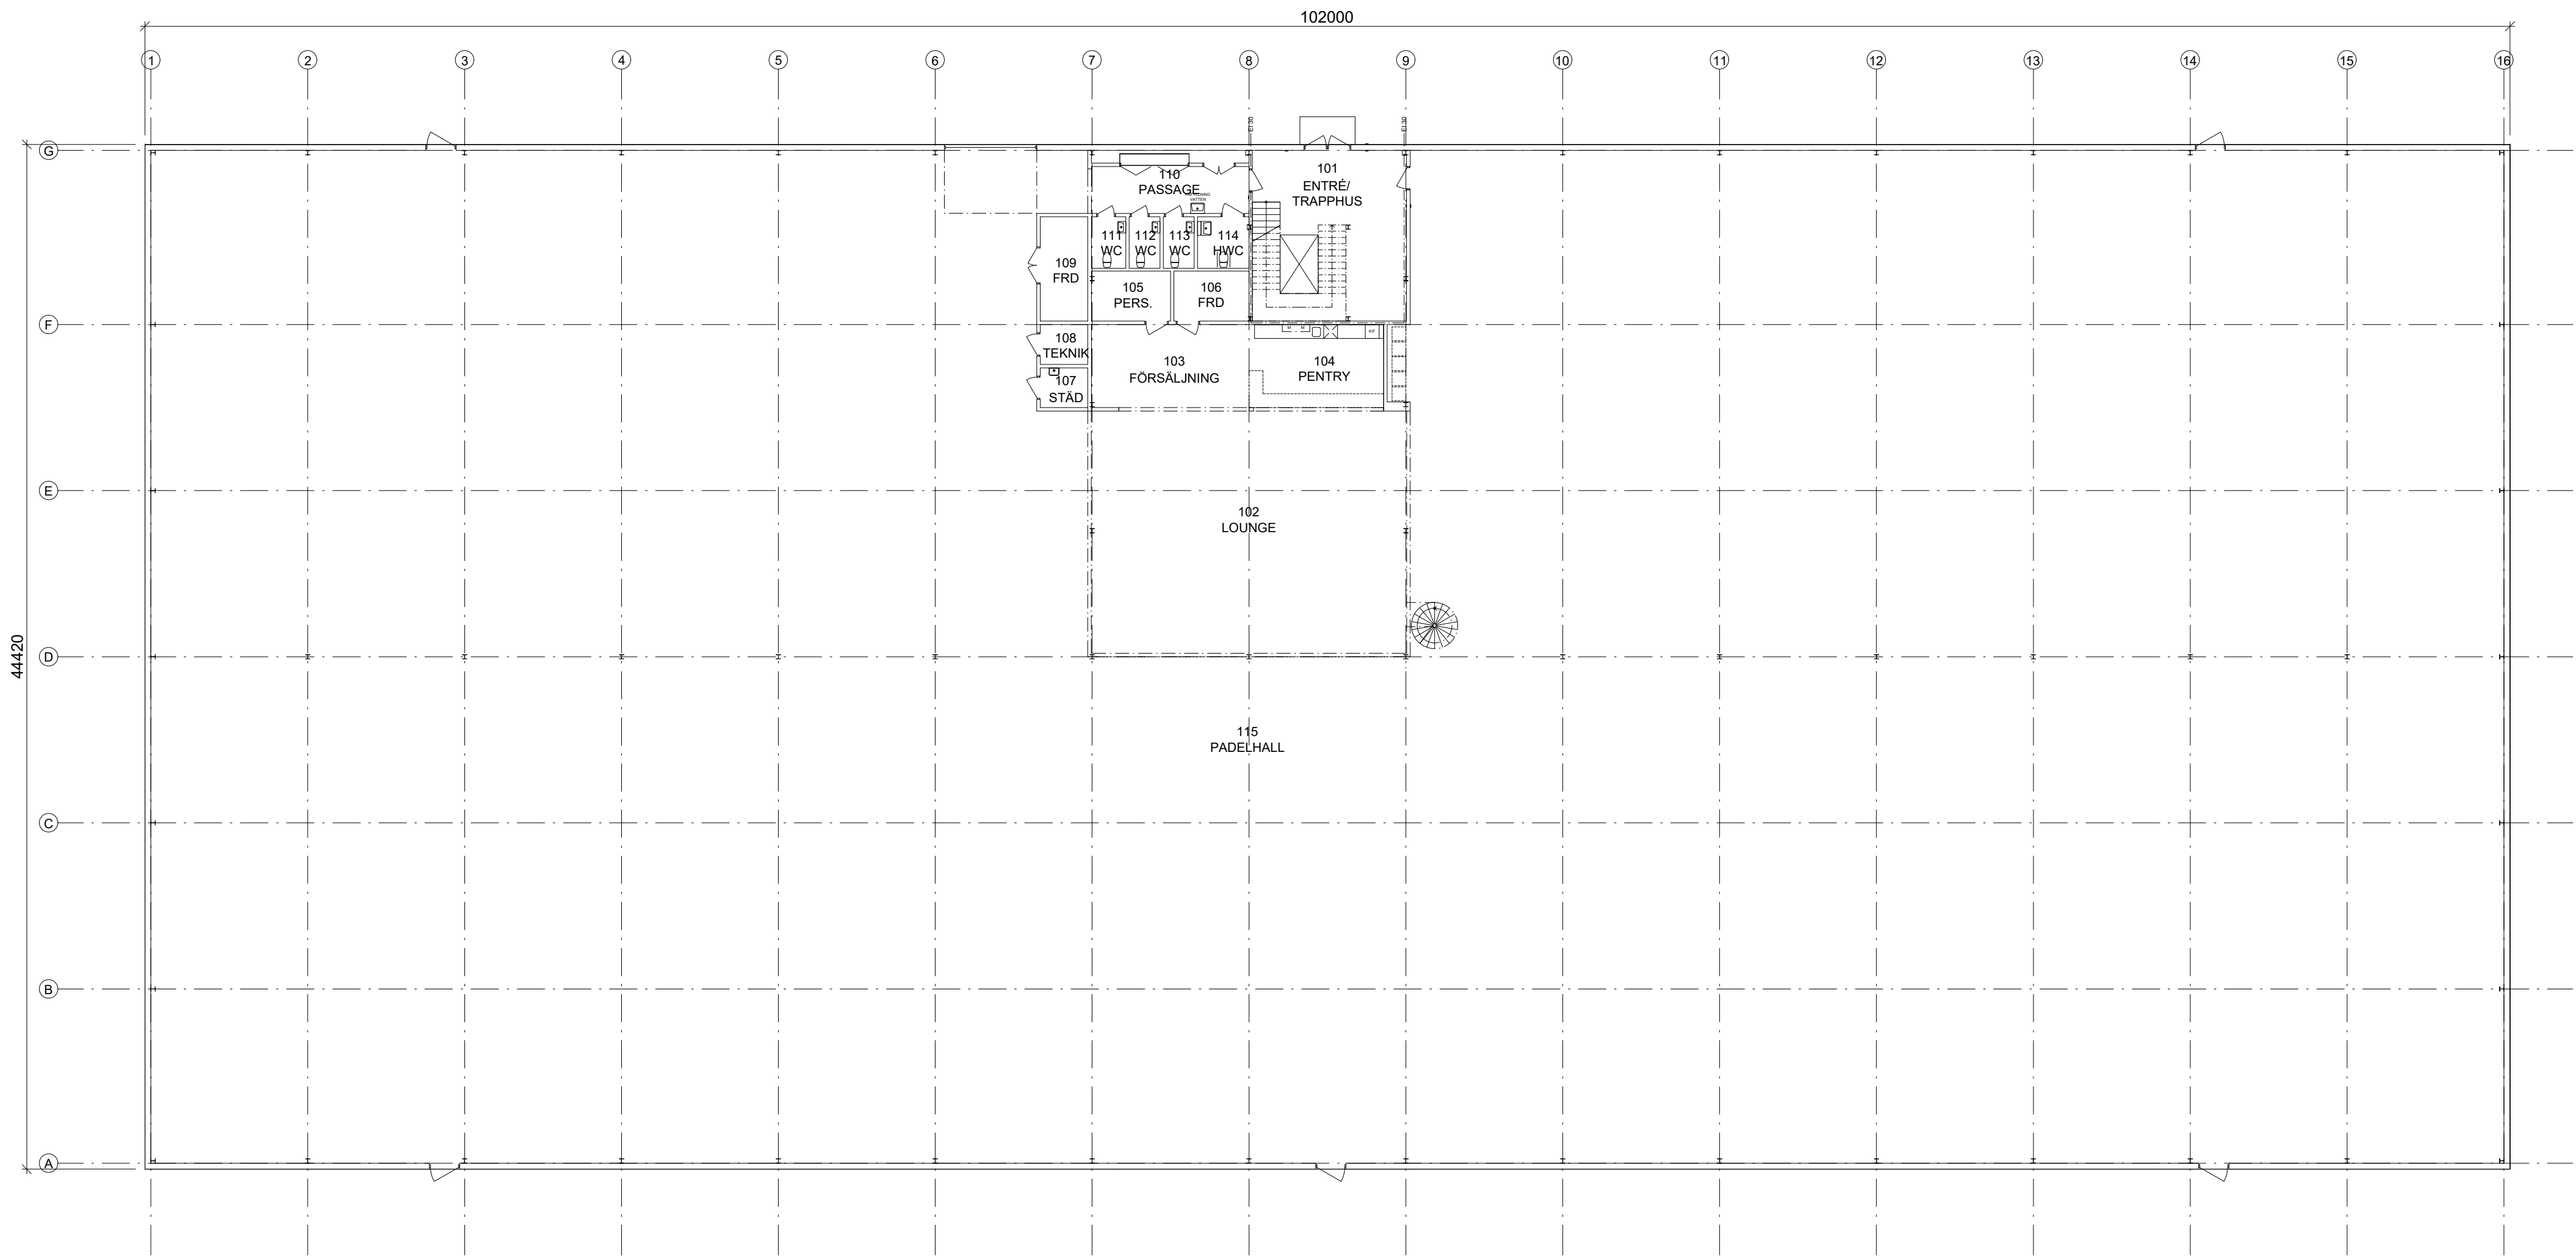

BET	ANT	ÄNDRINGEN	AVSER	SIGN	DATUM
RELATIONSHANDLING					
HEMMESTORP 3:23					
nesso					
ARKITEKTUR					
södergatan 26 211 34 malmö 040-30 30 45 info@nesso.se www.nesso.se					
UPPDRAG NR	15305	RITAD AV	M. SJÖSTRAND	HANDLAGGARE	M. SJÖSTRAND
DATUM	2022-06-17	ANSVARIG	MARCUS SJÖSTRAND		
NYBYGGNAD PADELHALL					
PLAN 1					
SKALA	1:200	NUMMER	A-40-1-1110	BET	