


TECKENFÖRKLARING

-  UTGÅNG
-  BELYST ELLER GEMPLYST NÖDUTRYNNESSKYLT.
-  EFTERLYSNAD E NÖDUTRYNNESSKYLT.
-  BRANDCELLSGRÄNS

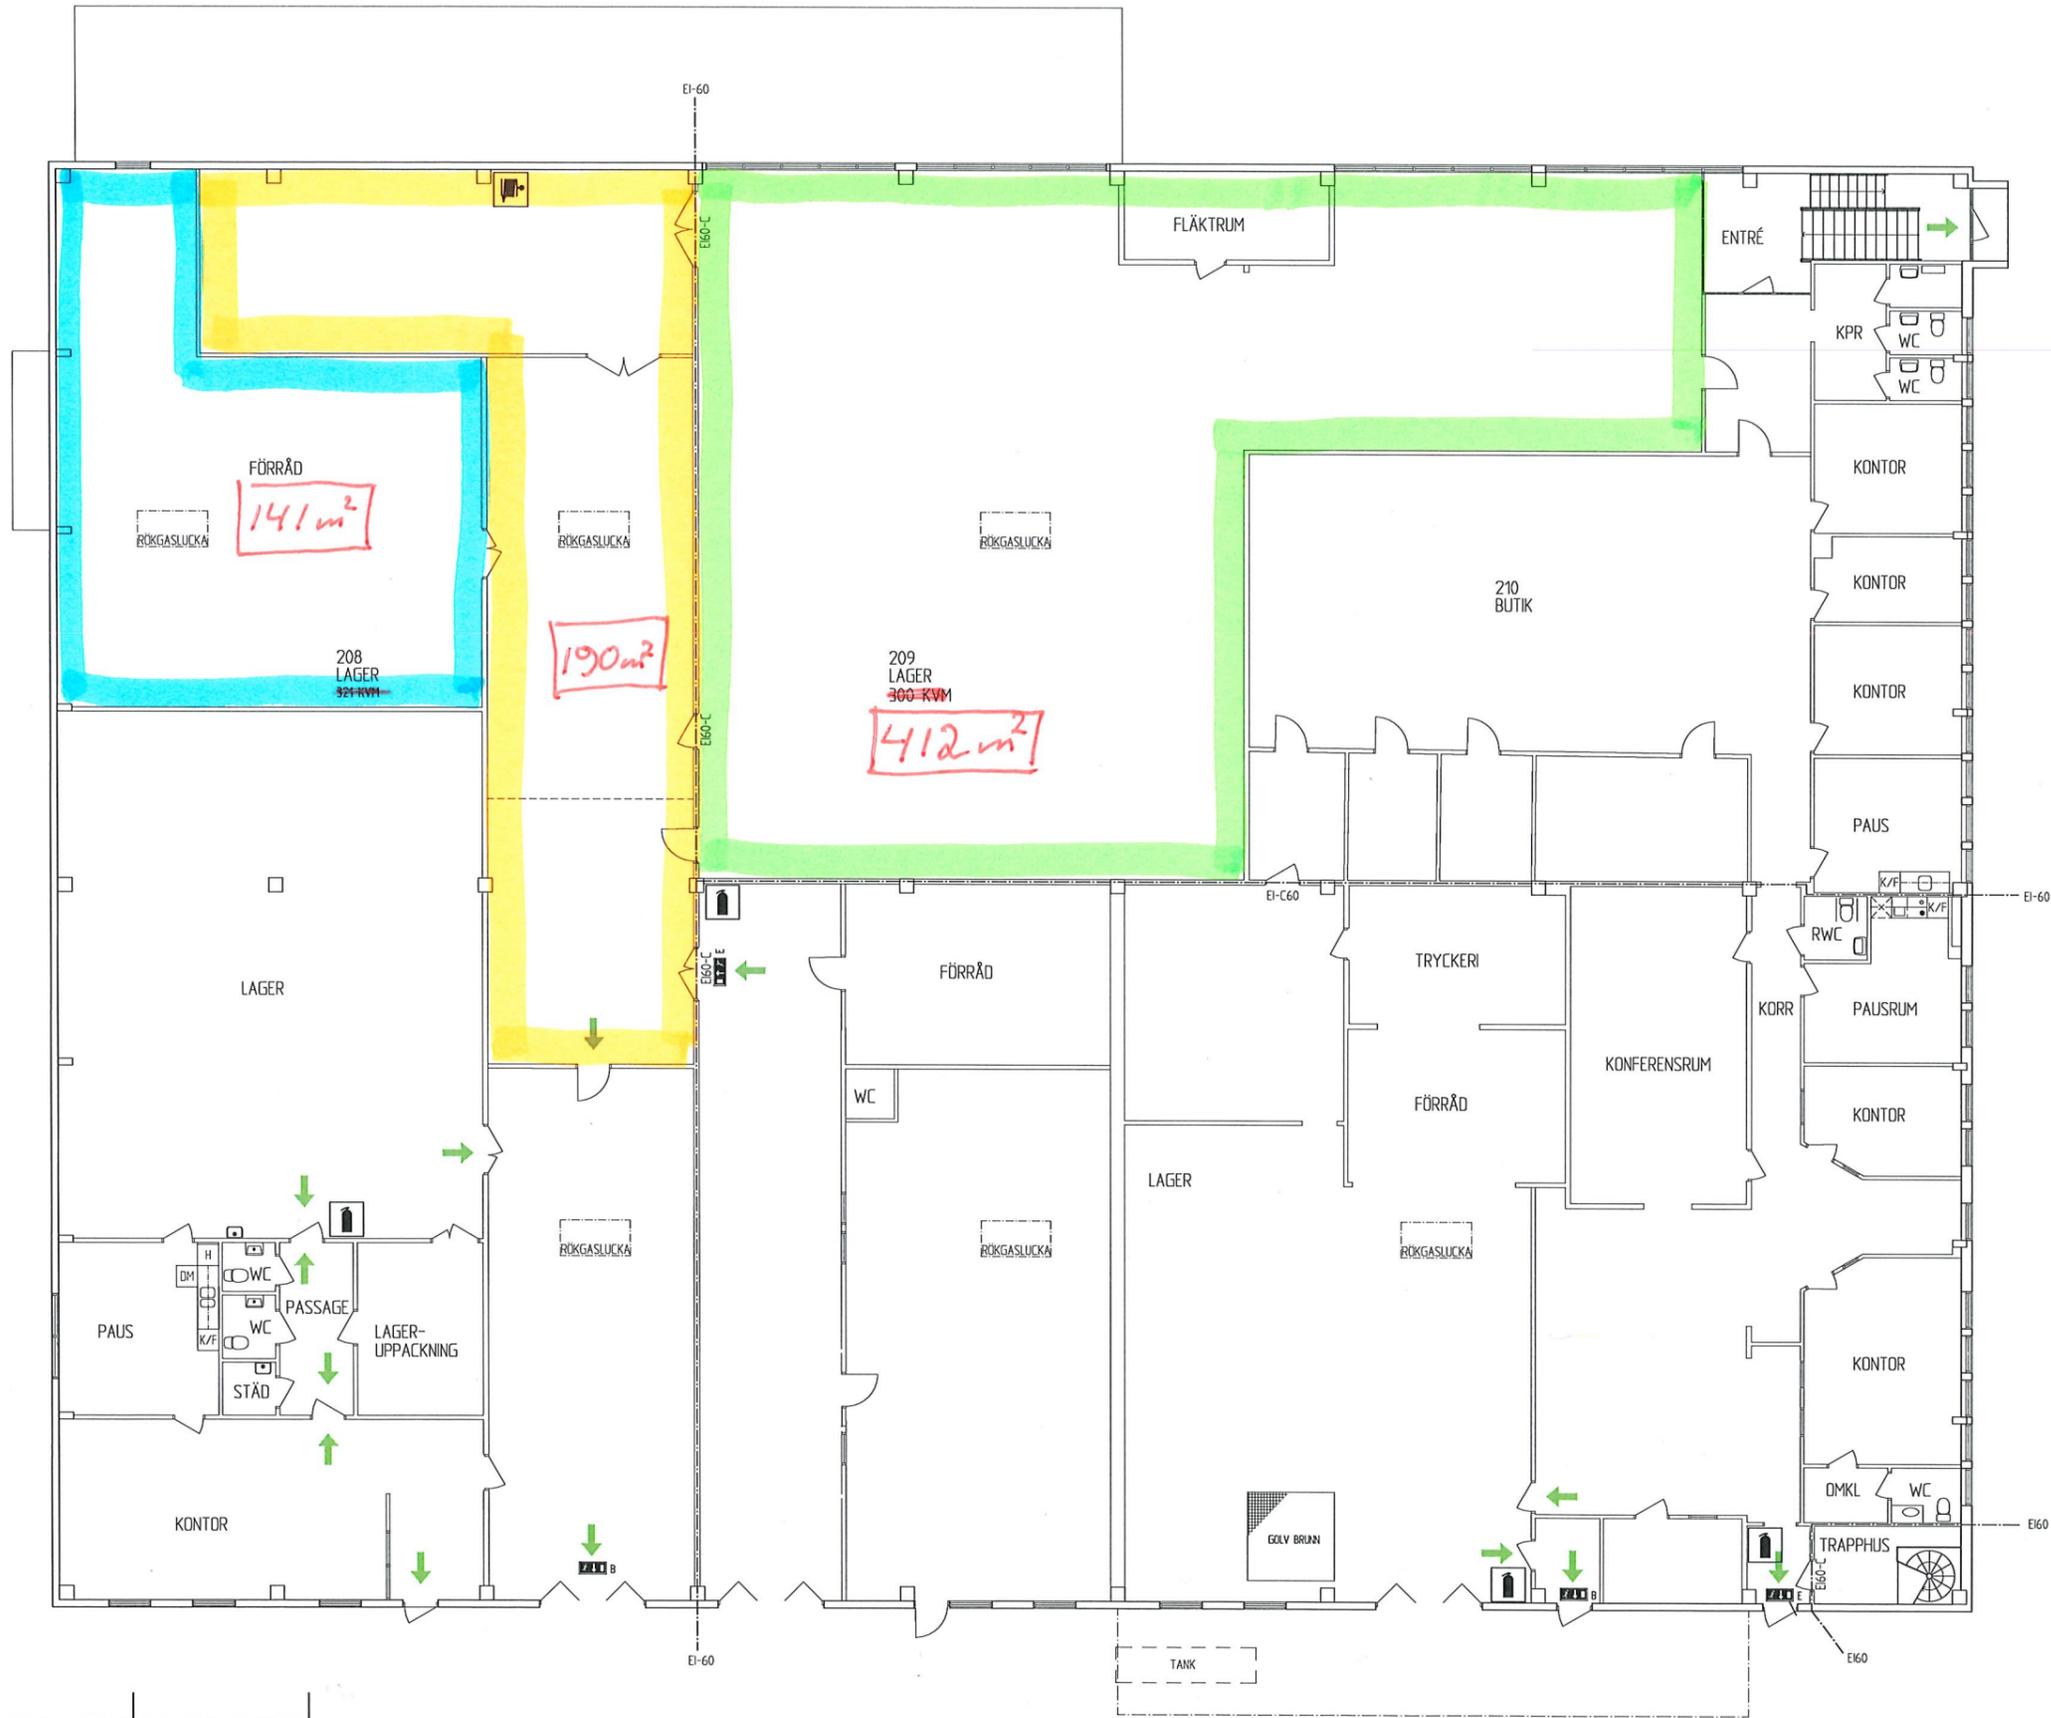

B	RELATION	2022-03-22	MT
A	RELATION	2022-03-09	WC
BET	ANT	ANDRKEN AVSR	SEN
			DATA

RELATION

KV. ARBETAREN 3

ARBESKO AB
ARBESKO FASTIGHETER AB, BOX 1642 701 16 ÖREBRO TEL: 019-30 66 00

HÄLLÉN
ARKITEKTER
Stortorget 8 019-670 80 60
702 11 Örebro info@hallenarkitekter.se

UPPDRAG NR 81111-03	RITAD AV HE	HANDELAGGARE C. EISEBORN
DATE 2011-06-20	ANSVARG	
ASPHOLMSVÄGEN 14, ÖREBRO		

VÅNING 2. BV	SKALA 1:100	NUMMER A-40.1-200	BET B
--------------	----------------	----------------------	----------

XREF: F:\81111\03\Relationshandling_A-rinnig_A03-71-200.dwg

F:\81111\03\RELATIONSHANDLING_A-RINNING_A-40.1-200.DWG TÅLDA THORP PLO: 2022-03-22 11:41