


1 Ritningsindelning  
1 : 200

BET	ÄNDRINGEN AVSER	SKIV	DATUM
▲	RELATIONSHANDLING		2022-04-27 14:45:03
▼	BYGGHANDLING		
▼	BYGGLOVSHANDLING		
▼	FÖRFRÅGNINGSUNDERLAG		
▼	GRANSKNINGSHANDLING		
▼	PRELEMINÄR HANDLING		
<b>SESAM SELFSTORAGE REVOLVERN 2, HELSINGBORG</b>			
			
Företagsvägen 2 23237 Arlov www.byggssystem.nu			
PROJEKTNUMMER	RITAD AV	HANDLÄGGARE	
2021-015	I. JENSEN	I. JENSEN	
ORT	ANSVÄRIG		
Arlov	I. JENSEN		
<b>RITNINGSENDELNING</b>			
SKALA A1:	RITNINGNUMMER	BET	
1 : 200	A-TE-40-1-0001	-	

A3-ritningar gäller halva skalor

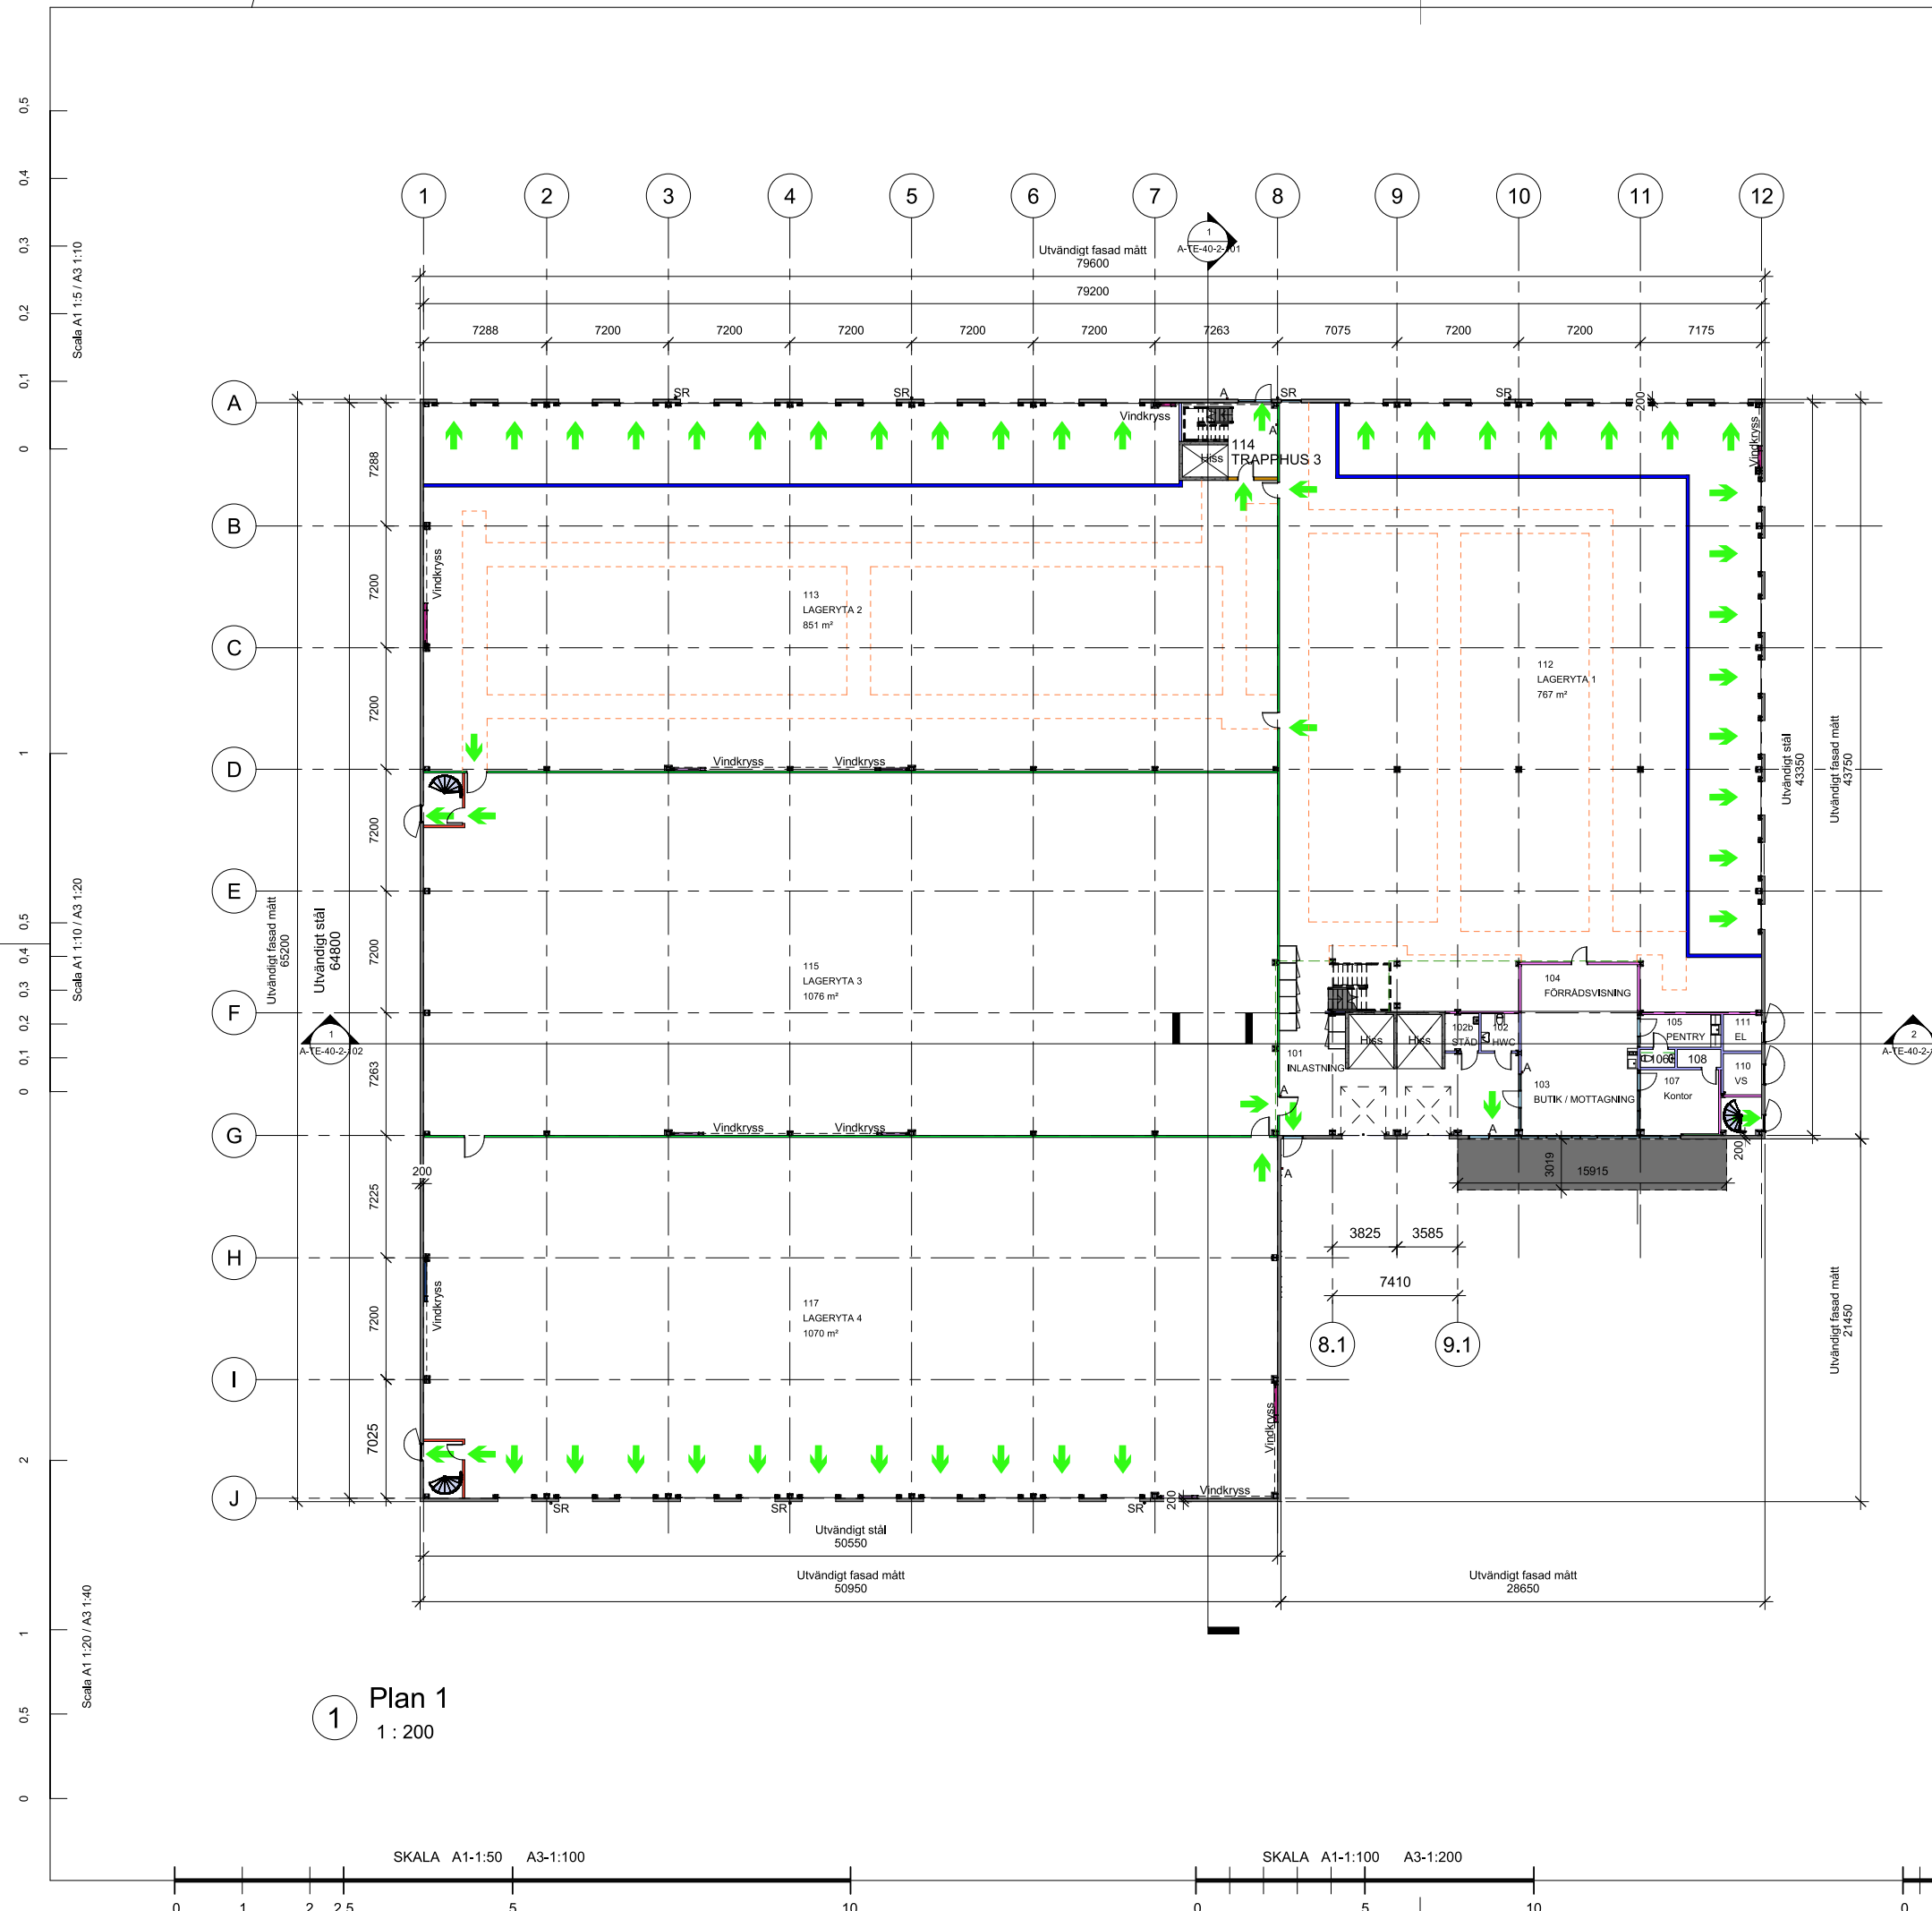

**LEGENDA**

○ SR - stuprör

**VÄGGTYPER - INNERVÄGGAR**

- ◊ IV0 121mm 13mm gips | 95mm regel | 13mm gips  
brandklass EI 30
- ◊ IV1 145mm 13mm gips | 12mm OSB | 95 regel | 12mm OSB | 13mm gips  
brandklassad EI 30 vid alla trapphus och rum 111 - EL
- ◊ IV2 145mm 13mm gips | 12mm OSB | 95 regel och isolering | 12mm OSB | 13mm gips  
brandklassad EI 30 vid rum 109 - Trapphus 2 och 111 - EL
- ◊ IV3 196mm 13mm gips | 170mm regel och isolering | 13mm gips
- ◊ IV4 146mm 13mm gips | 120mm regel och isolering | 13mm gips  
brandklass EI 30
- ◊ IV5 100mm 13mm gips | 12mm OSB | 75mm regel
- ◊ IV6 201mm 13mm gips | 15mm OSB | 145 regel med isolering | 15mm OSB | 13mm gips  
brandklass EI 30

--- Konturerna av förråden  
■ A Armbågskontakt

1 Plan 1  
1 : 200

SKALA A1-1:50 A3-1:100

SKALA A1-1:100 A3-1:200

SKALA A1-1:200 A3-1:400

A	Laggt till Manhattanskåpen i Del 1.1. armbågskontakter och konturerna av förråd	IJ	DATUM
BET	ÄNDRINGEN AVSER	SKR	DATUM
▲	RELATIONSHANDLING		2022-04-27 14:45:16
▼	BYGGHANDLING		
◀	BYGGLOVSHANDLING		
▶	FÖRFRÅGNINGSUNDERLAG		
◁	GRANSKNINGSHANDLING		
▷	PRELEMINÄR HANDLING		
<b>SESAM SELFSTORAGE REVOLVERN 2, HELSINGBORG</b>			
Företagsvägen 2 23237 Arlov www.byggssystem.nu			
PROJEKTNUMMER	RITAD AV	HANDLÄGGARE	
2021-015	I. JENSEN	I. JENSEN	
ORT	ANSVARIG		
Arlov	I. JENSEN		
<b>PLAN 1 - ÖVERSIKT</b>			
SKALA A1:	RITNINGNUMMER	I BET	
As indicated	A-TE-40-1-1100	A	

A3-ritningar gäller halva skalor


LEGENDA

○ SR - stuprör

VÄGGTYPER - INNERVÄGGAR

- ◊IV0 121mm 13mm gips | 95mm regel | 13mm gips  
brandklass EI 30
- ◊IV1 145mm 13mm gips | 12mm OSB | 95 regel | 12mm OSB | 13mm gips  
brandklassad EI 30 vid alla trapphus och rum 111 - EL
- ◊IV2 145mm 13mm gips | 12mm OSB | 95 regel och isolering | 12mm OSB | 13mm gips  
brandklassad EI 30 vid rum 109 - Trapphus 2 och 111 - EL
- ◊IV3 196mm 13mm gips | 170mm regel och isolering | 13mm gips
- ◊IV4 146mm 13mm gips | 120mm regel och isolering | 13mm gips  
brandklass EI 30
- ◊IV5 100mm 13mm gips | 12mm OSB | 75mm regel
- ◊IV6 201mm 13mm gips | 15mm OSB | 145 regel med isolering | 15mm OSB | 13mm gips  
brandklass EI 30

--- Konturerna av förråden  
■ A Armbågskontakt

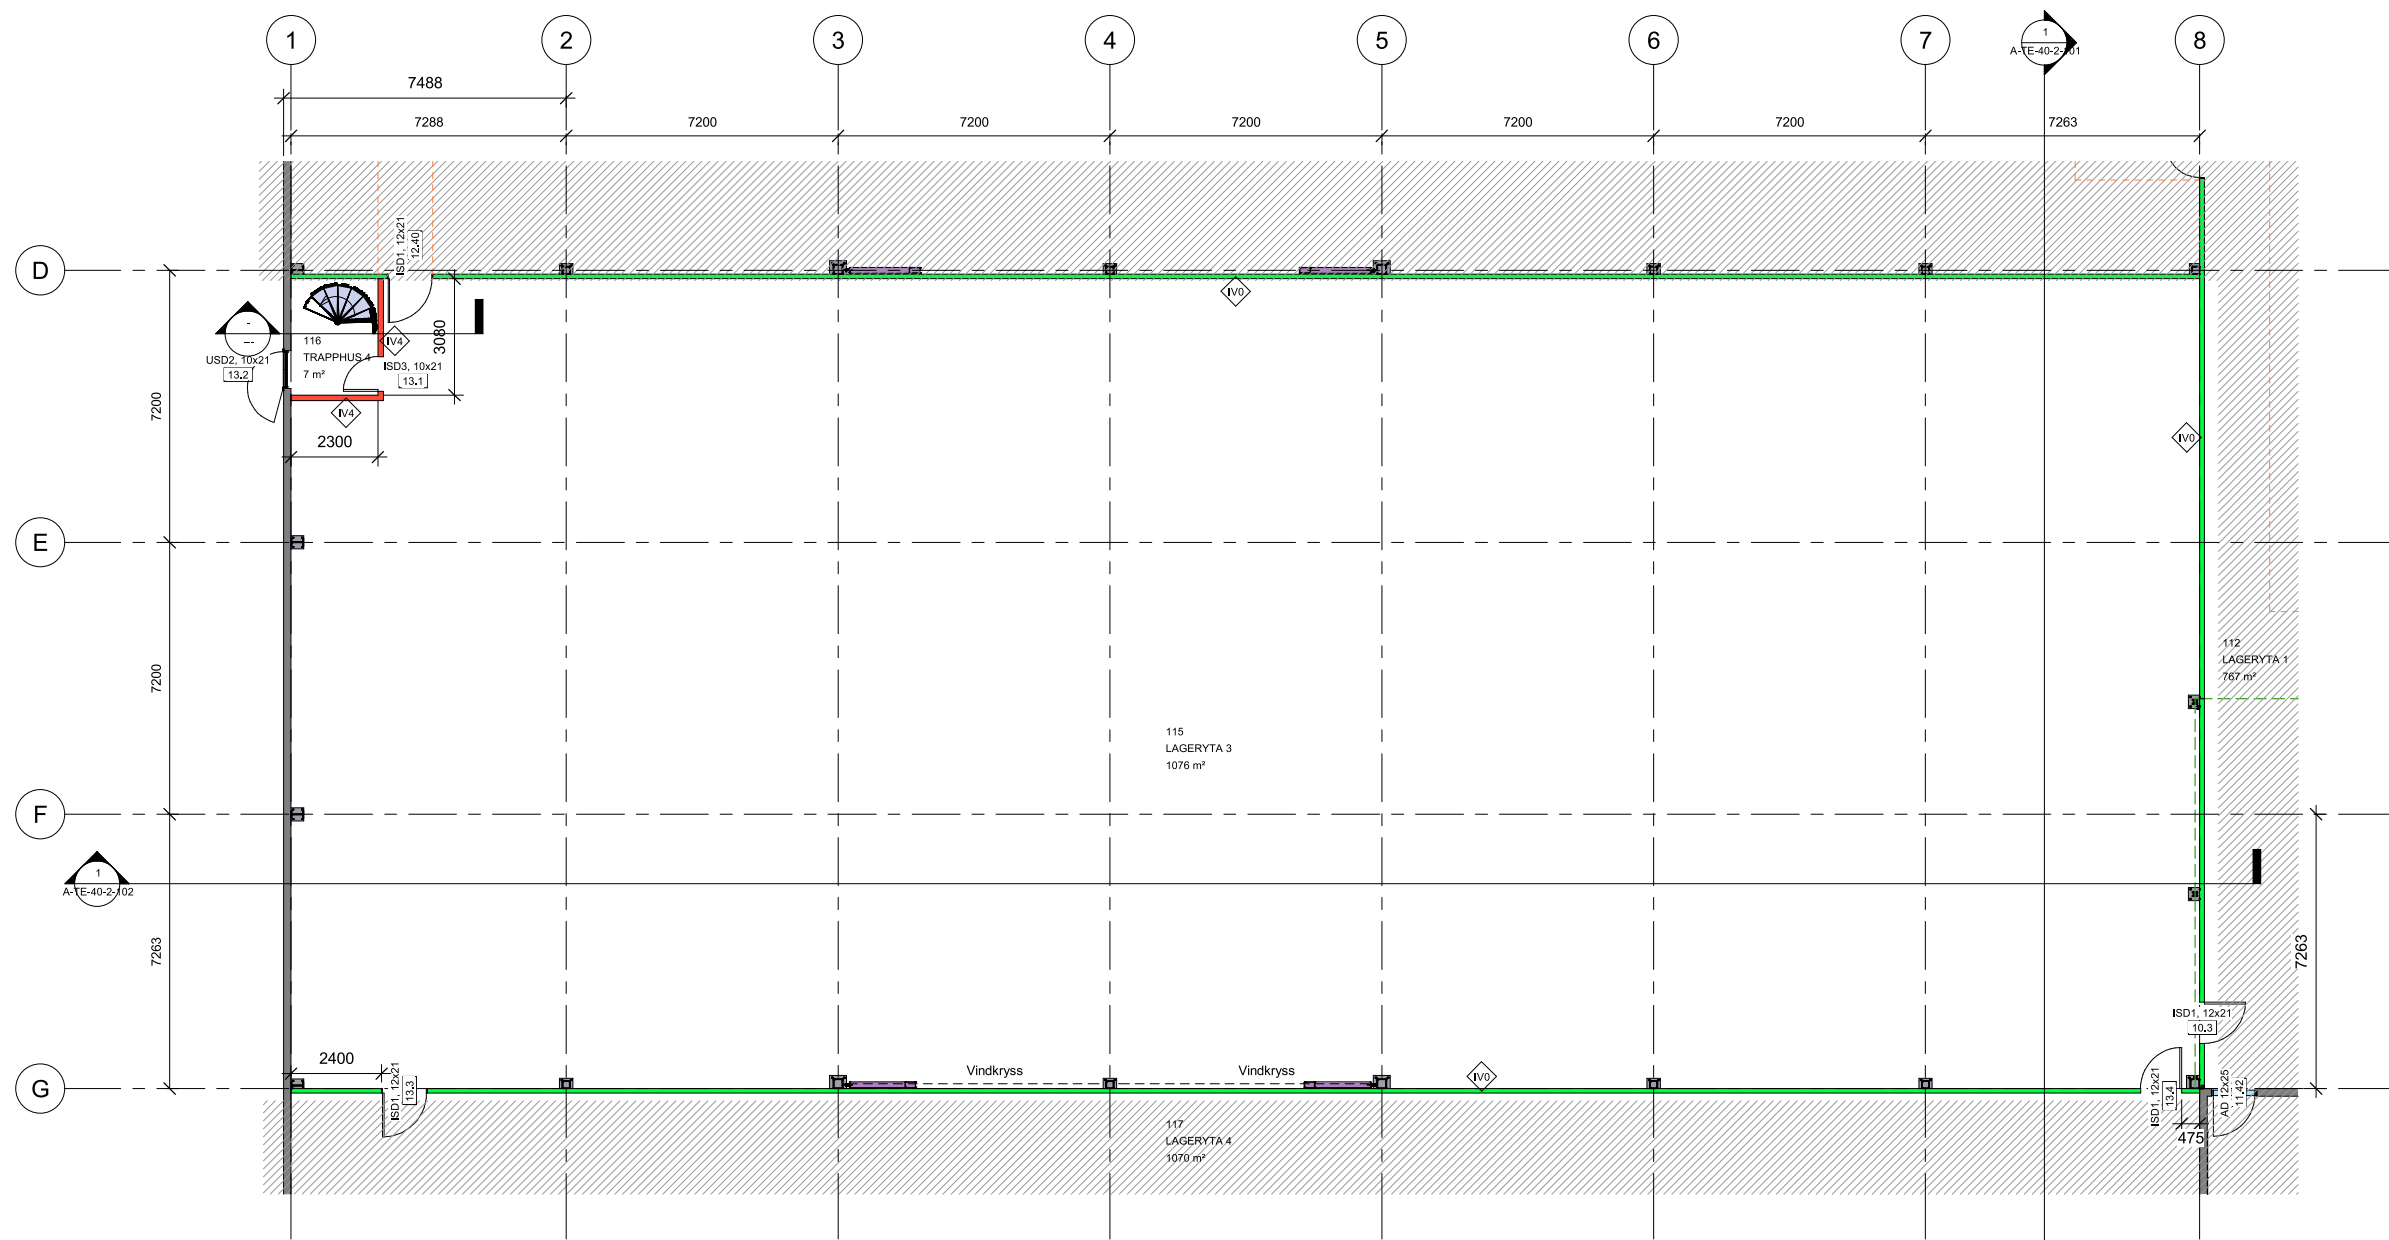

DEL 2	DEL 1
DEL 3	DEL 1.1
DEL 4	

A	Lagt till Manhattansköns Del 1.1 Kontur, vägar, rum, stölar, trapphus	I/J	DATUM
BET	ÄNDRINGEN AVSER	SKN	DATUM
▲	RELATIONSHANDLING		2022-04-27 14:45:40
▼	BYGGHANDLING		
▼	BYGGLOVSHANDLING		
▼	FÖRFRÅGNINGSUNDERLAG		
▼	GRANSKNINGSHANDLING		
▼	PRELEMINÄR HANDLING		

SESAM SELFSTORAGE  
REVOLVERN 2, HELSINGBORG



Företagsvägen 2 23237 Arlöv www.byggssystem.nu

PROJEKTNUMMER 2021-015	RITAD AV I. JENSEN	HANDLÄGGARE I. JENSEN
ORT Arlöv	ANSVARIG	I. JENSEN

PLAN 1 - DEL 3

SKALA A1: As indicated	RITNINGNUMMER A-TE-40-1-1130	BET A
---------------------------	---------------------------------	----------


A3-ritningar gäller halva skalar

1 Plan 1 - Del 3  
1 : 100

SKALA A1-1:50 A3-1:100

SKALA A1-1:100 A3-1:200

SKALA A1-1:200 A3-1:400

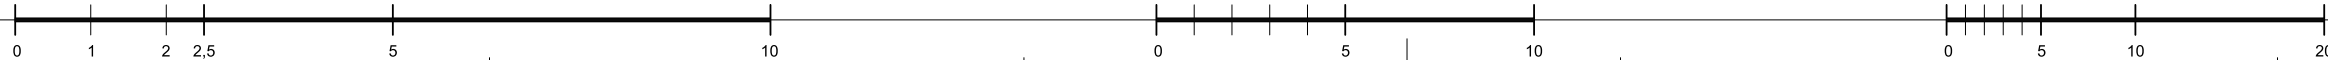

**LEGENDA**

○ SR - stuprör

**VÄGGTYPER - INNERVÄGGAR**

- ◊IV0 121mm 13mm gips | 95mm regel | 13mm gips  
brandklass EI 30
- ◊IV1 145mm 13mm gips | 12mm OSB | 95 regel | 12mm OSB | 13mm gips  
brandklassad EI 30 vid alla trapphus och rum 111 - EL
- ◊IV2 145mm 13mm gips | 12mm OSB | 95 regel och isolering | 12mm OSB | 13mm gips  
brandklassad EI 30 vid rum 109 - Trapphus 2 och 111 - EL
- ◊IV3 196mm 13mm gips | 170mm regel och isolering | 13mm gips
- ◊IV4 146mm 13mm gips | 120mm regel och isolering | 13mm gips  
brandklass EI 30
- ◊IV5 100mm 13mm gips | 12mm OSB | 75mm regel
- ◊IV6 201mm 13mm gips | 15mm OSB | 145 regel med isolering | 15mm OSB | 13mm gips  
brandklass EI 30

- - - - - Konturerna av förråden
- A Armbågskontakt

DEL 2	DEL 1
DEL 3	DEL 1.1
DEL 4	

A	Laggt till Manhattansköpen i Del 1.1. armbågskontakter och konturerna av förråd	IJ	DATUM
BET	ÄNDRINGEN AVSER	SKN	DATUM
▲	RELATIONSHANDLING		2022-04-27 14:45:44
▼	BYGGHANDLING		
▼	BYGGLOVSHANDLING		
▼	FÖRFRÅGNINGSUNDERLAG		
▼	GRANSKNINGSHANDLING		
▼	PRELIMINÄR HANDLING		

**SESAM SELFSTORAGE**  
REVOLVERN 2, HELSINGBORG




Företagsvägen 2 23237 Arlöw www.bjarno.byggsystem.se

PROJEKTNUMMER 2021-015	RITAD AV I. JENSEN	HANDLÄGGARE I. JENSEN
ORT Arlöv	ANSVARIG	I. JENSEN

**PLAN 1 - DEL 4**

SKALA A1: As indicated	RITNINGNUMMER A-TE-40-1-1140	BET A
---------------------------	---------------------------------	----------

A3-ritningar gäller halva skalar

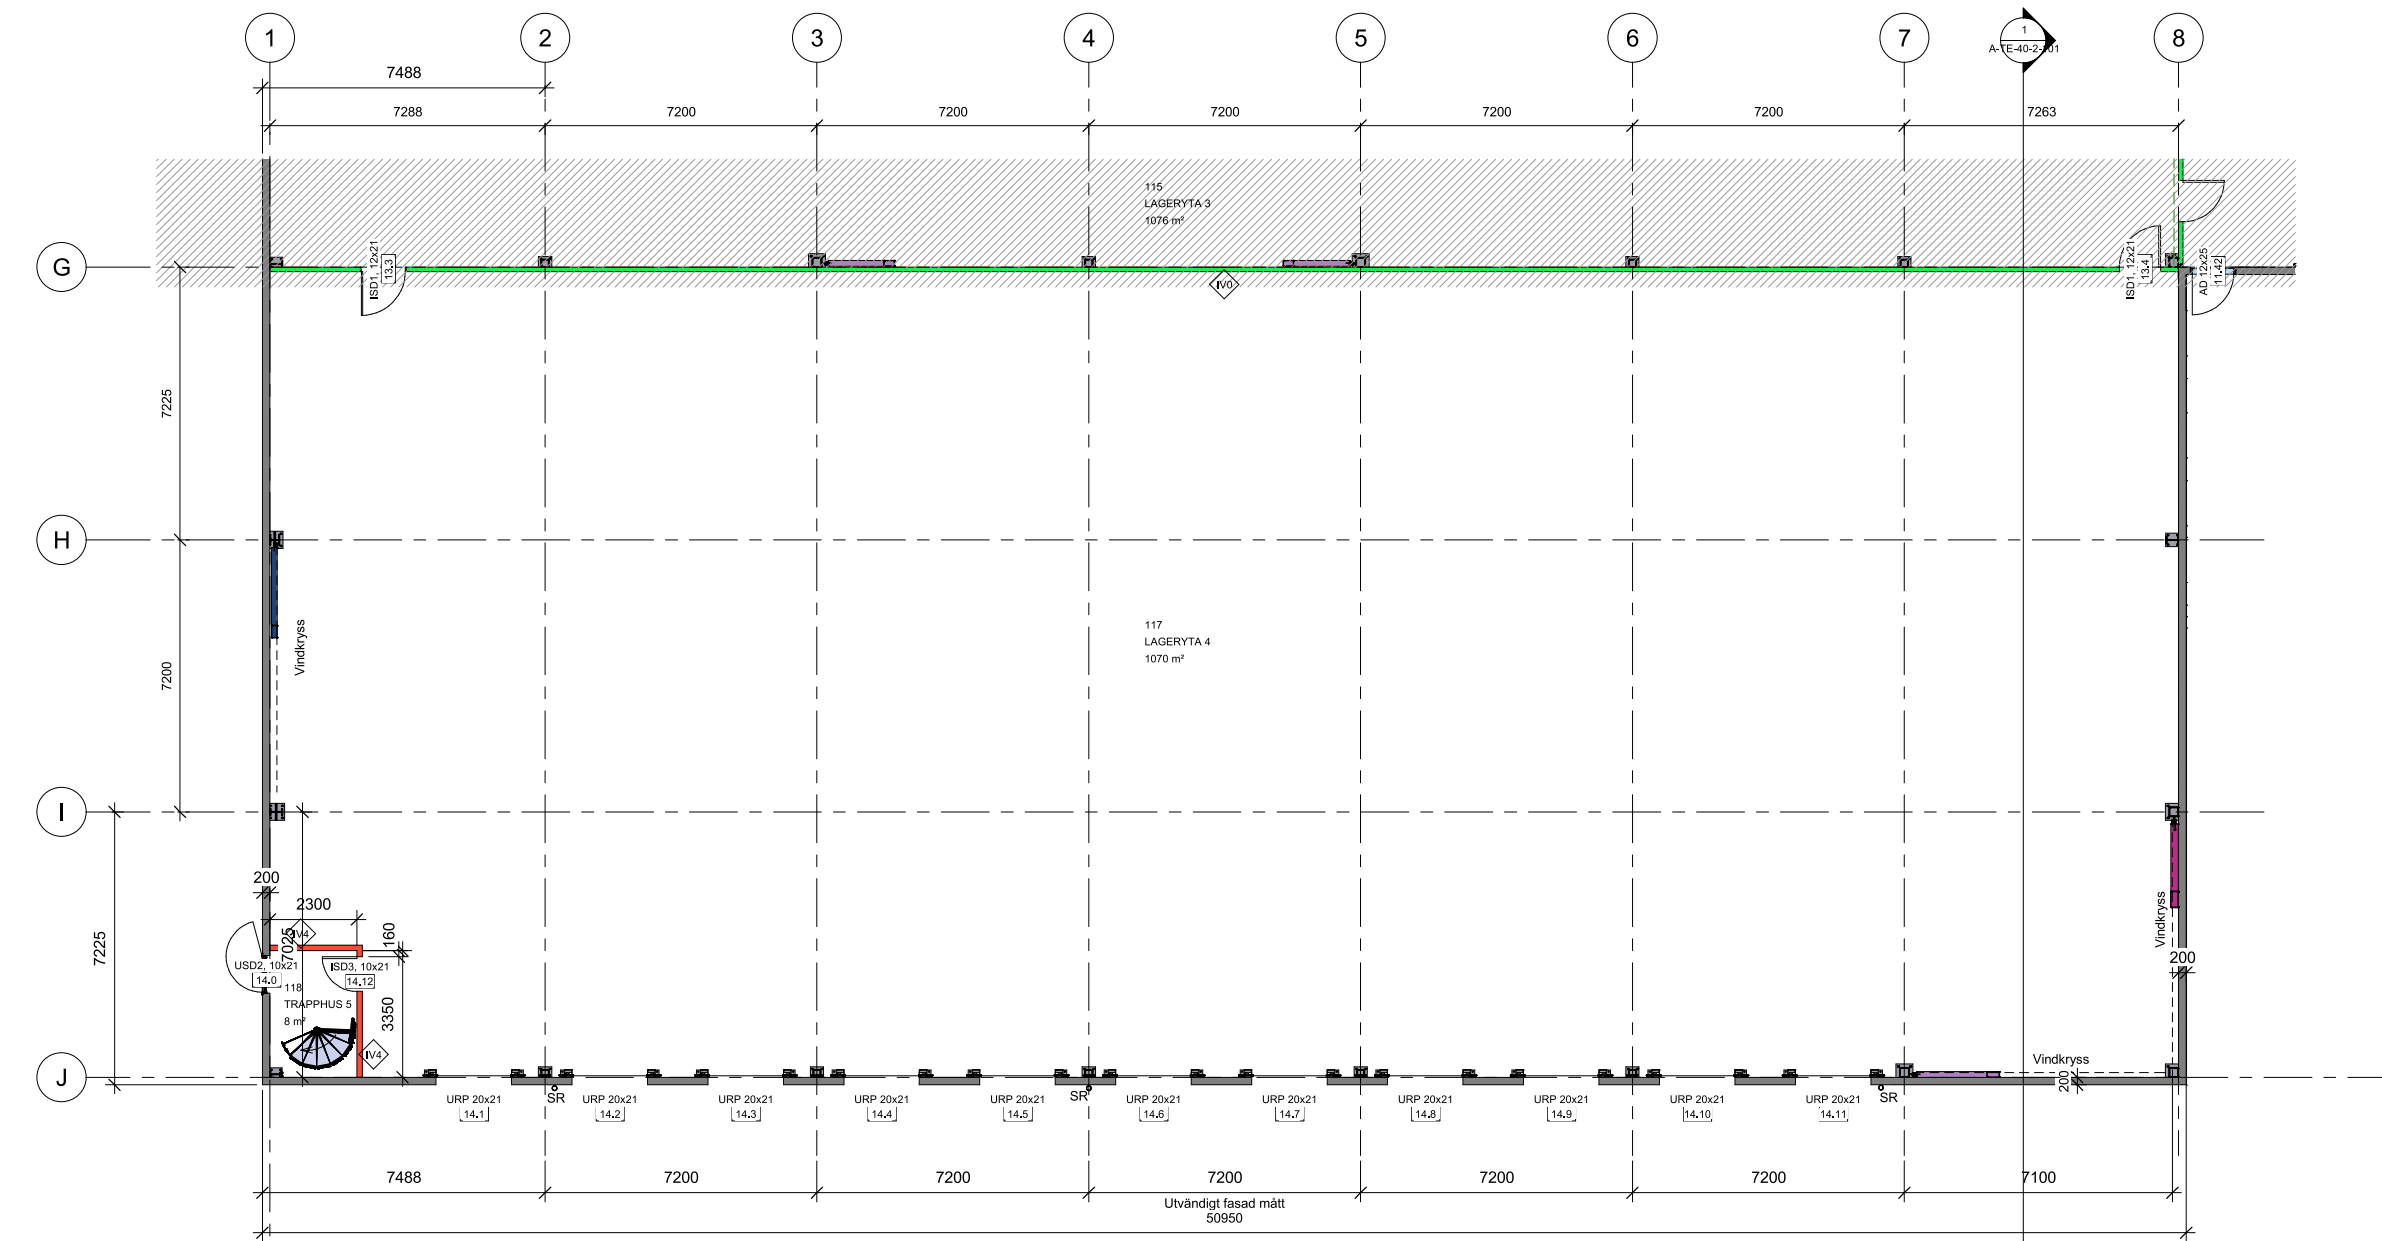

**Plan 1 - Del 4**  
1 : 100

SKALA A1-1:50 A3-1:100

SKALA A1-1:100 A3-1:200

SKALA A1-1:200 A3-1:400

