


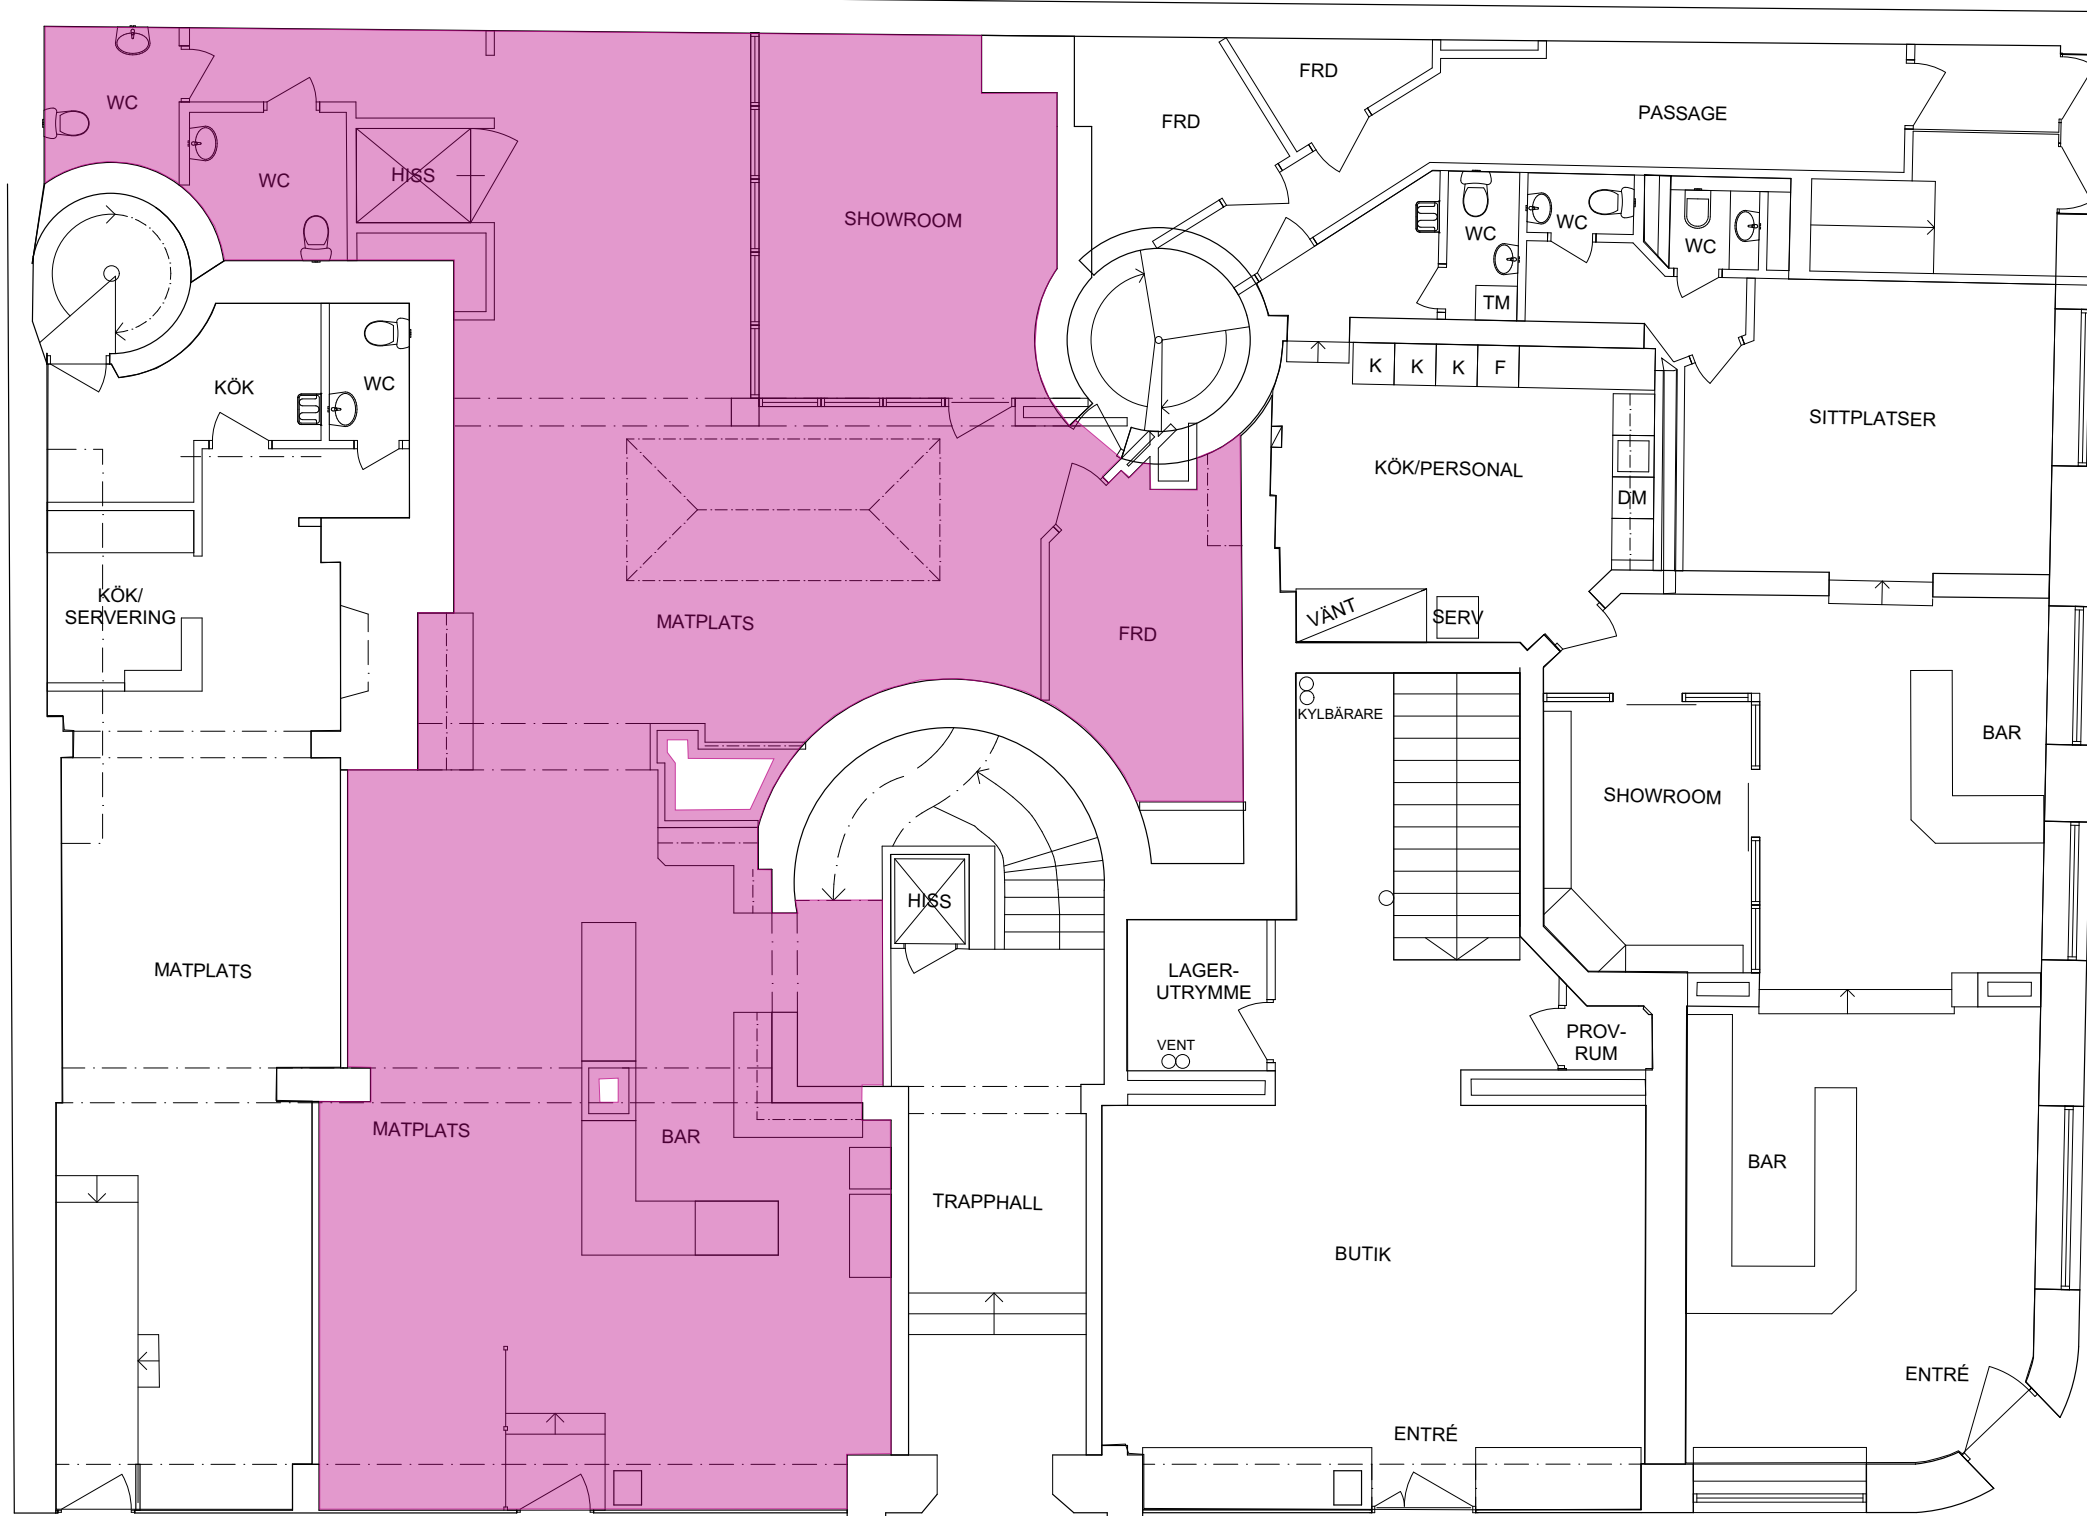

SKALA 1:50
0 1 2 5
METER

RELATIONSHANDLING

KV SUMPEN 8

 **LUNDBERGS**
FASTIGHETER

VIZ Arkitektkontor AB tel.nr. 08 - 55 69 19 00

UPPDRAG NR	RITAD AV	HANDLAGGARE
DATUM	ANSVARIG	
2022-11-25	A. LINDGVIST	

SKALA	NUMMER	BET
A1 1:50 A3 1:100	A-40.1-101	

Dok.ID: 20005829




LUNDBERGS
FASTIGHETER

Fastighet: Sumpen 8
Byggnad: 321009 Sumpen 8 B 01

Plan: Plan 02, Vån Bv
Utskriftsdatum: 2023-11-29

Utskriftsskala 1: 109,2
Utskriftsformat: A3

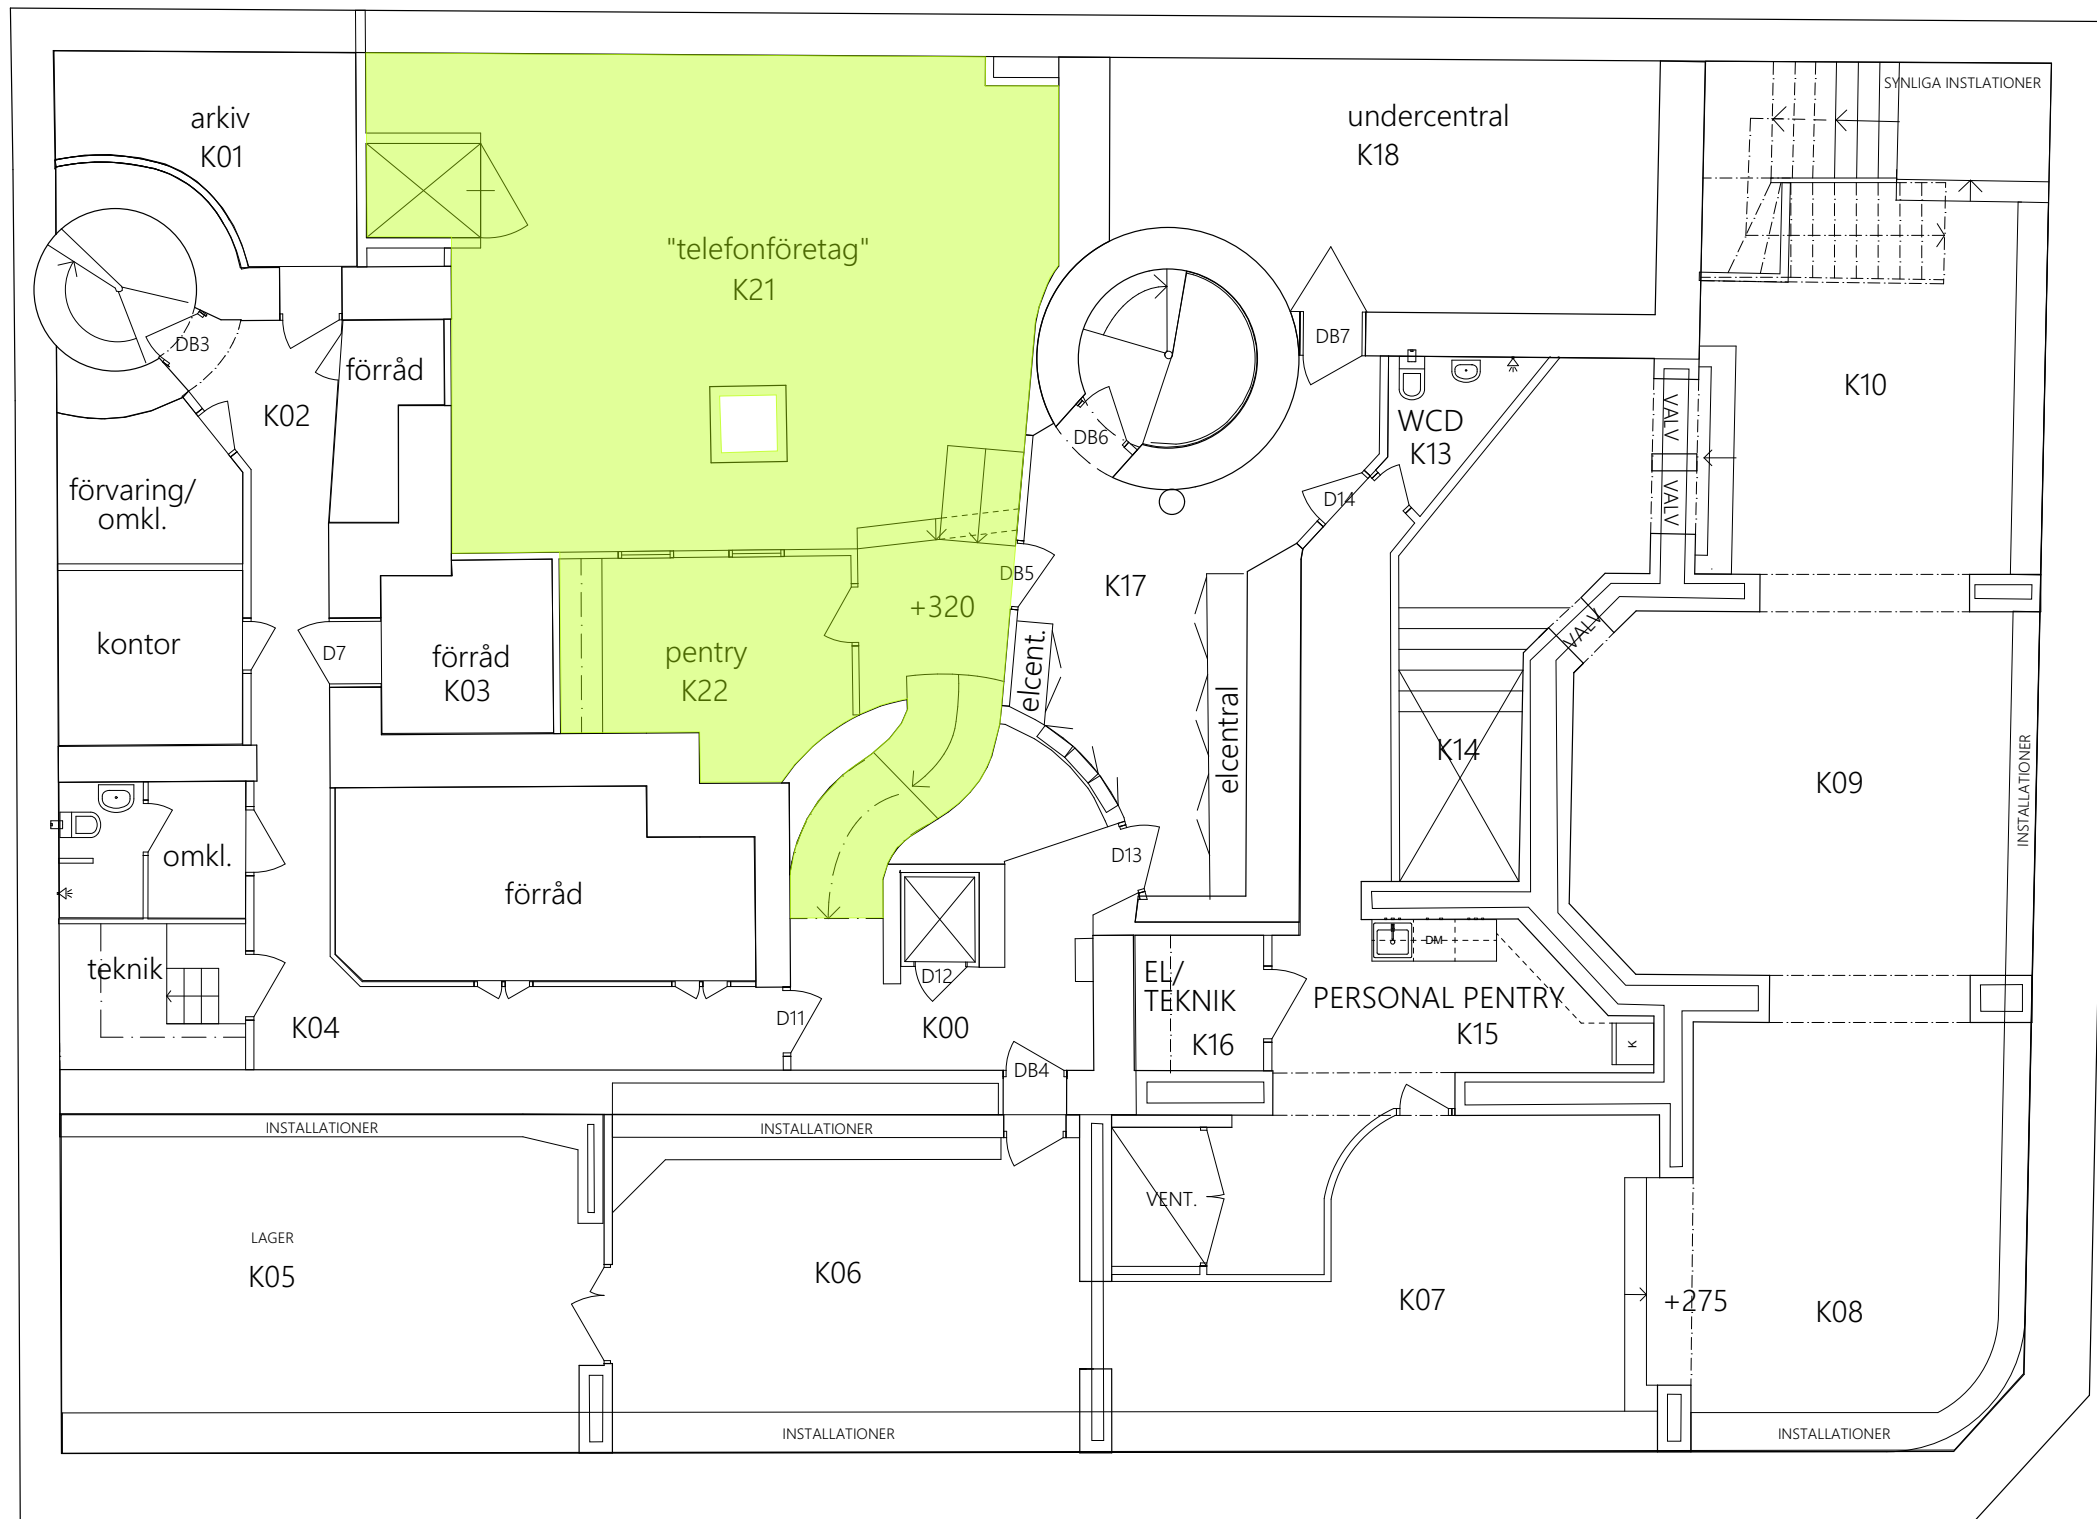

RELATIONSHANDLING		
KV SUMPEN 8		
 LUNDBERGS FASTIGHETER		
VIZ Arkitektkontor AB tel.nr. 08 - 55 69 19 00		
UPPDRAG NR	RITAD AV	HANDLAGGARE
DATUM	ANSVARIG	
2022-11-25	A. LINDGVIST	
SKALA	NUMMER	BET
A1 1:50 A3 1:100	A-40.1-100	

Dok.ID: 20005828



Fastighet: Sumpen 8
Byggnad: 321009 Sumpen 8 B 01

Plan: Plan 01, Vån -1
Utskriftsdatum: 2023-11-29

Utskriftsskala 1: 109,2
Utskriftsformat: A3