



Plan 2 - Entresolen

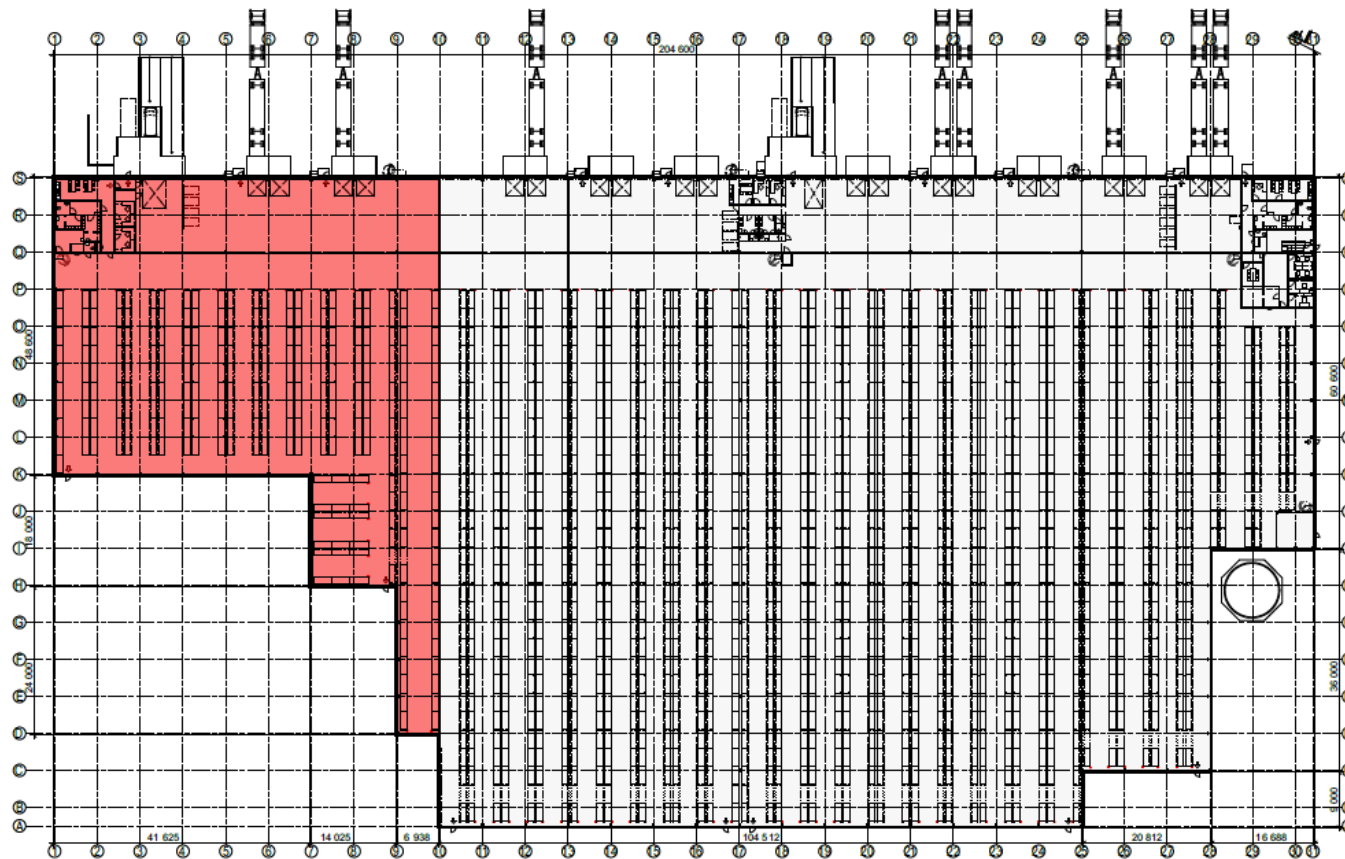

Plan 1 - Rollplan

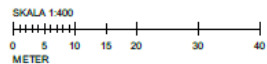

KJ

YTSAMMANSTÄLLNING BTA m²

| | |
|--------------|---------------|
| LAGER | 17 180 |
| ENTRESOL | 2 479 |
| KONTOR | 216 |
| TEKNIK | 94 |
| SUMMA | 19 969 |

| | |
|-------------------|---------------------------|
| LAGER | 3373 |
| ENTRESOL | 748 |
| KONTOR MM | 159 |
| TOTAL YTA: | 4280 m² |
| 2021-11-02 | |

| | | | | |
|---|------------|-------------|-----------------|---------|
| Proj | 001 | Accesso.com | Carlson | Page |
| Relationshandling | | | | |
| Sörred Kubklager | | | | |
| | | | | |
| KROOK & TJÄDER Arkitektfirma Krook & Tjäder AB Tel: 0461 - 17 07 71 Kungälvsgatan 5 211 40 Malmö www.krook.tjader.se | | | | |
| © Arkitektfirma Krook & Tjäder AB Tel: 0461 - 17 07 71 | | | | |
| K | | | | |
| M | | | | |
| E | | | | |
| V | | | | |
| MS | | | | |
| S | | | | |
| AK | | | | |
| UPTEKNOLOGI | 3007_037 | Arkitekt | Conny Strandell | |
| BYGGNAD | 2022-04-28 | Arkitekt | Conny Strandell | |
| Sörred 7:22, Göteborg Nybyggnad av kubklager | | | | |
| Plan 1 och 2 - Översikt | | | | |
| BYGGNAD | BYGGNAD | BYGGNAD | BYGGNAD | BYGGNAD |
| 1:400 | 1:400 | 1:400 | 1:400 | 1:400 |
| A-40-1-101 | | | | |