



FÖRKLARINGAR OCH FÖRESKRIFTER

ALLA MÅTT ANGES I MM OCH KONTROLLERAS PÅ PLATS


--- Brandcellsgräns

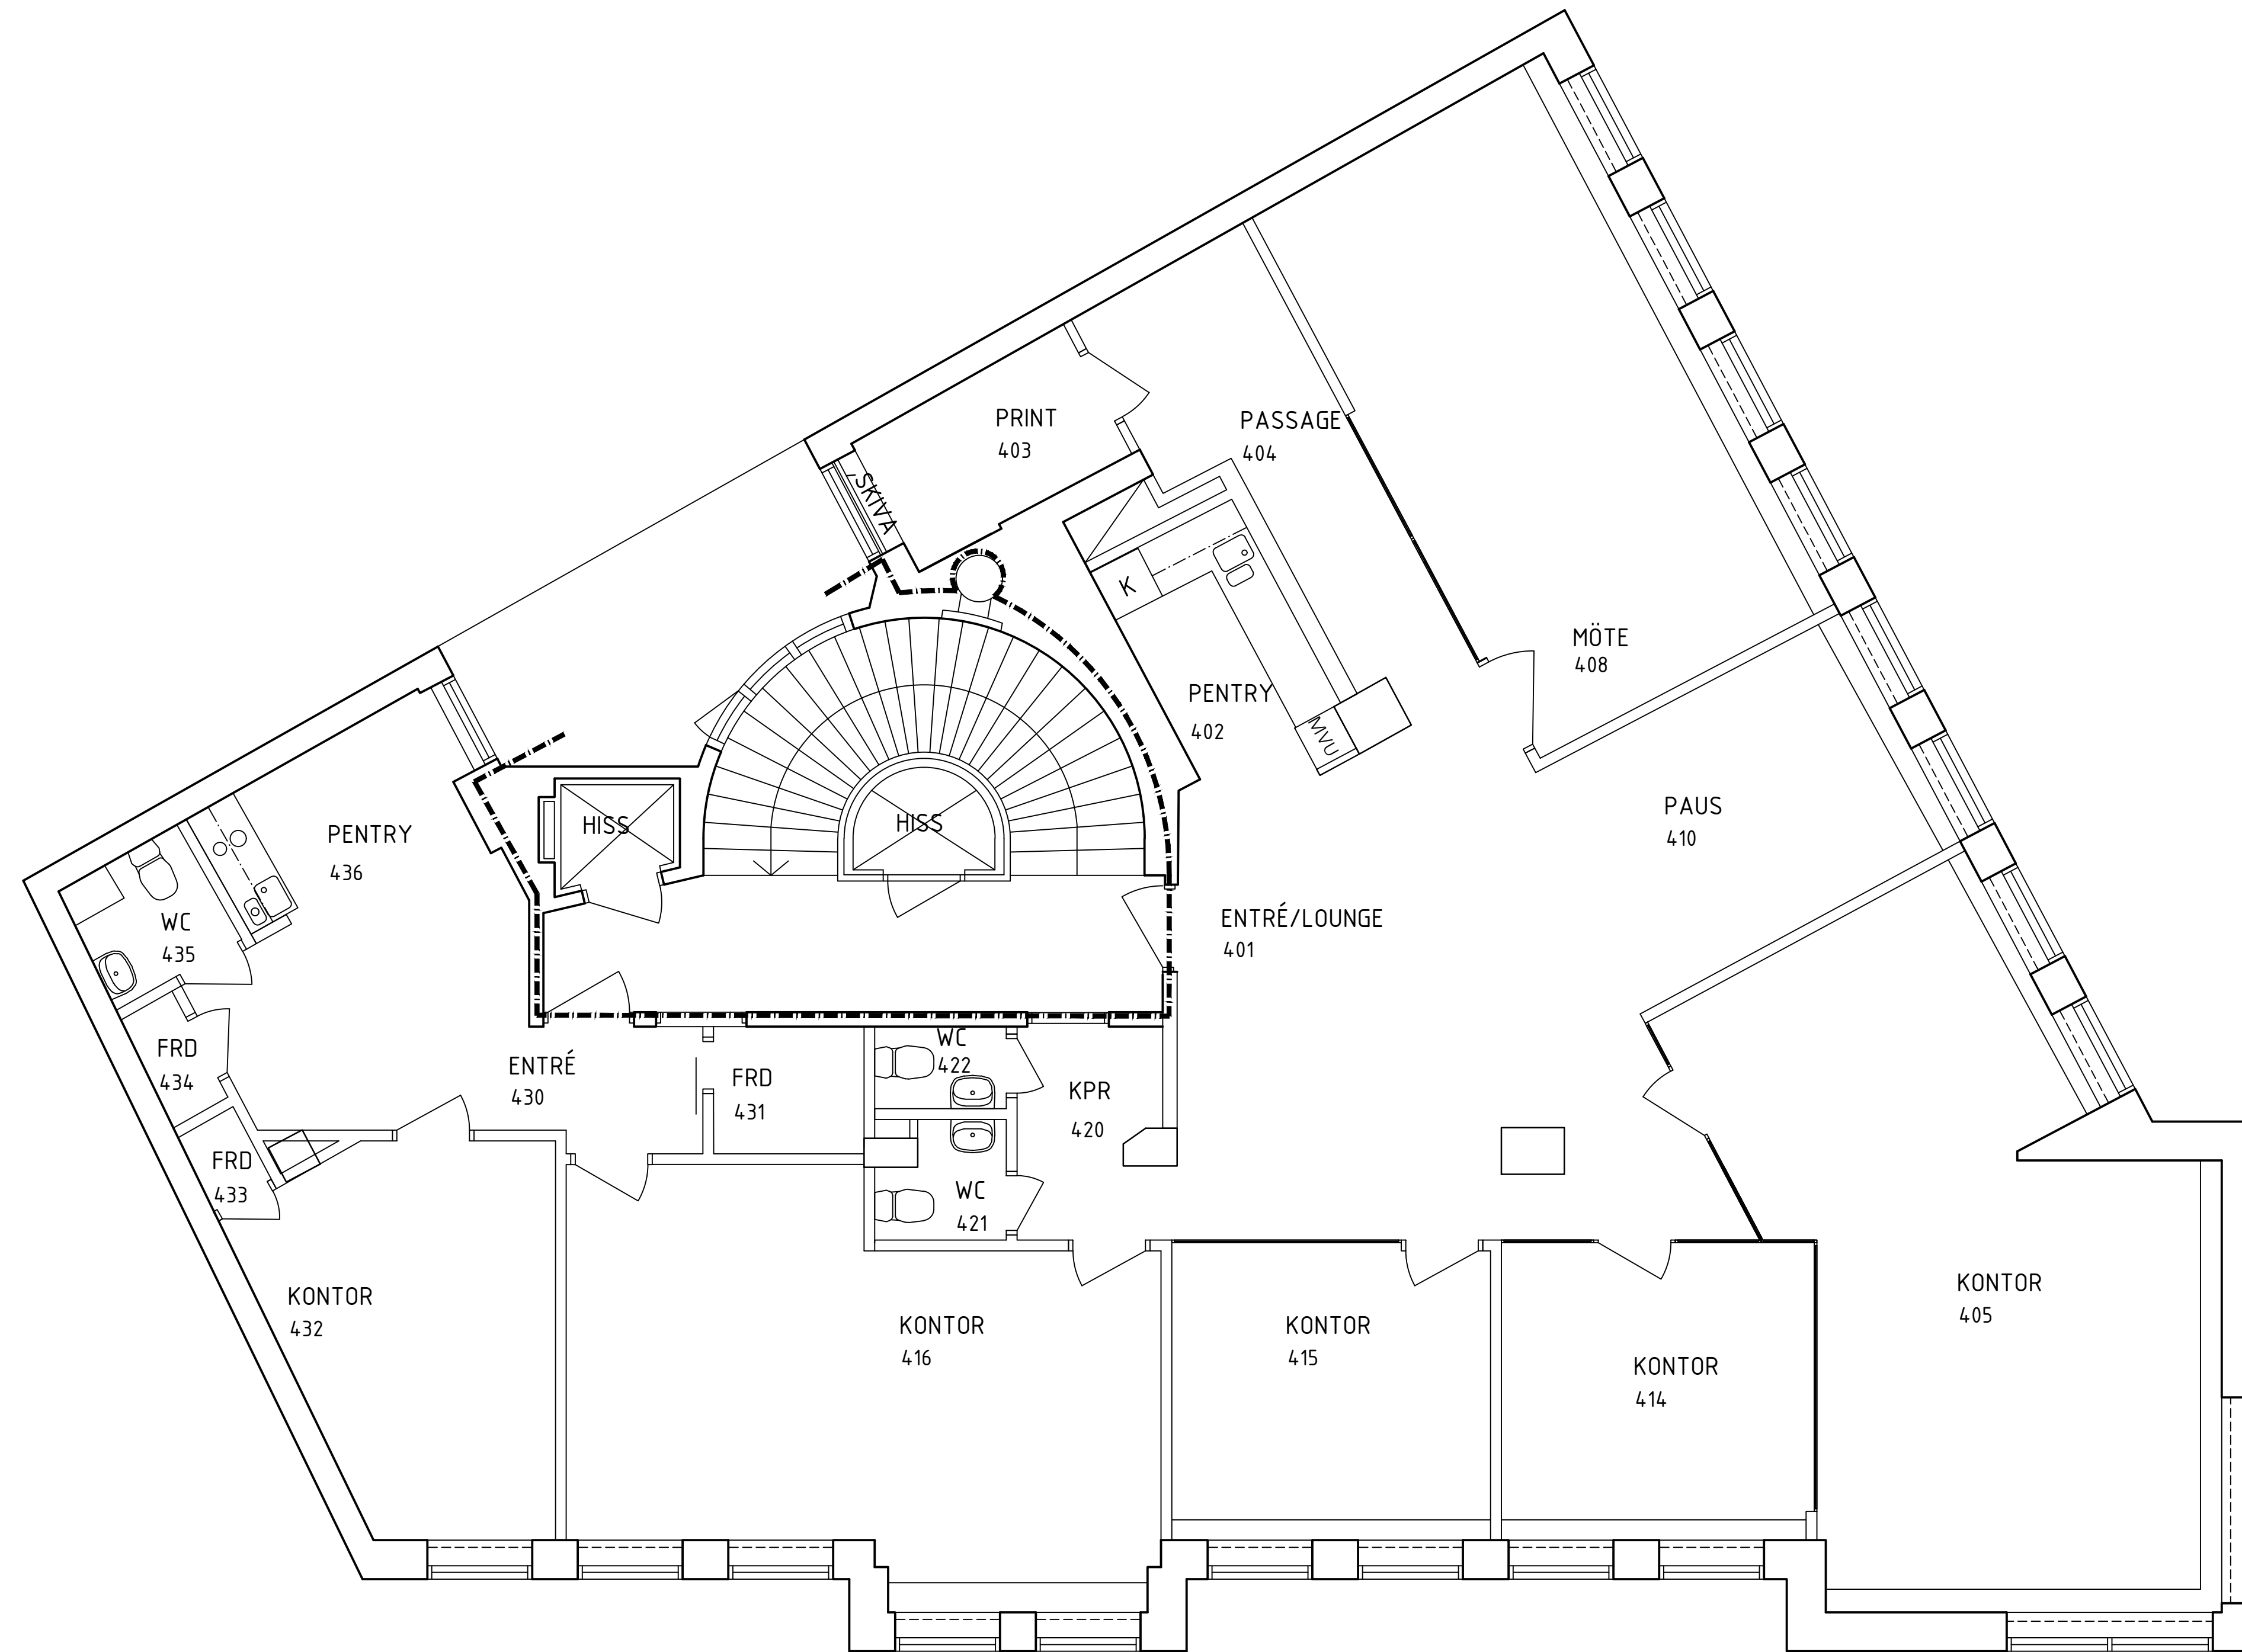

PLAN 02

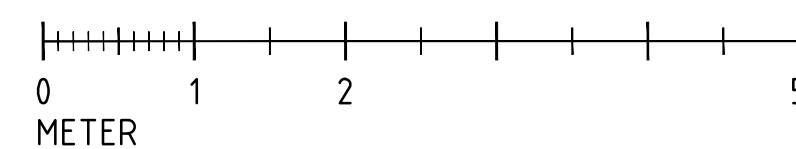

ORIENTERINGSFIGUR

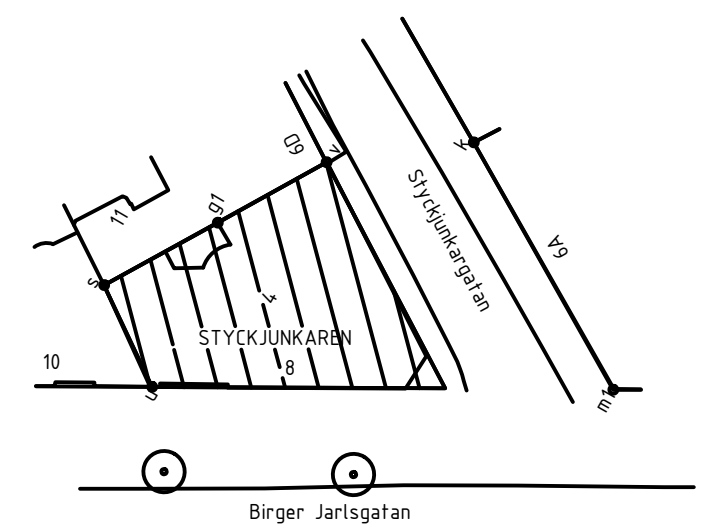

| | | | |
|-----|----------------------|------------|------|
| A | ALLMÄNNA JUSTERINGAR | 2022-05-31 | SS |
| BET | ÄNDRINGEN AVSER | DATUM | SIDN |

RELATIONSHANDLING

| | | |
|---------------------------------------|-------------------|-----------------------------------|
| OBJEKT NR | PROJEKT NR | PROJEKTLEDARE |
| 1012 | | |
| <input checked="" type="checkbox"/> A | e.le arkitekter | Tel: 08 122 09 000 www.e-l-ese |
| <input type="checkbox"/> K | KONSTRUKTÖR | Tel: www |
| <input type="checkbox"/> V | VVS-PROJEKTÖR | Tel: www |
| <input type="checkbox"/> E | EL-PROJEKTÖR | Tel: www |
| <input type="checkbox"/> B | BRAND-PROJEKTÖR | Tel: www |
| <input type="checkbox"/> M | MARK-PROJEKTÖR | Tel: www |
| <input type="checkbox"/> L | LANDSKAPSARKITEKT | Tel: www |

| | | |
|------------|----------------|-------------|
| UPPDRAG NR | RITADKONSTR AV | HANDLÄGGARE |
| 19-2366 | S.SALEH | R.HÄGG |
| DATOR | ANSVARIG | |
| 2020-01-20 | N.KIISKINEN | |

STYCKJUKAREN 4
HUS 1
PLAN 02

| | | |
|--------------------|----------------|------|
| SKALA | RITNINGSPAPPER | BET. |
| A1(1:50) A3(1:100) | A40-1-1012P02 | A |