


RITNINGAR SKALL, FÖR ATT VARA GÄLLANDE PÅ BYGGARBETSPLATSEN ELLER FÖR ATT ANVÄNDAS FÖR BESTÄLLNING AV SNICKERIER, INREDNING M.M. VARA FÖRSEDD MED BENÄMNING "BYGGHANDLING".

SAMTLIGA MÅTT KONTROLLERAS PÅ PLATS INNAN TILLVERKNING SKER. ENTREPRENÖREN SKALL FÖRSÄKRA SIG OM ATT HEN ERHÅLLIT DEN SENASTE VERSIONEN AV RITNINGEN INNAN ARBETE PÅBÖRJAS. VID EVENTUELLA OKLARHETER; KONTAKTA ARKITEKTEN.

VÅNING 1 - 990m<sup>2</sup>  
 BUTIK - 761m<sup>2</sup>  
 VERKSTAD - 229m<sup>2</sup>

VÅNING 2 - 401m<sup>2</sup>  
 KONTOR - 225m<sup>2</sup>  
 ENTRESOL - 176m<sup>2</sup>

TOTALT - 1 391m<sup>2</sup>

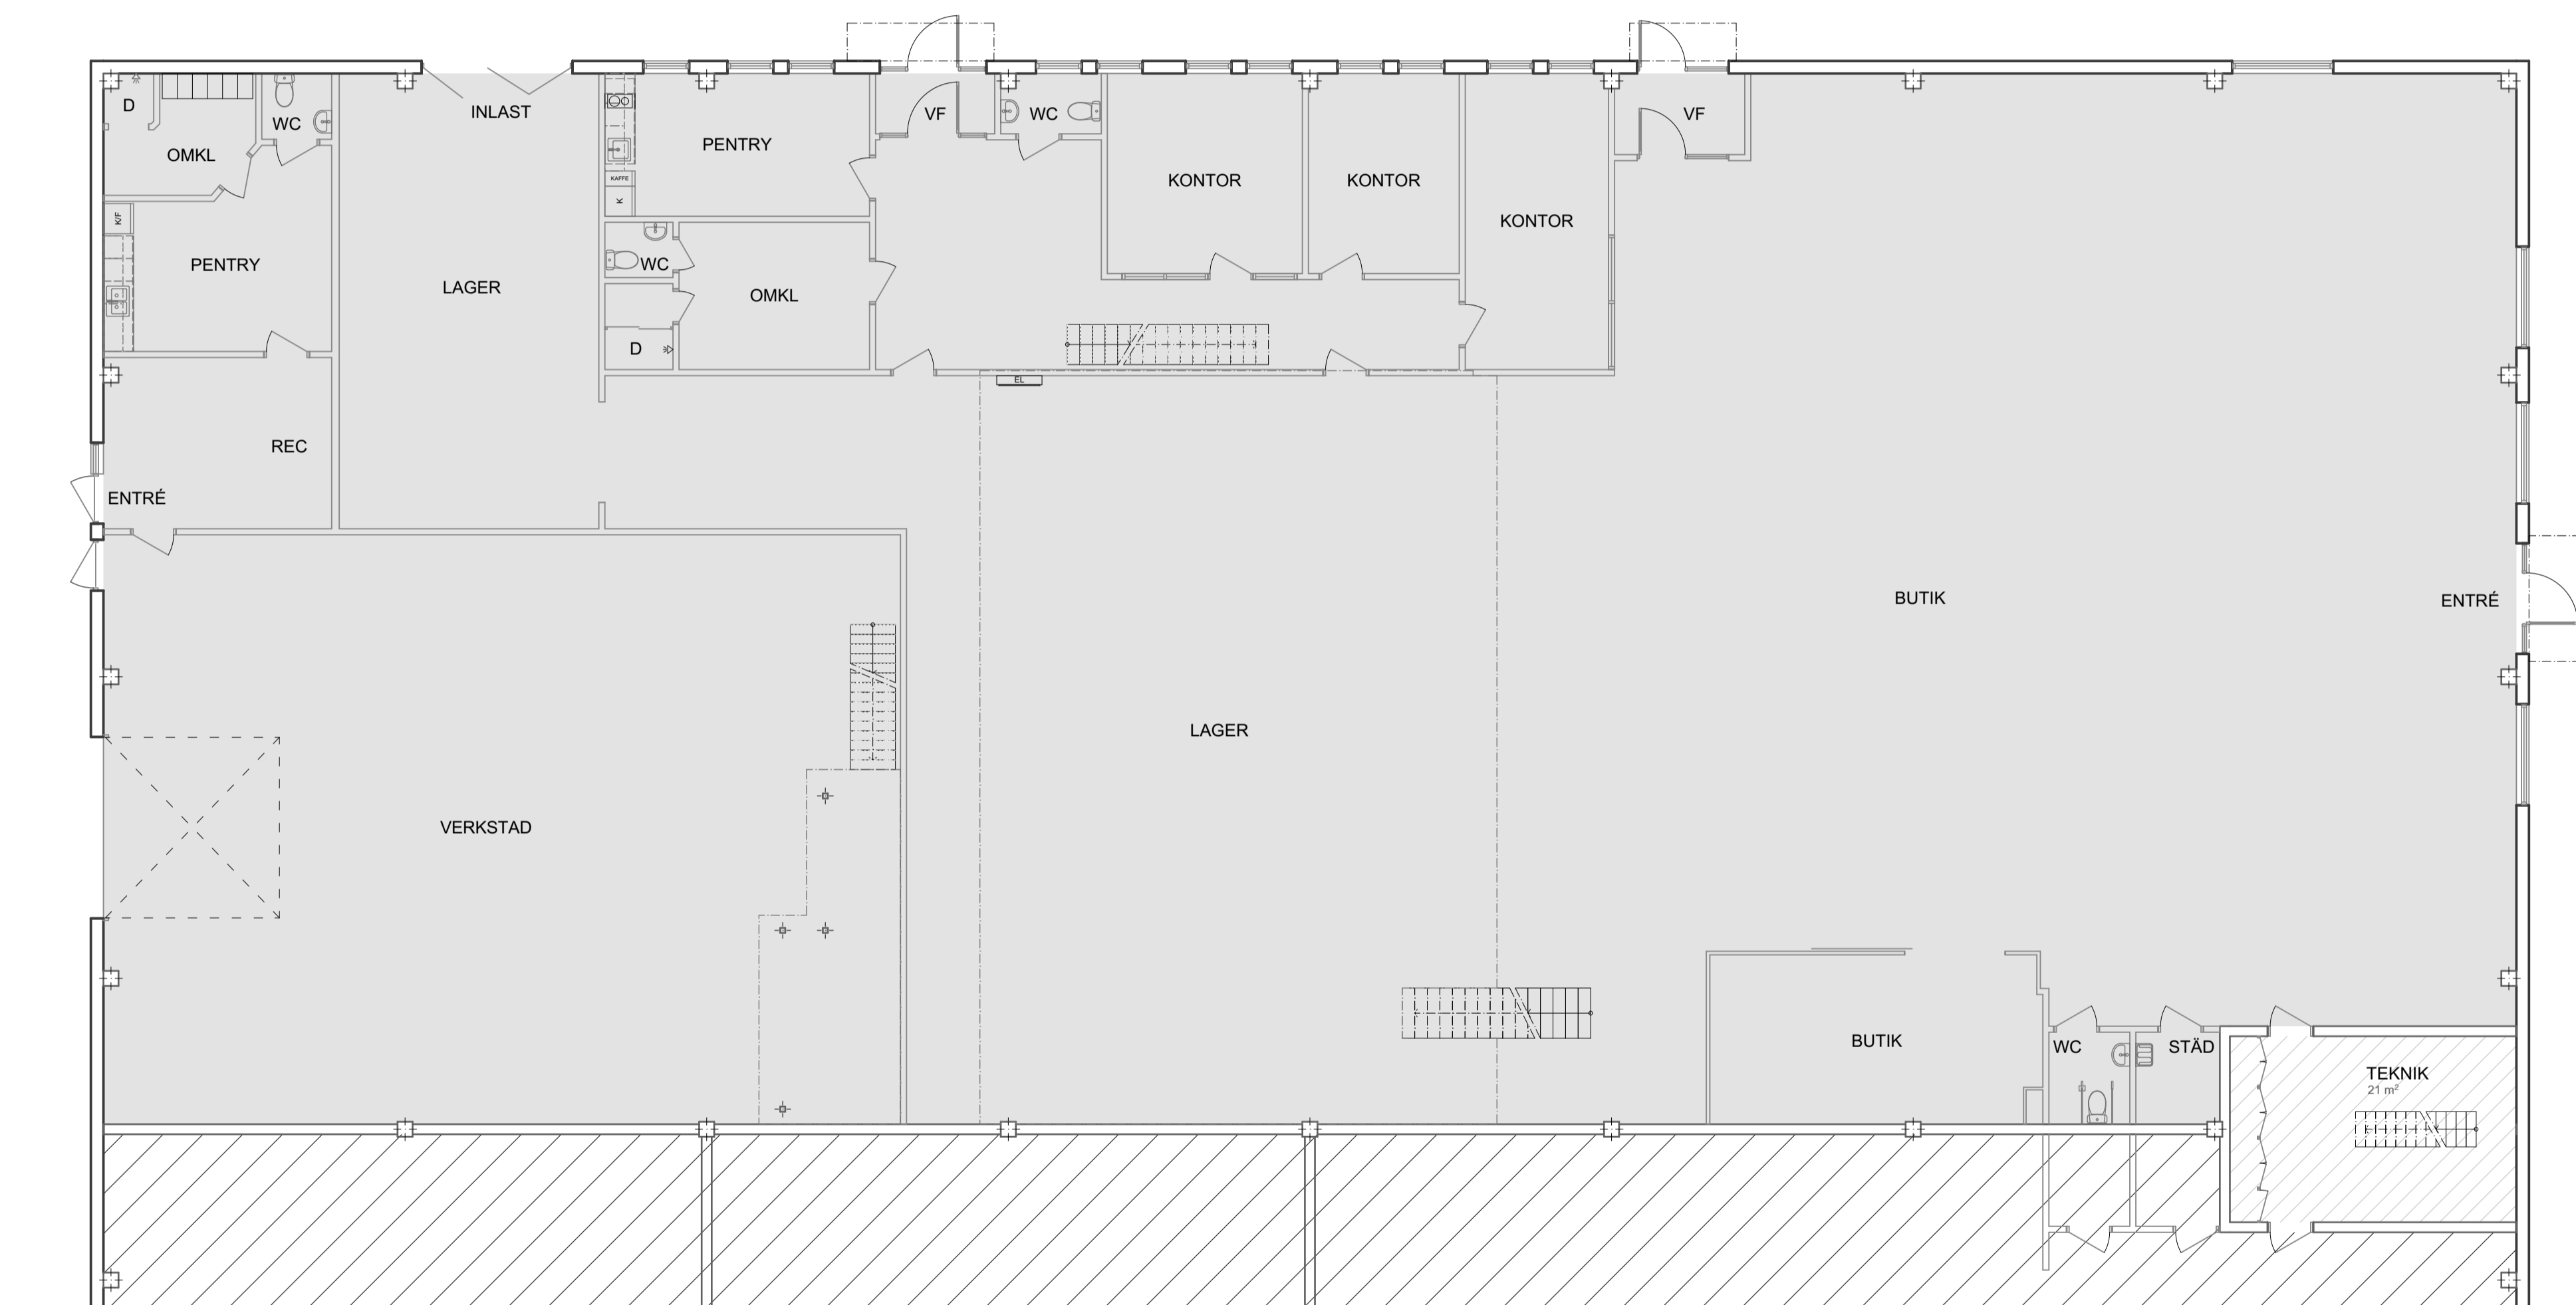

SKALA 1:100



BET	ÄNDRING AVSER	DATUM	Sign.
-----	---------------	-------	-------

**RELATIONSHANDLING**

**Kv. ÅRSTA 68:5**  
 UPPSALA



BYGG-HERRE	
------------	--

A	VIZ ARKITEKTKONTOR AB
---	-----------------------

UPPDRAG NR	RITAD AV	HANDLÄGGARE
------------	----------	-------------

DATUM	ANSVARIG	
-------	----------	--

2022-04-06	A. LINDQVIST	
------------	--------------	--

SAMMANSATT, PLANER

DEL AV VÅNING 1

SKALA A1	NUMMER	BET
----------	--------	-----

1:100	1:200	A-40.1-011	
-------	-------	------------	--