




Del av Plan Våning 2 tr (södra delen)

Rev	Antal	Revideringen över	Signatur	Datum
RELATIONSHANDLING				
X	A	Prima Arkitekt AB	0370-480 10	
K				
V				
W				
E				
PRIMA ARKITEKT				
Myntgatan 10 - 331 30 Värnamo - Tel 0370 - 480 10 - Fax 0370 - 69 14 38				
Skapad av Anders Linusson		Handlaggare av Zeljko Radetic		
Datum 2009-02-13		Projektnummer Zeljko Radetic		
CORALLEN I VÄRNAMO AB				
Kv. Bodarna 2, Värnamo				
Värnamo kommun				
Relation				
Del av Plan Våning 2 tr (södra delen)				
Skala A3 1:100 A1 1:50	Projektnummer 2004-058	Handlingsnummer A300:303	Rev.	

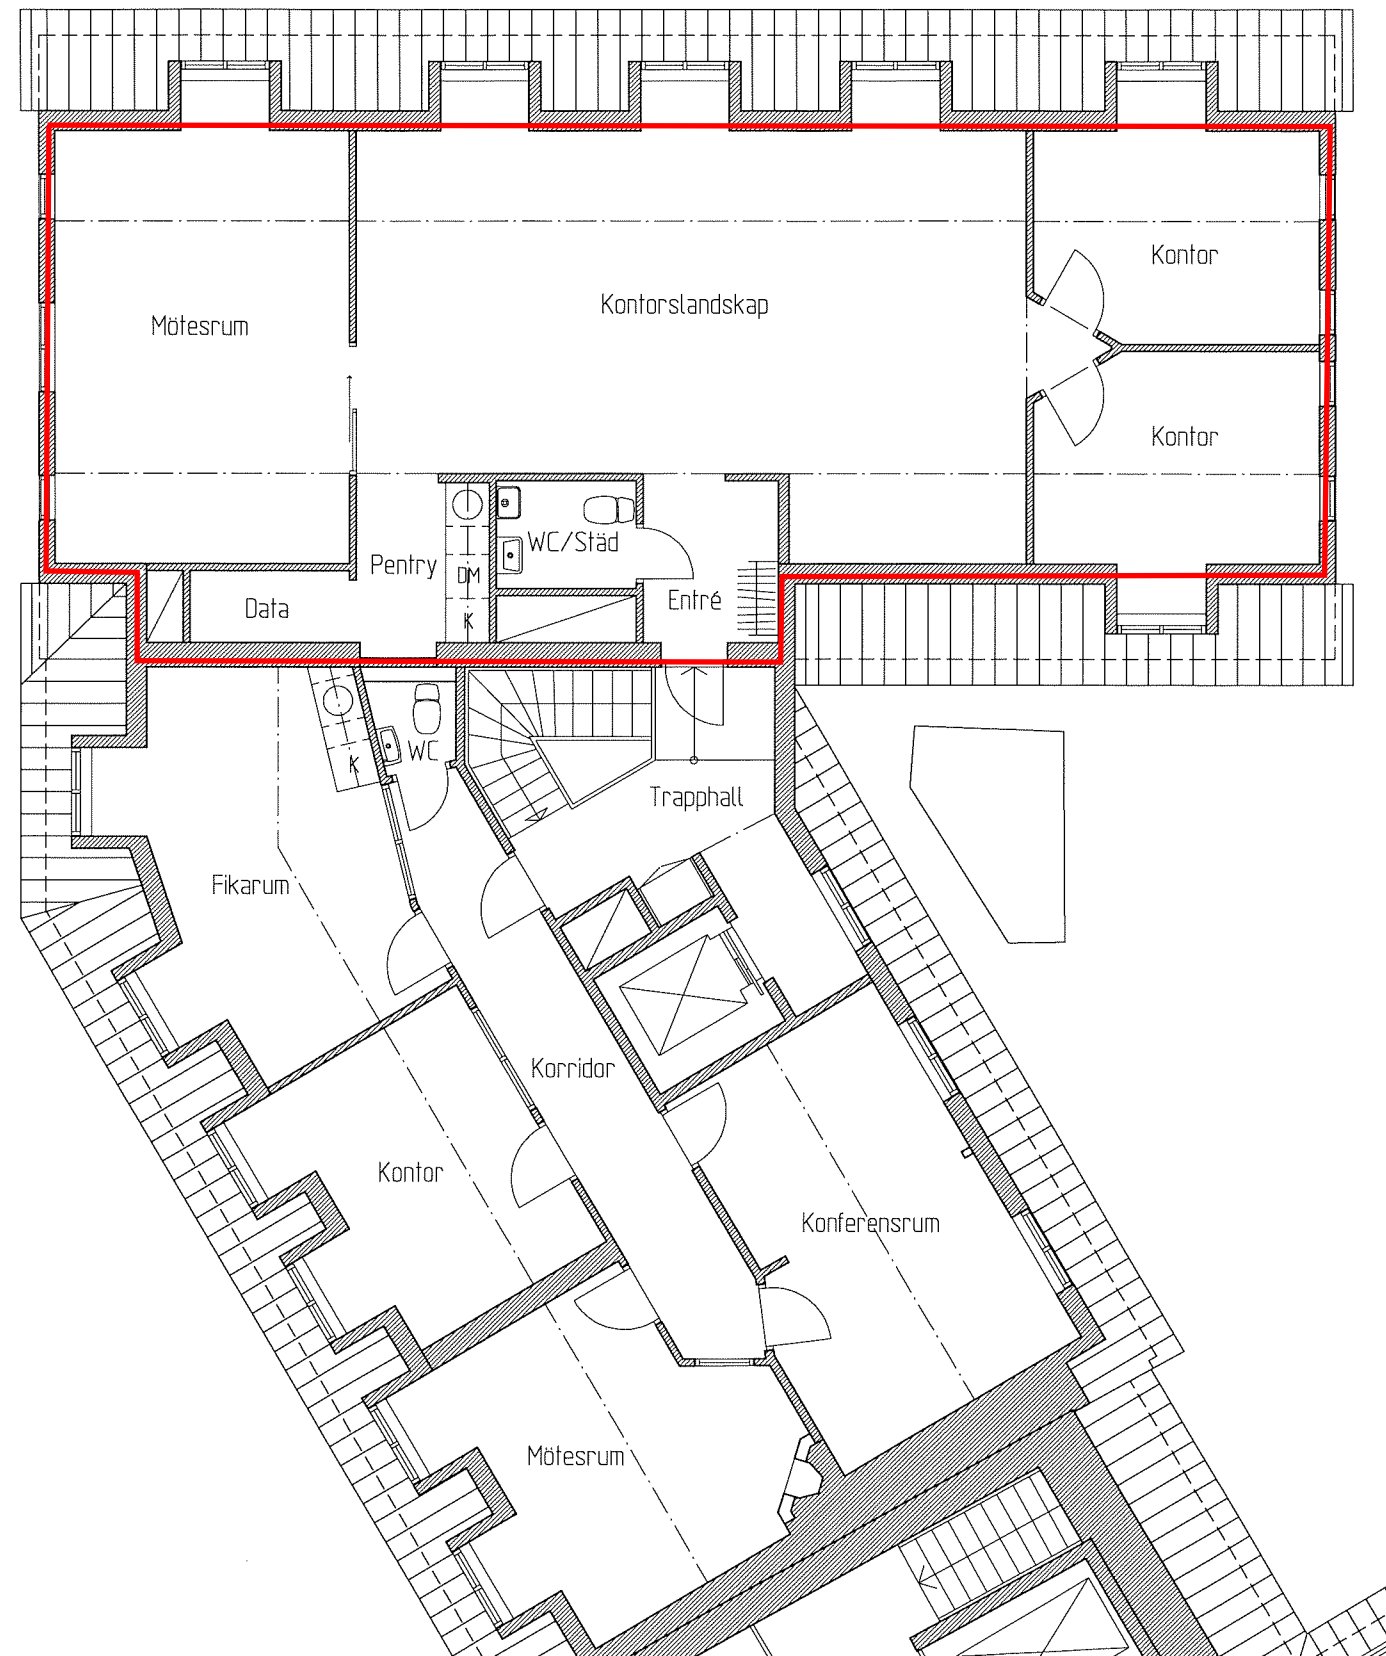