



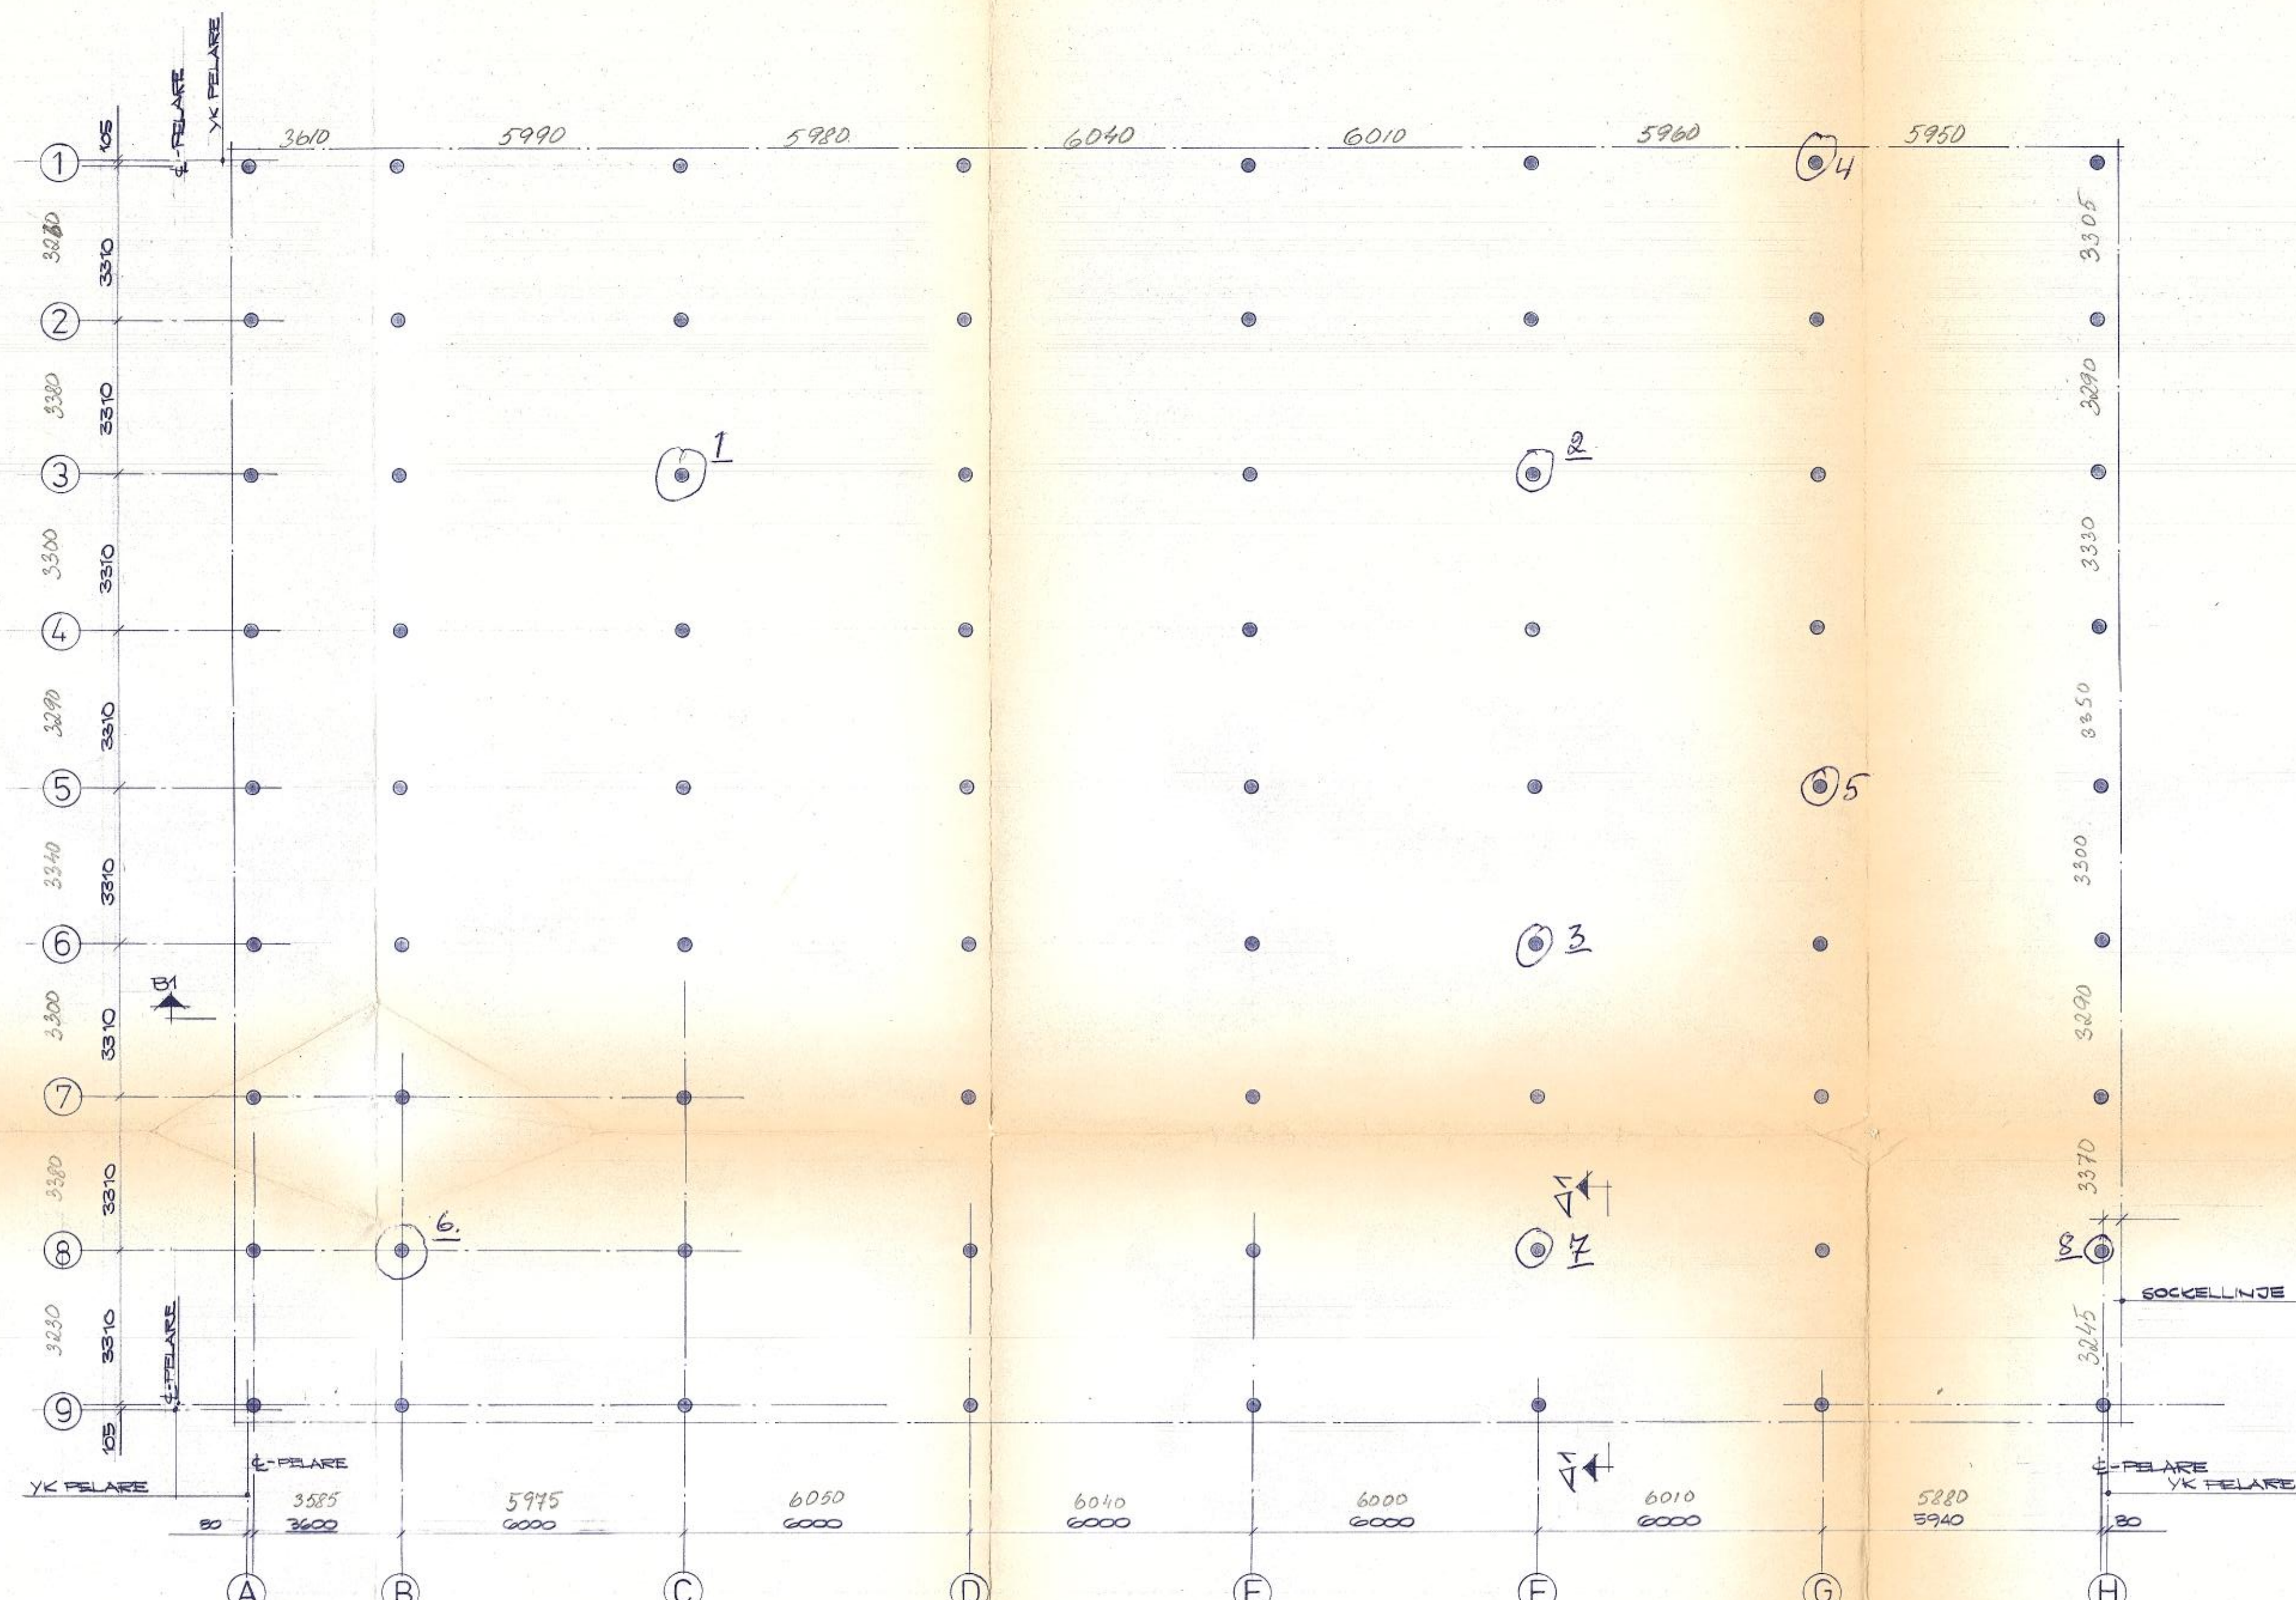

FÄLPLAN 1:100

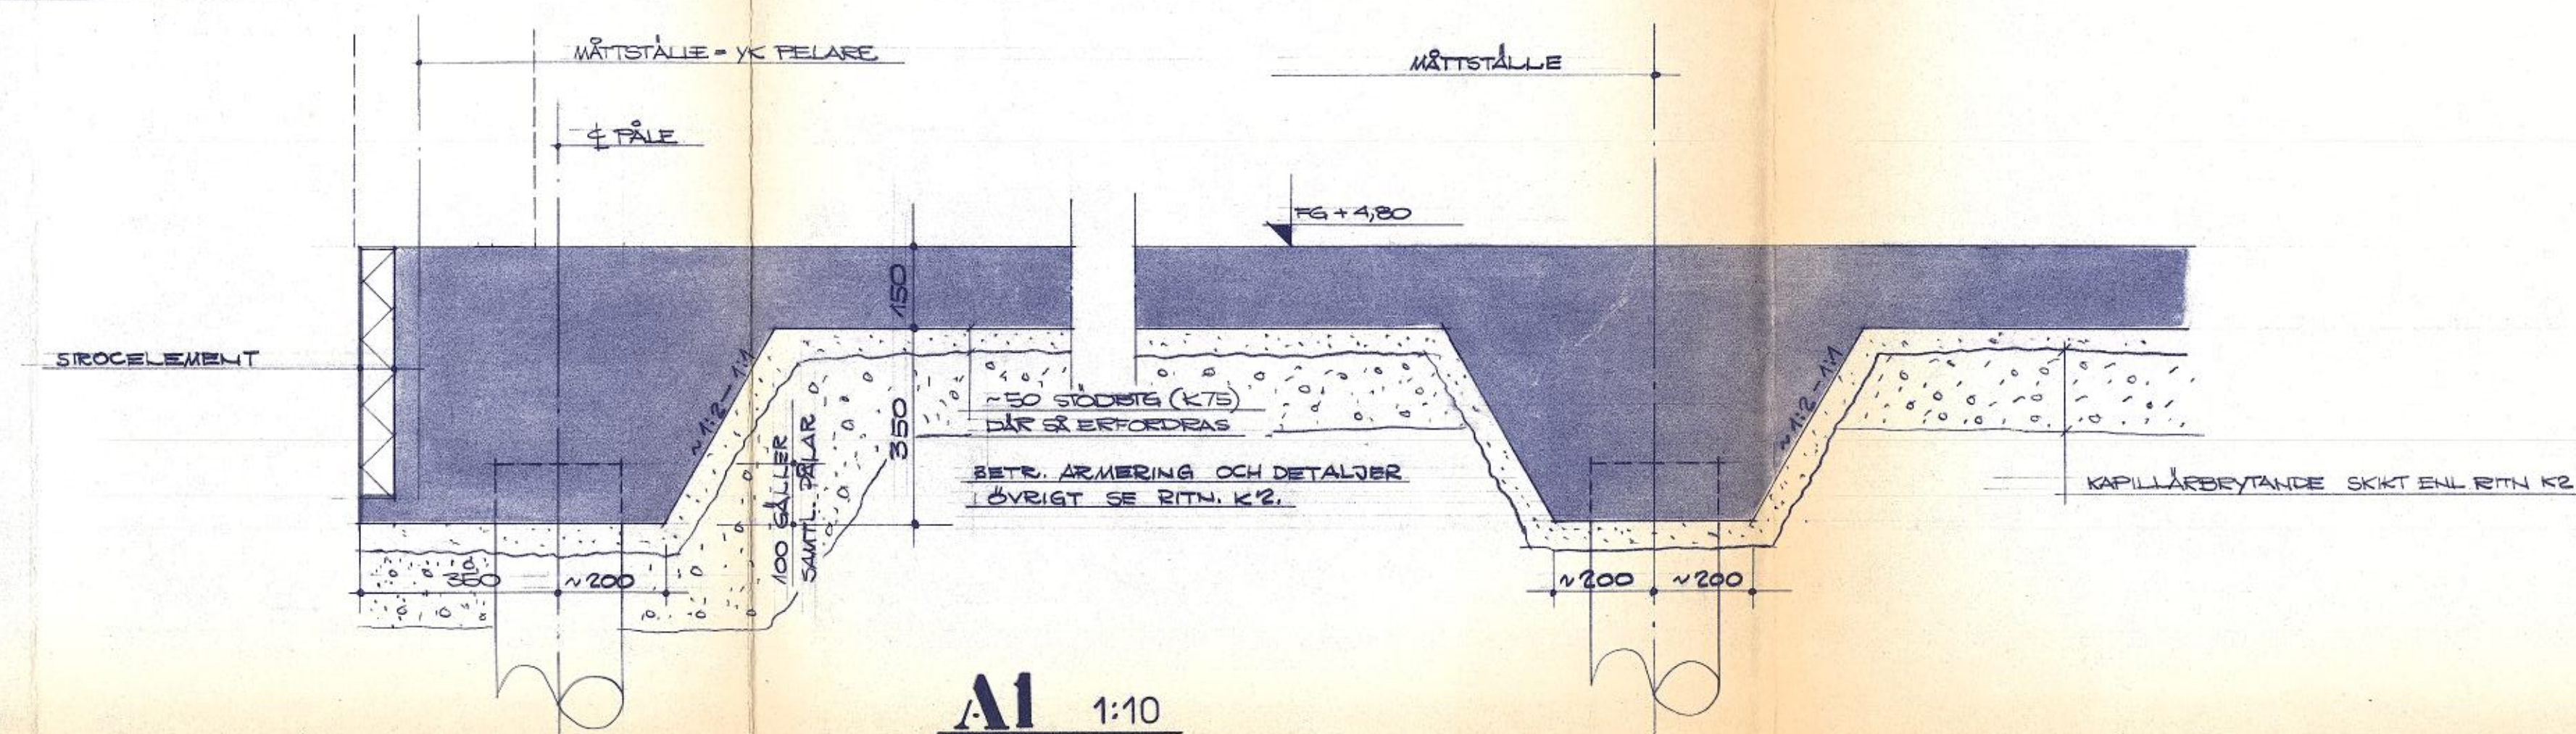

A1 1:10

ANVISNINGAR FÖR PÄLNINGSARBETEN

PÄLNINGEN UTFÖRES SOM KOHESIONSPÄLNING MED BETONGPÄLAR AV KVADRATISKT ELLER CIRKULÄRT TVÄRSNITT (OMKRETS ≥ 940 MM), DIMENSIONERADE FÖR NORMLAST 330 KN (C33) OCH UTFÖRDA I ENLIGHET MED SBN KAP. 23

PÄLARNAS LÄNGD HAR MED LEDNING AV GEOTEKNISK UNDERSÖKNING UPSKATTATS TILL CA 12-13 M


SEDVANLIGT PÄLPROTOKOLL UPPRÄTTAS AV PÄLENTREPRENÖREN SAMT INSÄNDES TILL BYGGNADSNÄMNDEN I BURLÖVS KOMMUN FÖR KONTROLL OCH GODKÄNNANDE

OM PÄLENS LÄGE AVVIKER UTÖVER ANGIVNA TOLERANSER SKALL INMÄTNINGSRITNING UPPRÄTTAS AV ENTREPRENÖREN. RITNINGEN INSÄNDES TILL KONSTRUKTÖREN FÖR KONTROLL OCH ÅTGÄRD

PÄLARNAS TOLERANSER SKALL VARA:

- I SIDLED ± 80 MM
- I HÖJDLED ± 50 MM

PÄLNINGSARBETET UTFÖRES I ENLIGHET MED STATENS PLANVERKS GODKÄNNANDEREGLER "PÄLAR" 1975:8

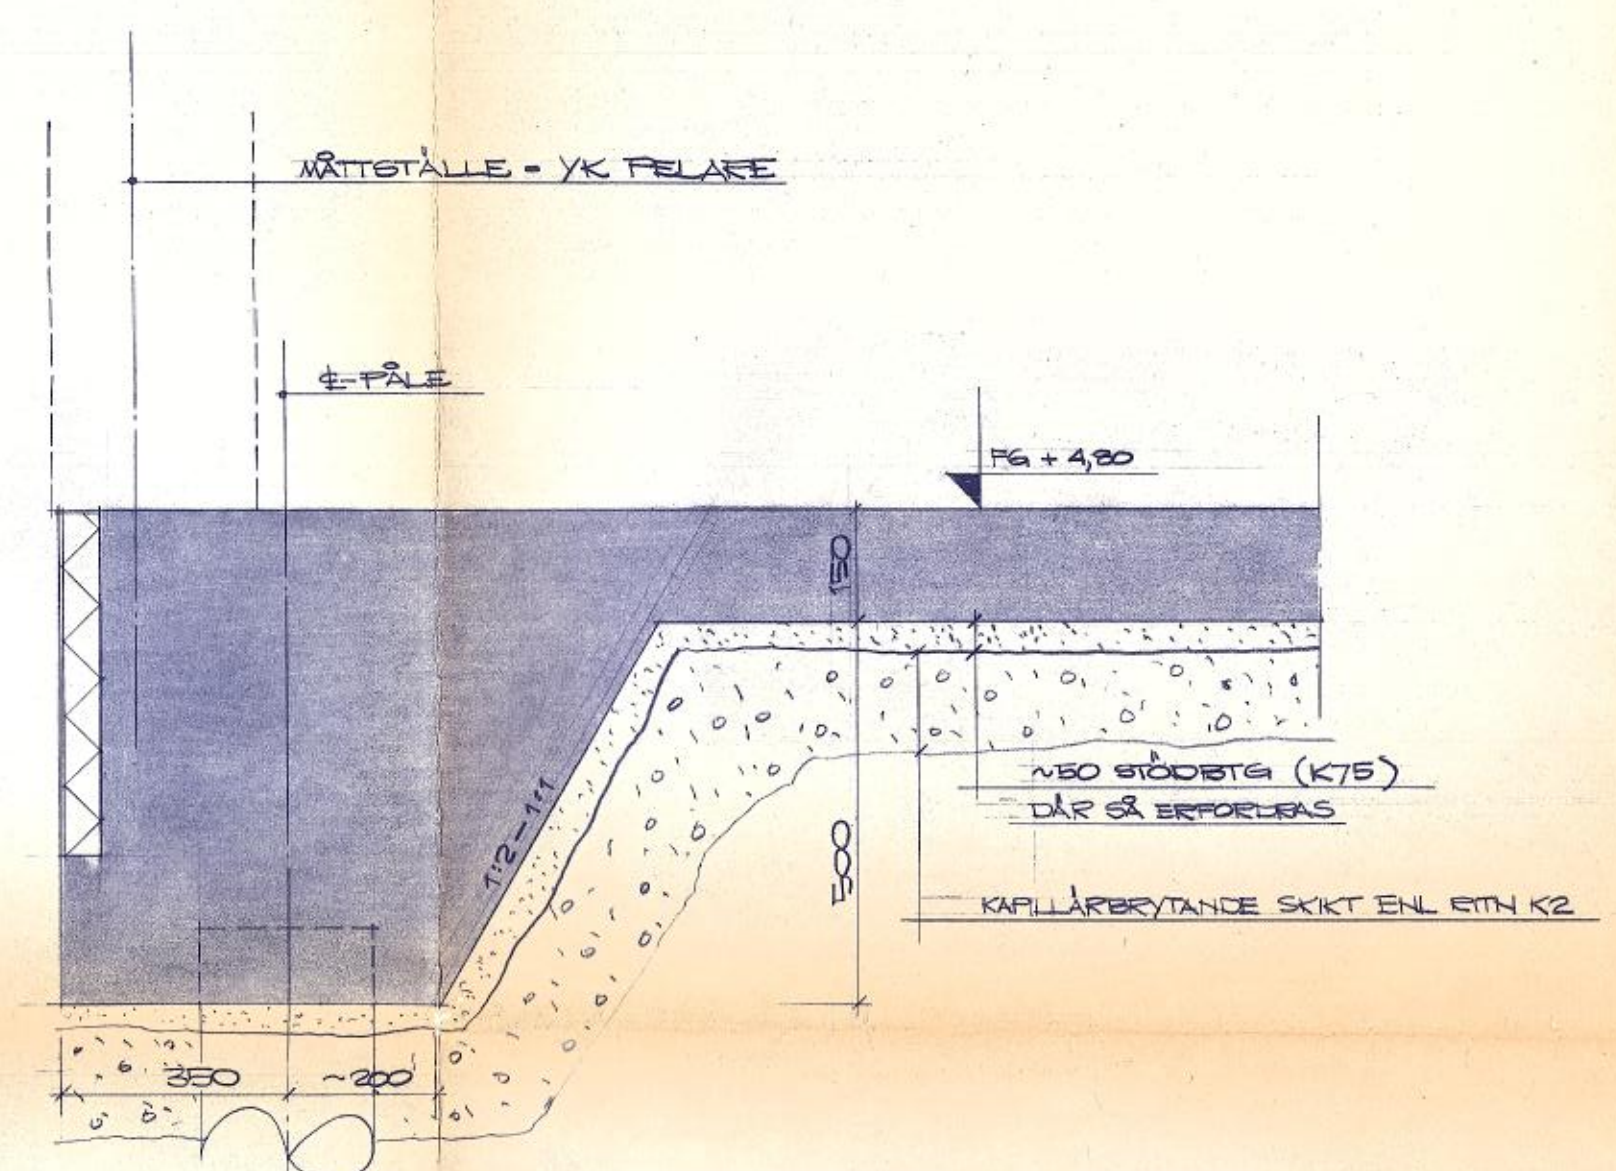

B1 1:10
GÄLLER PÄLAR A1-A9 SAMT B1-B9


PLATS FÖR BYGGNADSNÄMNDENS STÄMPEL

E	KAPILLÄRBRYTANDE SKIKT	800827	Ed
D	MÄTT FÄLARE - YK SOCKEL	800819	Ed
C	B1	800812	Ed
B	MÄTTOST EFTER STOMLEV. ANVSN.	800717	Ed
A	MÄTT LINJE A-C	800707	Ed
REV.	REVIDERINGENS ART	DATUM	SIGN.

ING. PER DANEWID AB KONSULTERANDE INGENJÖRER MEDLEMMAR I S.V.R. OCH S.B.R. Kornetsgatan 16 - 211 50 Malmö Tel. växel 040-778 85		TÄGARP 15:1 & 16:1 BURLÖVS KOMMUN NYBYGGEN. AV KONTOR, LAGER & PROD. LOKALER	
RITAD AV R.D. DATUM 30-06-12	KONSTR. AV R.D.	HANDLÄGGARE R.D.	FÄLPLAN ARB.-NR 8016 RITN.-NR K1 REV. E

ORDER 7 864.1

DATUM: 1980-08-18
SKALA 1:50

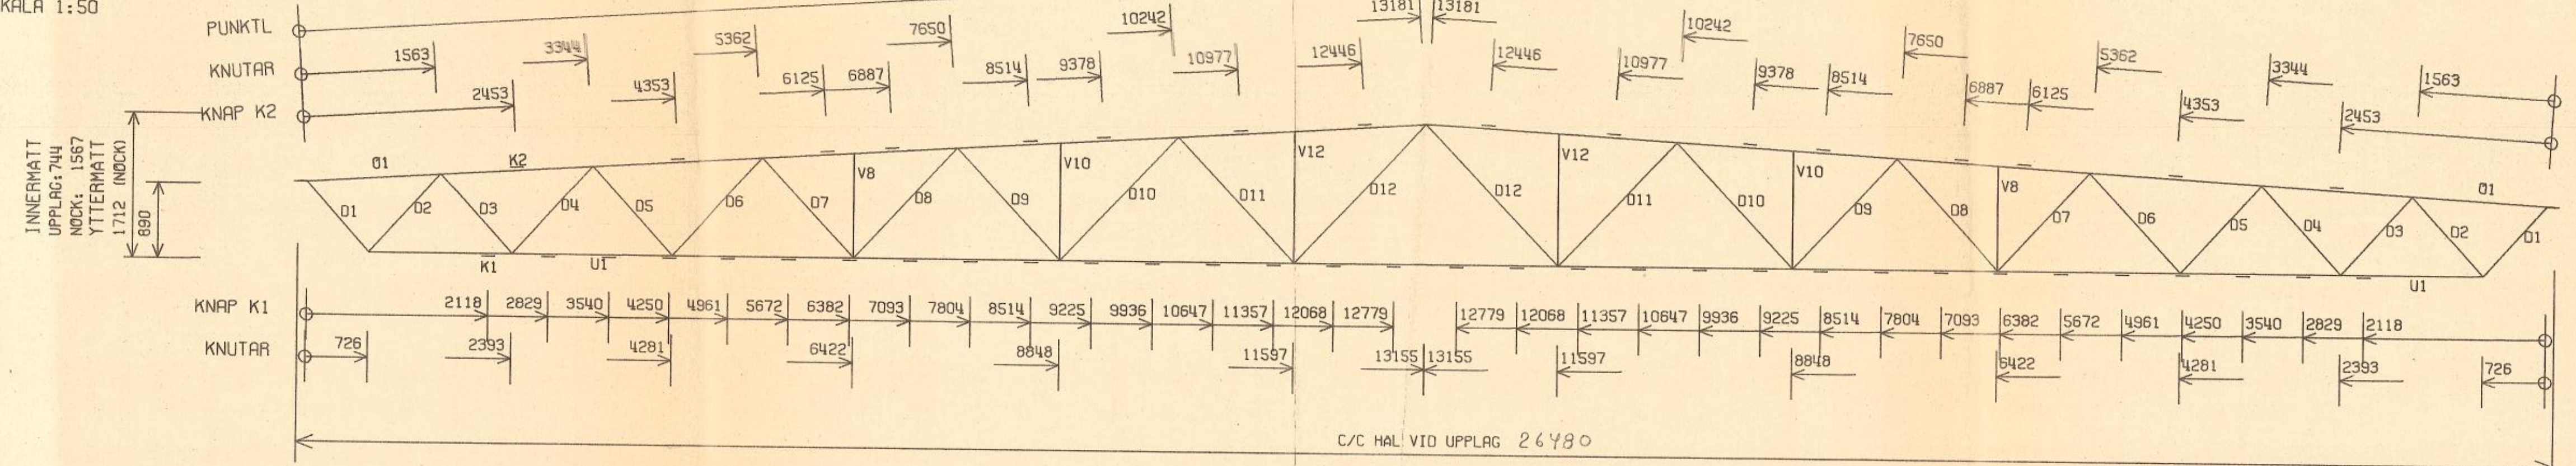

FACKVERK 80 / 100 / 65
POS 2
ANTAL 3

HÄNVISNING



SPECIFIKATION 7 864.1

ÖVERRAM BESTÅR AV : UNP 80
DIAGONALER AV : UNP 100
UNDERRAM BESTÅR AV : UNP 65

STRÄCKGRANS : 36 KP/MM2
BRYTNING ÖVERRAM : 0.0625
BRYTNING UNDERRAM : 0.0000
ÖVERRAMEN STÄGS GENOM ATT PLATEN FÄSTES MED
SICK-SACKPLACERADE SKRUVAR I BÅDA ÖVERRAMSTANGER
1 ST PER PROFILBOTTEN
SKRÄKCLASS SK 1
SVETSKLASS SV 1
C/C BALKAR 5100 MM
SNÖZON E
TAKETS EGENVIKT 48 KP/M2
UPPATRIKTAD VINDLAST 81 KP/M2
PUNKTLASTER ÖVERRAM
KP MM FR V UPPLAG
500 13155
40 m grundfärg 2118
Överhoppning 70 mm

BERÄKNAD MED ORTAPROGRAM FACKVERK
BERÄKNINGSORT: 1980-08-18
BERÄKNAD OCH RITAD AV JS-GJ

—	Tägar 15:1 och 16:1
—	Burlövs kommun
—	Lomma Glasmästare
—	Takstolar

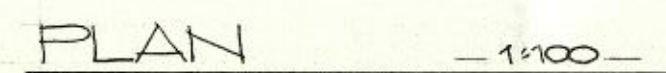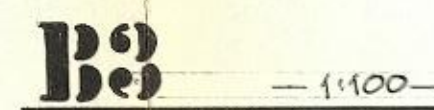

LITT	KARMYTERMIT	ANTAL	VARAV ÖPPNINGSBAR
F1	885x1185	22	8
F2	1985x3285	6	-
F3	2985x3285	2	-

<u>LIST</u>	<u>KÄRNTERTERÄTT</u>	<u>ANTAL</u>	<u>ANMÄRKNING</u>
D1	1290x 2090	1V+1H	GLASPARTI TILL HÖGER RESPÄNST
D2	890x 2090	1V+2H	
D3	890x 2090	4V+7H	
D4	690x 2090	2V+1H	
D5	890x 2090	1H	HANDKAPPELLETT
D6	890x 2090	1V	
D7	890x 2090	2V	BRANDKLASS B30
D8	1290x 2090	1H	GLASPARTI TILL VÄNSTER
D9	890x 2090	1H	BRANDKLASS B15
D10	1990x 2690	4	BRANDKLASS B30
D11	1390x 2090	1	BRANDKLASS A60


<u>LITT</u>	<u>PORT OR PN</u>	<u>ANTAL</u>	<u>ANMARKNING</u>
PI	3600x4200	2	OVERHEAD TYP CRAWFORD

ÖVRIGA DATA VAD AVSER DÖRRAR OCH FÖNSTER
FASTSTÄLLS AV BESTÄLLAREN.


Ritningen granskad den 2000
med utan erinran.
Byggnadsnämnden
Burlövs Kommun
d. n.

Reiderad ritning godkännes
800915
Pitru Larsson


A	3 ST. MATT I GAVEL			300905	H/W
REV.	REVIDERINGENS ART			DATUM	S/G
ING. PER DANEWID AB					
KONSULTERANDE INGENJÖRER MEDLEMMAR I S.V.R. OCH S.B.R. Kornetgatan 16 - 21155 Malmö Tel. växel 040-77885					
RITAD AV P.D./R.D.	KONSTR. AV	HANDLAGGARE P.D.	TÄGARP 15:1 & 16:1 BURLOVS KOMMUN NJBYSBEN. AV LAGER, KONTOR M.M. FÖR GLASMASTERI MÄTTPLAN		
MÅLÖS 80-08-26	<i>Joni Danewid</i>		ARB.-NR 8016	RITTN.-NR Δ3	REV A

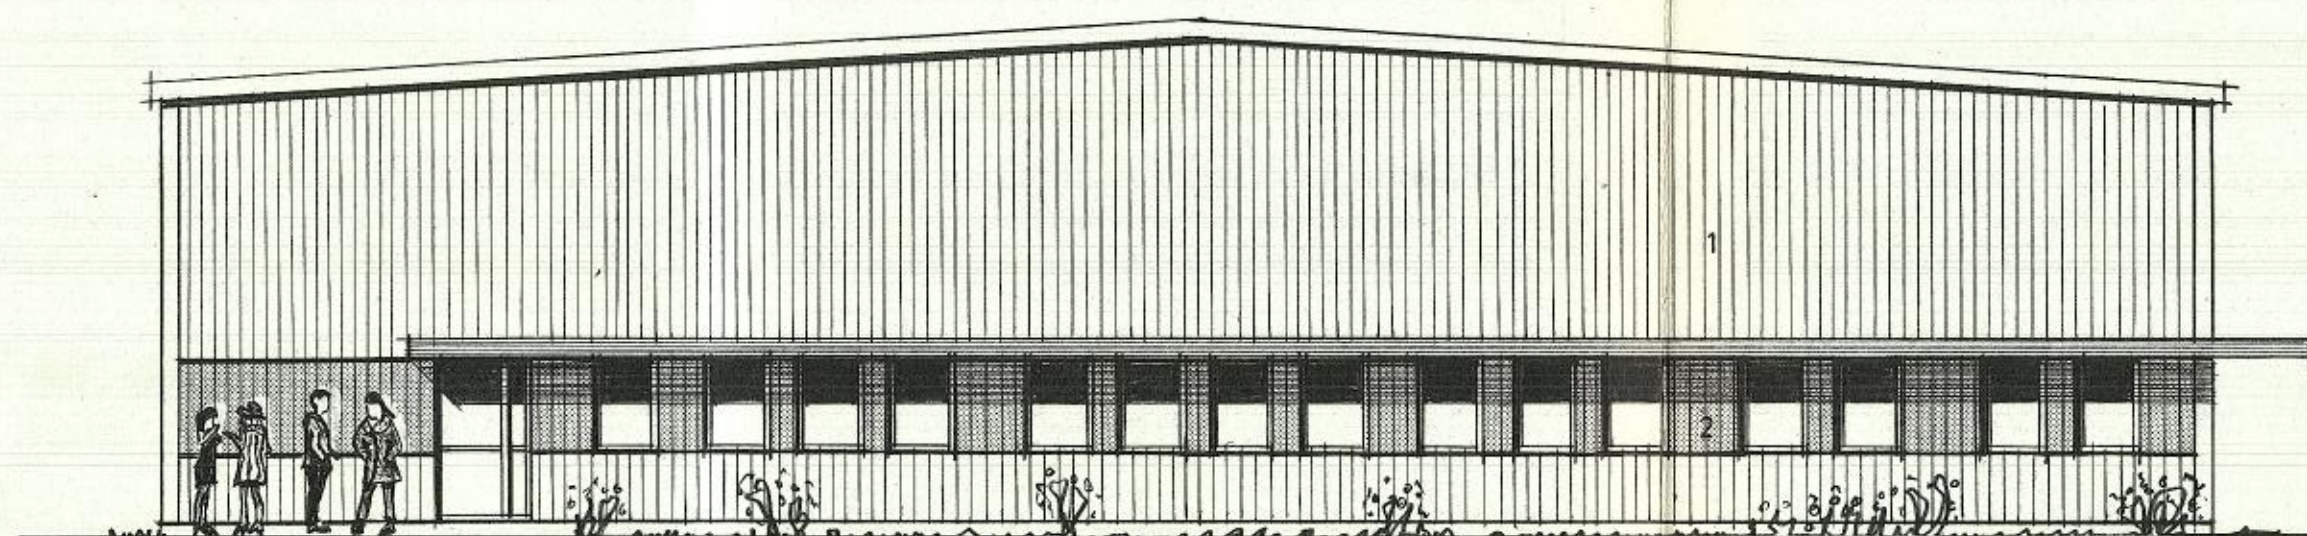


FASAD MOT VÄSTER

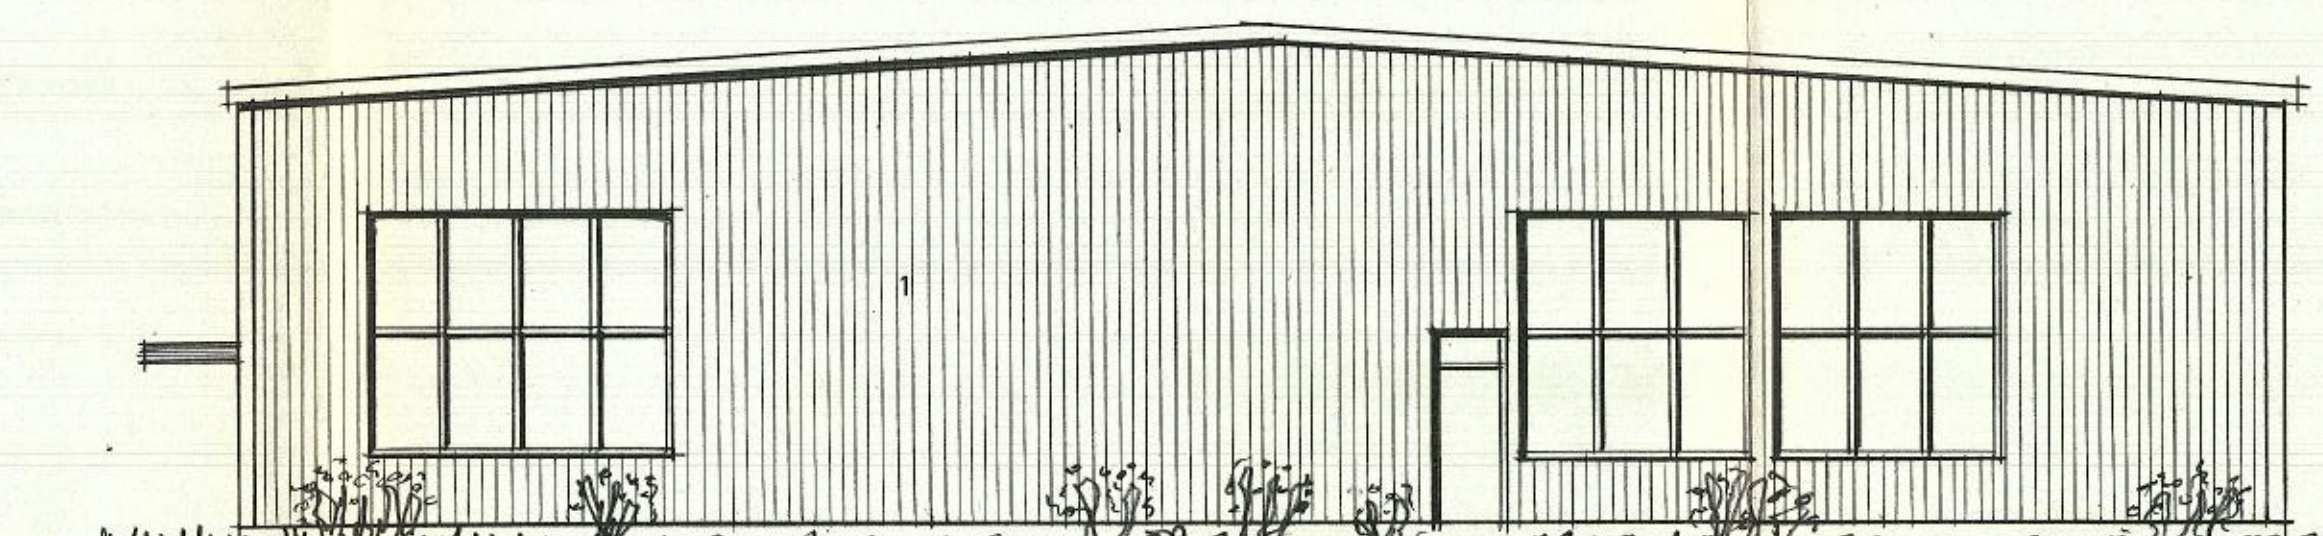

FASAD MOT ÖSTER

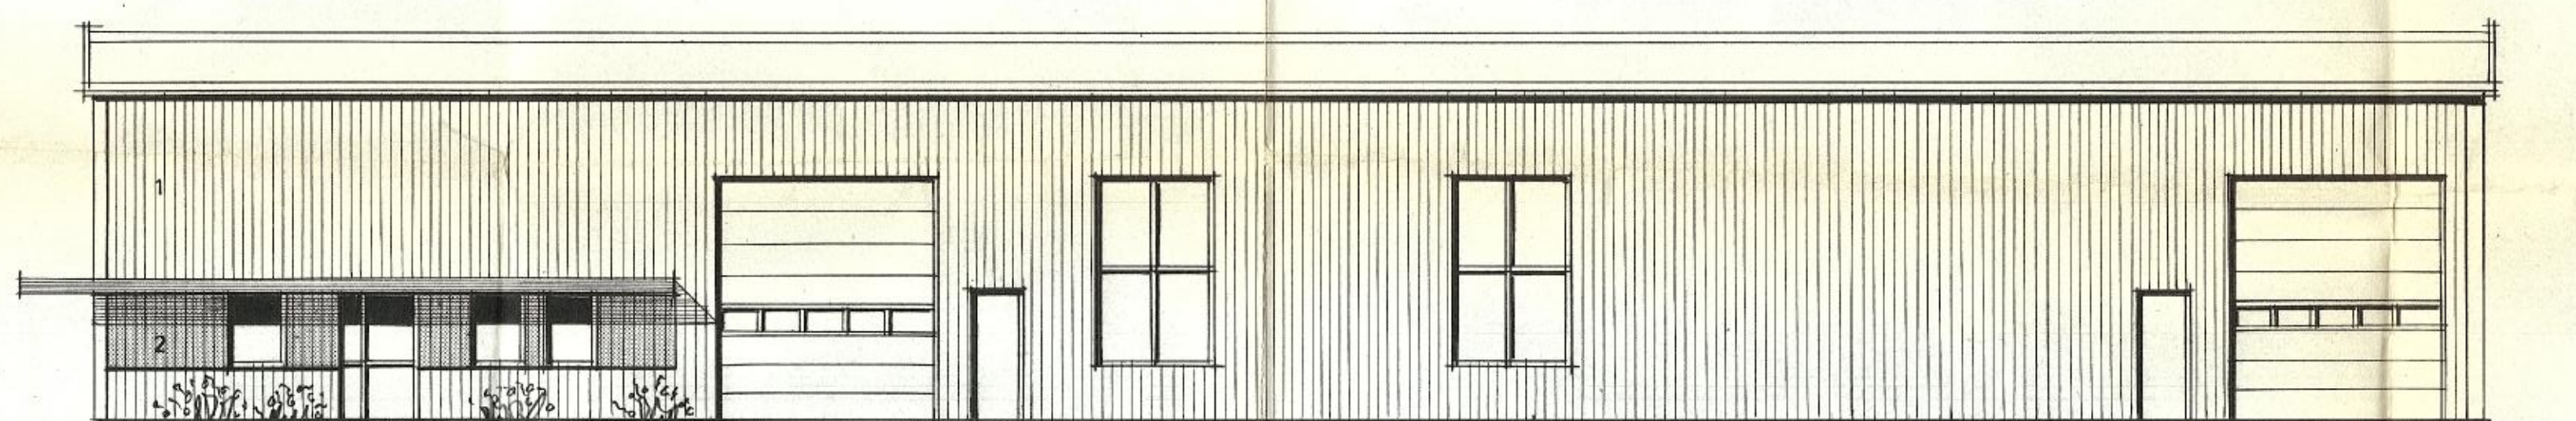

FASAD MOT SÖDER

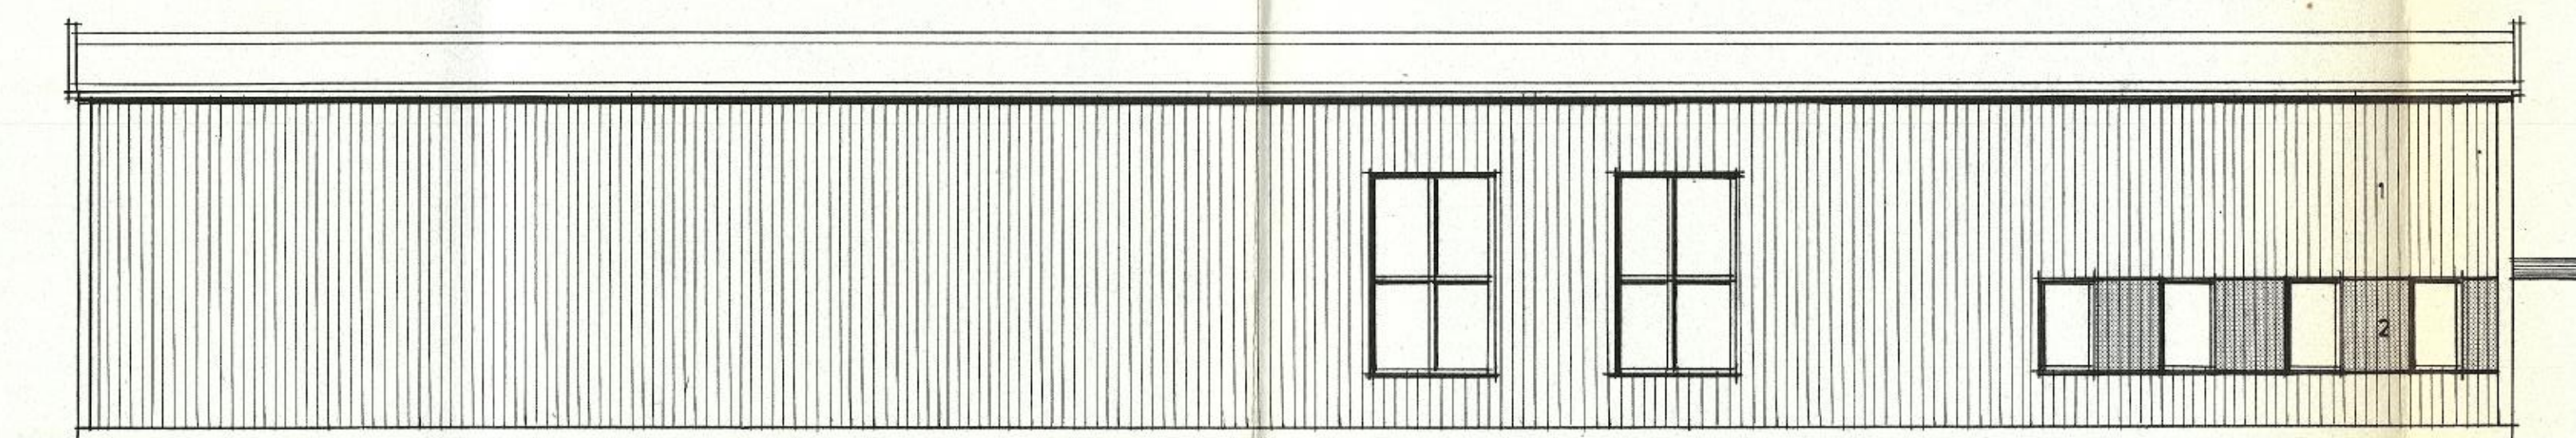

FASAD MOT NORR





FASADMATERIAL:	
1.	PLANCKA TRP 21V VIT 50
2.	" MÖRKRED 22

Ritningen granskad den 10/10/01
med utan erinran.
Byggnadsnämnden
Burlövs Kommun
b. u.
Lamichan

Reviderad ritning godkänns
800915
Ingemar Larsson

A FASADMATERIAL		800904 HW
REV.	REVIDERINGENS ART	DATUM SIGN.
ING. PER DANEWID AB KONSULTERANDE INGENJÖRER MEDLEMMAR I S.V.R. OCH S.B.R. Kornettsgatan 16 - 211 50 Malmö Tel. växel 040-778 85		TÅGARP 15:10:16:1 BURLÖVS KOMMUN NYBYGGNAD AV LAGER 2 KONTOR M.M. FÖR GLASWÄSTER
RITAD AV HW	KONSTR. AV P.D.	HANDLÄGGARE P.D.
DATUM 80-09-08	ARB.-NR 8016	RITN.-NR A2
<i>Ingemar Larsson</i>		REV. A

- RITN. BETECKN.
- T 10, F10 = KANAL AV FZ STÅLPL. CIRK-SEKT.
 - T 12, F12 = " " " " REKT
 - TD = TILLUFTSDON
 - FD = FRÄNLUFTSDON
 - B1 = ISOL. A30
 - ÖD = ÖVERLUFTSDON
 - SP = INJUSTERINGSSPÄLL M. SPAK
 - SD = MOTORREGL. SPJÄLL
 - LD = LJUDDÄMPARE
 - TA = TILLUFTSÄGREGAT
 - FF = FRÄNLUFTSFLÄKT

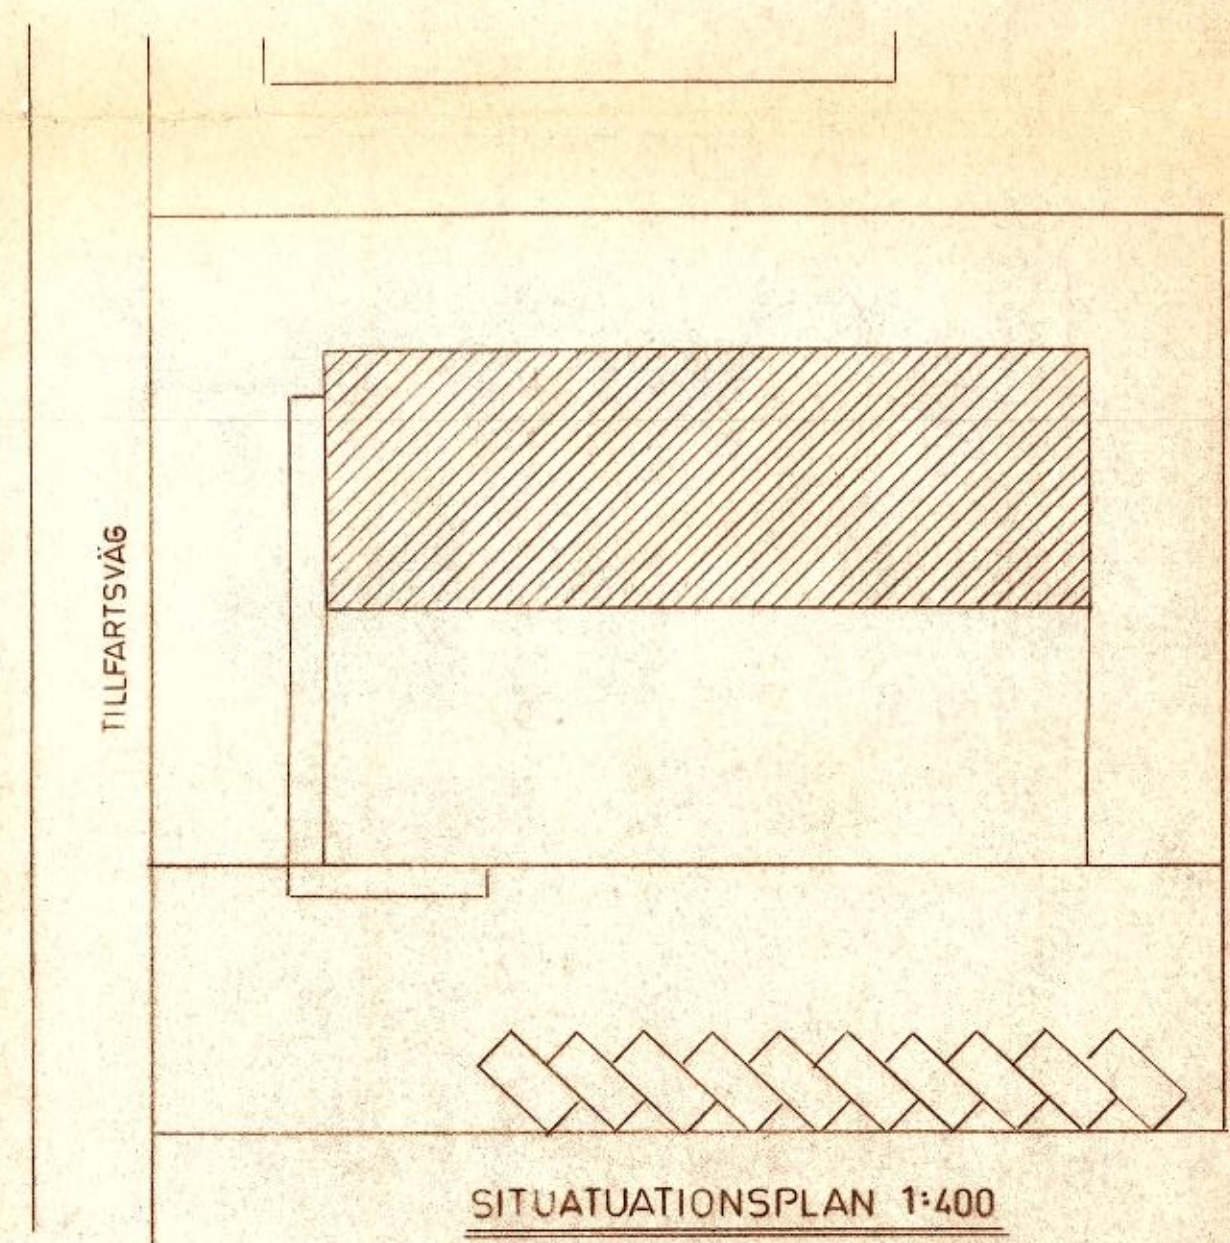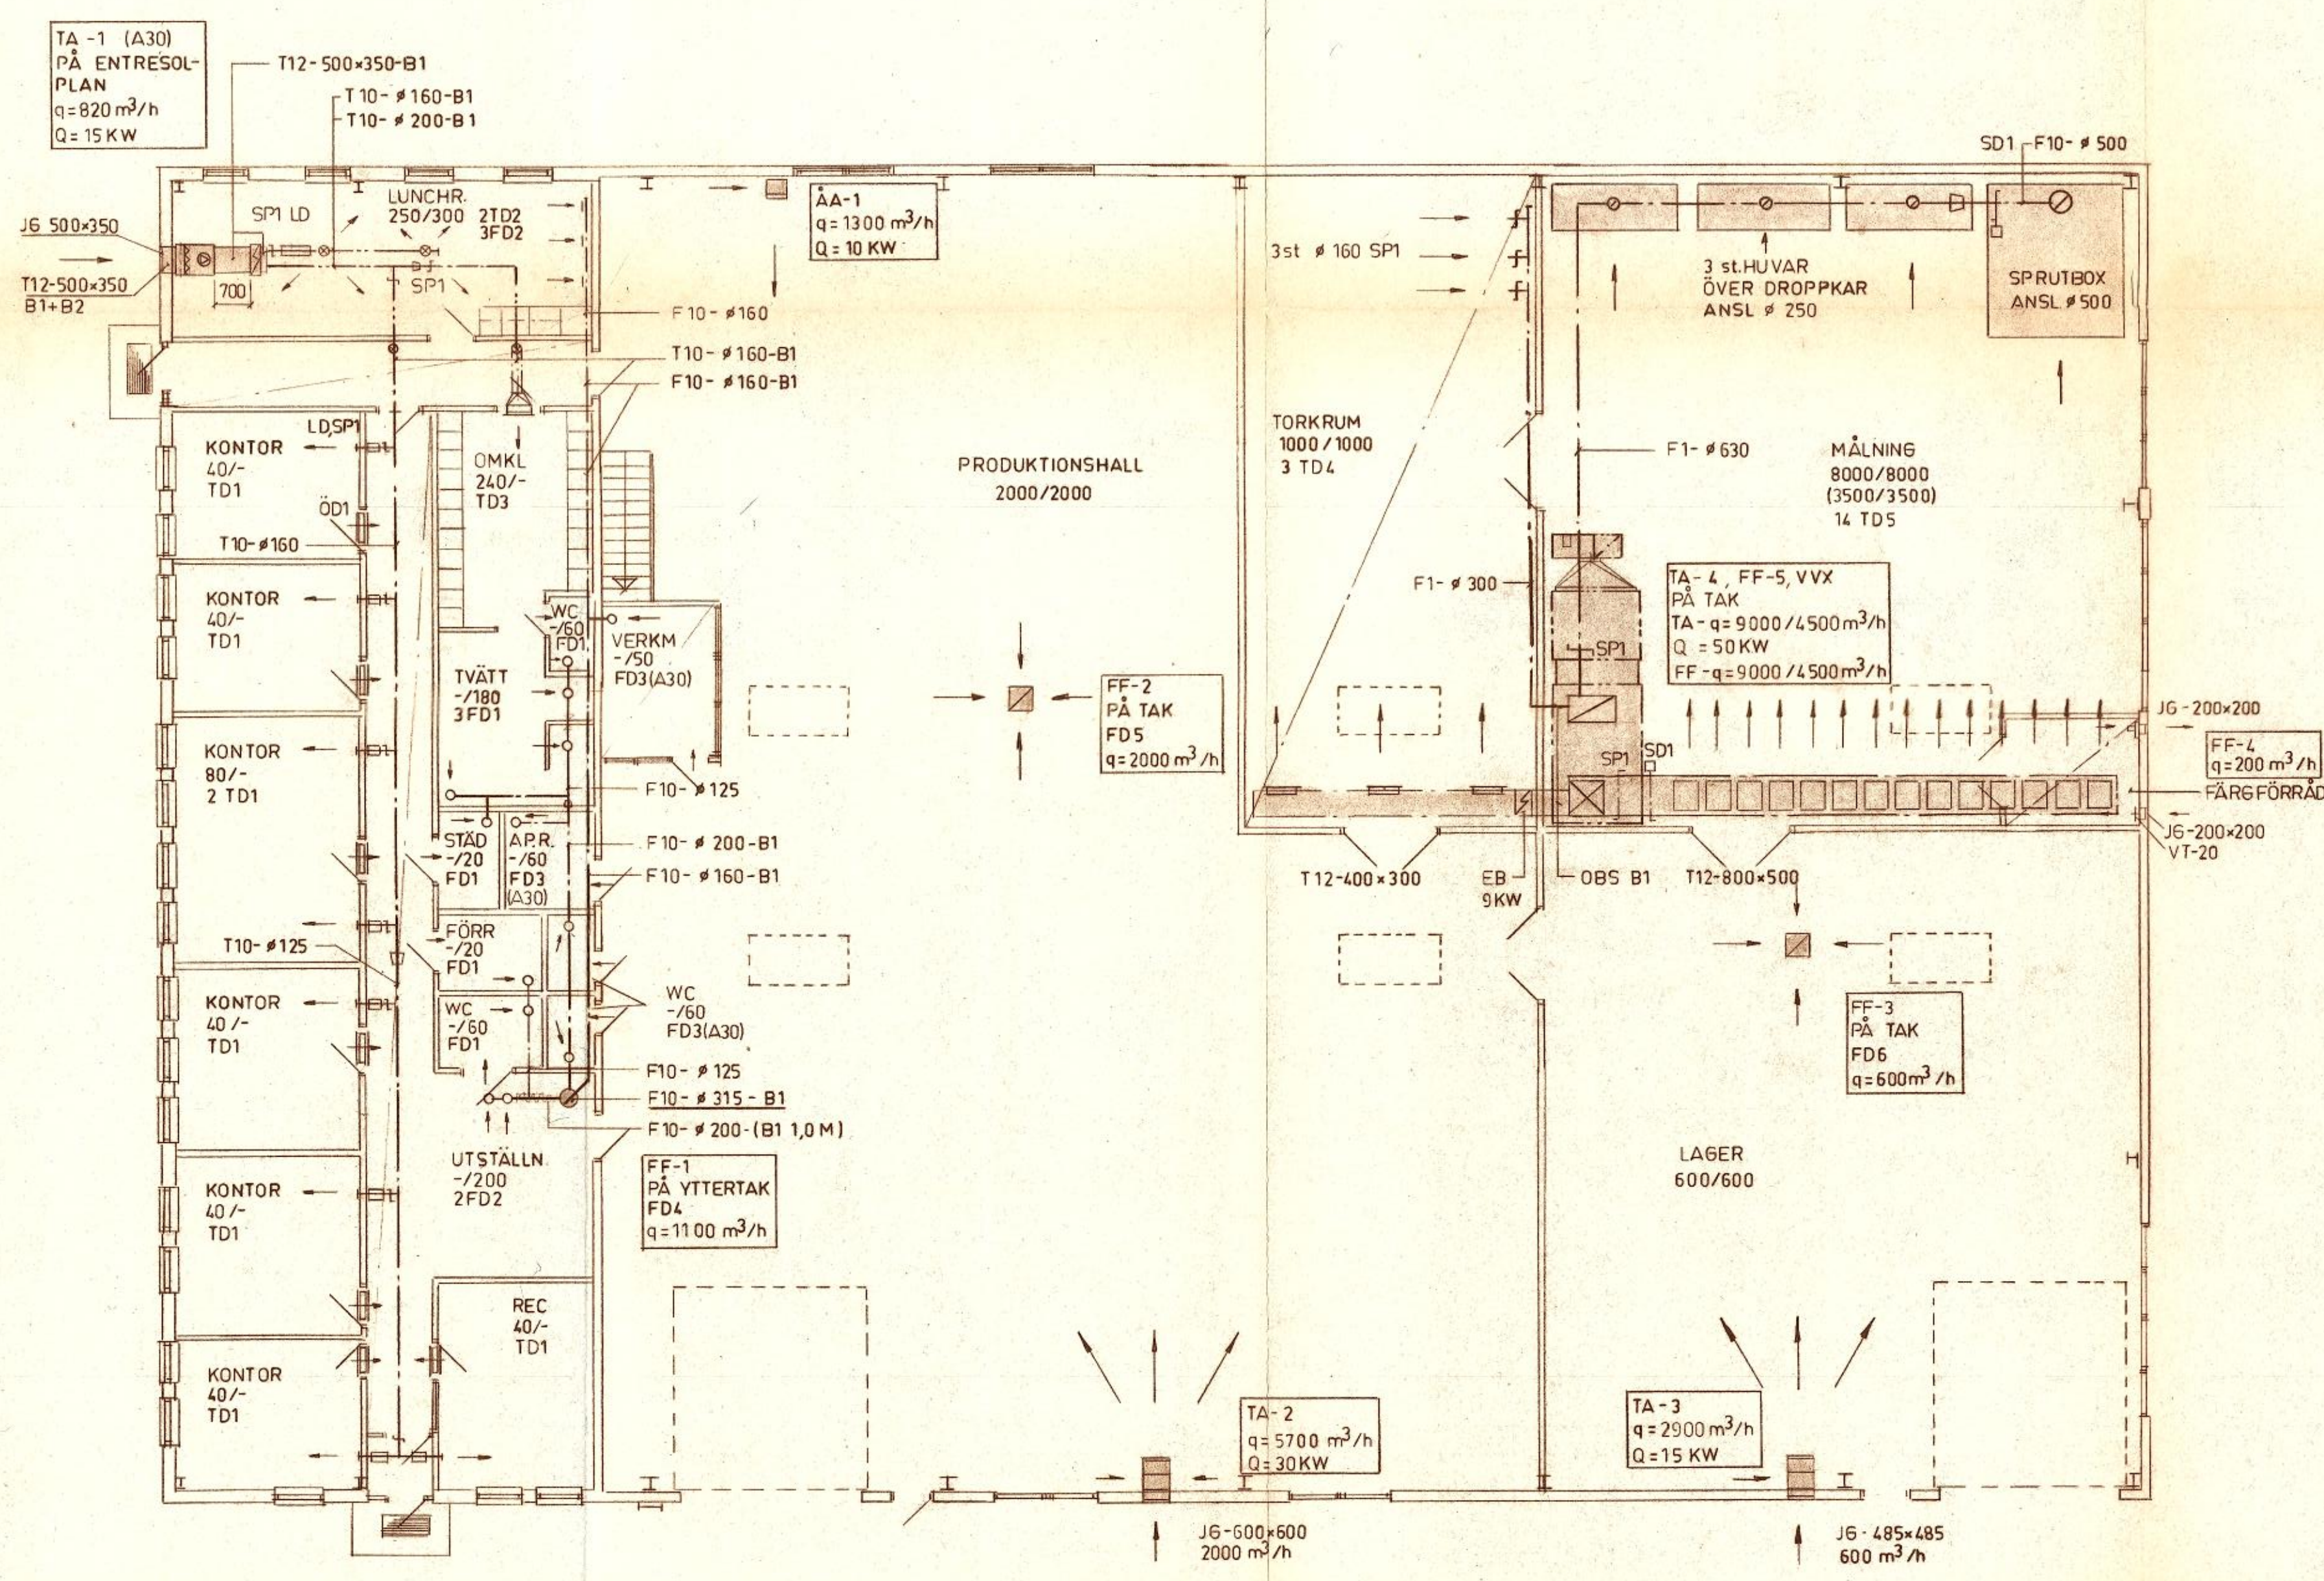
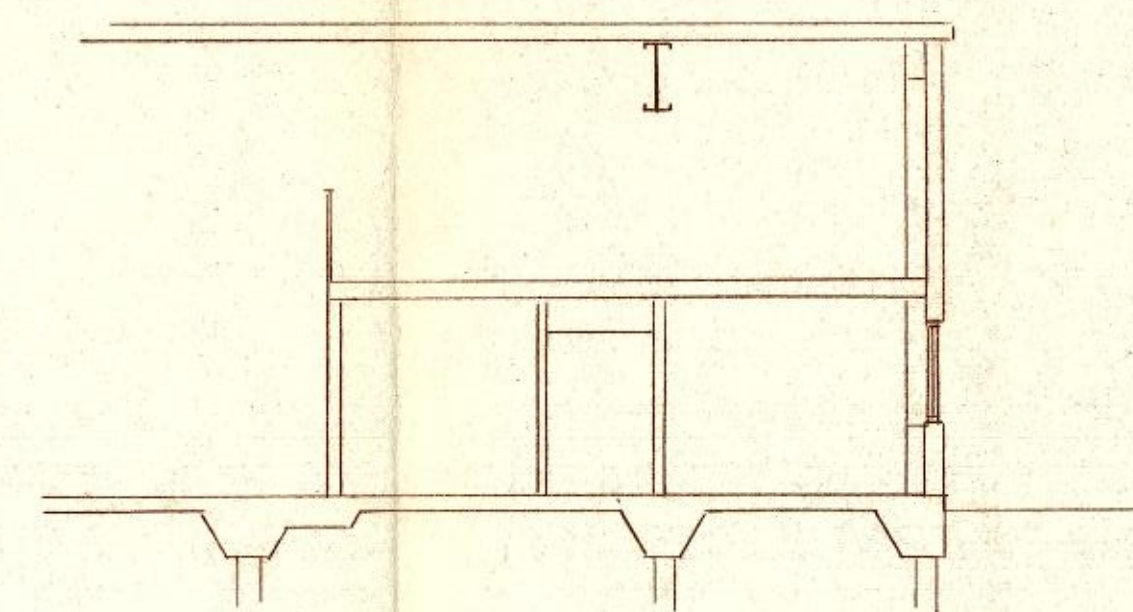
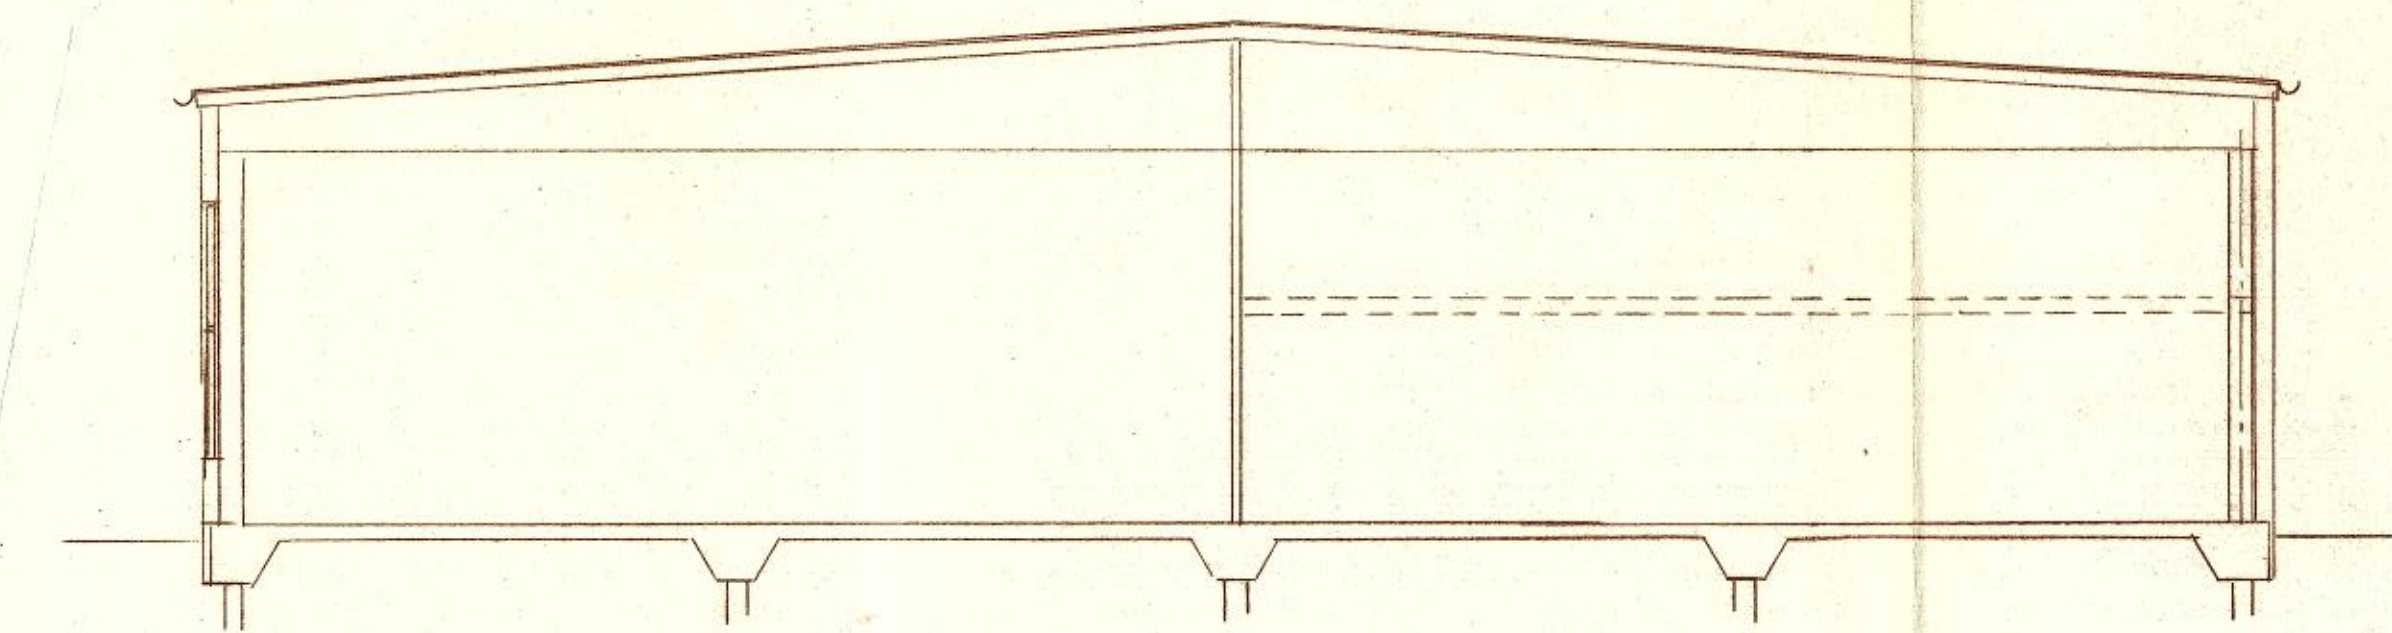


Inkom till
BYGGNADSBESÖKEN
1981-03-24

1230-247/54

SKÅNSKA VENTILATIONS AB MALMÖ TEL. 040-94 22 90		TÅGARP 15:16 16:1 BURLÖVS KOMMUN GLASMÄSTERI LUFTBEHANDL. ANL.	
RITAD KONSTRUERAD AV EP. MALMÖ 81-03-13	GRANSKAD AV ARBETSNUMMER 10 627	KOD TYP FDS RITNINGSNUMMER 10 627	SKALA 1:100, 1:400 DATUM


Sören Hansson

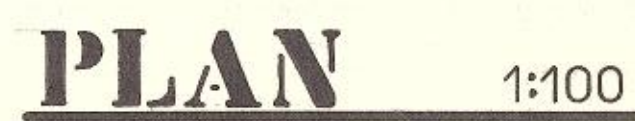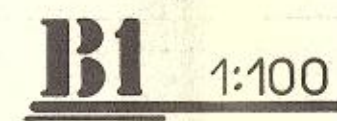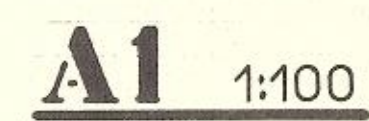

§. 212. År 1940 den 25/8
granskad och godkänd under villkor, som
i protokollet närmare angivats, intygas
På byggnadsstyrelsens förhållande
Enligt uppdrag

C	BYGGEN, LÅSE ENL. NYBYGGEN, KARTA OCH STADSPLAN.	800819	P.D.	
B	ÄND. AV PLANLÖSNING	800709	PD	
A	KOMPL. M. BRANDSEKT. ENL. GENOMG. M. BRANDKÄR.	800618	PD	
REV.	REVIDERINGENS ART	DATUM	SIGN	
 ING. PER DANEWID AB KONSULTERANDE INGENJÖRER MEDLEMMAR I S.V.R. OCH S.B.R. Kornetstegen 16 - 21150 Malmö Tel. växel 040-778 85		TÄGARP 15:1 & 16:1 <u>BURLÖVS KOMMUN</u> <u>NYBYGGEN, AV LAGER, KONTOR</u> <u>M.M. FÖR GLASMÅSTERI</u> <u>PLAN, SEKTIONER OCH ST-PLAN</u>		
RITAD AV P.D.	KONSTR. AV	HANDLÄGGARE P.D.		
MALMO 80-06-12	<i>Per Danewid</i>		ARB.-NR. 8016	RITN.-NR. A1
				REV. C

KV1	= KALLVATTENTJÄN VÄL NITIO
KV2	= KALLVATTENTJÄN UTAN KOPPARRÖR
VJ2	= VÄRMVATTENTJÄN UTAN KOPPARRÖR
KV4	= KALLVATTENTJÄN VÄL PRISOLÖR
VJ4	= VÄRMVATTENTJÄN VÄL PRISOLÖR
D1	= DAGVATTENTJÄN VÄL PUC MARK
S1	= SPILLVATTENTJÄN VÄL PUC MARK
D2	= DAGVATTENTJÄN VÄL BETONGRÖR
S2V	= AVLOPPSVATTENTJÄN VÄL PUC INOMHUS- AVLOPPSRÖR
AV2	= AVSTÄGNINGSVENTIL
B1	= GOLVBURRN TYP PURUS
B7	= DAGVATTENBRUNN UTAN VATTENLÄS MED SÄNDFÄNG
B8	= DAGVATTENBRUNN MED VATTENLÄS OCH SÄNDFÄNG
B10	= DRÄNVATTENBRUNN UTAN VATTENLÄS MED SÄNDFÄNG
B11	= NEDSTIGNINGSBRUNN
BLV	= BLÄNDINGSVENTIL
BPV	= BRANDPOST
S8K	= SKÄRHETSVENTIL
T	= TÄPPVENTIL
VUK	= VATTENUTKASTARE
ÄS	= ÅTERSLINGNINGSSKYDD

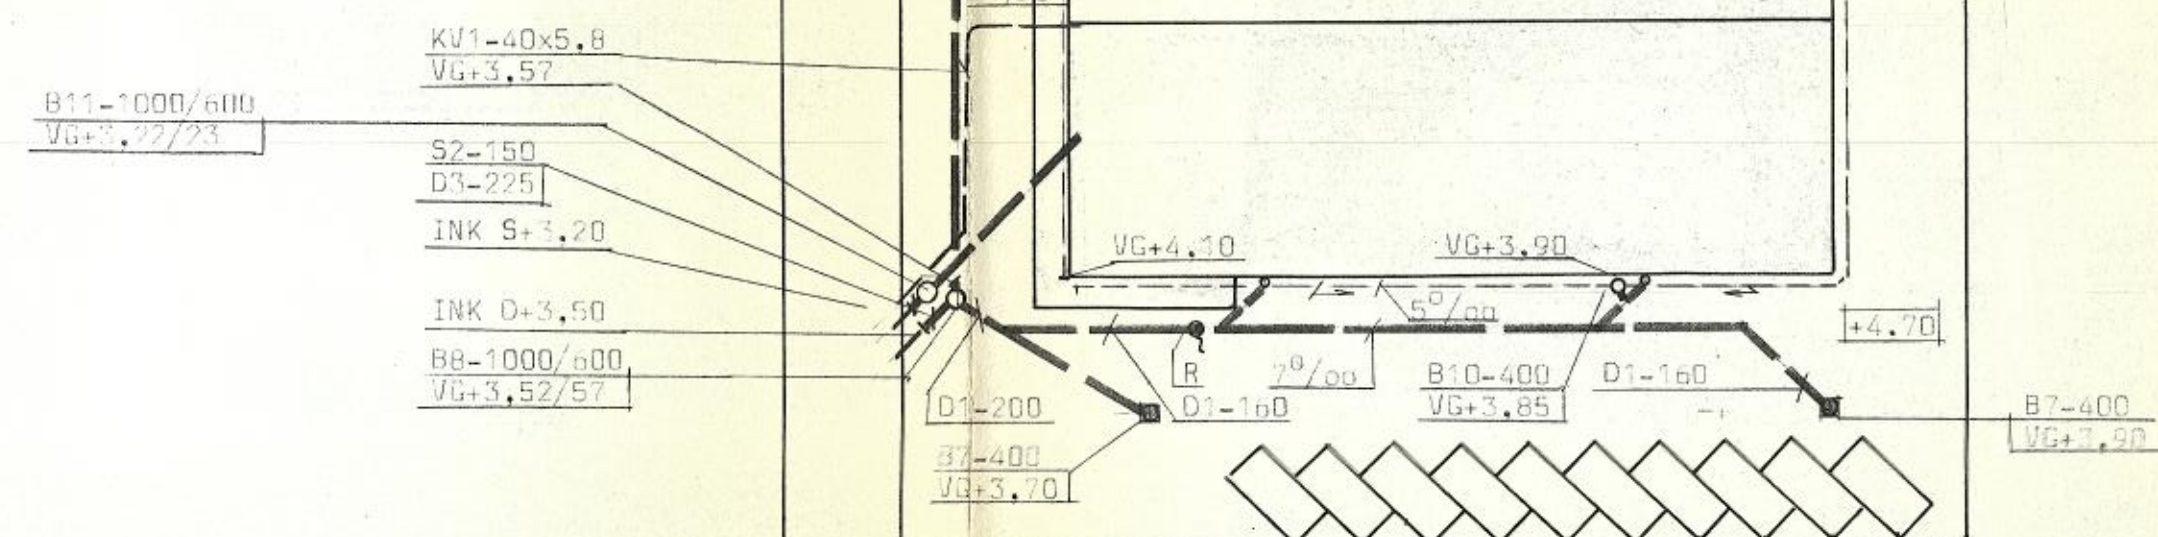

SITUATIONSPLAN
SKALA 1:400

81-06-02
Barikturning 104.

Ritningen granskad och godkänd med
avseende på vatten- och avloppsled-
ningarna utan ~~med~~ anmärkning.

Arlöv 81-04-21

Tekniska nämnden

Ture Jönsson

enligt uppdrag

REG	ANT	REGISTRERINGEN AVSER	SIGN	DATUM
TÅGARP 151 8 101			16/68	
BURLÖVS KOMMUN				
PL ANER				
SAMTET				
SKALA				
KOD TYP POS	RITINGSNUMMER			REG
	VS:1			





PETTERSSON & BAUER
VVS-konstruktioner AB
VÄRGATAN 9 212 18 MALMÖ
TEL: 040/18 54 08 - 18 54 09

TÅGARP ~~15.1 & 16.1~~ 16.68
BURLÖVS KOMMUN


PLANER
SANITET

RITAD KONSTRUERAD AV	GRANSKAD AV	ARBETSNUMMER
Inge BÄCKER		
MALMÖ 1981-04-01		

KOD TYP POS	RITNINGSNUMMER VS:1
-------------	------------------------



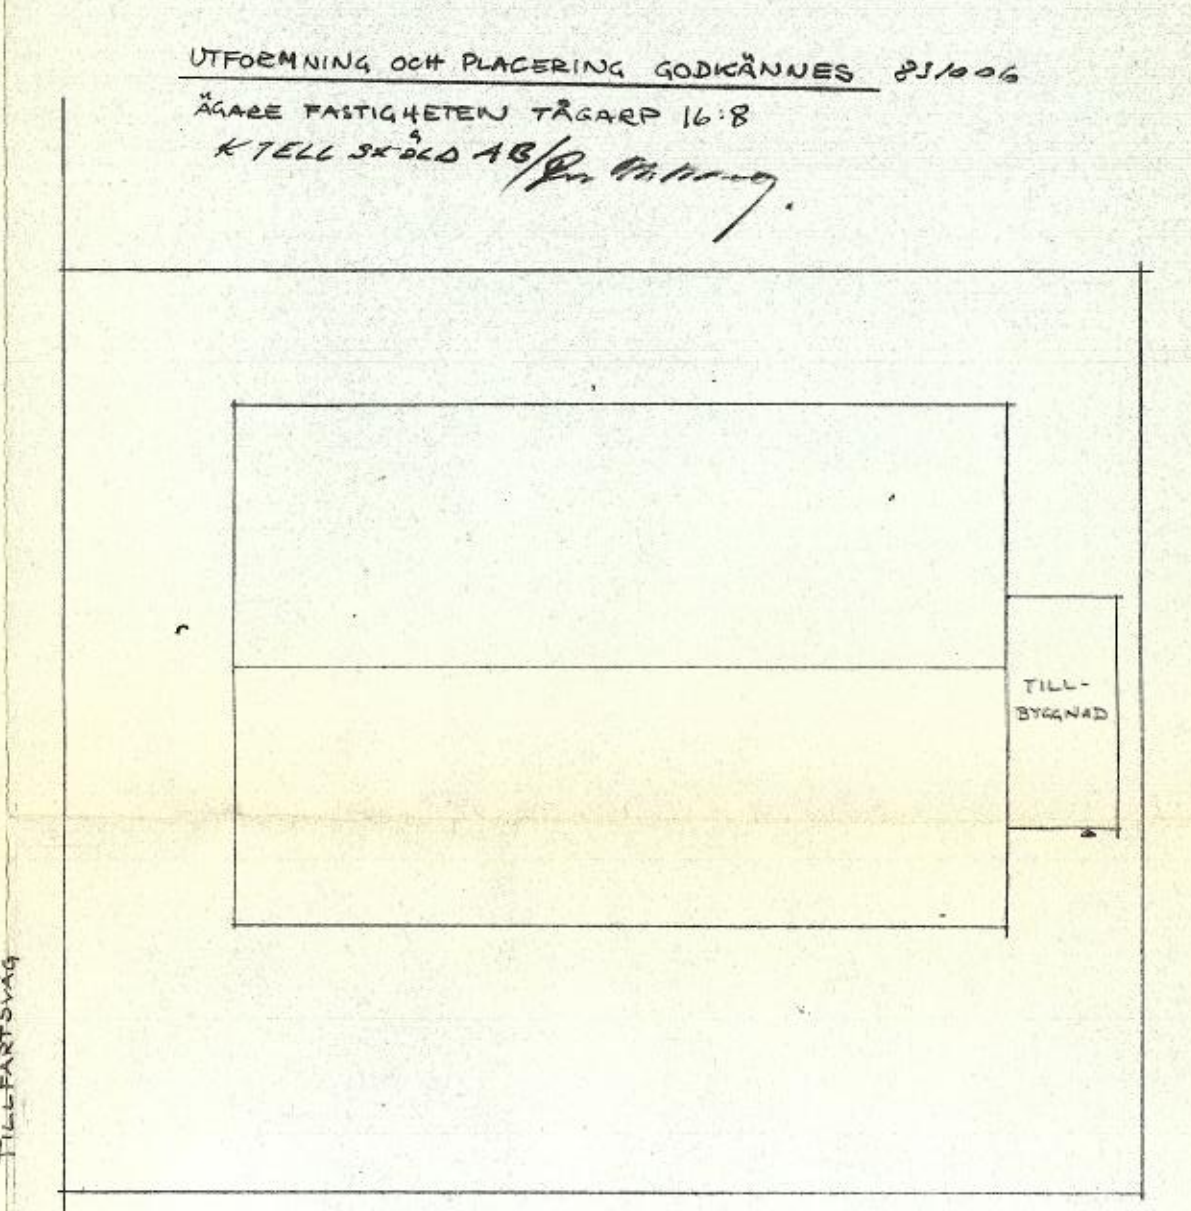
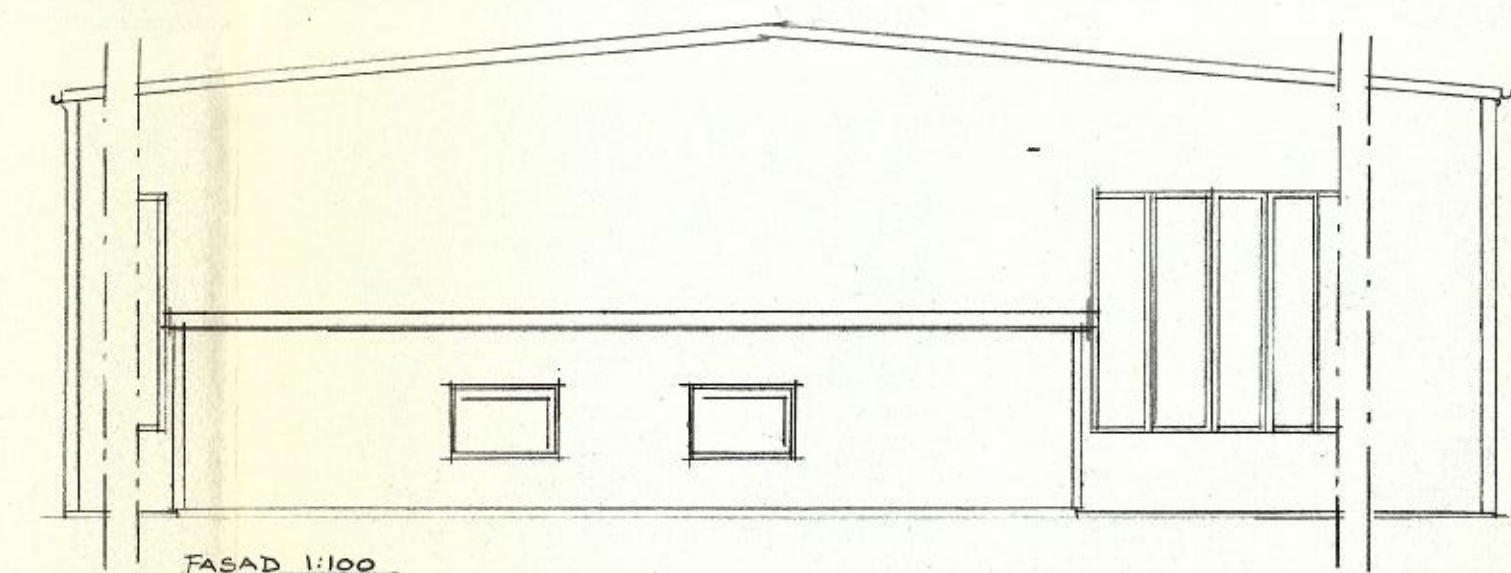
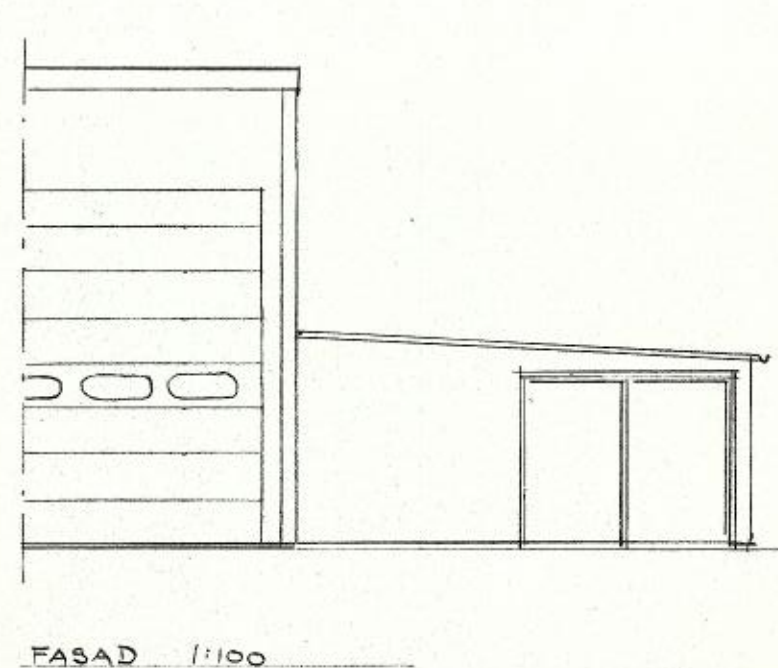
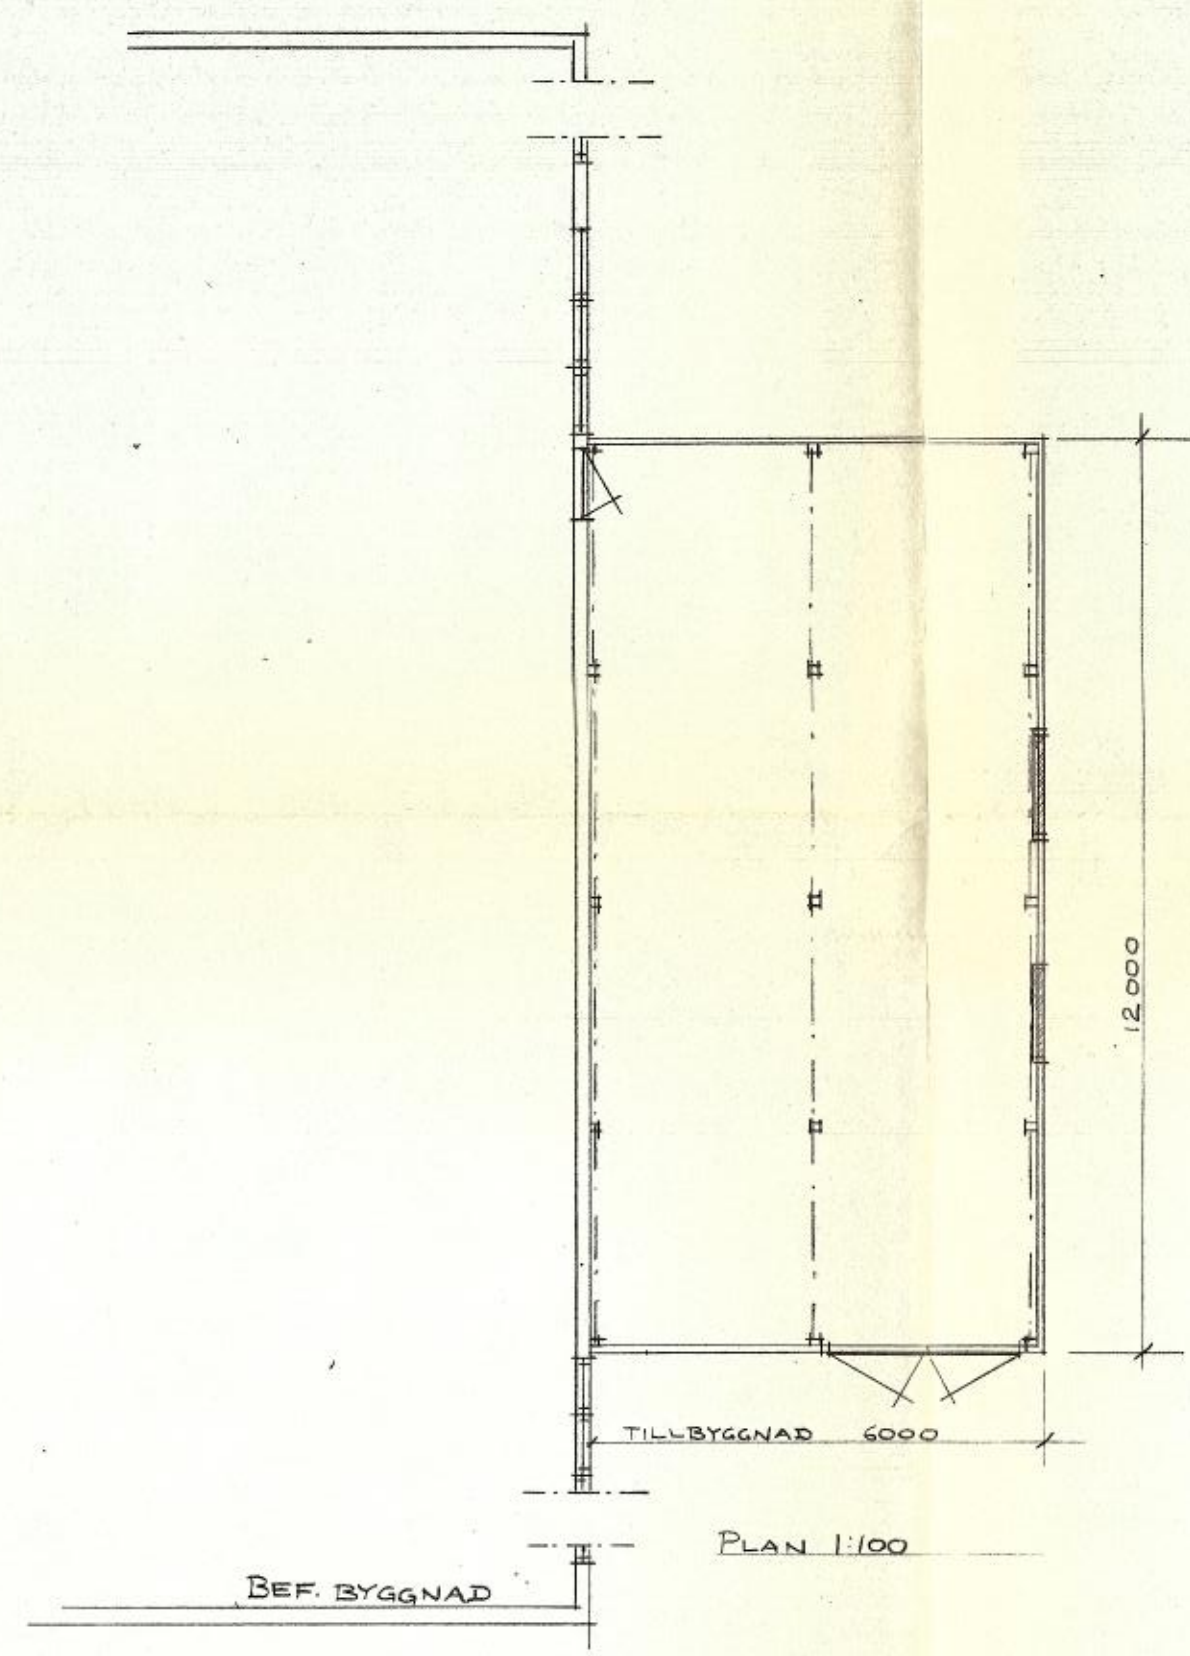


10/16. År 1983 den 24/10
granskad och godkänd under villkor, som
i protokollet närmare angivas, intygas
På byggnadsnämndens i Burlöv vägnar:
[Signature]
Enligt uppdrag

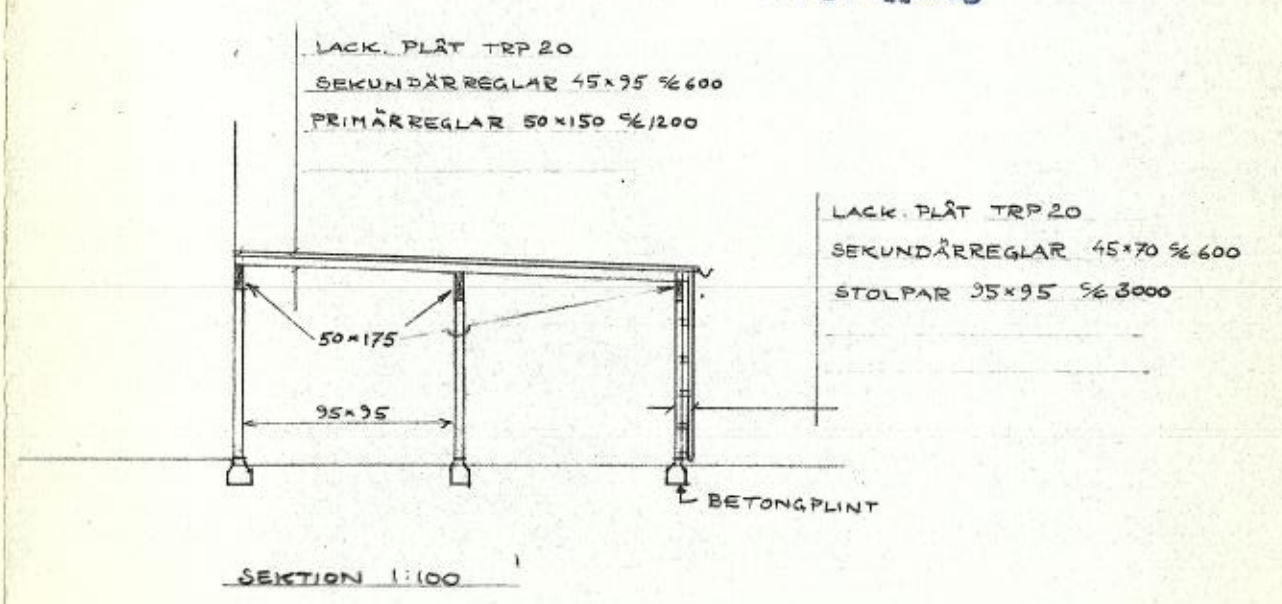

TILLBYGGNADENS UTFORMNING GODKÄNNES
ÅRLÖV 1983-10-07
Roger Lilja
ROGER LILJA
HUVUDSKYDDSOMBUD SNICKERICENTER AB


TÄGARP 15:25; BURLÖV KN; SNICKERICENTER AB
TILLBYGGNAD - KALLFÖRRÄD
PLAN, FASADER, SEKTION, SIT. PLAN
ÅRLÖV 1983-10-05
A:1

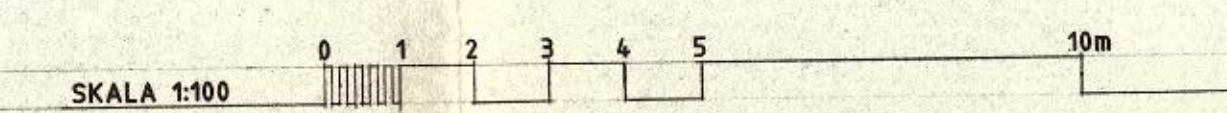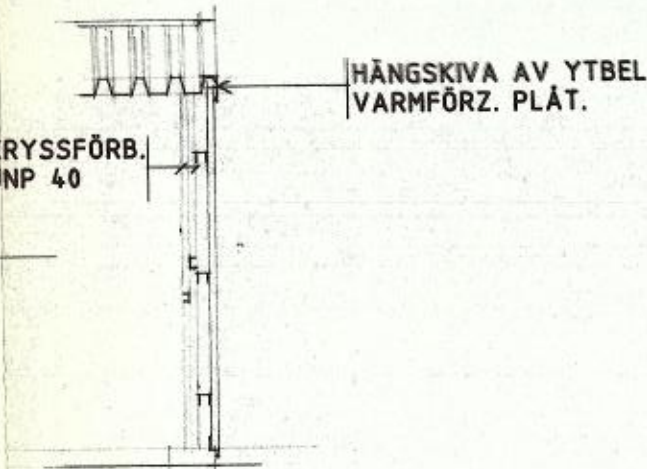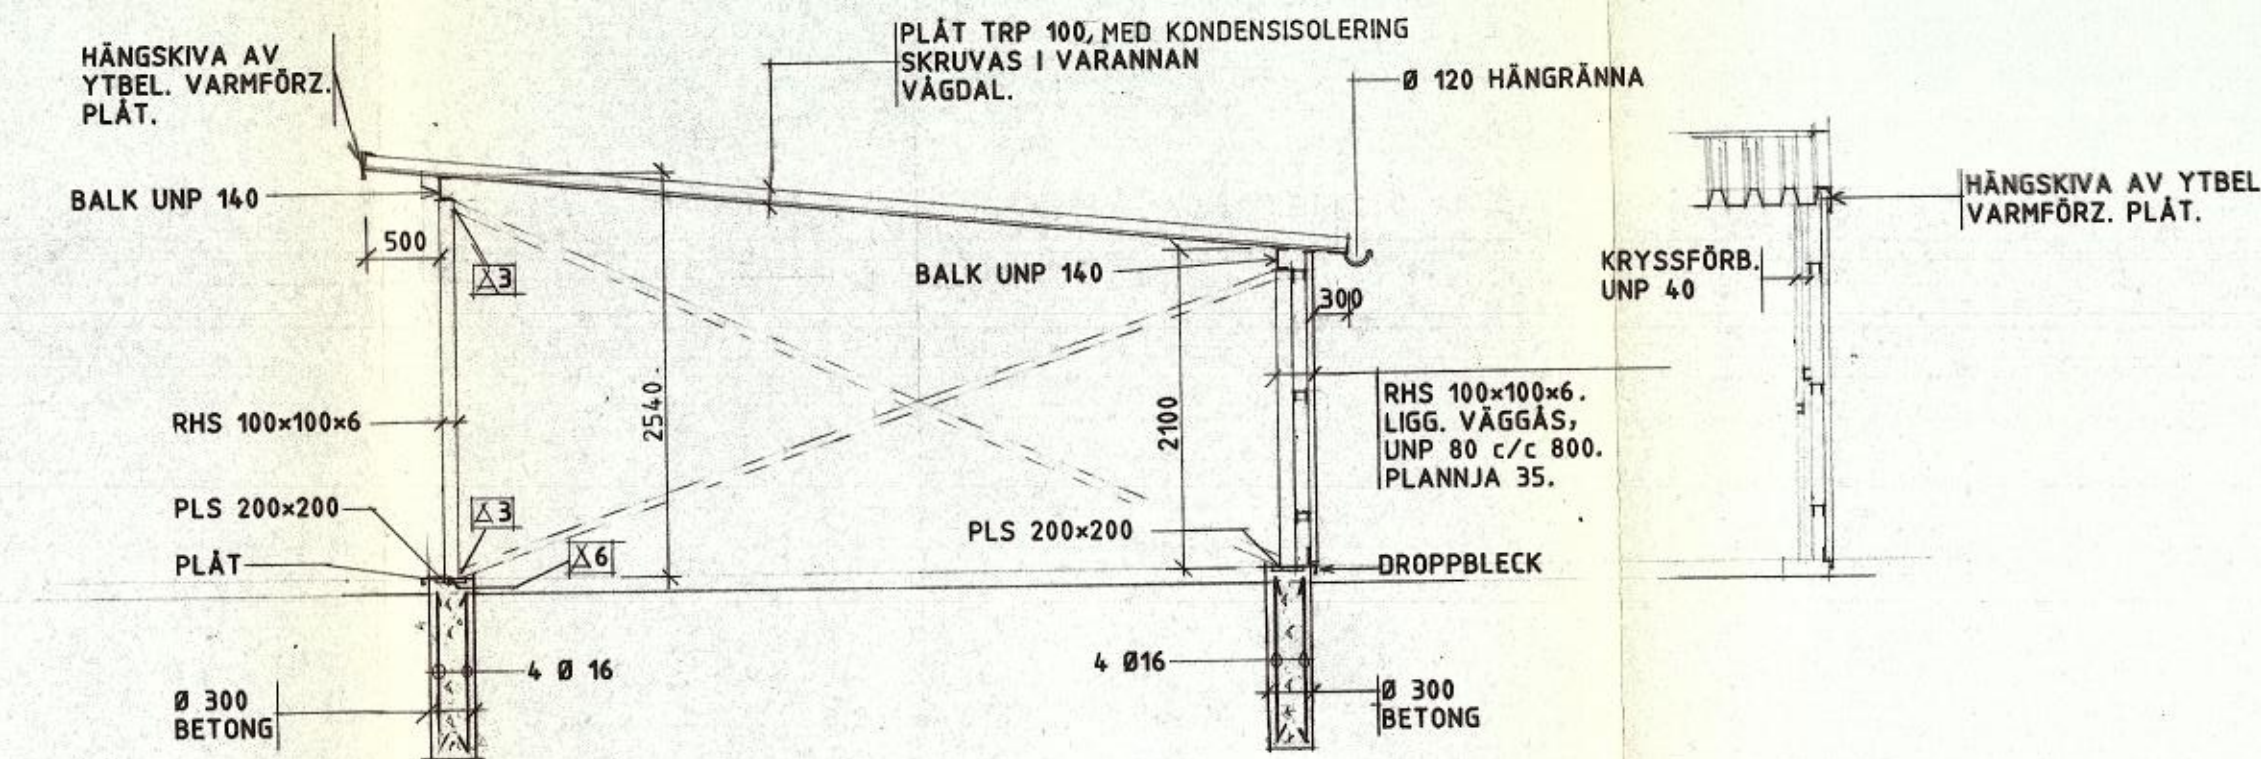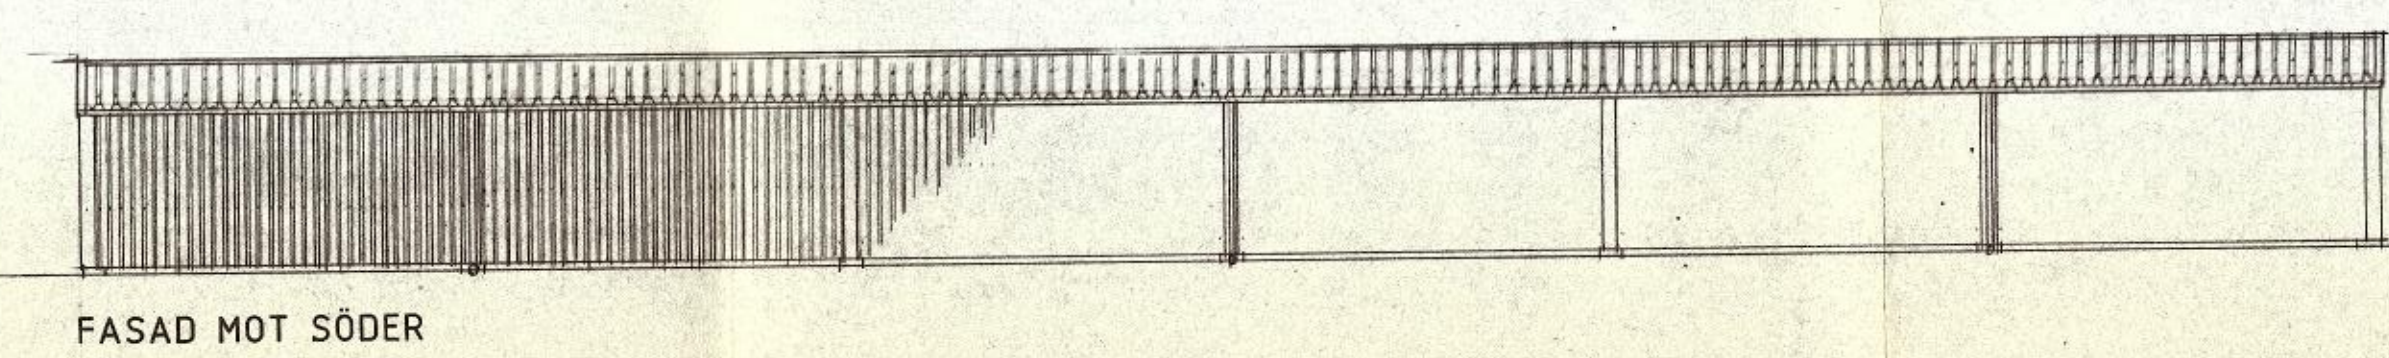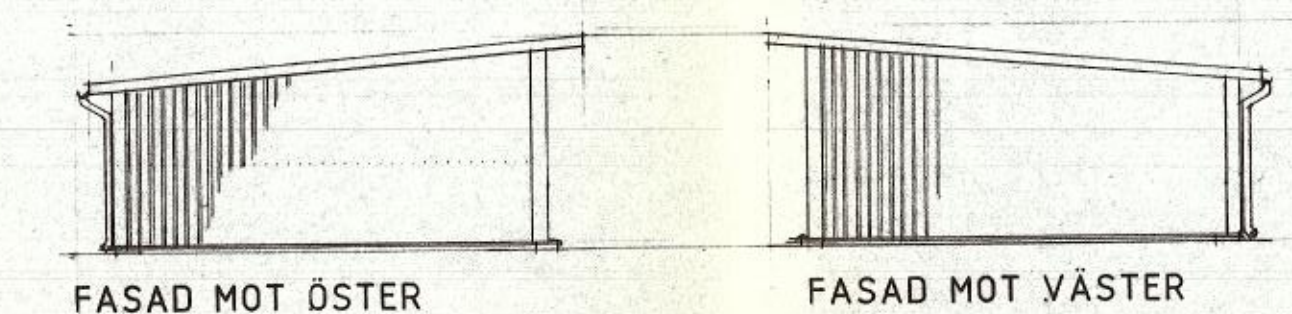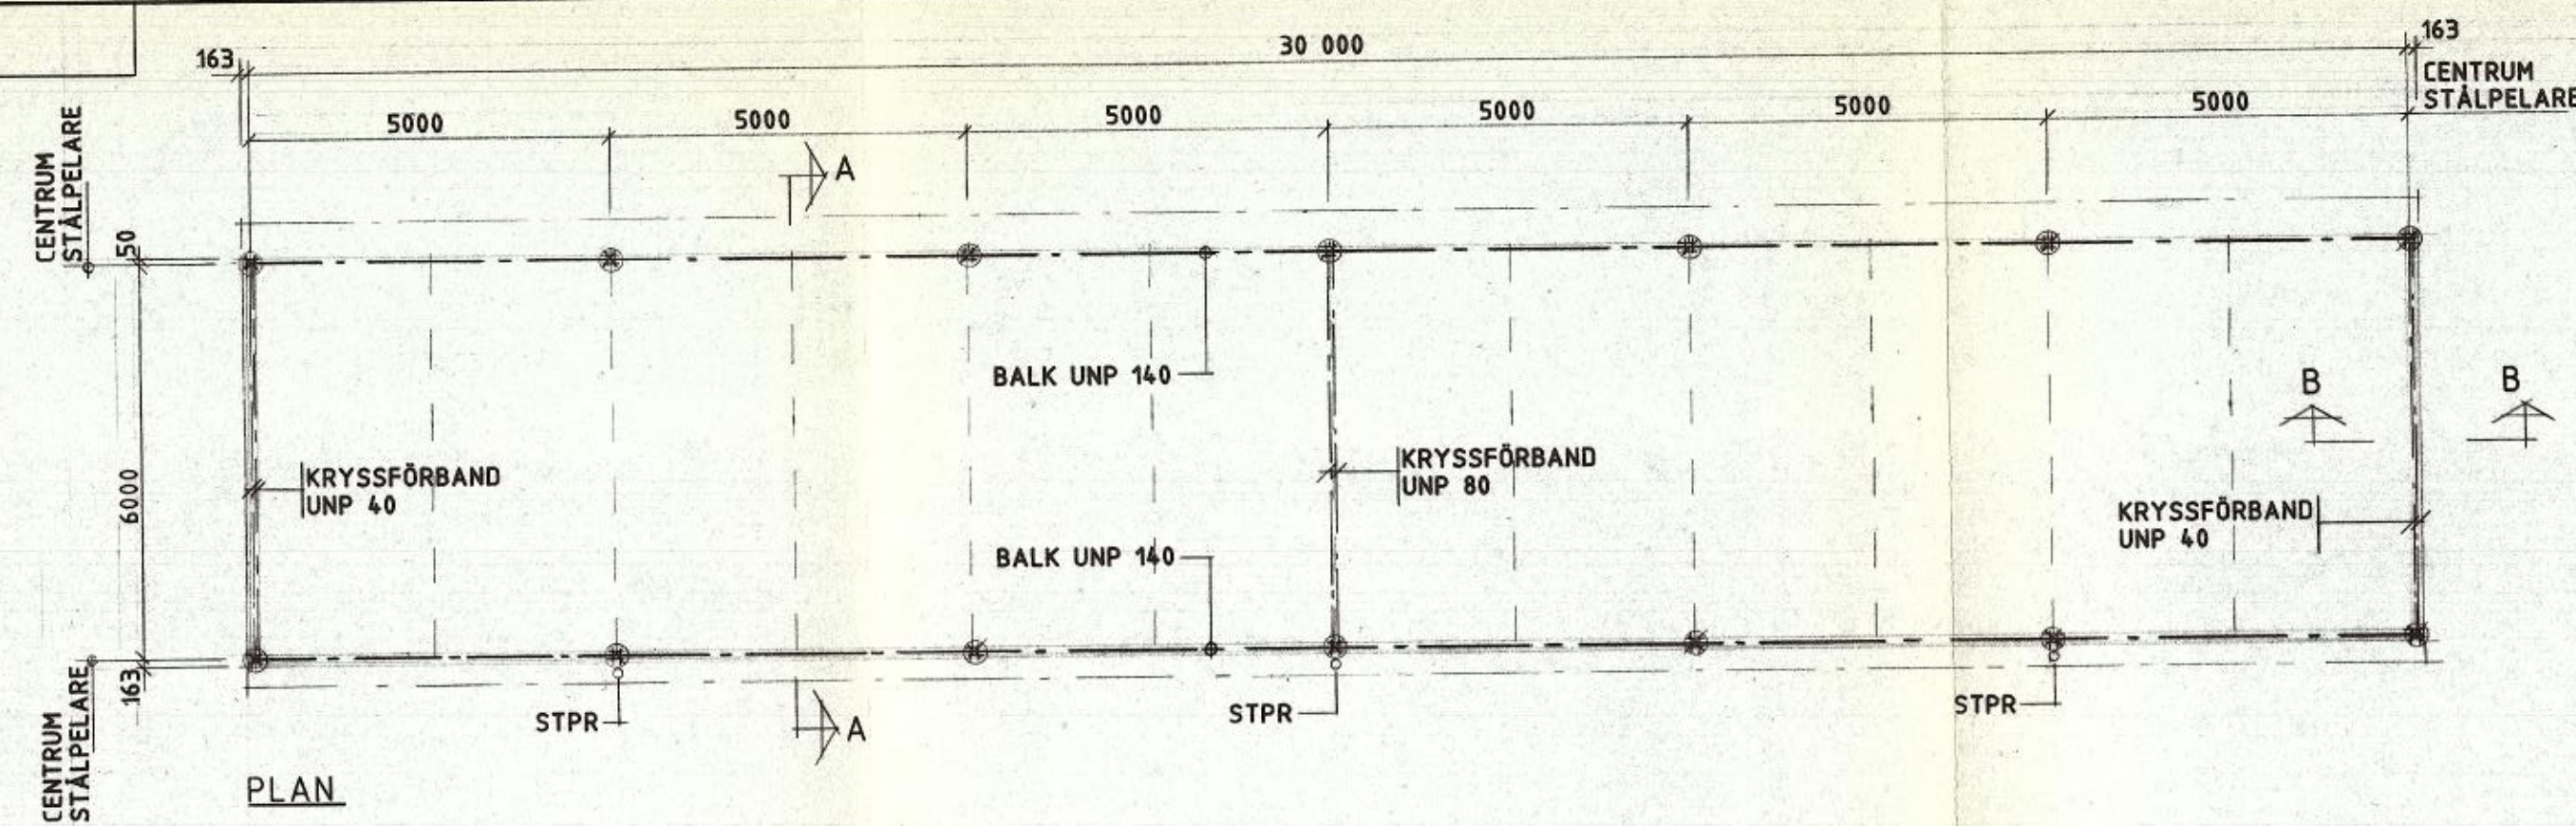

Ritningen godkänd
med
Byggnadsnämnden
Burlöv
89/110

BURLÖVS KOMMUN
Byggnadsnämnden
89-11-U
Diarium

A		GRUNDPLINTAR		Y7	89.11.07.
REV	ANT.	REVIDERINGEN AVSER		SIGN.	DATUM
ARKET		TÅGARP 16:68, BURLÖVS KOMMUN NYBYGGNAD AV CARPORT			
GUNNARSSON&SPANGENBERG ARKITEKTER SAR		PLAN, FASAD OCH SEKTION.			
■ N. TORGGATAN 8 · BOX 95 · 341 22 LUNGBY · 0372-825 20					
■ KÖPMANGATAN 25 · BOX 146 · 343 00 ÄLMHULT · 0476-135 40					
■ N. STORGATAN 14 · 252 20 HÄLSINGBORG · 042-11 78 10					
■ KLAMMERDAMMSGATAN 8 · 302 42 HALMSTAD · 035-109 37 5					
HANDLAGGES AV YNGVE JOHANSSON		TÄN			
DAT.	RITAD AV	ARB.NR	SKALA	RITN.NR	REV.
1989-08-28	P-O. STRÖM	46-89	1:100	A 1001	A

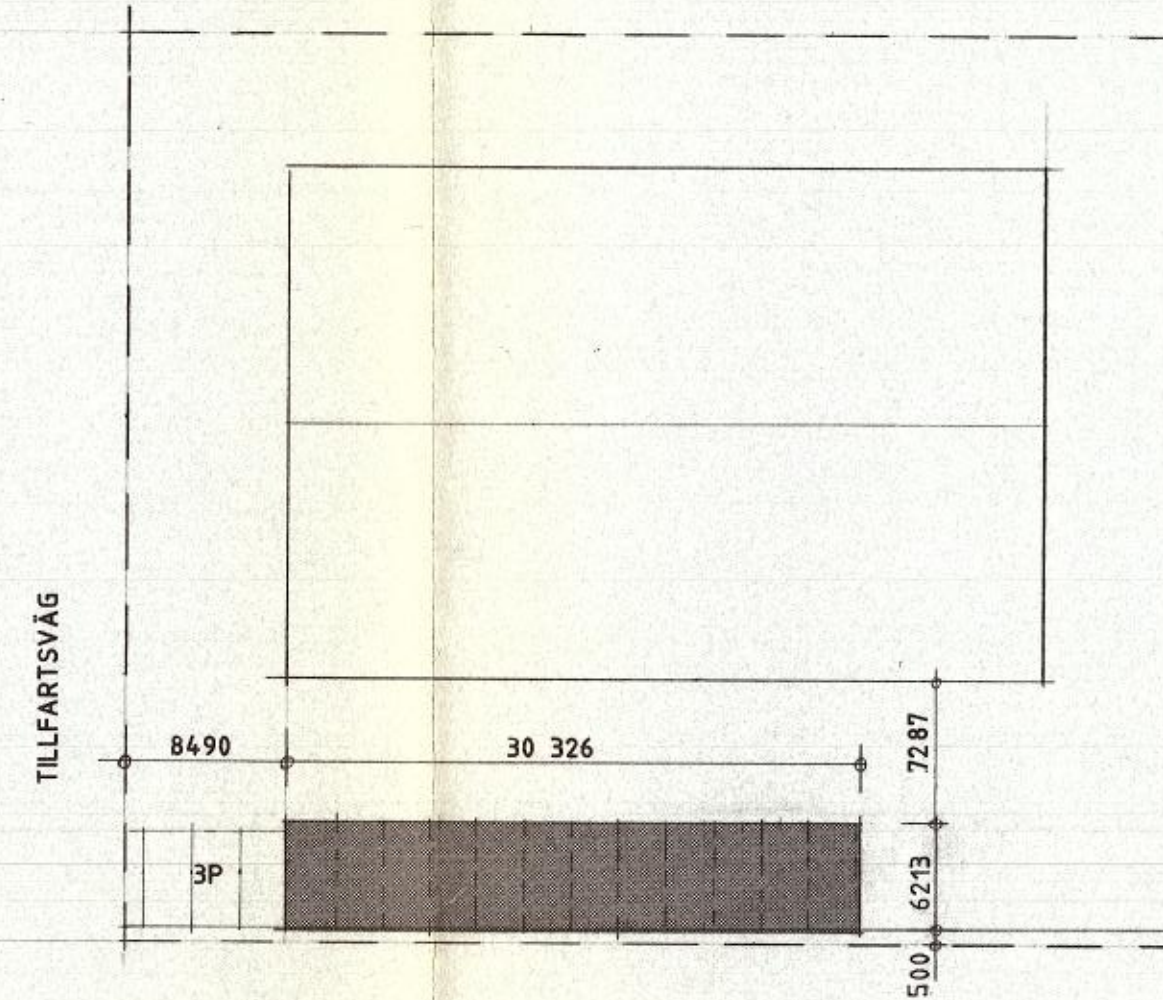

BURLÖVS KOMMUN
Byggnadsnämnden
89-09-21
Diarienum:

§ 10:116 Ar 1989 den 25/9
granskad och godkänd under villkor, som
i protokollet närmare angivas, intygas
På byggnadsnämndens i Burlöv vägnar:
Ingvid Danneberg
Enligt uppdrag

ARKET
GUNNARSSON & SPANGENBERG ARKITEKTER SAR
N. TORRGATAN 8 · BOX 95 · 341 22 LJUNGBY · 0372-825 20
KÖPMANGATAN 25 · BOX 146 · 343 00 ÅLMHULT · 0476-135 40
N. STORGATAN 14 · 252 20 HÄLSINGBORG · 042-11 78 10
KLAMMERDAMMSGATAN 8 · 302 42 HÄLSINGSTAD · 035-1093 75

HANDLAGGES AV
YNGVE JOHANSSON
DAT. 1989-08-28
RITAD AV P-O.STRÖM

REV.	ANT.	REVIDERINGEN AVSER	SIGN.	DATUM
TÅGARP 16:68, BURLÖVS KOMMUN. NYBYGGNAD AV CARPORT.				
SITUATIONSPLAN.				
ARB.NR	SKALA	RITN.NR	REV.	
46-89	1:400	A 1000		

Wendels

Ferrari

ASTON MARTIN

LAGONDA

JAGUAR

Lotus

BMW

Morgan



Wendels

BAKSIDA

10.7.96 Ar 19.86 den 23/6
granskad och godkänd under villkor, som
i protokollet närmare anges, intygas
På byggnadsnämndens förlov vägnar:
Ingrid Danielsson
Enligt uppdrag

Den här ritning är PRISMA NEON AB:s egendom och får inte vara sig helt eller delvis kopieras eller plagieras. Obehörigt begagnande av ritningen beivras. Rätt att för visst ändamål begagna ritningen kan erhållas genom uppgörelse med oss.

WENDELS BIL & MOTOR AB
LILJESTRÖMSG. 9-11 MALMÖ
SKULTAD. TESTV. 10 ARLOV

SKALA	ORD.NR.	DATUM	SIGN.
1:50	6551	26-06-05	<i>[Signature]</i>

prisma neon ab
Box 86 • 201 20 MALMÖ • 040-801 00