

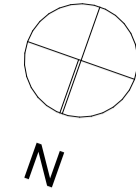



ORIENTERINGSFIGUR
SKALA 1:1000

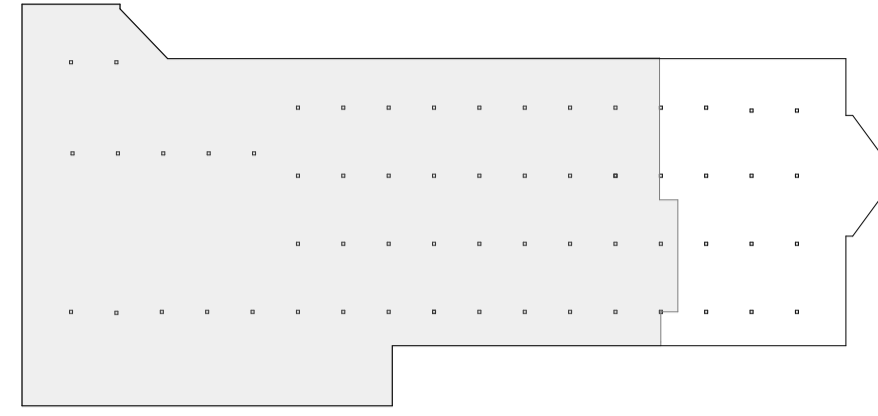

PLAN 1

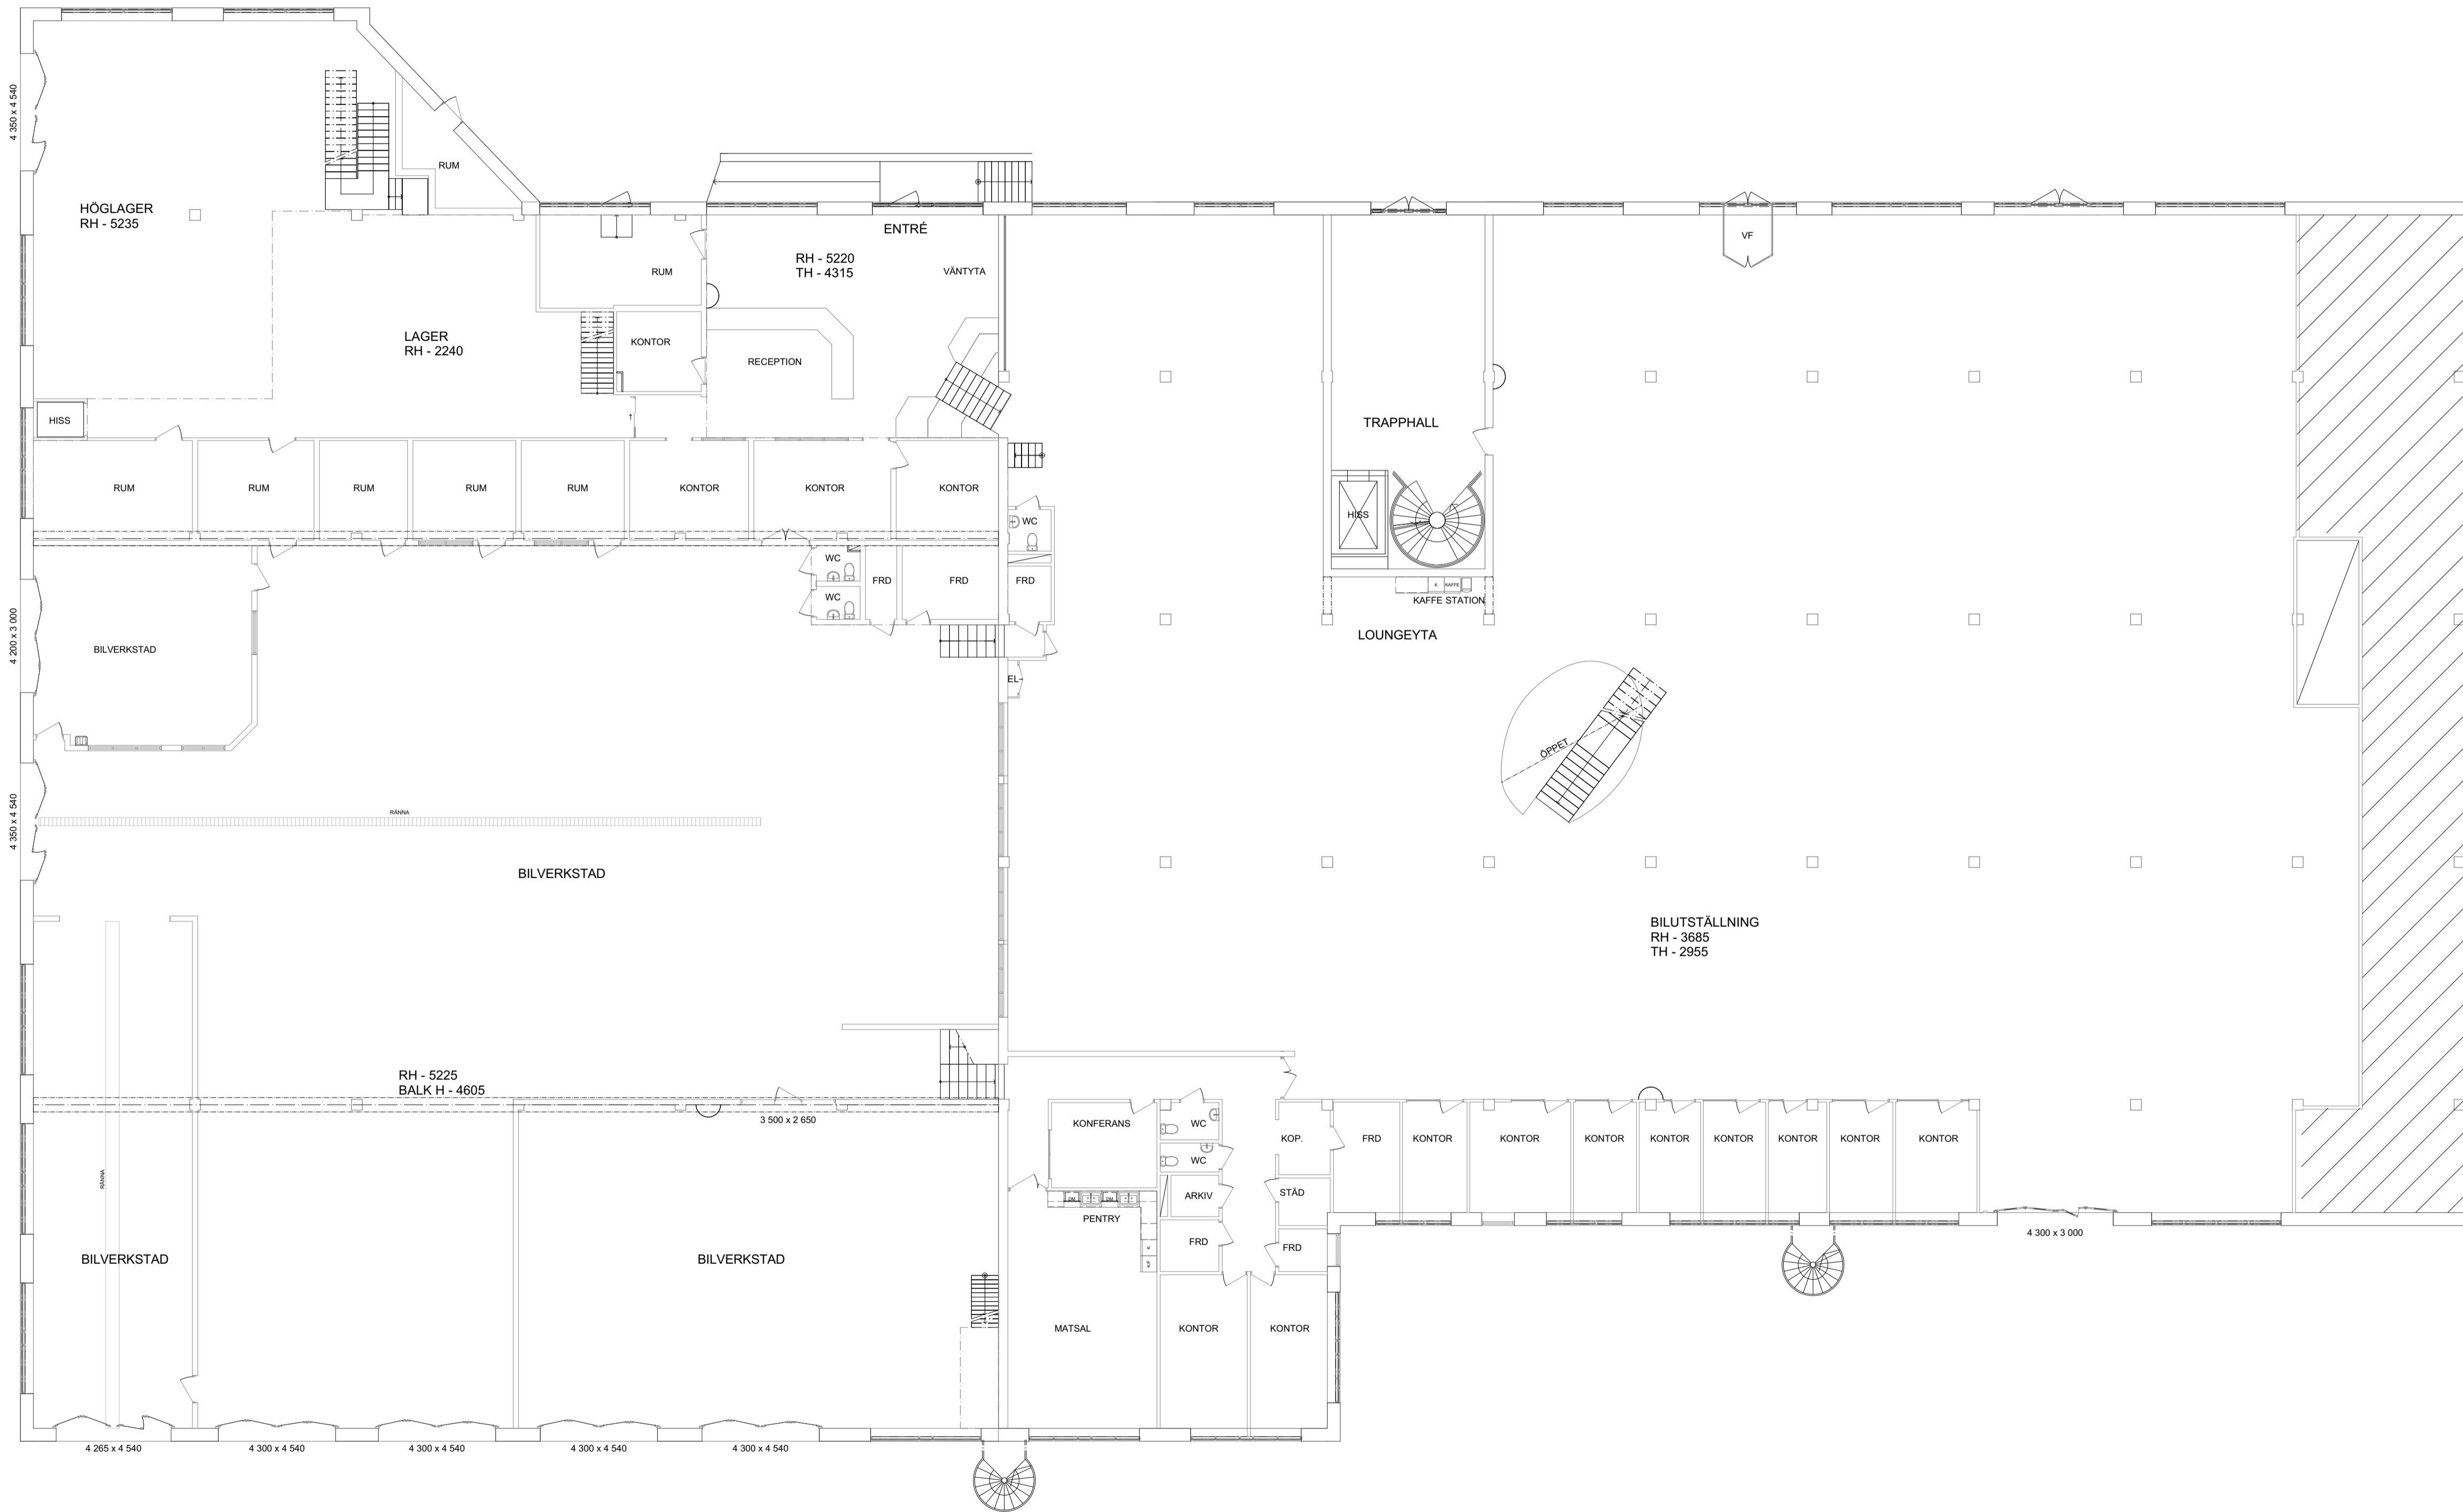

SKALA 1:150

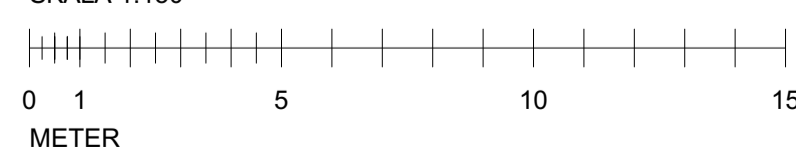

RITNINGAR SKALL, FÖR ATT VARA GÄLLANDE PÅ BYGGARBETSPÅTÄN ELLER FÖR ATT ANVÄNDAS FÖR BESTÄLLNING AV SNICKERIER, INREDNING M.M. VARA FÖRSEDD MED BENÄMNING "BYGGHANDLING".

SAMTLIGA MÅTT KONTROLLERAS PÅ PLATS INNAN TILLVERKNING SKER. ENTREPRENÖREN SKALL FÖRSÄKRA SIG OM ATT HEN ERHÅLLIT DEN SENASTE VERSIONEN AV RITNINGEN INNAN ARBETE PÅBÖRJAS. VID EVENTUELLA OKLARHETER; KONTAKTA ARKITEKTEN.

KÄLLARE, PLAN 0 ~ 1 137m²
PARKERING ~ 971m²
OMKL. ~ 166m²

BOTTENPLAN, PLAN 1 ~ 3 517m²
UTSTÄLLNING, KONTOR, INTERNT ~ 1 809m²
VERKSTAD ~ 1 172m²
LAGER ~ 536m²

ENTRESOL ~ 302m²

TOTALT ~ 4 956m²

BET	ÄNDRING AVSER	DATUM	Sign.
-----	---------------	-------	-------

RELATIONSHANDLING

Kv. ÅRSTA 76:2
UPPSALA KOMMUN



BYGG- HERRJE	
-----------------	--

A	VIZ ARKITEKTKONTOR AB
---	-----------------------

UPPDRAG NR	RITAD AV	HANDLÄGGARE
------------	----------	-------------

DATUM	ANSVARIG	
-------	----------	--

2022-04-06	A. LINDQVIST	
------------	--------------	--

SAMMANSATT, PLANER
DEL AV BOTTENPLAN, PLAN 1, OTR

SKALA A1 A3	NUMMER	BET
1:150 1:300	A-40.1-021	