




PLAN 1

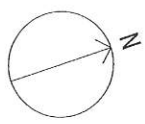

Svedala arkitektur	Industribyggnad & kontor	
	RELATIONSRTNINGAR	
	A.1.0 Planlösning översikt	
	SKALA: 1:250 (A3)	Rev.
Svedala 100:359	RITNING: A	
Ritad av: HS	DATUM: 2021-08-11	

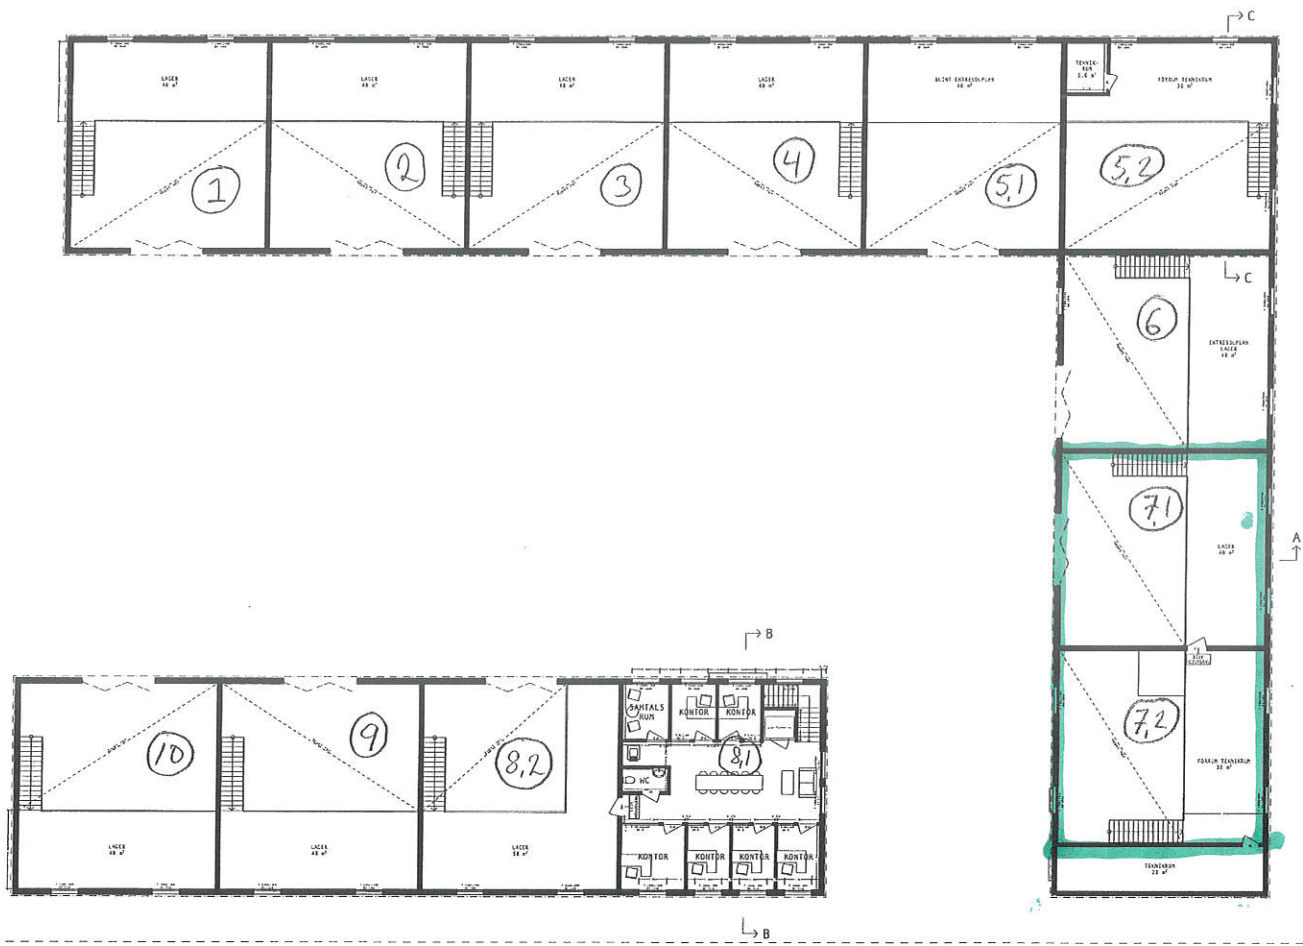

PLAN 2

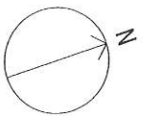

Svedala arkitektur	Industribyggnad & kontor	
	RELATIONSRITNINGAR	
	A.1.1 Planlösning översikt	
	SKALA: 1:250 (A3)	Rev.
Svedala 100:359	RITNING: A	
Ritad av: HS	DATUM: 2021-08-11	