


D	Uppdatering, tysta rum	2018-05-17	ASR
C	Uppdatering	2016-11-02	CS
B	Uppdatering	2016-11-01	CS
A	Ombyggnad, ny hyresgäst	2016-10-31	CS
BET	ÄNDRING AVSER	DATUM	Sign.

RELATIONSHANDLING
KV. SCYLLA 4, MALMÖ

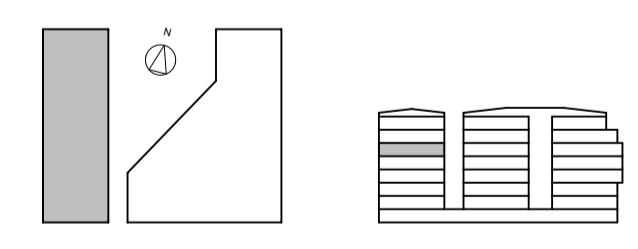

A	ARKITEKT AXEL CARLSSON AB TEL: 040-751 10		
UPPDRAG NR	RITAD AV	HANDLÄGGARE	
	ML	BW	
DATUM	ANSVARIG		
20120208	BORIS WALL		

CITYKAJEN		
PLAN 5	NUMMER	BET
SKALA A1 1:100	A-40.1-05i	D

DENNA HANDLING ÄR EN DELNING AV
 RELATIONSHANDLINGAR GJORDA AV
 ARKITEKTBYRÅN I GÖTEBORG AB