



HÄNVISNINGAR

Se ritning: A-40-1-000 och A-40-1-001

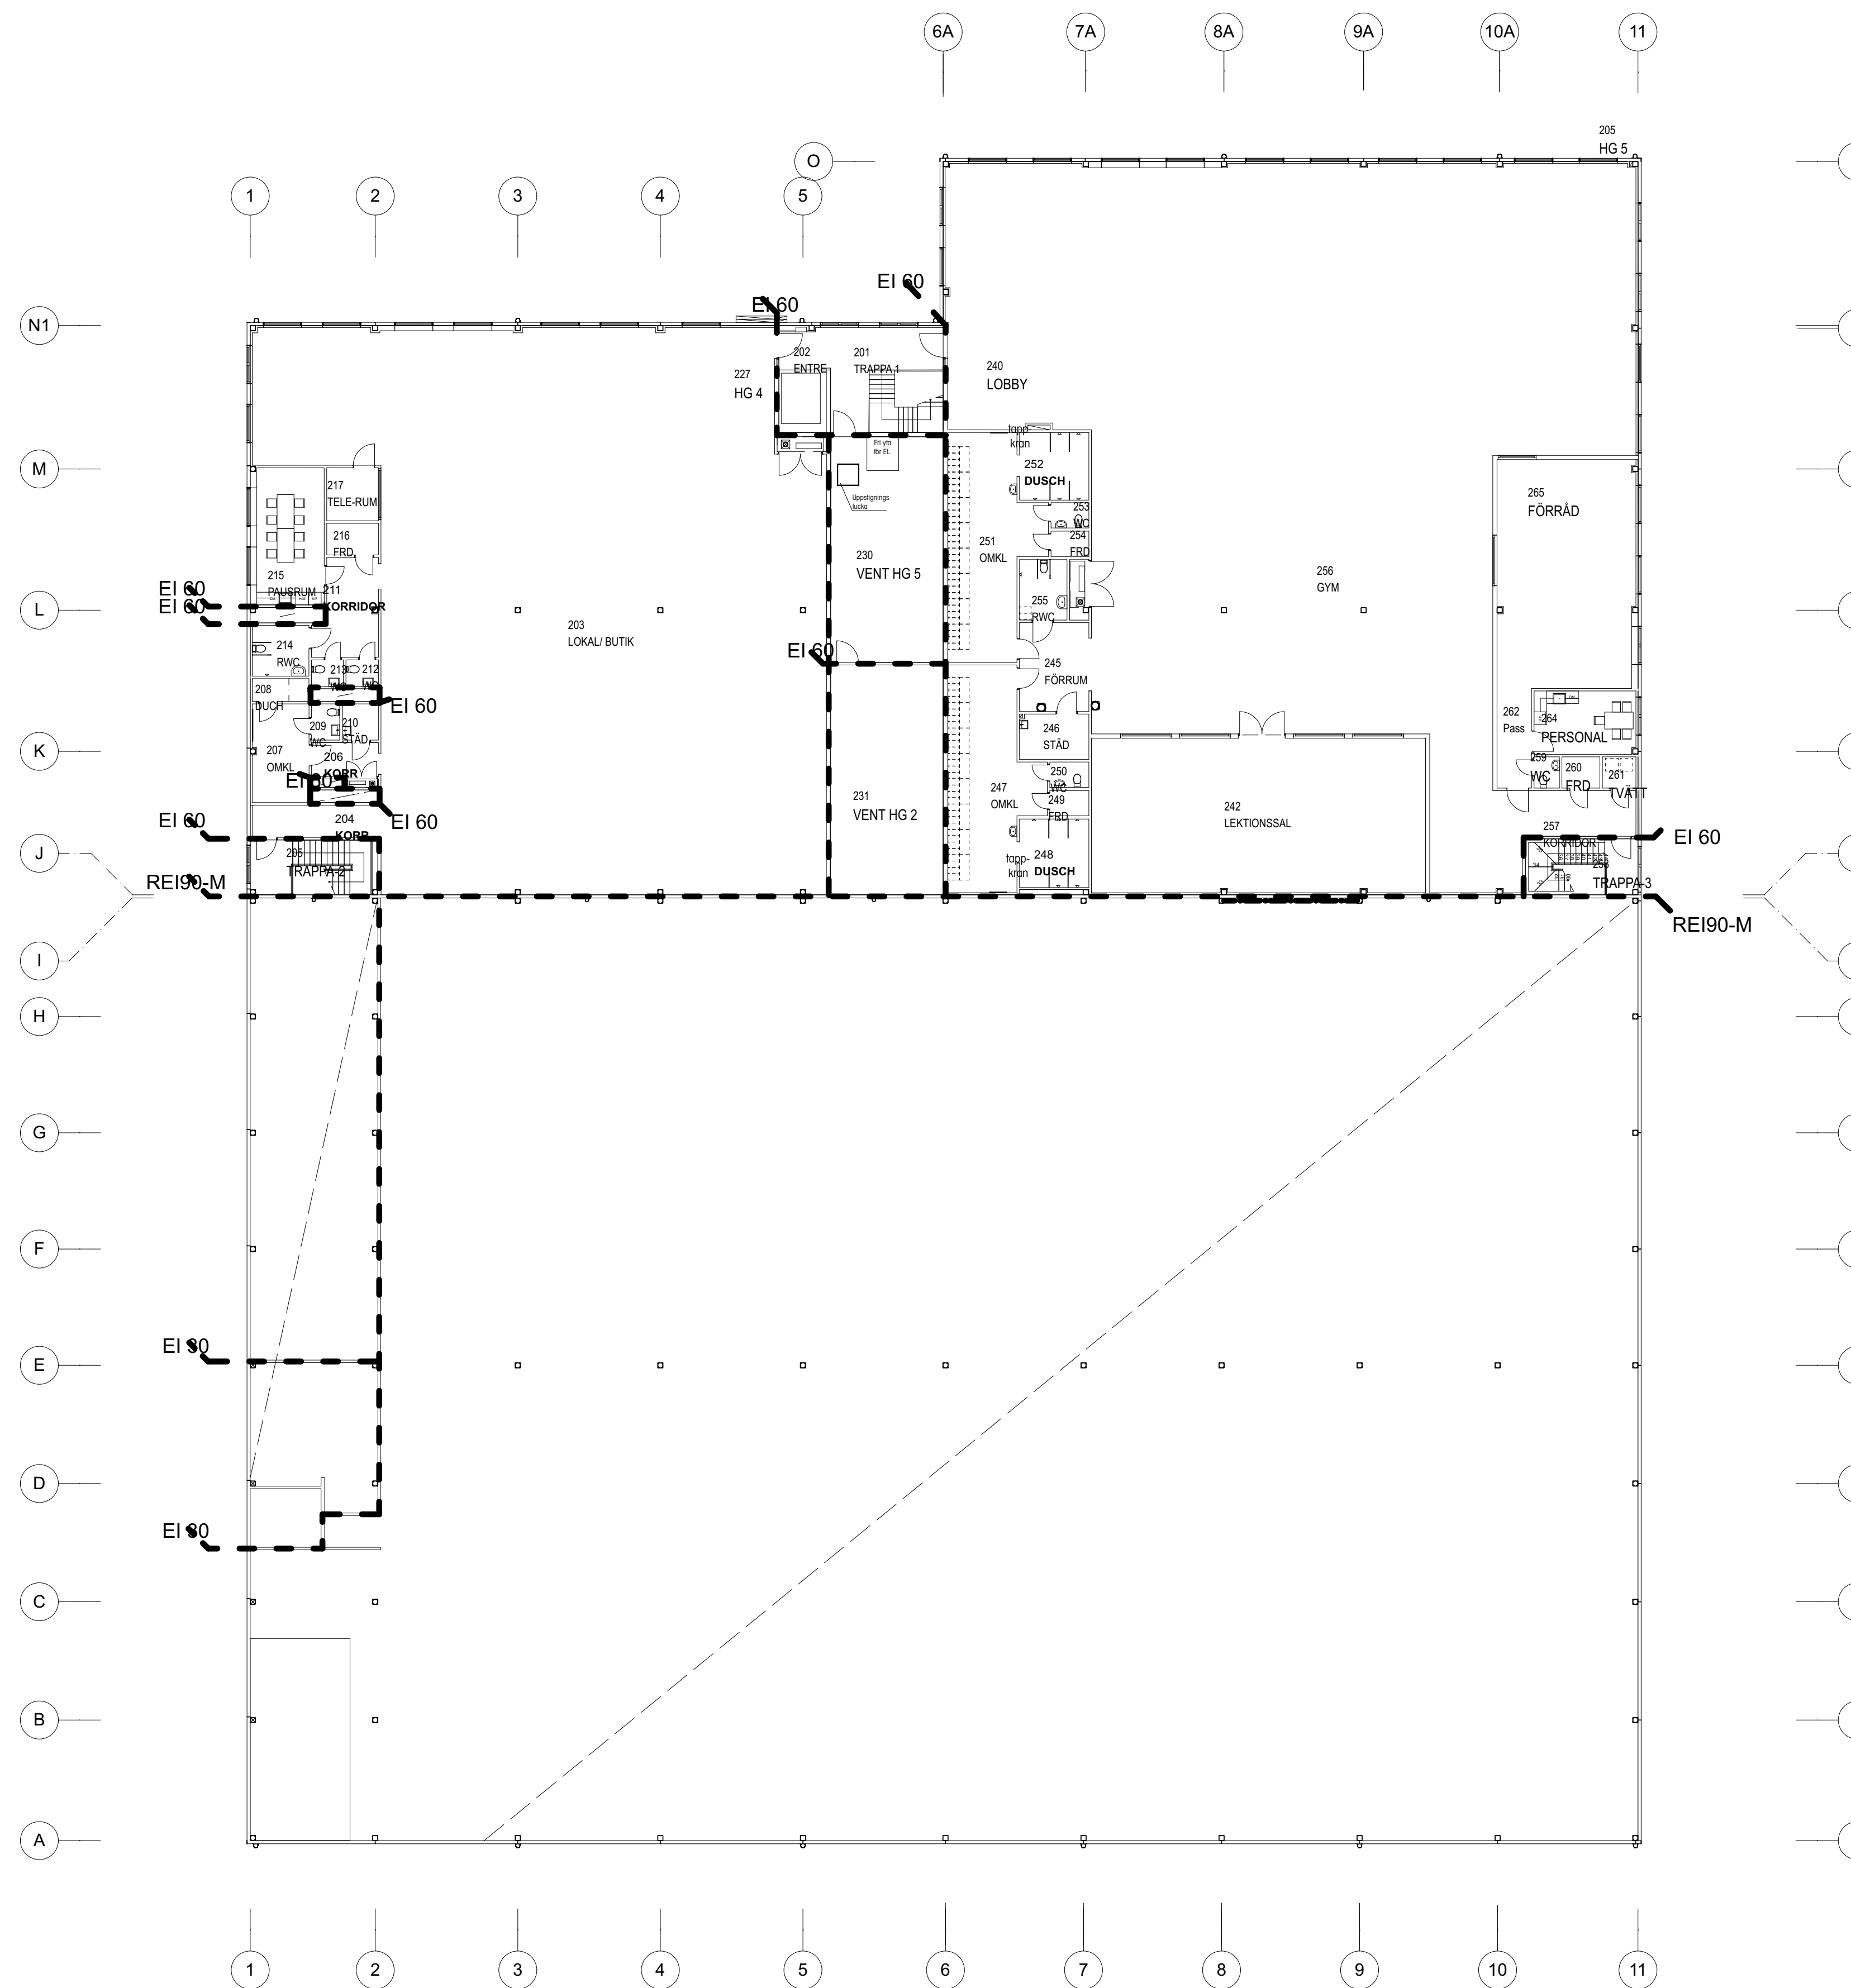


Plan 2  
1:200

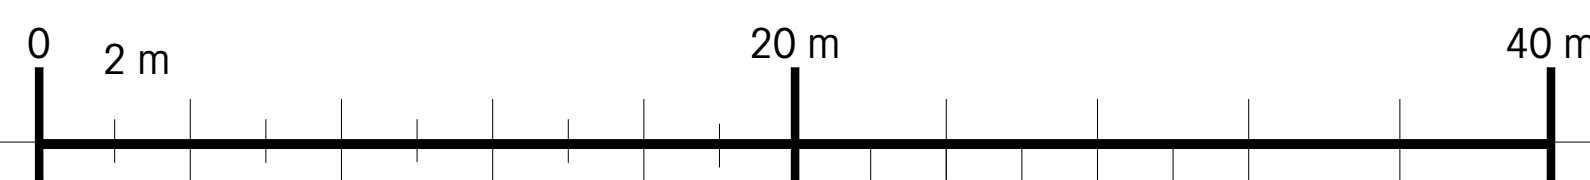


BET	ANT	ÄNDRINGEN AVSER	DATUM	SIGN
<b>RELATIONSHANDLING</b>				
<b>INDUSTRIHALL NYBYGGNAD</b> ETAPP 1 - PADEL, GUSTAVSBERG 1:523 Leveransvägen, Värmdö Kommun				
				TARKPLAN PLAN 2 PLAN 1 BOTTENPLAN
A		Cortina & Käll	T. 0708-799 603	
K		STIBA	T. 033 - 23 33 90	
V		WVS1	T. 0705-226 747	
R		Bengt Dahlgren	T. 031-79 22 721	
E		BLK Borås Elkonsult	T. 033-13 78 45	
L		O2 Landskap	T. 0760-799 858	
M		Dämningsverket	T. 0702-097 175	
X			T. -	
UPPDRAG NR	53019	RETTAD AV	M.SRINIVAS	HANDLAGGARE
DATUM	2021-10-15	ANSVARIG	E.LARROUY	E.LARROUY
<b>BLIVANDE UTSEENDE</b>				
Plan 2 översikt				
SKALA	1:200 (A1)	NUMMER	A-40-1-200	I BET

HÄNVISNINGAR

Se ritning: A-40-1-000 och A-40-1-001

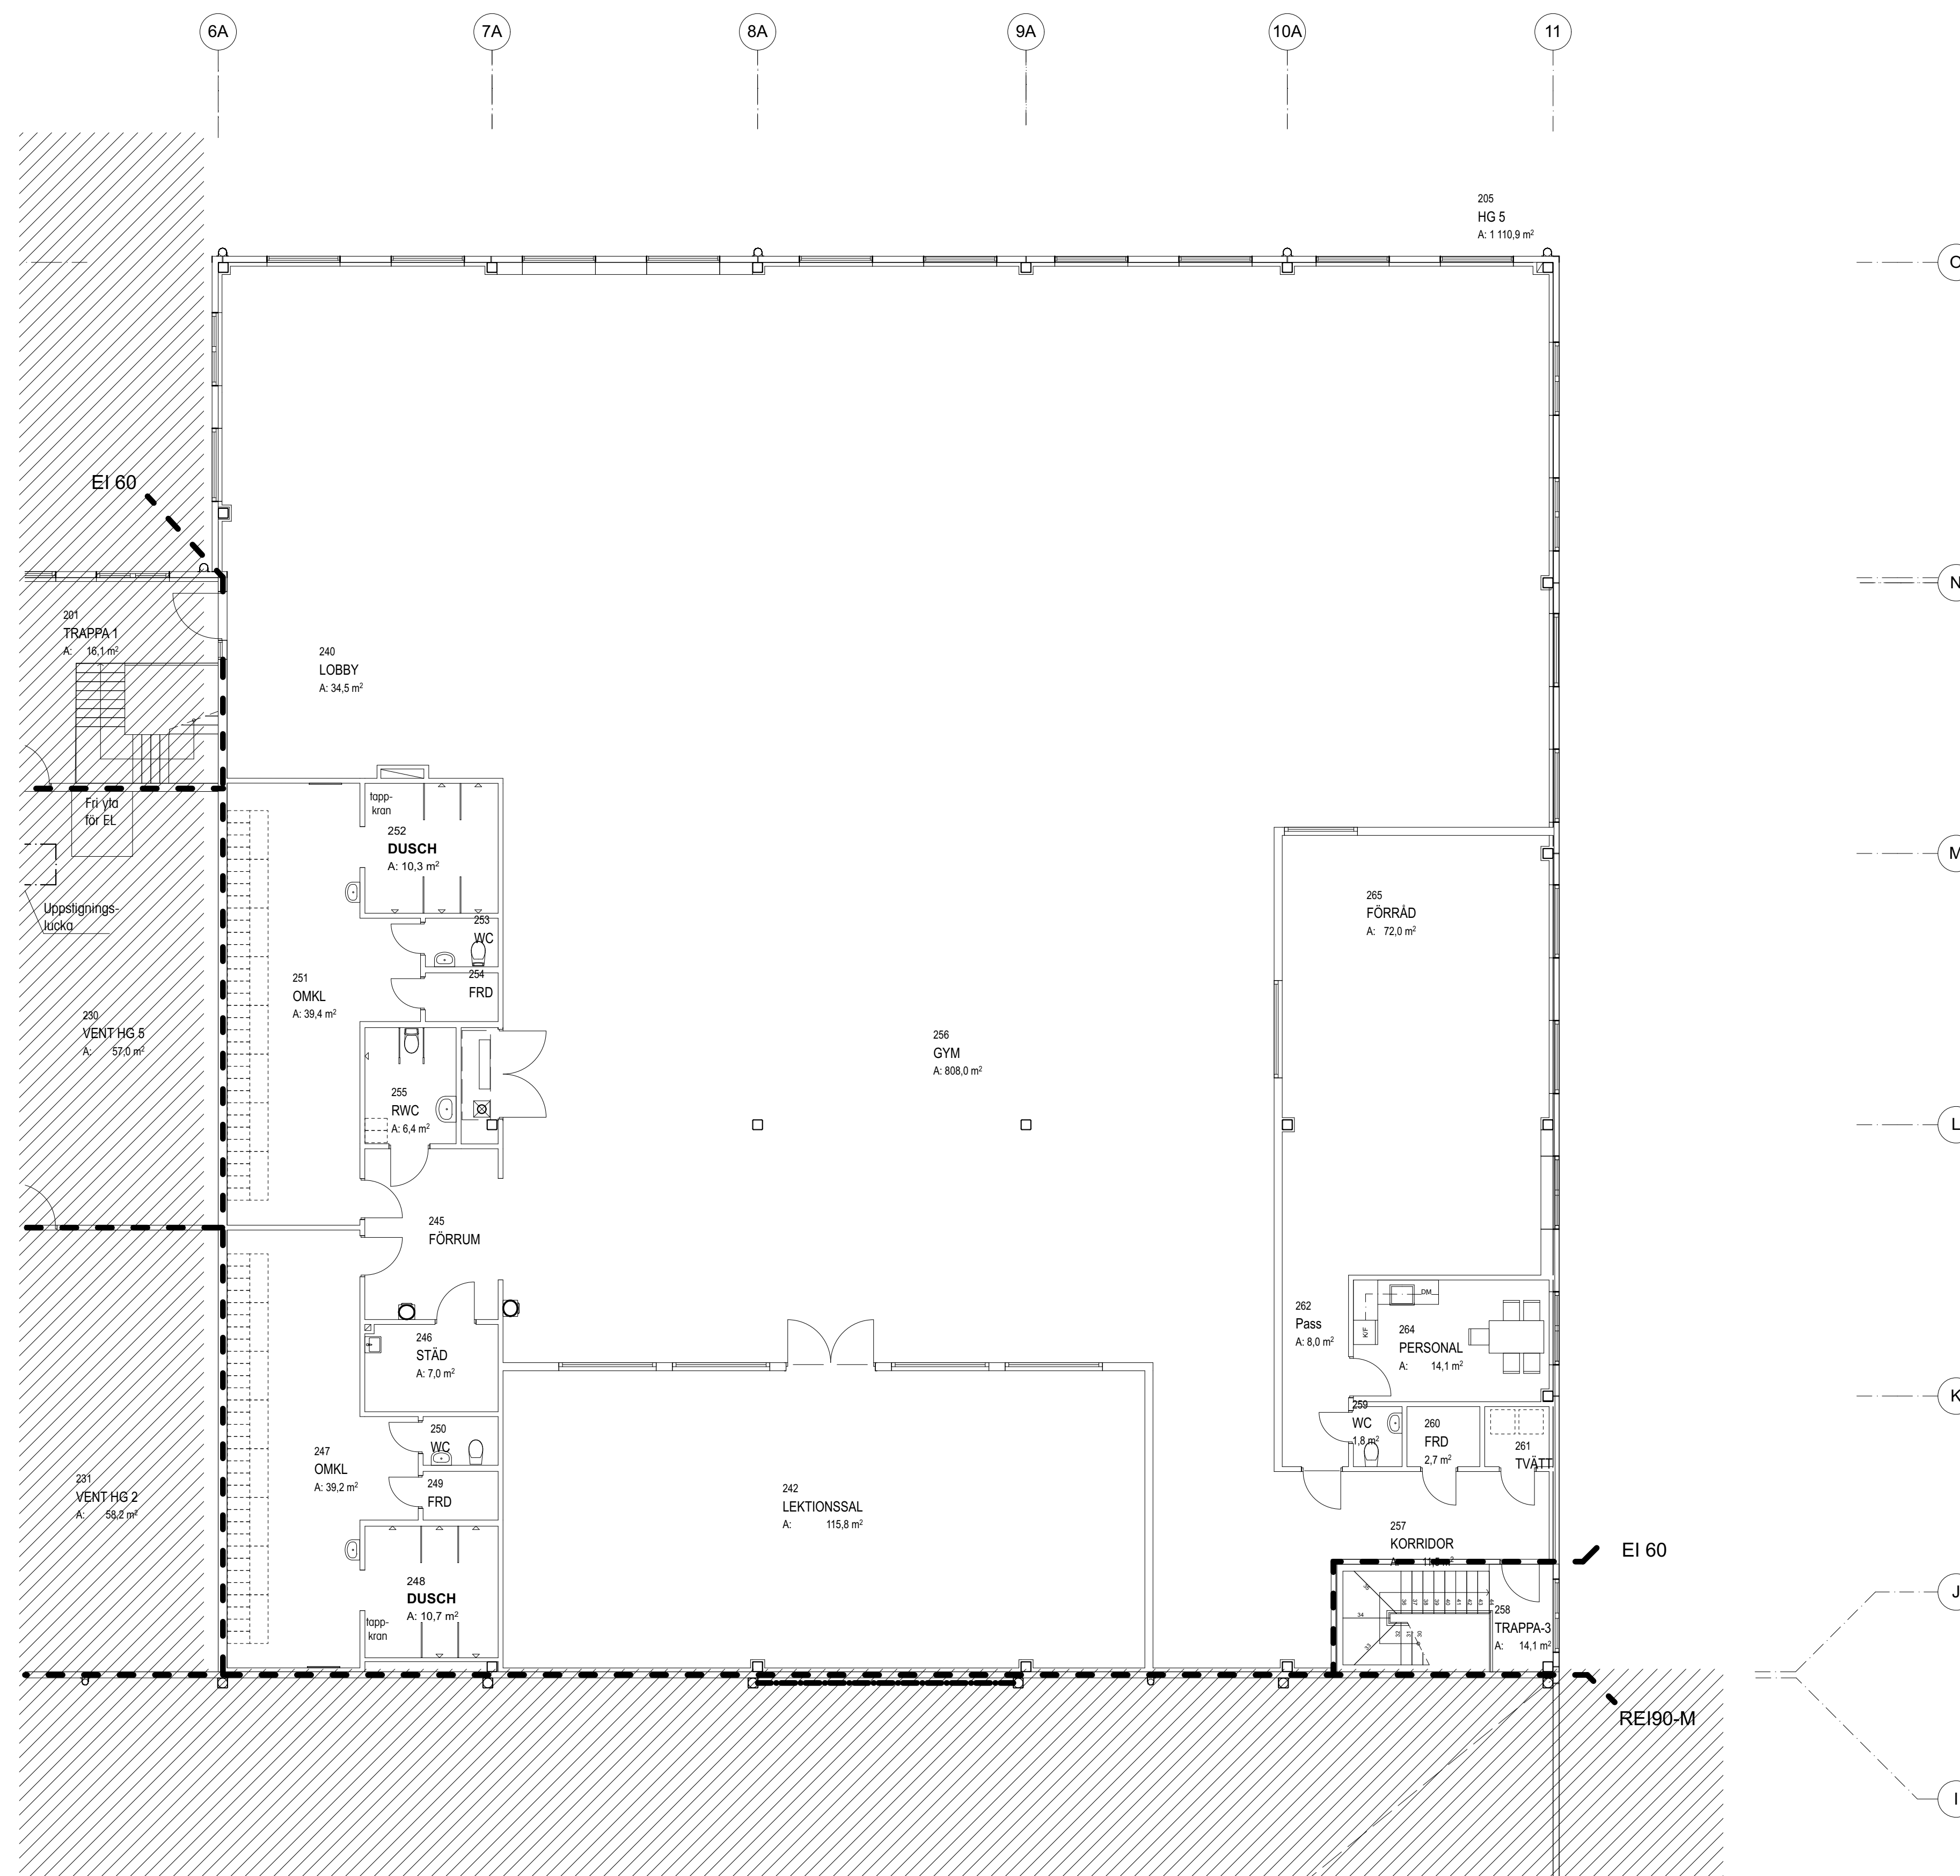

Plan 2  
1:100

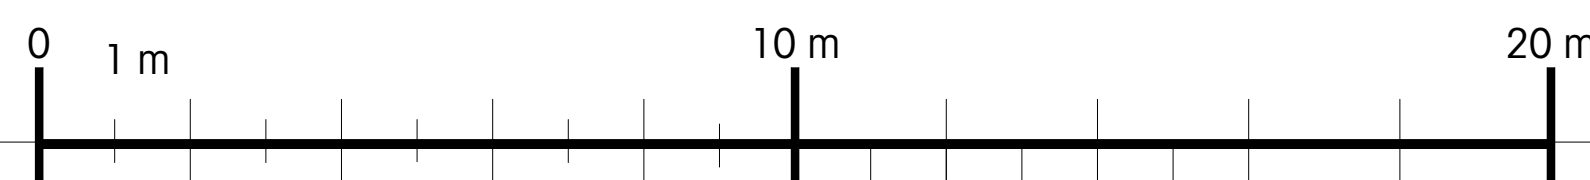

BET	ANT	ÄNDRINGEN AVSER	DATUM	SIGN
<b>RELATIONSHANDLING</b>				
<b>INDUSTRIHALL NYBYGGNAD</b> ETAPP 1 - PADEL, GUSTAVSBERG 1:523 Leveransvägen, Värmdö Kommun				
A		Cortina & Käll	T. 0708-799 603	
K		STIBA	T. 033 - 23 33 90	
V		WVS1	T. 0705-226 747	
R		Bengt Dahlgren	T. 031-79 22 721	
E		BLK Borås Elkonsult	T. 033-13 78 45	
L		O2 Landskap	T. 0760-799 858	
M		Dämmningsverket	T. 0702-087 175	
X		-	T. -	
UPPDRAG NR <b>53019</b>		RITAD AV <b>M.SRINIVAS</b>		HANDLAGGARE <b>E.LARROUY</b>
DATUM <b>2021-10-15</b>		ANSVARIG <b>E.LARROUY</b>		
BLIVANDE UTSEENDE Plan 2 del 3				
SKALA <b>1:100 (A1)</b>	NUMMER <b>A-40-1-203</b>	I BET		