


FÖRKLARINGAR

RELATIONSHANDLING BASERAR SIG PÅ ÄLDRE RITNINGUNDERLAG OCH PÅ INVENTERING AV LOKALER MED UPPMÄTNING I BEGRÄNSAD OMFATTNING. FULLSTÄNDIG ÖVERENSSTÄMELSE MED VERKLIGA FÖRHÅLLANDEN KAN INTE GARANTERAS.

BRANDELLSGRÄNS

Ritning Lokal  
ca 760 kvm

Uthyrd yta/lokal

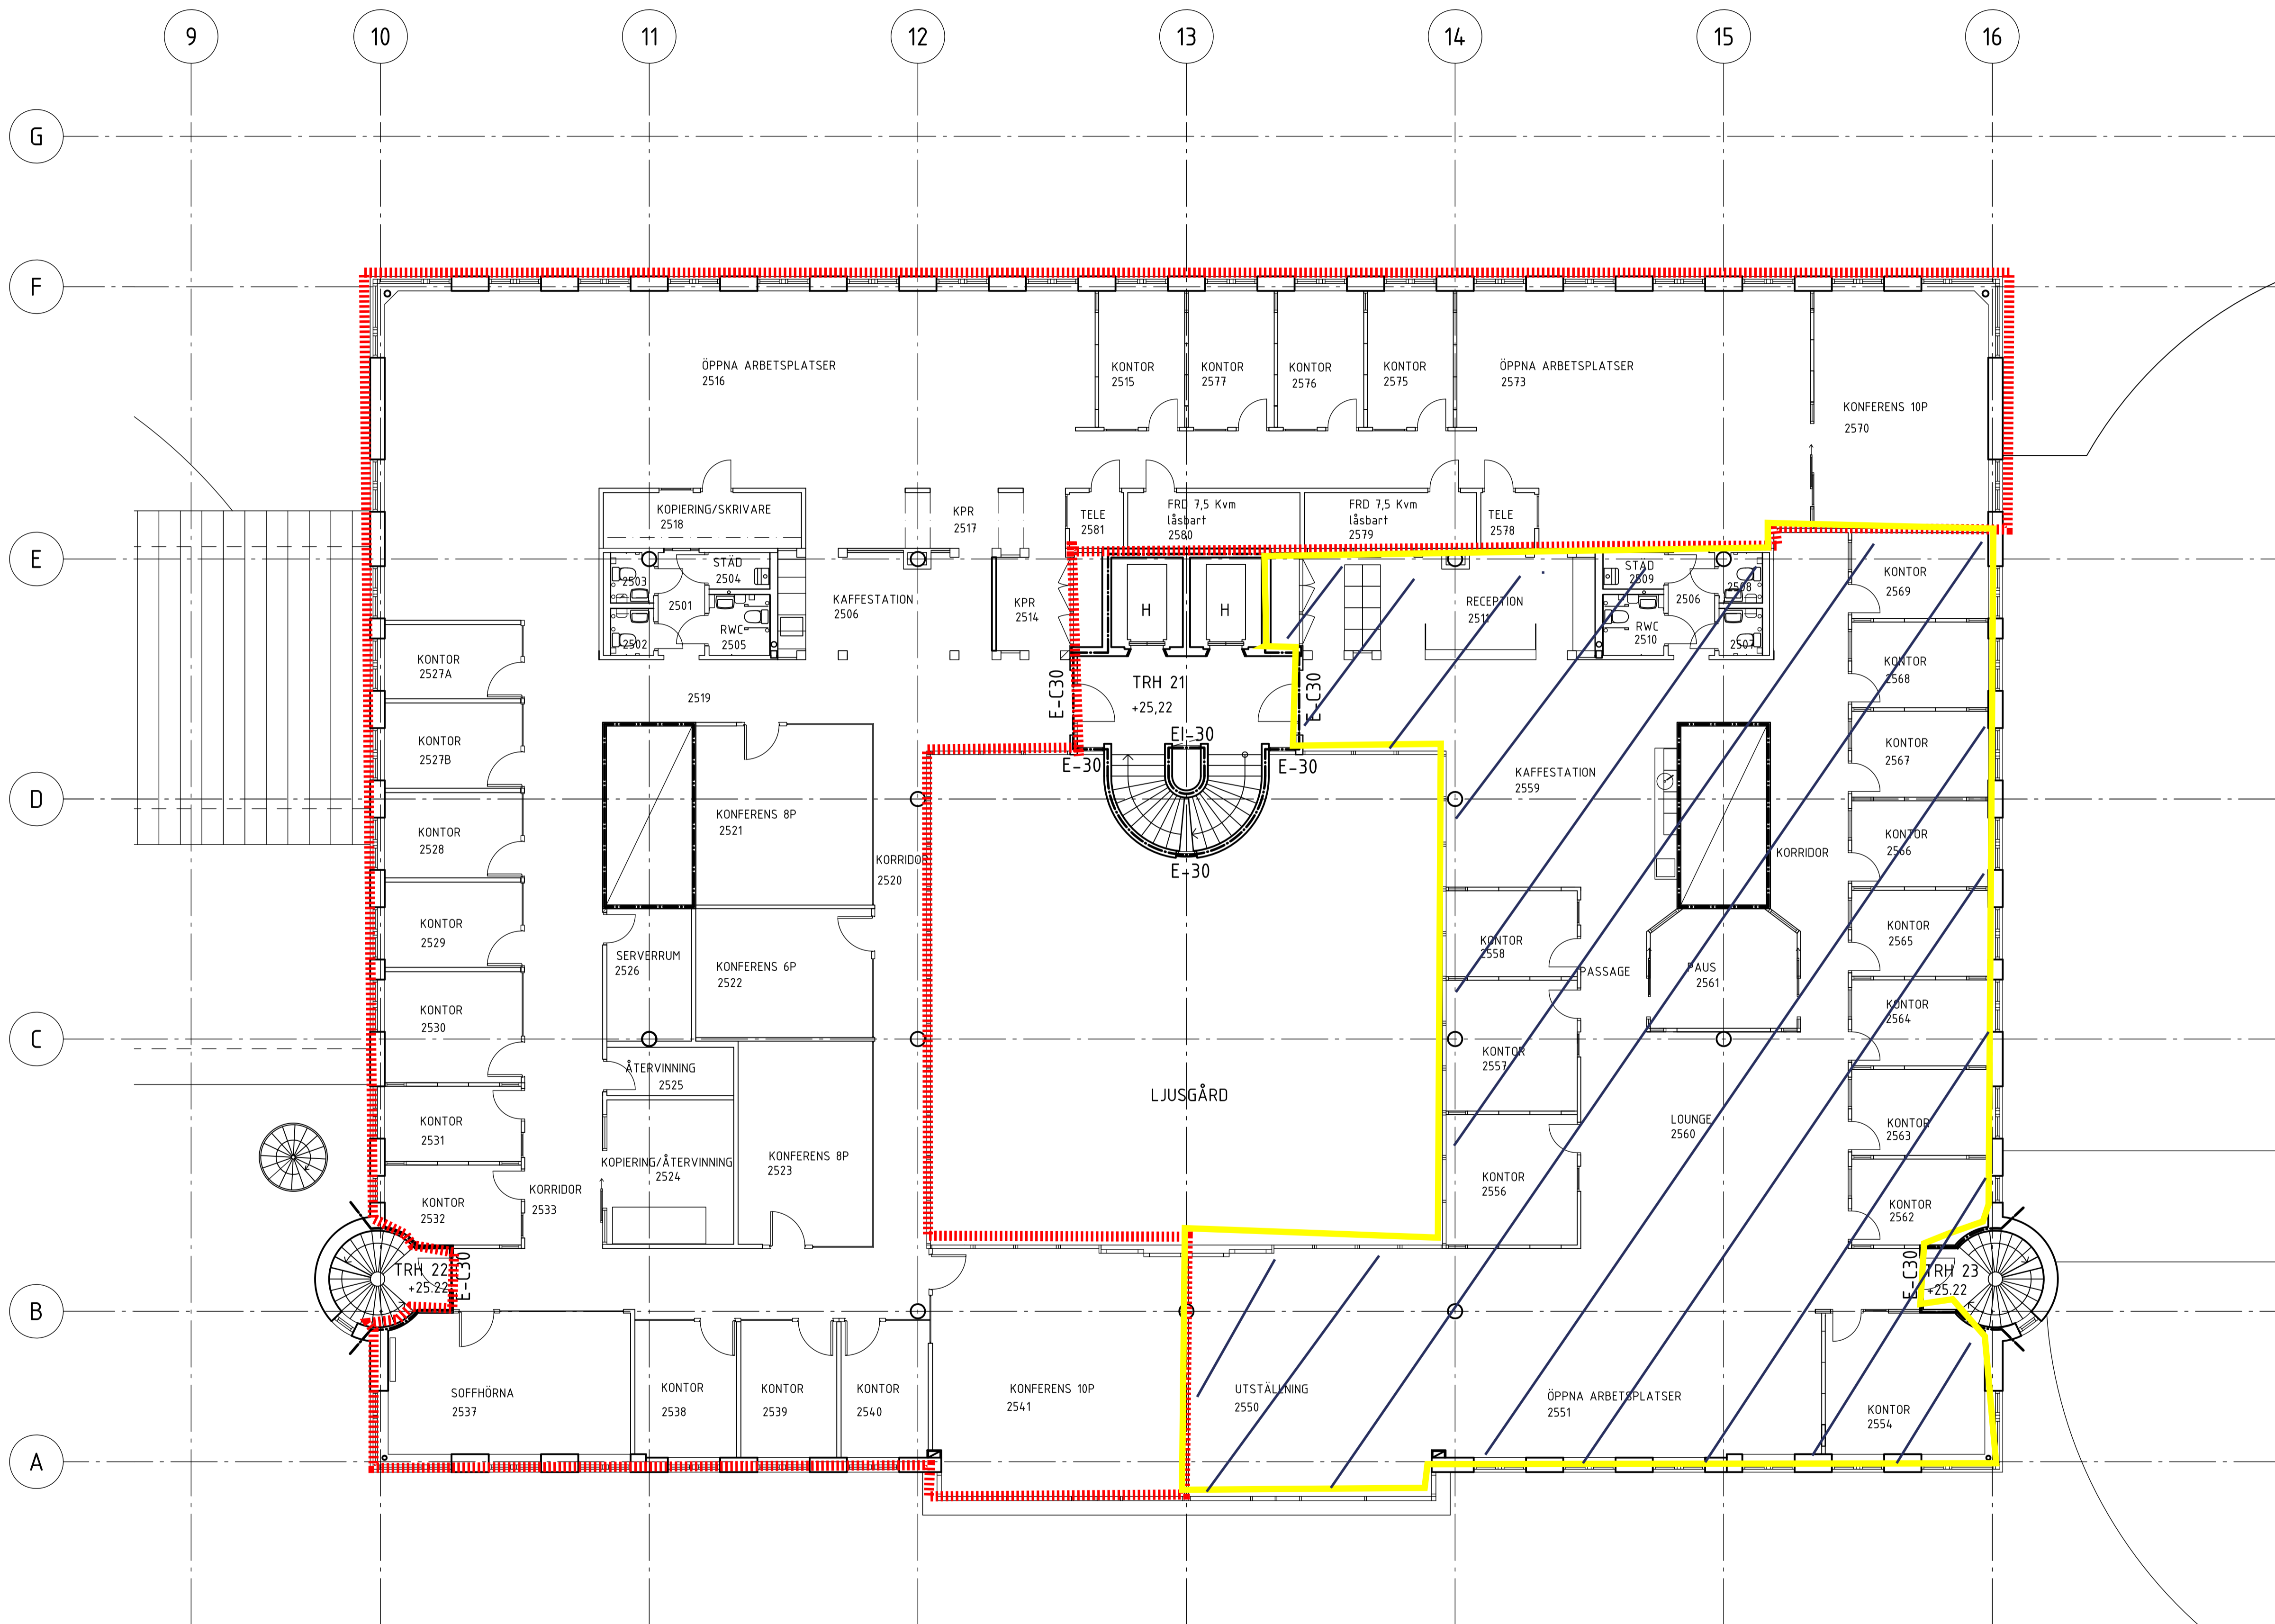

BET	ANT	ÄNDRINGEN AVSER	DATUM	SIGN

Ritning befintlig planlösning

SOLNA ONE  
HUS 1 OCH 2



UPPDRAG NR 2016059	RITAD/KONSTR AV PS	HANDLAGGARE PS
DATUM 2016-09-08	ANSVARIG WE	

HUS 2  
PLAN 5, 2 TR  
+25,22

SKALA 1:100 (A1) 1:200 (A3)	NUMMER A-40.1-250	BET
-----------------------------------	----------------------	-----