


SITUATIONSPLAN, 1:500

RELATIONSHANDLING
2018-07-03

BJÖRNEN 22 - MALMÖ
KÄLLARE PLAN
SKALA 1:50 (A1)

new line
NEW LINE ARKITEKTER AB
SÖDRA FÖRSTADSGATAN 23 211 43 MALMÖ
TEL 040-30 00 30 www.newlineark.se

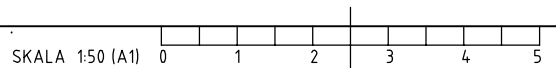

XREF:

LAGER: SB11

PLG: 2018-07-03 15:01 Z:\NL-ARKIVET\PROJEKT NL 2651-13059 BJÖRNEN 22 - RESTAURANG 27 RITNINGAR\27 RELATIONSHANDLINGVA-40-P-01DWG CADZ