




SKALA 1:150
 0 1 2 3 4 5m

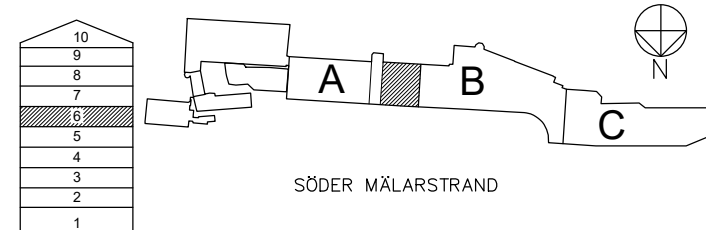

BET	ANT	ÄNDRINGEN AVISER	DATUM	SIGN
RELATIONSHANDLING				
FASTIGHET		LUDVIGSBERG 3		
ADRESS		Söder Mälarstrand 29, Stockholm		
A		afa FASTIGHETER		08-696 47 00
UPPDRAGSNUMMER	705	RITAD AV	MK	HÄNDLAGGARE
DATUM	2024.04.12	REV. DATUM		ANSVARIG
HUS A, PLAN 6				
-				
BYGGNAD	PLAN	VÄNNG	DEL	
705	6	6		
SKALA	RITNINGNUMMER		BET	
1:150 (A3)	A-40.1-0600-705			