


Förhyrd yta

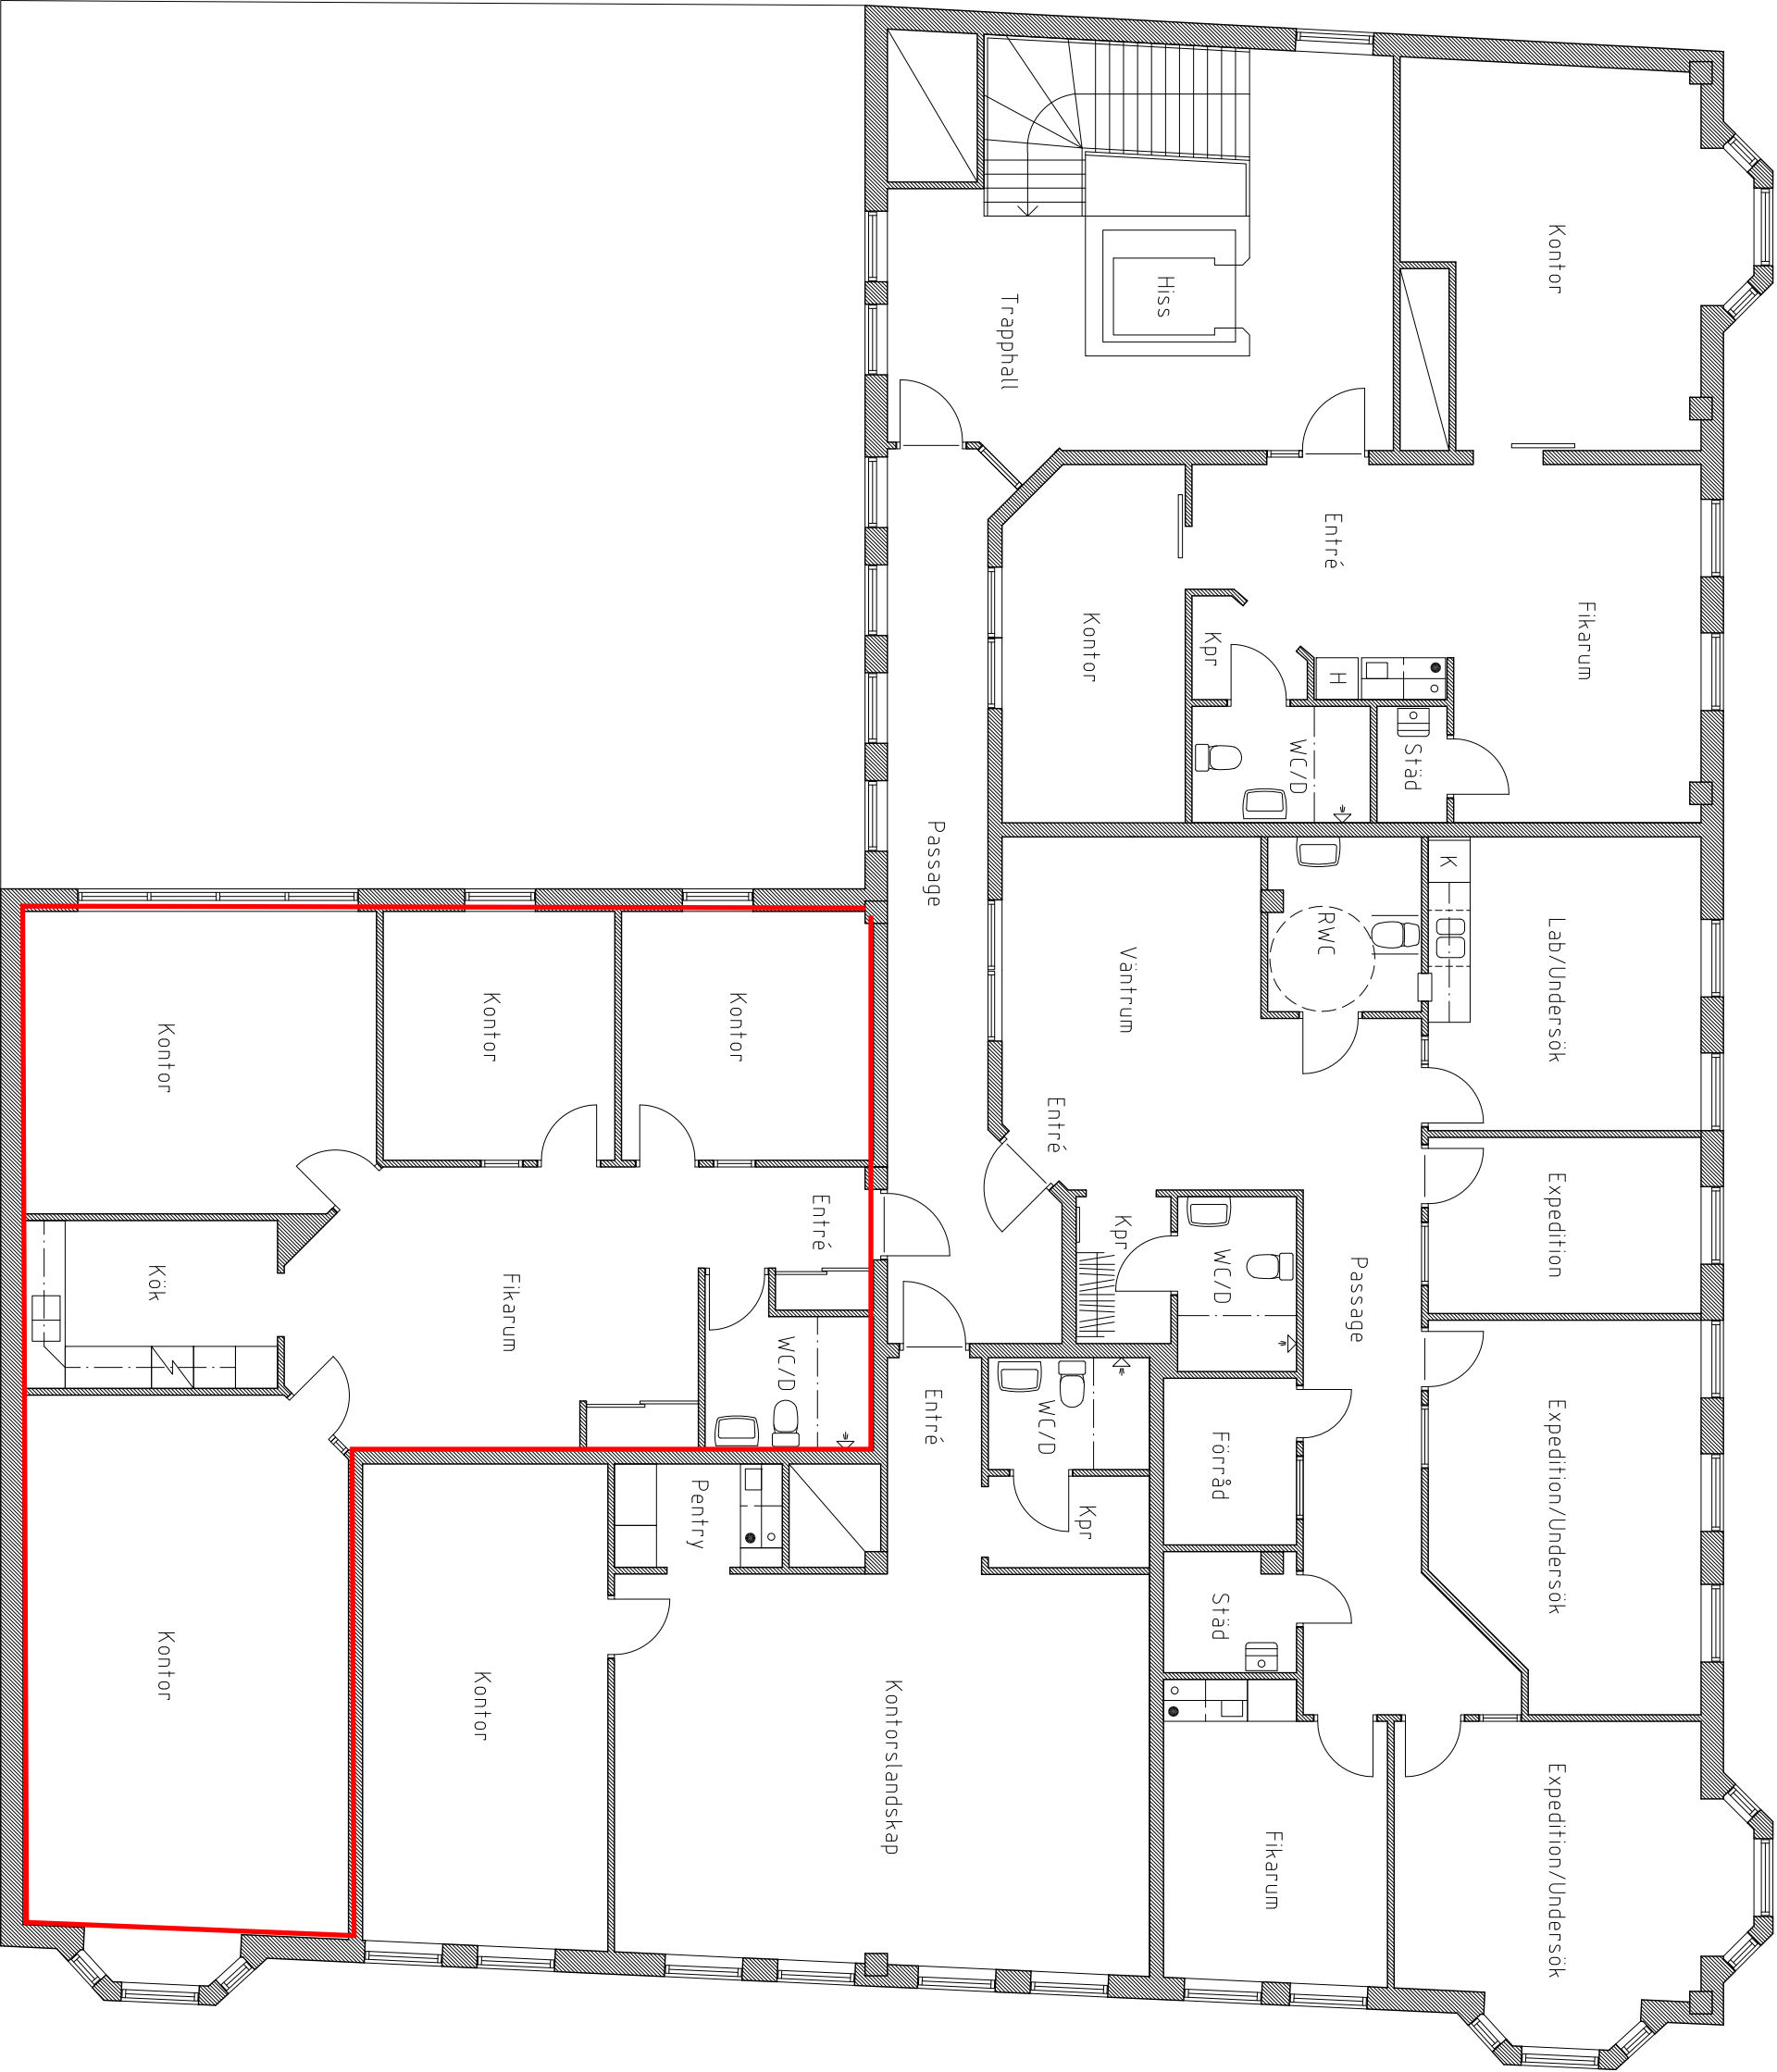

Plan 3 - Våning 2 tr


RELATIONSHANDLING

Corallen i Värnamo AB
Kv. Vindruvan 15, Värnamo
Värnamo kommun



BYGGKONSULTER
Flanaden 5b, Box 319, 331 23 Värnamo
0370-47360, info@merics.se

ERHÅLLARE	ERHÅLLARETS AVT	ANMÄNDA
224-2012	A Linnsson	A Linnsson

Relation	Planritningar
2012-11-01	Tom Ericsson
Plan 3 - Våning 2 tr	
SKALA 1:50 (A4)	SKALA 1:100 (A3)
NUMMER	BEIT
A-40.1-301	