


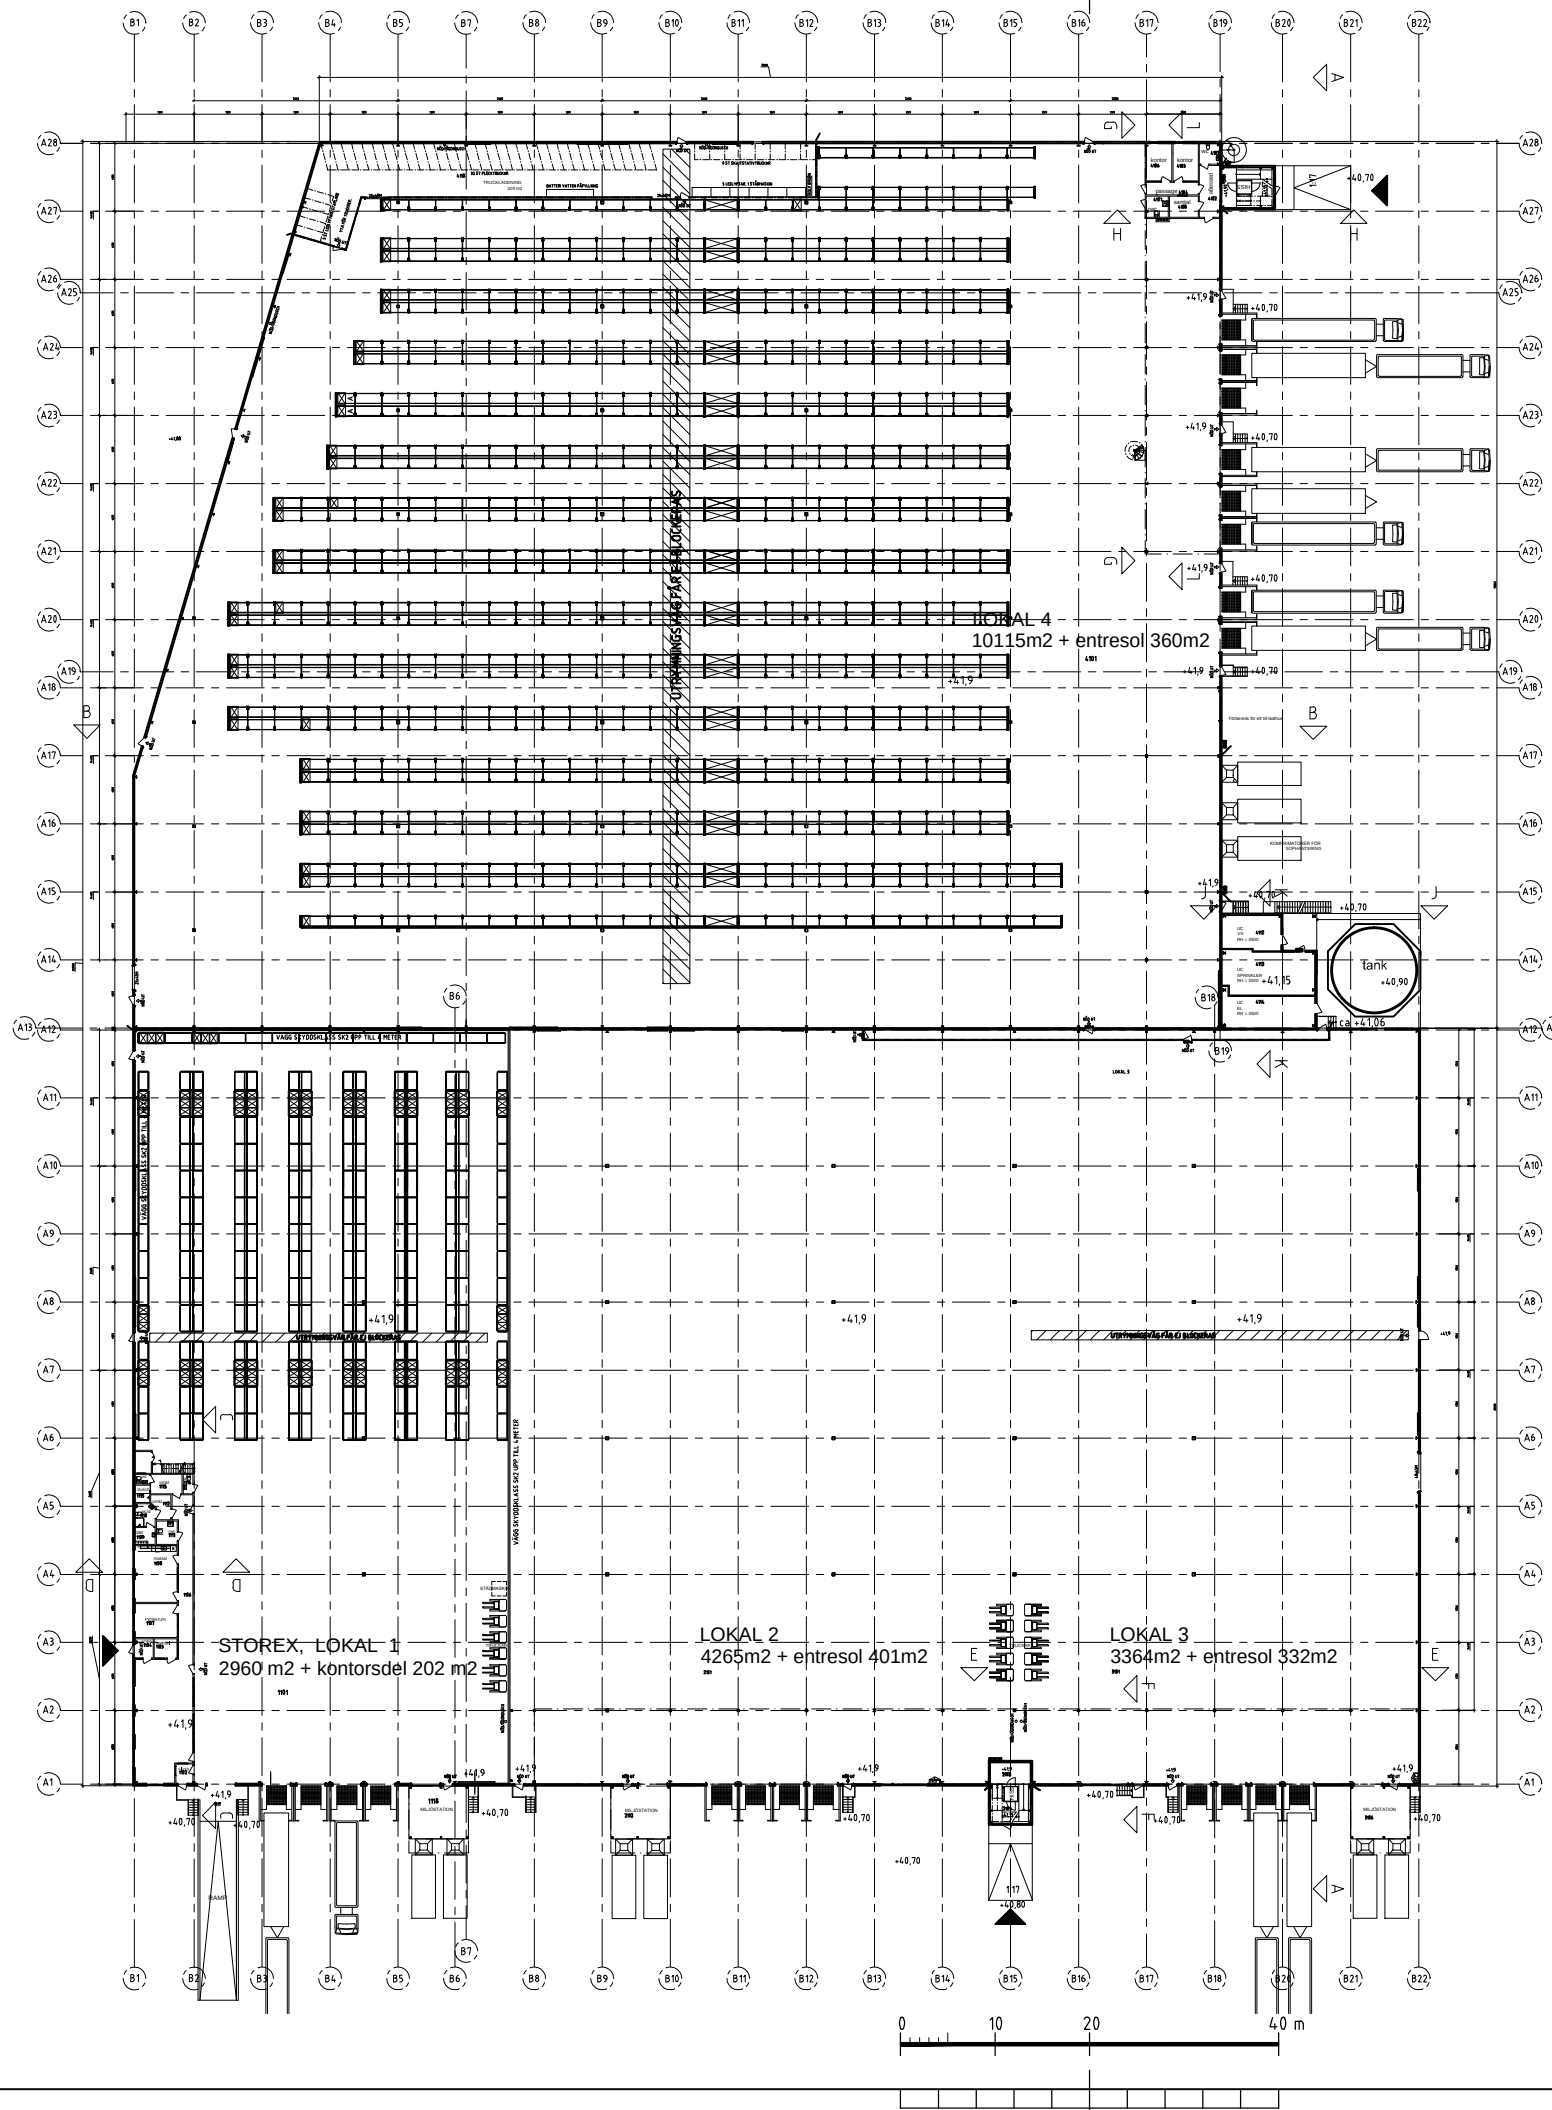

BET	ANT	ÄNDRINGEN AVSER	SIGN	DATUM
HANDLING				
RELATIONSHANDLING				
Fastec Årstadsavägen 21 C, Box 44059 100 73 Stockholm, tel 08-55 52 62 00				
AxFAST				
JORDBROMALM 4:8				
A	FASTEC	Årstadsavägen 21 C, Box 44059, 100 73 Stockholm	TEL 08-517 990 80 www.fastec.se	
K	A2H Byggt teknik AB	Box 2113, 650 02 NORRKÖPING	TEL 010-516 26 77 www.a2h.se	
VENT	OTK Klimatinstallationer AB	Torggatan 6, 747 49 Enköping	TEL 070-319 07 37	
VS	Forell VVS-Ingenjörer	Gästbudsavägen 6, 611 31 Nyköping	TEL 0195-190 180 www.forell.se	
SP	FireTech Engineering AB	Varfingens väg 39, 112 51 Stockholm	TEL 08-54 59 41 00 www.firetech.se	
KS	NIFAB	Banvägen 9A, 973 46 Luleå	TEL 0920-22 07 70 www.nifab-bygg.se	
M	VAP	Ribbingsgatan 11, 763 63 ÖREBRO	TEL 019-17 52 00 www.vap.se	
E	AB Hangö Elektriska	Kallivägen 4, 099 60 HANGÖ, Finland	TEL +358 400 47 14 51 www.hangoelektriska.fi	
UPPDRAAG NR	501	RITAD/KONSTR AV	ÅS	HANDLAGGARE
DATUM	2013-10-01	PROJEKTANS VÄRDE	GÖRAN GELLERSTAM	DAG KLEVBY
LOGISTIKPLATS JORDBRO				
HANINGE KOMMUN				
PLAN 1				
SKALA A1/A3	1:4.00/1:800	NUMMER	A303:00010	BET

XREF.

LAGER: SB11

PLÖ: 2013-09-13 08:58 M:\FASTEC\JORDBROMALM\A303-00010.DWG MATILDA SCHUBERT

FILNAMN Jordbromalm A303-00010