


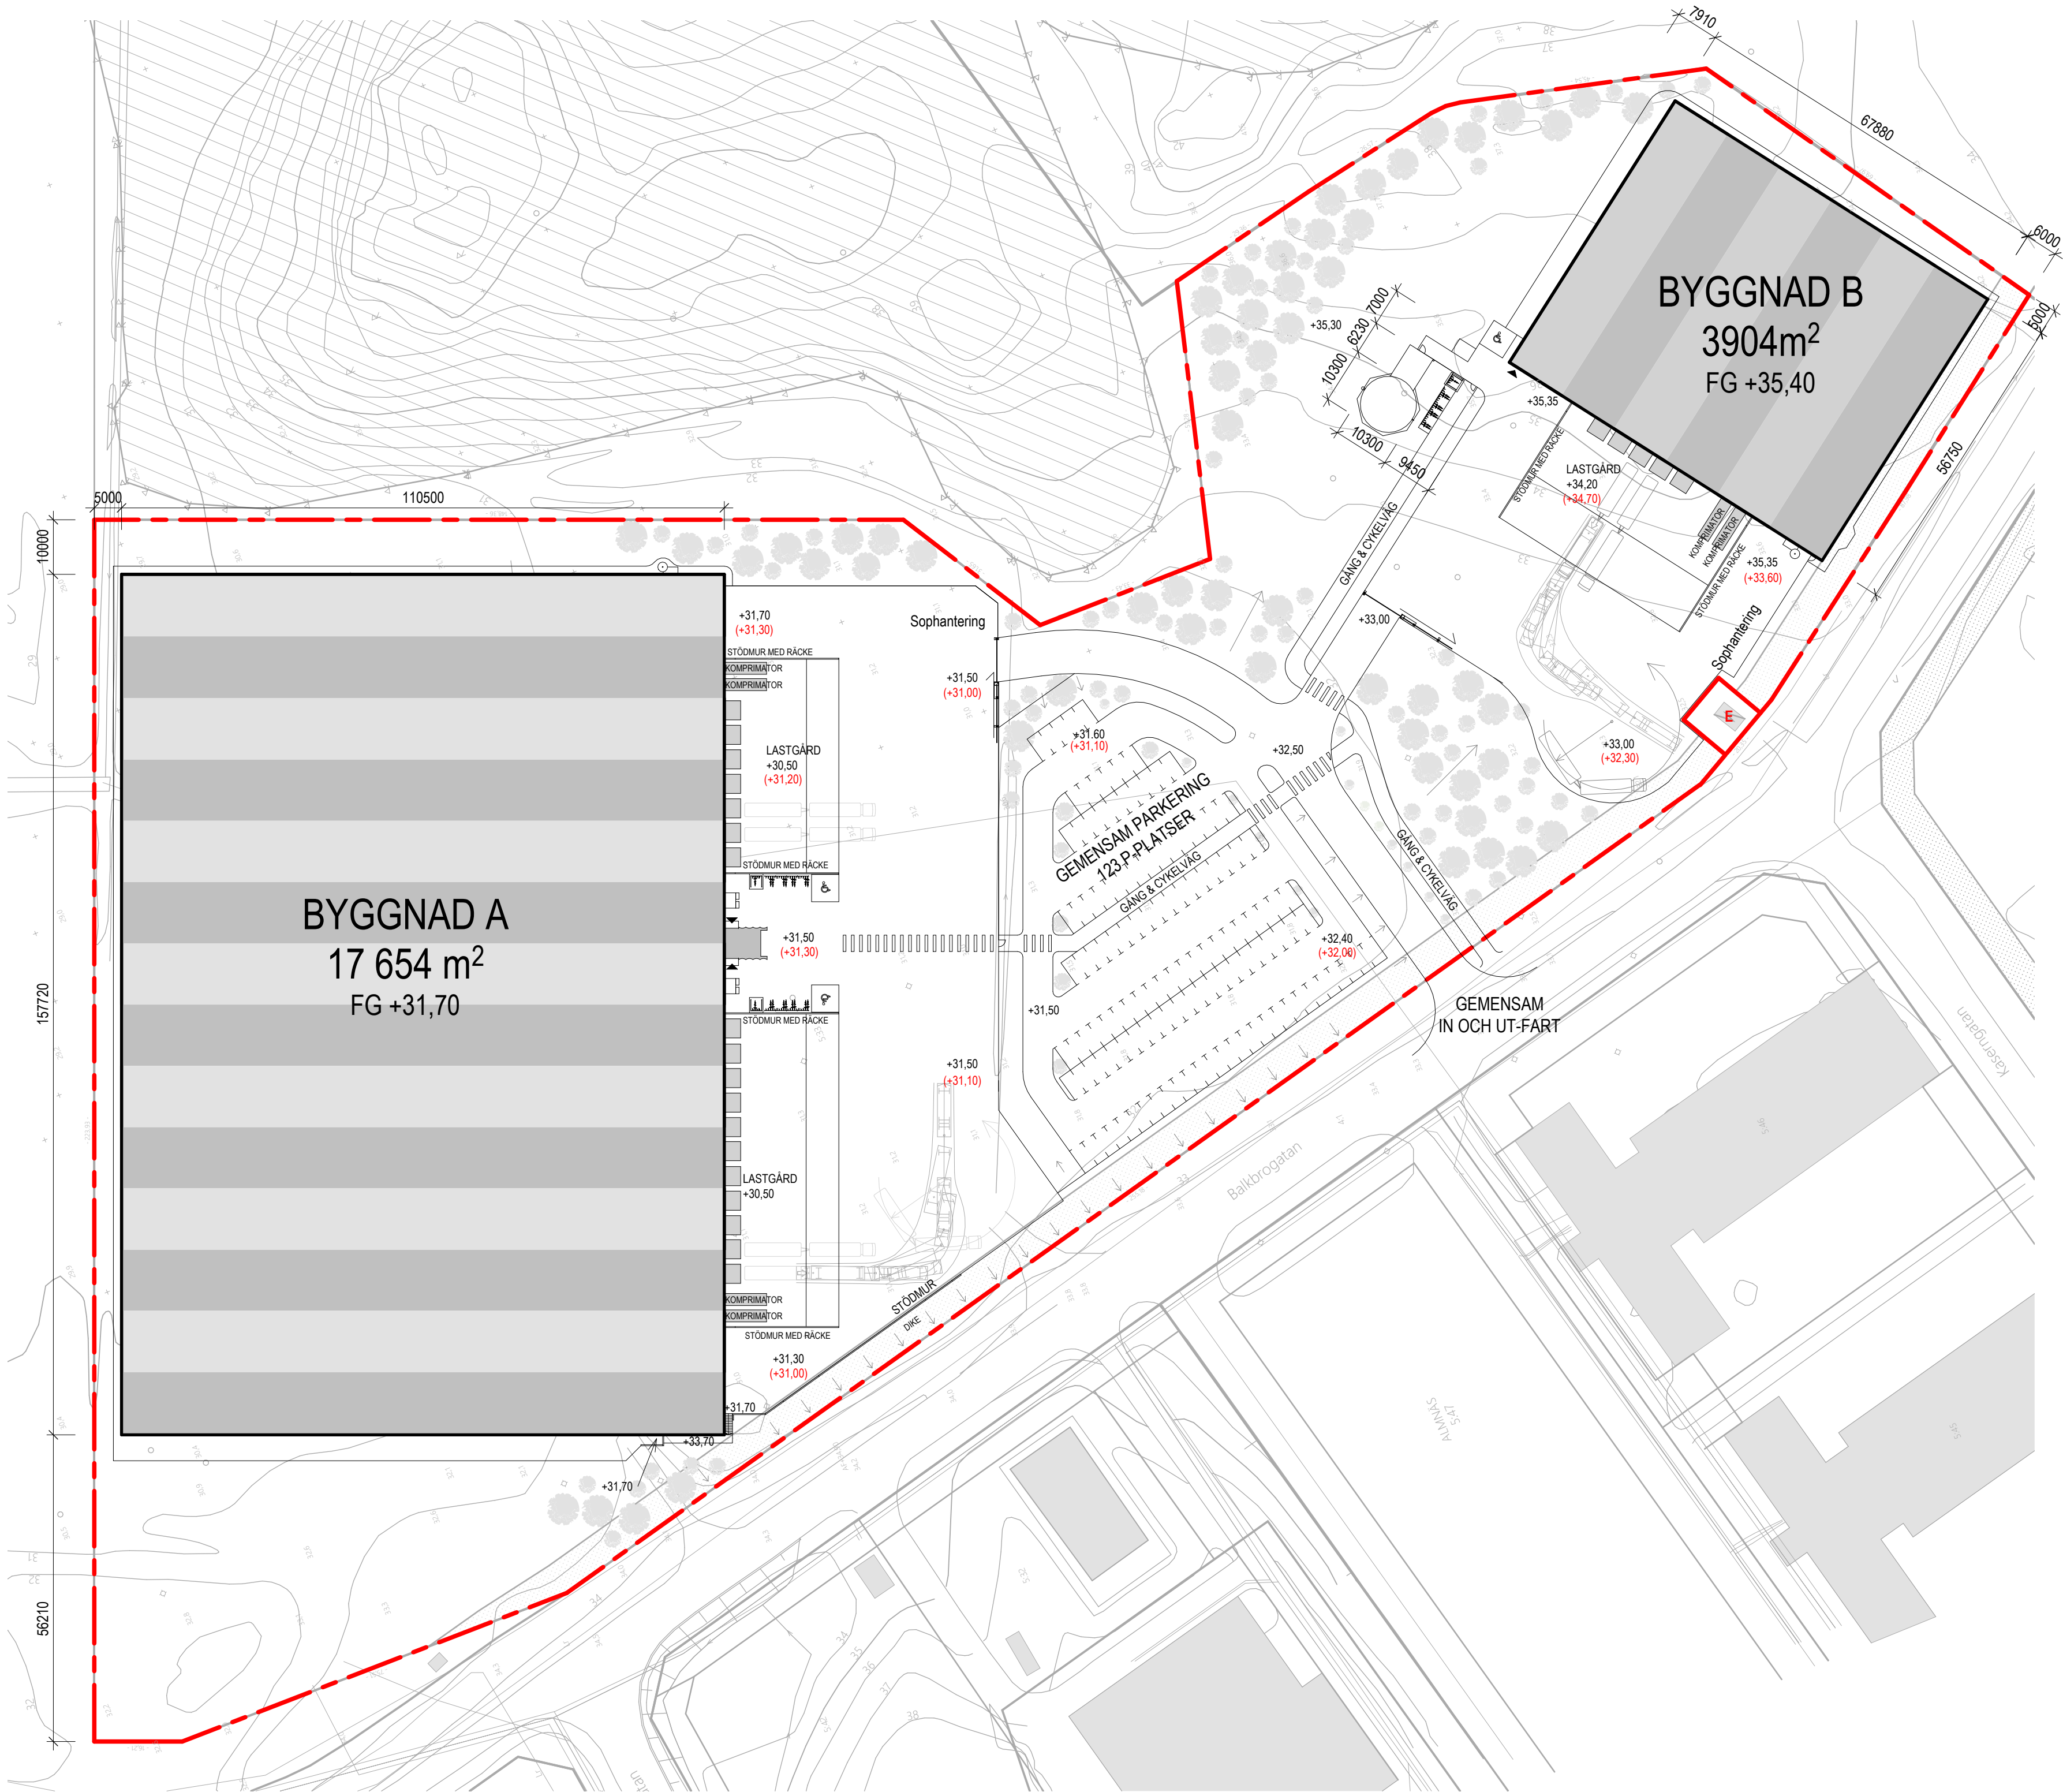

FÖRKLARINGAR

MÄTT ANGES I MM. PLUSHÖJDER ANGES I M.

	FASTIGHETSGRÄNS
	EGENSKAPSGRÄNS
	HUVUDENTRÉ
+xx.xx	NY PLUSHÖJD
(+xx.xx)	BEFINTLIG PLUSHÖJD

AREOR

TOMTYTA	53 914 m²
BYGGNAD A	
BYA	17 654 m²
VARAV LASTHUS	189 m²
BTA	
BOTTENPLAN	17 476 m²
ENTRESOL	1 858 m²
SUMMA	19 334 m²
BYGGNAD B	
BYA	3 904 m²
VARAV LASTHUS	52 m²
BTA	
BOTTENPLAN	3 854 m²
ENTRESOL	796 m²
SUMMA	4 650 m²

PARKERING

5/1000m² BTA INNEBÄR	109 st
REDOVISADE PÅ RITNING	126 st
- VARAV HCP	3 st

CYKELPARKERINGAR REDOVISADE UTANFÖR SAMTLIGA ENTRÉER.

VERKSAMHETSBESKRIVNING

ENL. BILAGA.

DAGVATTENHANTERING

ENL. BILAGA.

ORIENTERINGSGRUBB

STATUS		
GODKÄND		
HANDLING		
RELATIONSHANDLING		
DATUM	GODKÄND AV	ÄNDRINGS PM
2024-11-18	MGE	
BESTÄLLARE		
PROJEKTNAMN		
ALMNÄS HUS A OCH B		
OMRÅDE		
SÖDERTÄLJE		
PROJEKTNUMMER	ADDRESS	
2403197	Balkbrogatan 5	
DIARIENUMMER	FASTIGHET	
	Almnäs 5:33	
DISCIPLIN	FÖRETAG	
A	JKAB arkitekter	
UPPDRAGSNUMMER	SKAPAD AV	
22-030	Oscar Selemba	
TELEFON	KONTAKTPERSON	
042 25 33 50	Oscar Selemba	
BYGGNADSVÄRK	PLUSHÖJD (RH 2000)	
-	-	
VÄNINGSPLAN	VÄNINGSDEL	DELOMRÅDE
-	-	BYGGNAD A OCH B
SYSTEM		
100		
SITUATIONSPLAN		
RITNINGSKATEGORI	SKALA	FORMAT
PLAN	1:800	A1
DOKUMENTNUMMER	ÄNDRING	
S1	-	