
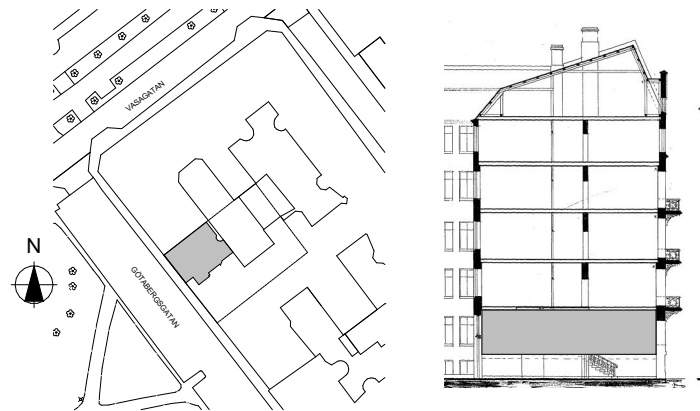


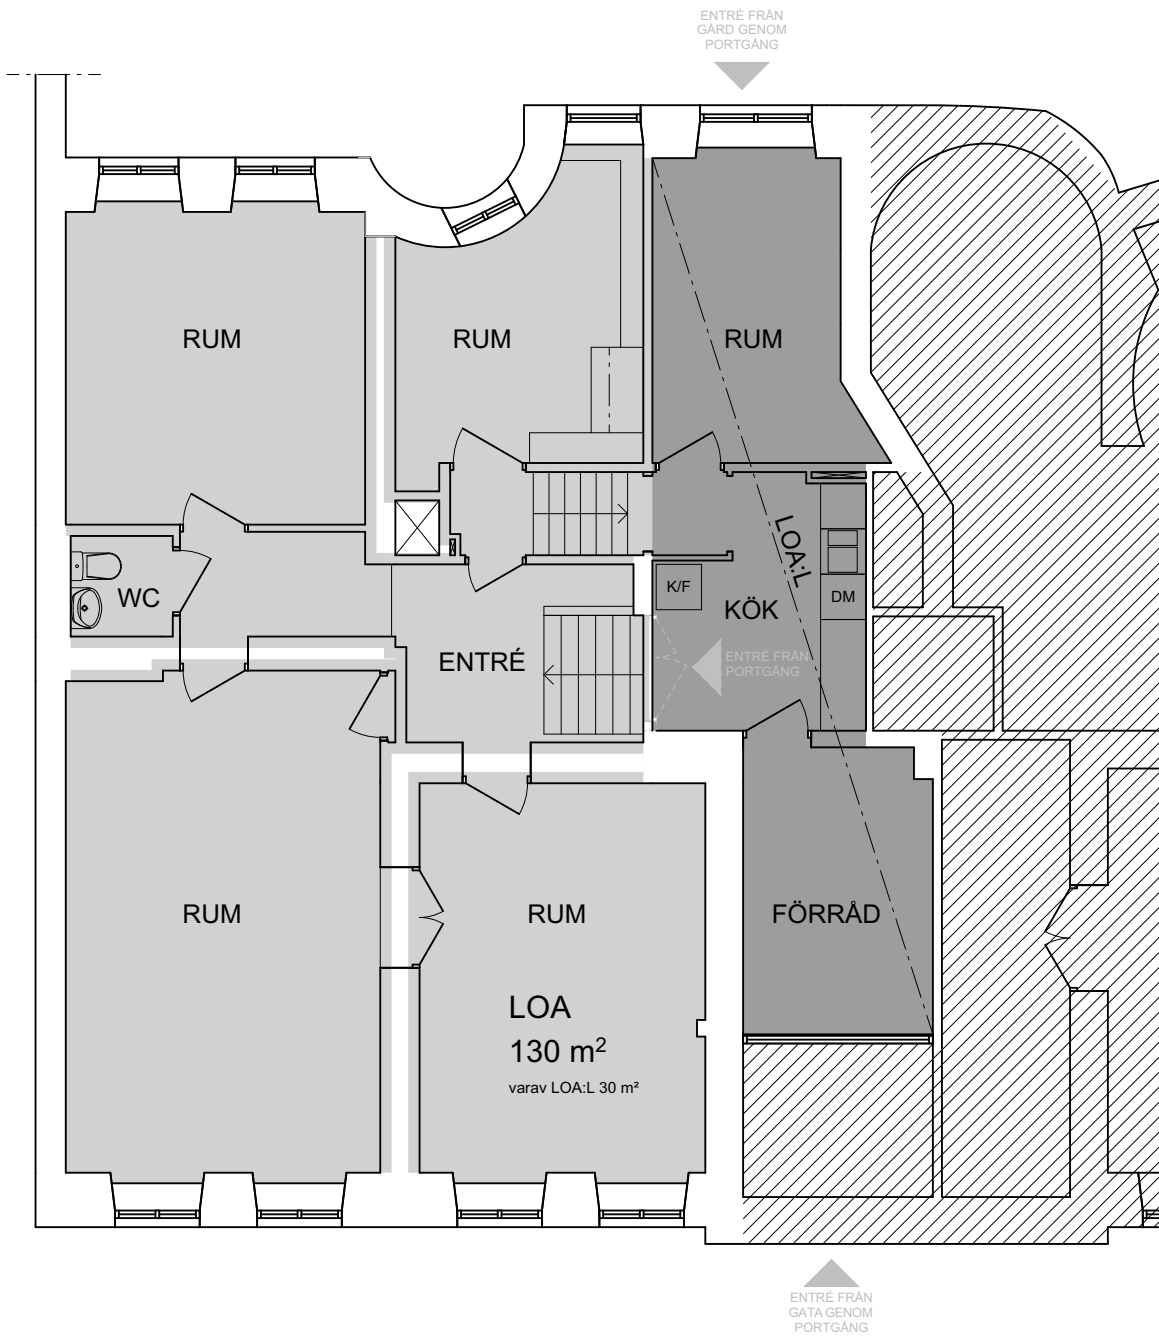

**RÅDA**  
konsulterande arkitekter

Tomas Hedberg  
tomas.hedberg@radaark.se  
070 - 961 81 00  
Kindbovägen 12, 435 30 Mölnlycke

**studio  
orto**

Philip Hedberg  
philip@studioorto.se  
073 - 338 04 23  
Tredje Långgatan 13B, 413 03 Göteborg

Gustav Bergman  
gustav@studioorto.se  
070 - 938 28 17

|                                |                                    |   |   |                      |  |
|--------------------------------|------------------------------------|---|---|----------------------|--|
| 0 1 2 3 4 5                    |                                    | Skala<br>1:100   | Relationshandling<br>Lorensberg 50:8<br>Götabergsgatan 18, Göteborgs stad<br>Lokal 311958-0023<br>Redovisning LOA |                      |  |
| BOA/LOA                        |                                    | Mätvärd area enl SS 21054:2020<br>Justering för ventilationskanaler, tjocka väggar mm<br>räknas bort i planritning. |   | Datum:<br>2025-02-20 |  |
| Uppdrags Nr:<br>20231003/25005 | Mätt & Ritad av:<br>Gustav Bergman | Granskad:<br>Tomas Hedberg                                                                                          | Nummer:<br>A9   | BET                  |  |