

SEKTION C

SEKTION B

SEKTION A

1

G:\KVARTER 2018\Märsta\Märsta 19_2\Hus D ombyggnation till läger 240913(1) Arbetsmaterial(1) PLN\Märsta 19_2_ Hus D- BL-240925.pln


RITNINGAR SKALL, FÖR ATT VARA GÄLLANDE PÅ BYGGARBETSPLATSEN ELLER FÖR ATT ANVÄNDAS FÖR BESTÄLLNING AV SNICKERIER, INREDNING M.M. VARA FÖRSEDD MED BENÄMNING "BYGGHANDLING".

SAMTLIGA MÅTT KONTROLLERAS PÅ PLATS INNAN TILLVERKNING SKER. ENTREPRENÖREN SKALL FÖRSÄKRA SIG OM ATT HEN ERHÅLLIT DEN SENASTE VERSIONEN AV RITNINGEN INNAN ARBETE PÅBÖRJAS. VID EVENTUELLA OKLARHETER; KONTAKTA ARKITEKTEN.

SKALA 1:100



SKALA 1:100

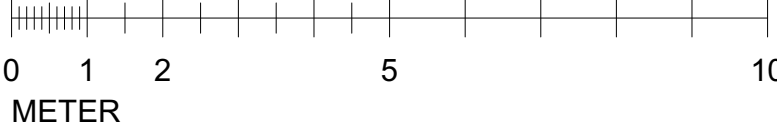

BET		ÄNDRING AVSER		DATUM		Sign.	
RELATIONSRITNING 250312							
MÄRSTA 19:2							
							
BYGG- HERRE							
A		VIZ ARKITEKTKONTOR AB					
UPPDRAG NR		RTAD AV		HANDLÄGGARE			
		K. TORPARENG		K. TORPARENG			
DATUM		ANSVARIG					
2024-09-27		A. LINDQVIST					
FASADÄNDRING NY PLANLÖSNING, PLANER VÄNING 1							
SKALA A1 A3 1:100 1:200		NUMMER A-40.1-010					BET