




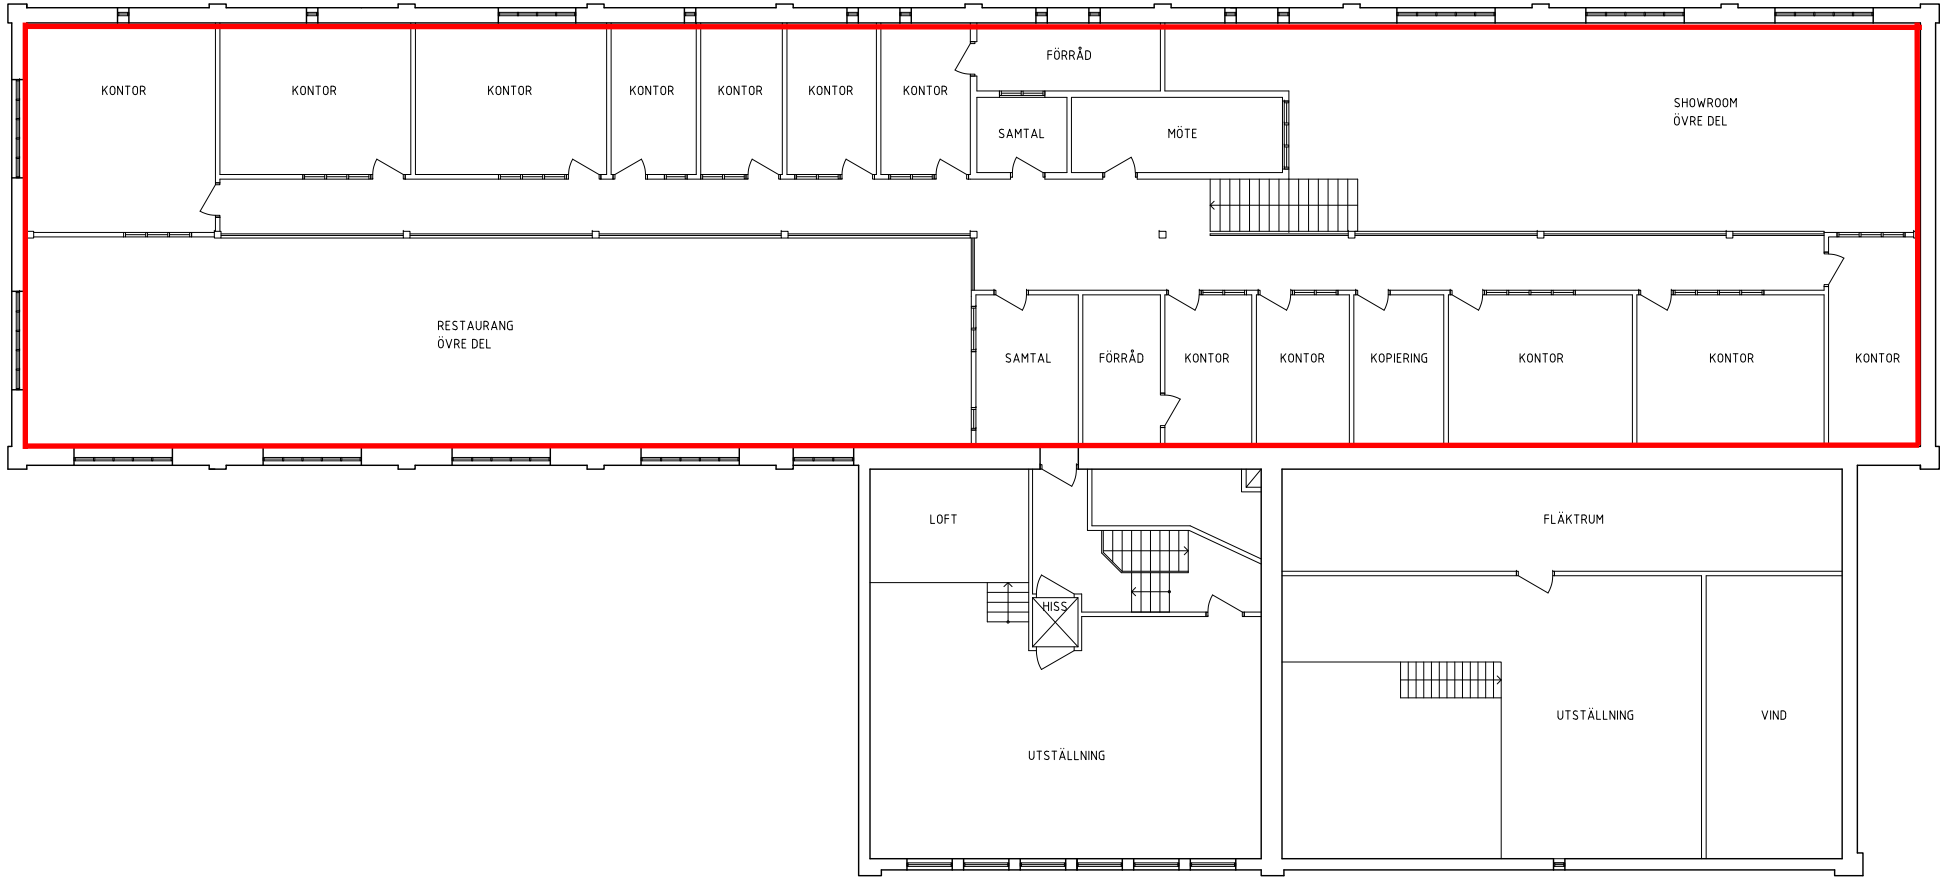

PLAN 3, VÅNING 1 TR.

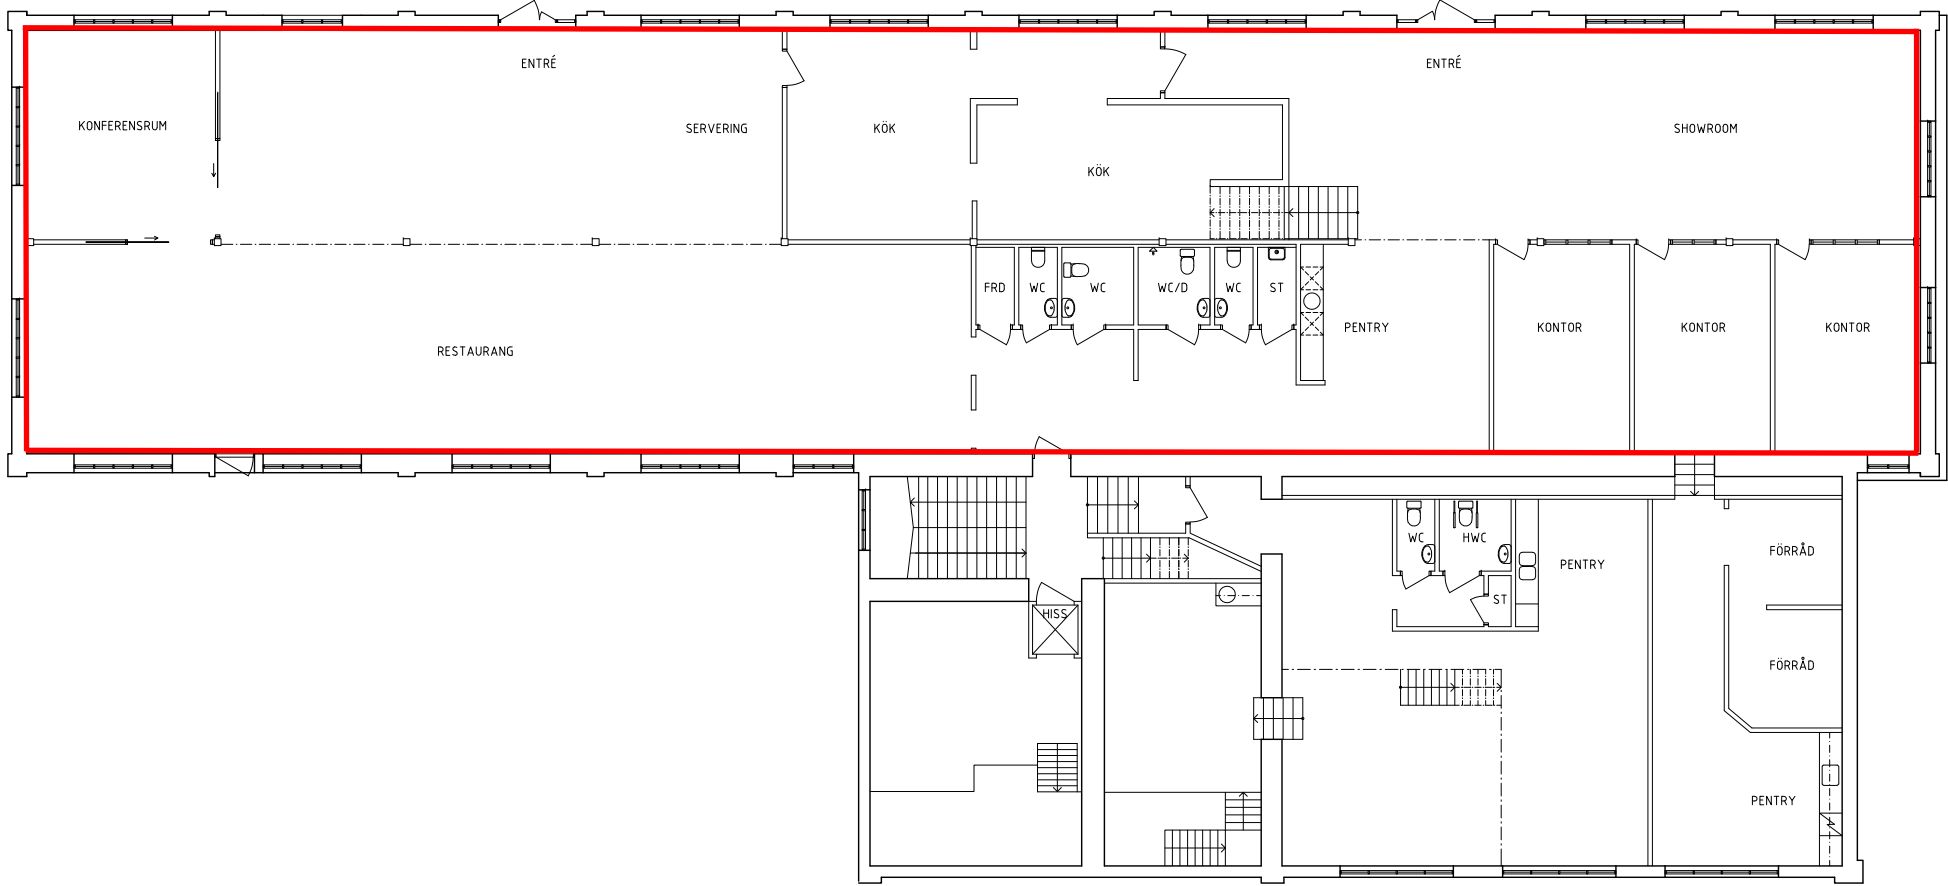

PLAN 2, ENTRÉVÅNING

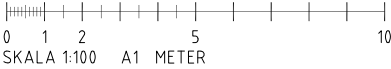

LAGER:

MÅTT HAR INTE KONTROLLERATS PÅ PLATS.

BET	ANT	ÄNDRINGEN AVSER	DATUM	SIGN
-----	-----	-----------------	-------	------

RELATIONSHANDLING

AB | SAGAX

A	PAN ARKITEKTER AB	Mobil 070-341 12 15	per@panarkitekter.se
K	--	--	--
V	--	--	--
E	--	--	--
P	--	--	--

OBJEKTSNUMMER		PROJEKTNUMMER	
UPPDRAG NR	RITAD/KONSTR AV SAM	HANDLÄGGARE	
DATUM	ANSVARIG		
2025-05-06	PER ARFVIDSON		
SICKLAÖN 14:5:16, EKUDDEN, NACKA			
PLAN 2, ENTRÉVÅNING OCH PLAN 3, VÅNING 1 TR			
SKALA		NUMMER	BET
1:100 A1 : 200 A3		A-40.1-200R	