

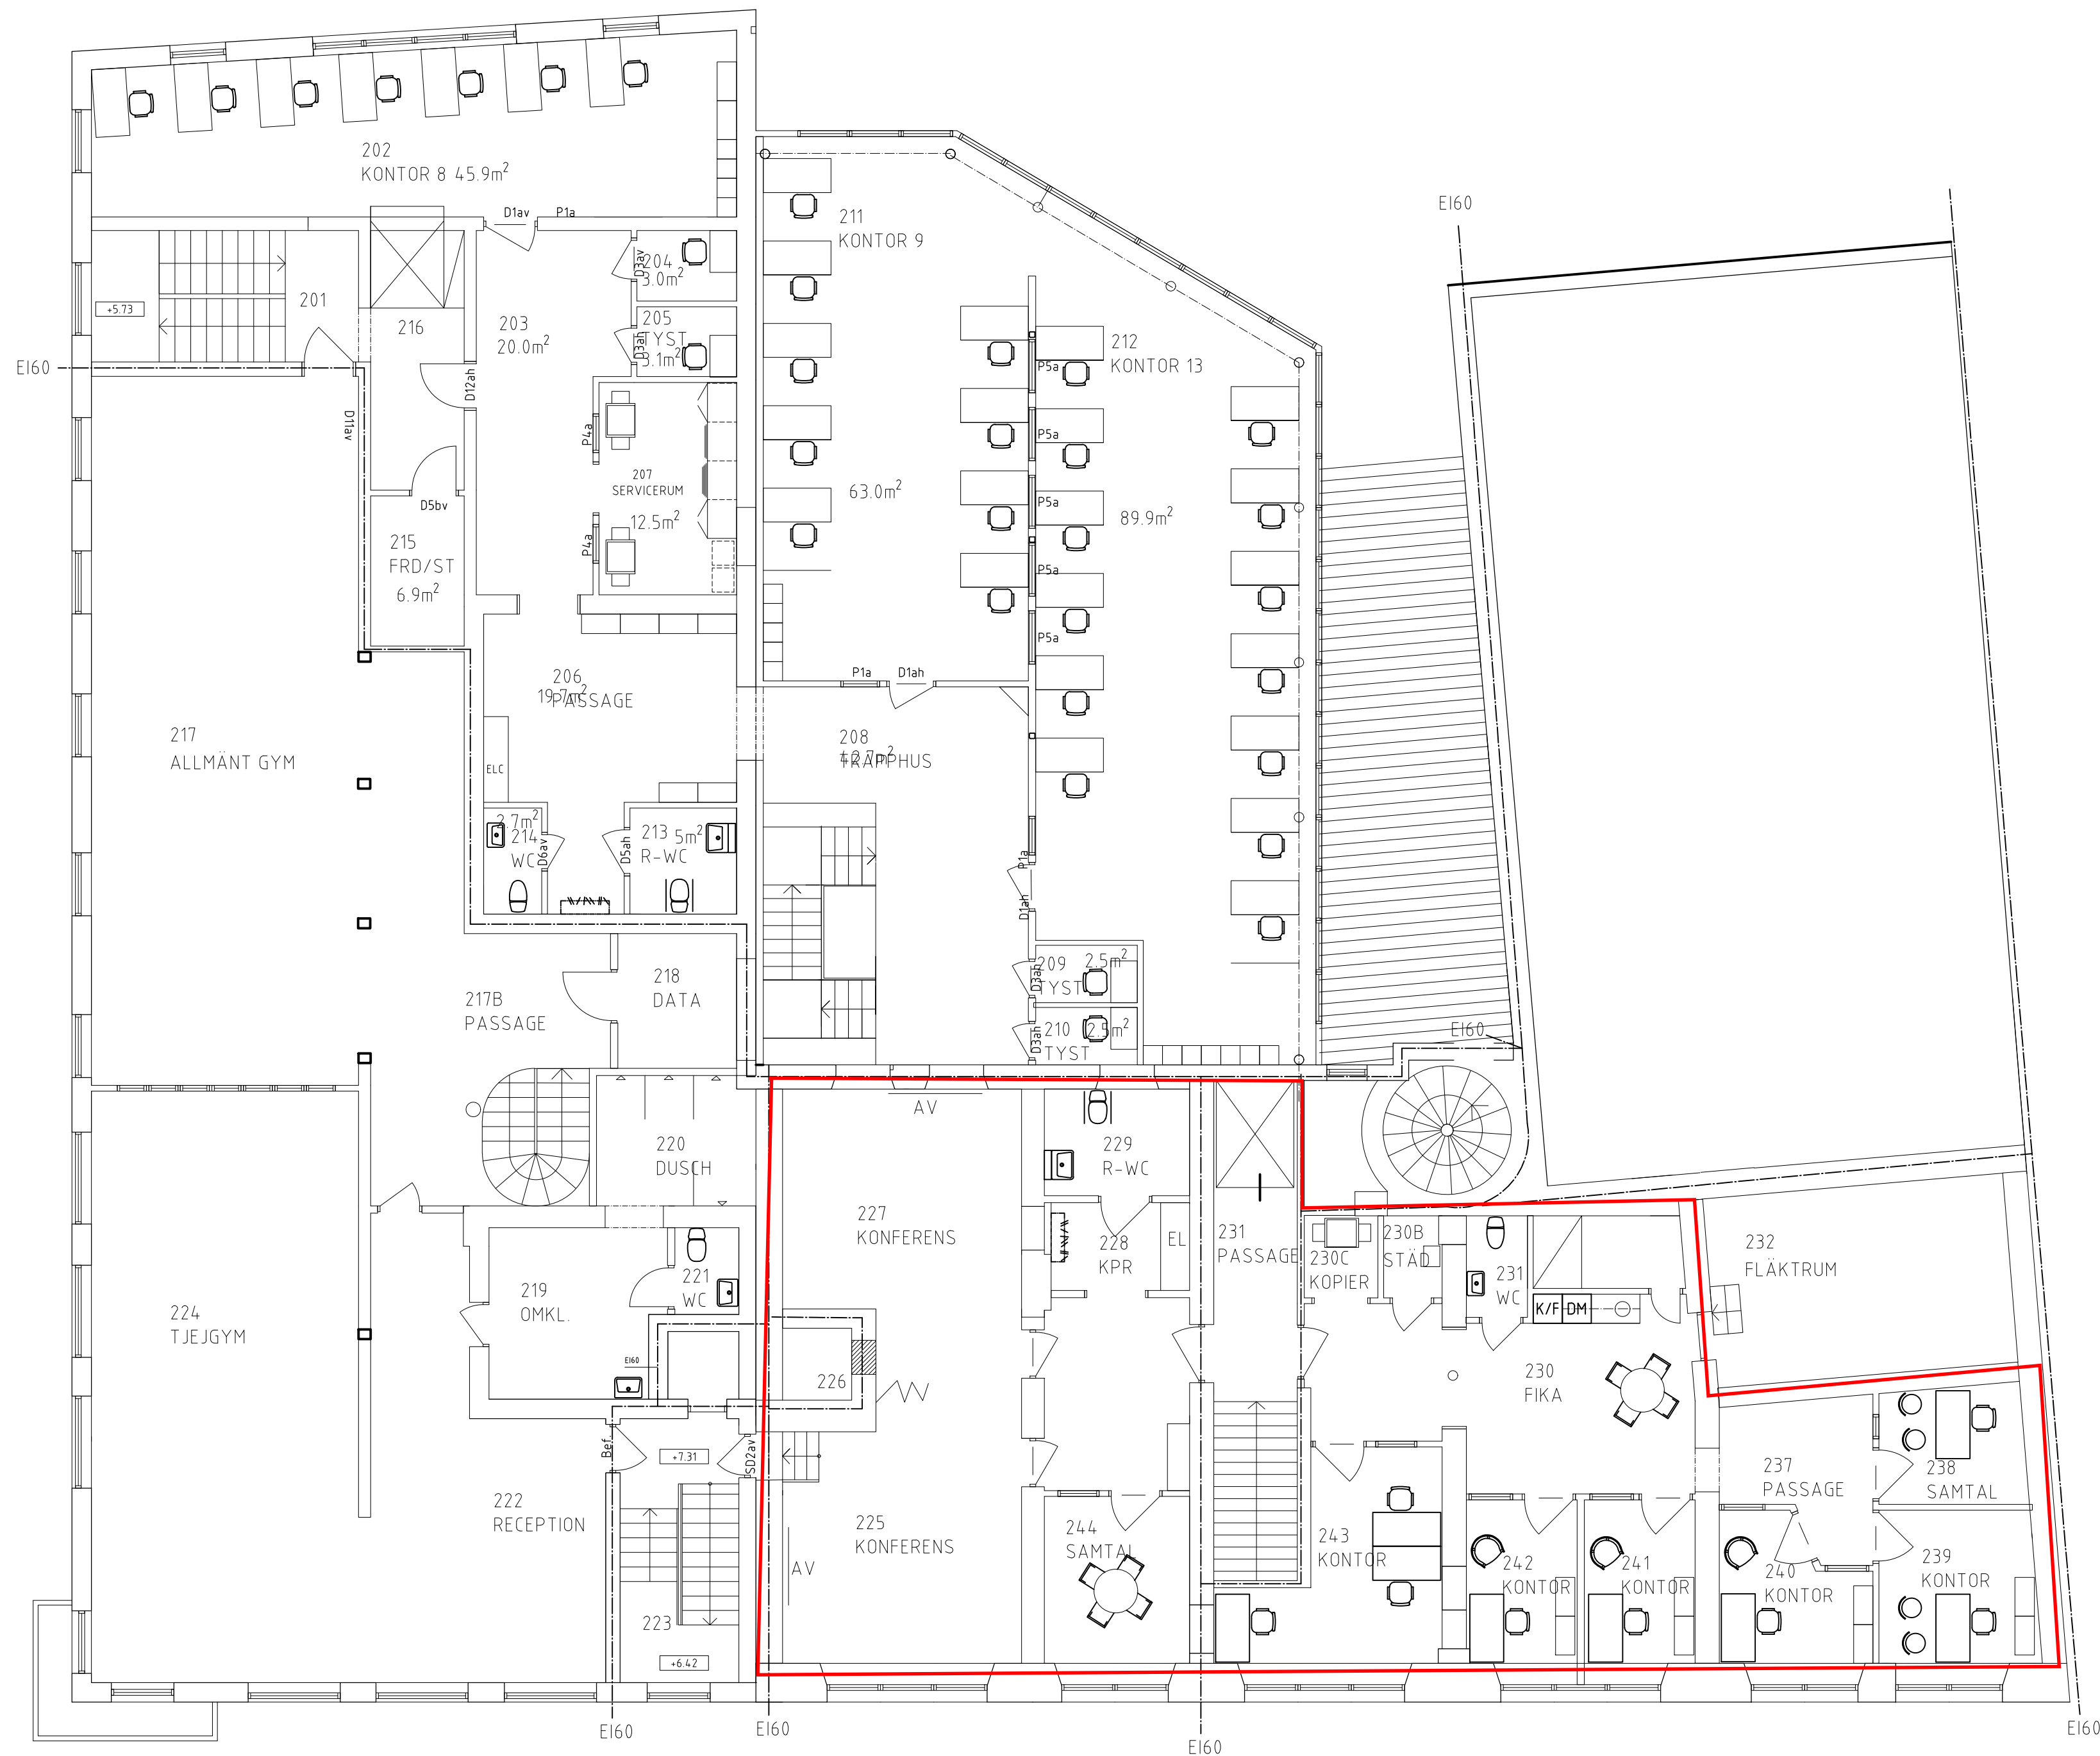


BRUNNSGATAN

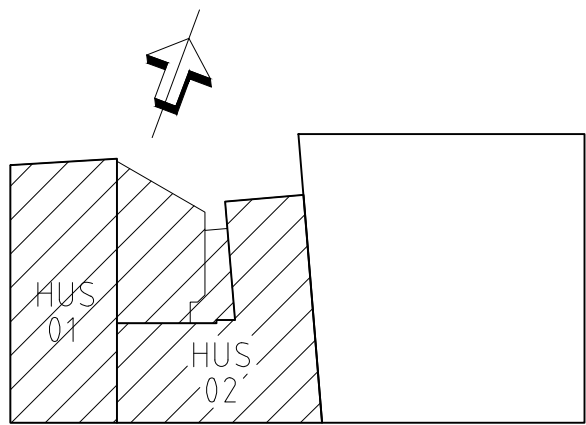

PLAN 2

KVARNGATAN

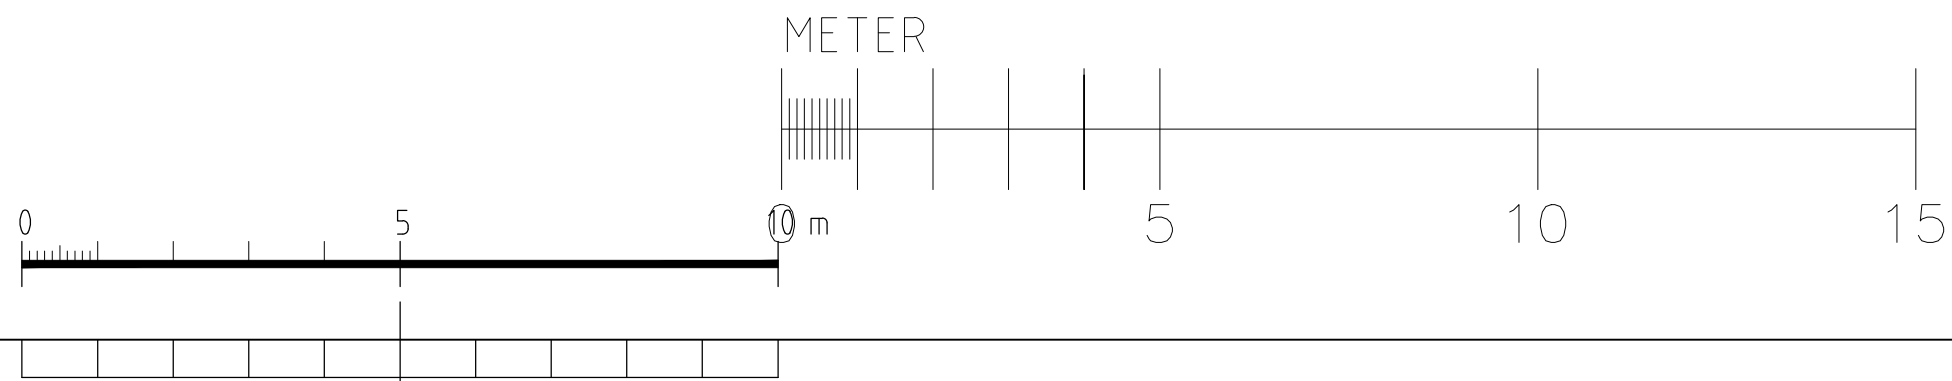

REG.	ANT.	REGISTRERINGEN AVSER	SIGN.	DATUM
		RELATIONSHANDLING		

KV RESIDENSET 27, VÄSTERVIK
OM OCH TILLBYGGNAD

PLAN 2

A	ATRIO ARKITEKTER, VÄSTERVIK AB TEL. 0490-168 50 FAX 0490-351 38				
K					
E					
V					
W					
I					
M					
RITAD	GRANSKAD	HANDLAGGES AV			
HÄN					
DATUM	ARBETSNUMMER	SKALA	OBJ- o BYGGN.NR	RITINGSNUMMER	REG.
19-04-12	4953	1:100		A30:122	