



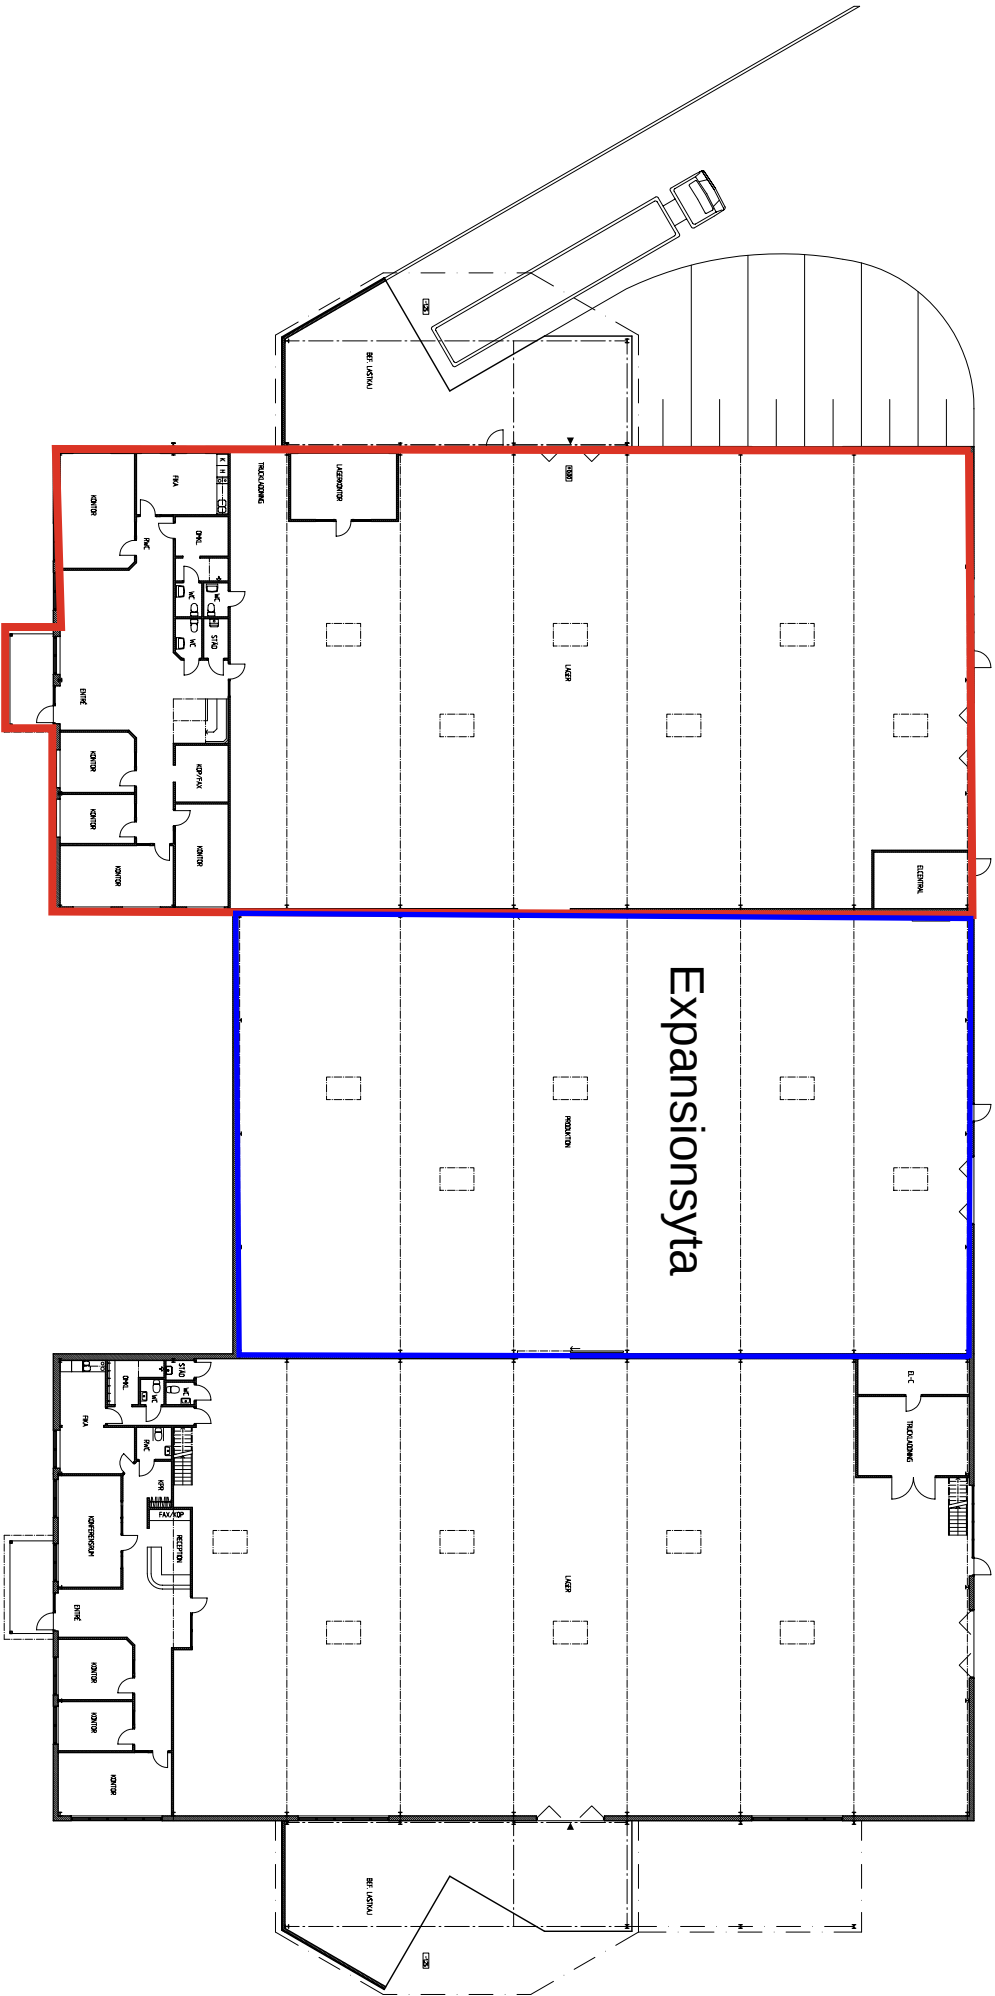

PLAN BOTTENVÅNING
SKALA 1:200

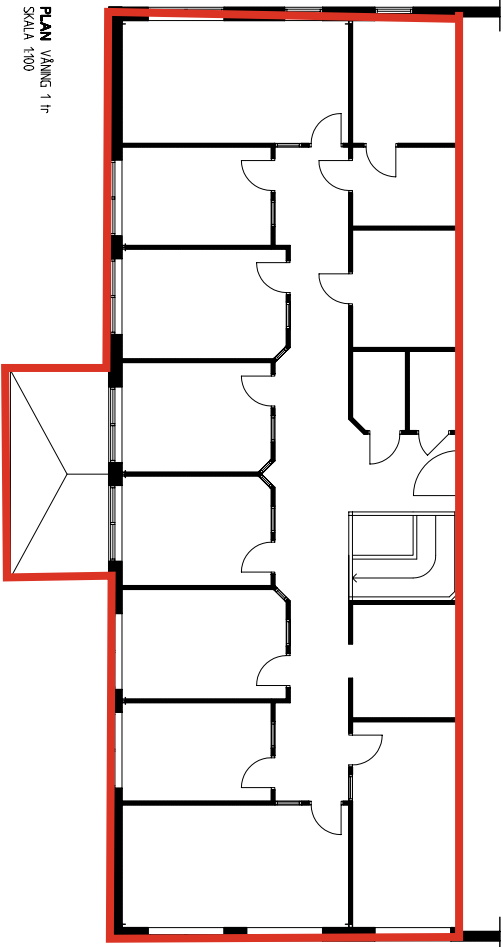

PLAN VÅNING 1 tr
SKALA 1:100

Expansionsyta

Rev	Ändrad	Redovisningsdatum	Signerad	Datum
-----	--------	-------------------	----------	-------

RELATIONSHANDLING

X	A	Prima Arkitekt AB	0370-460 10
K			
V			
W			
E			




2008-11-20

CORALLEN I VÄRNAMO AB

Värnamo kommun

Relation

Planer

AA 1:200
A3 1:400