



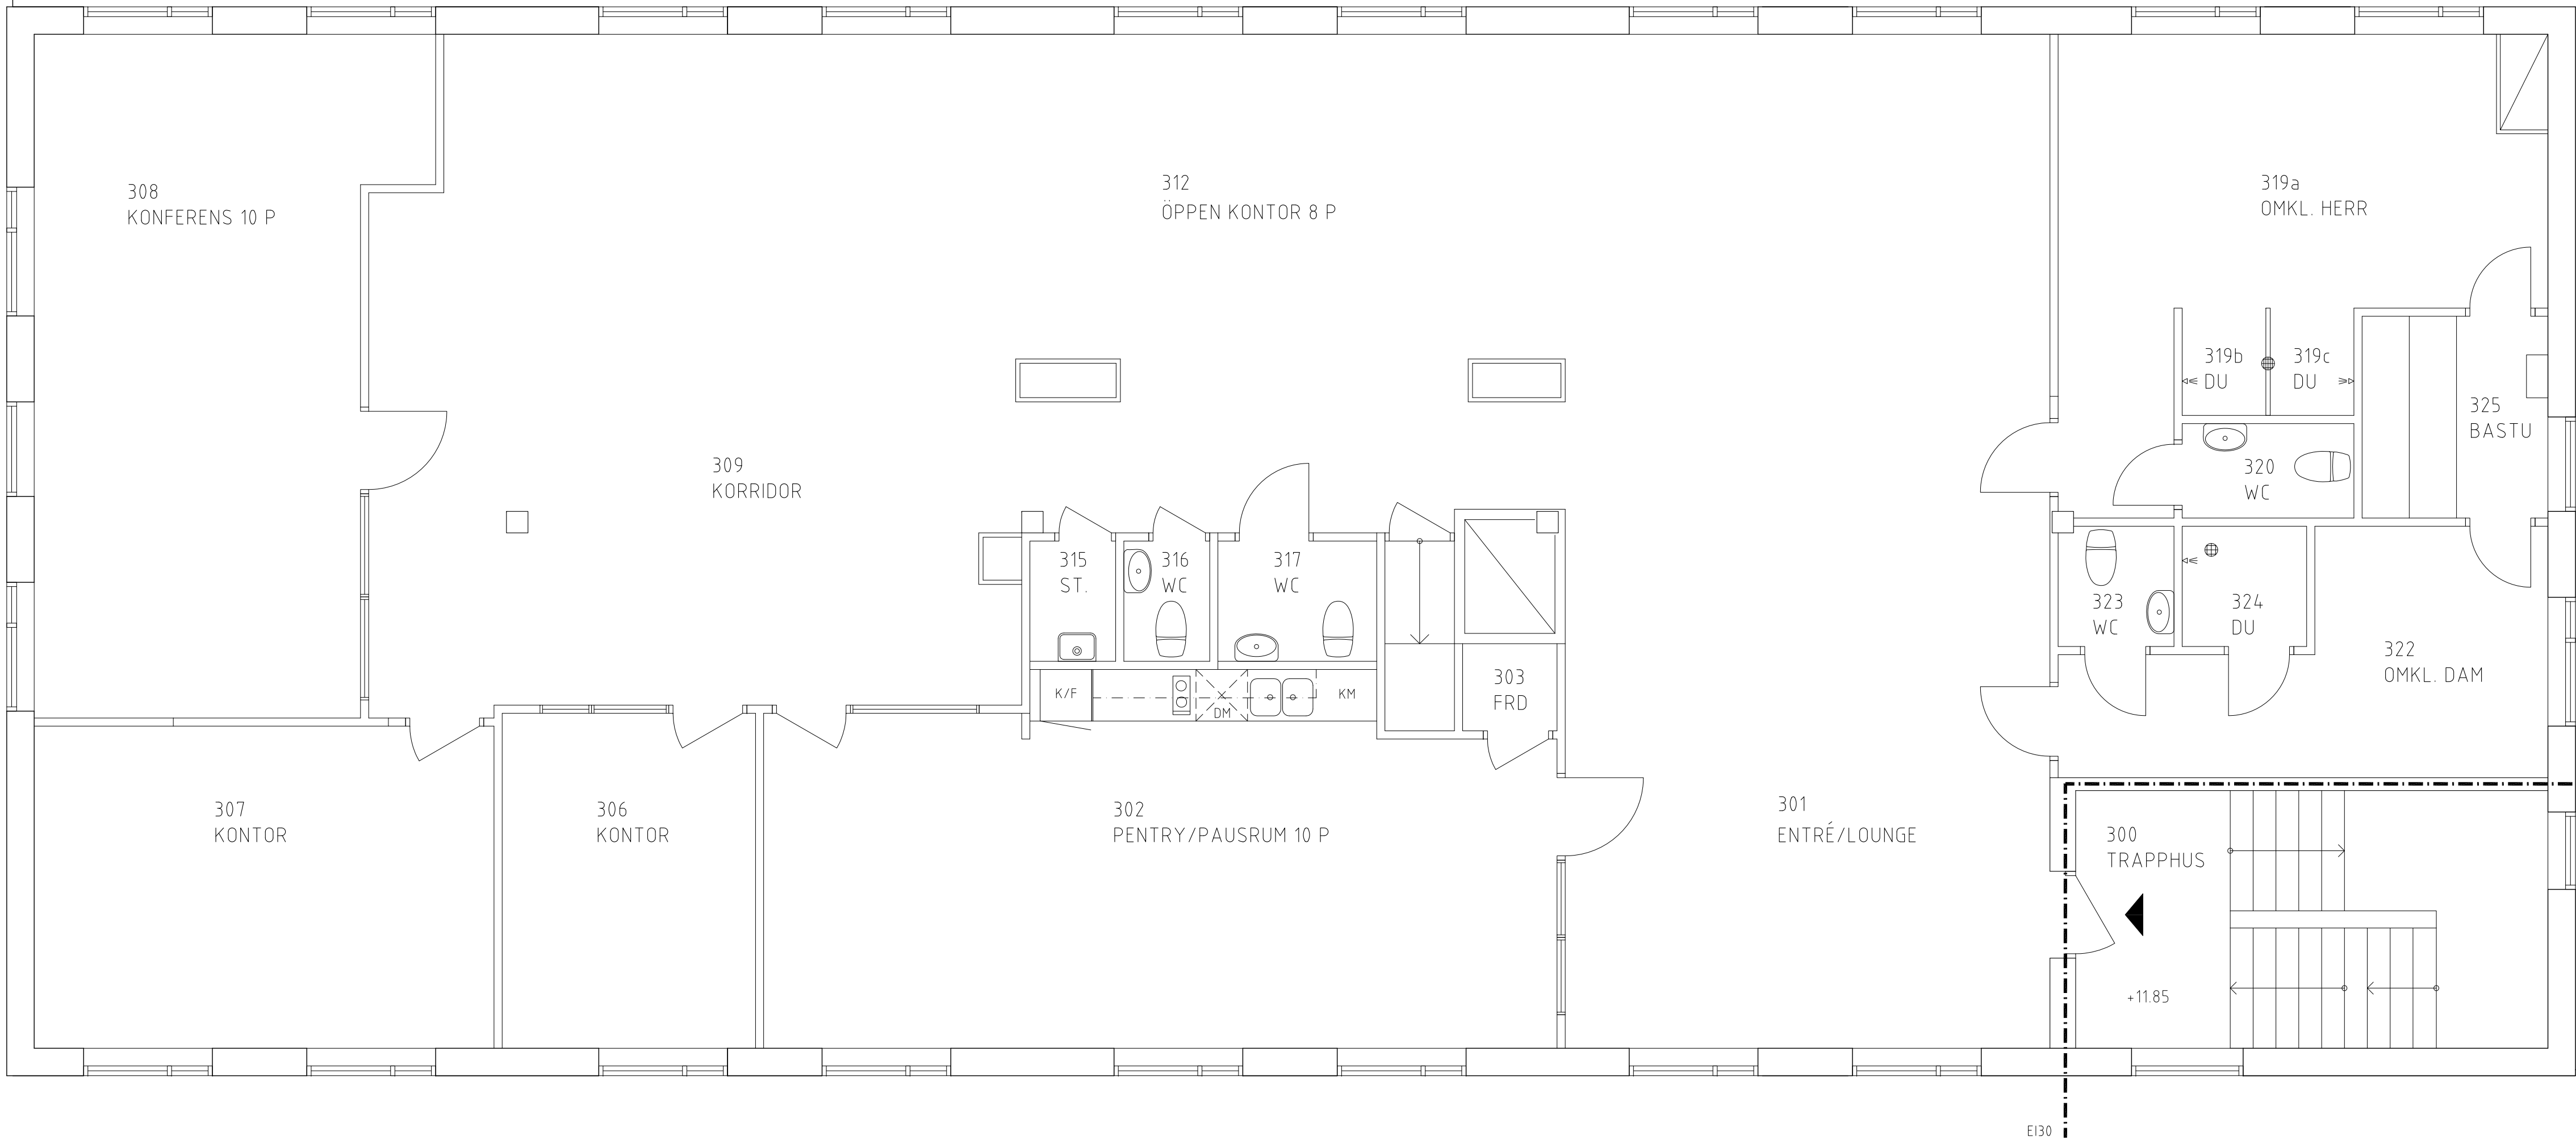

BET	ANT	ÄNDRINGEN AVSER	DATUM	SIGN
-----	-----	-----------------	-------	------

RELATIONSHANDLING

AB | SAGAX

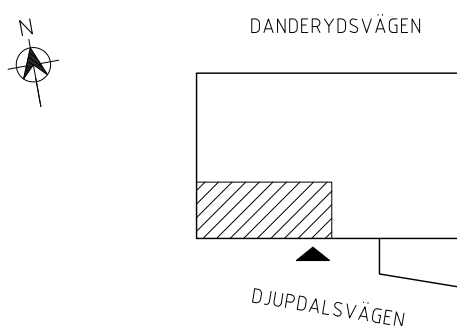


A	PAN ARKITEKTER AB	Mobil 070-341 12 15	pan.arkitekter@telia.com
K	--	--	--
V	--	--	--
E	--	--	--
P	--	--	--
O	--	--	--

OBJEKTSNUMMER	PROJEKTNUMMER
UPPDAG NR	RITAD/KONSTR AV
DATUM	ANSVARIG
2017-07-10	PER ARFVIDSON

KV ELEKTRIKERN 2, SOLLENTUNA
OM- OCH TILLBYGGNAD FÖR VENTGROSS. NORDIC AB
PLAN 3, VÅNING 1 TR.
PLANRITNING

SKALA	NUMMER	BET
1:50 A1	A-40.1-030	

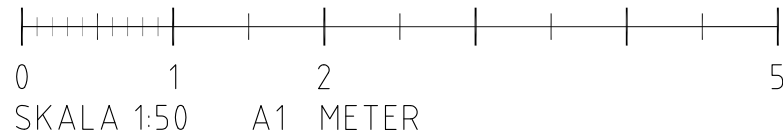

SKALA 1:50 A1 METER