


BET	ANT	ÄNDRINGEN AVSER	DATUM	SIGN
-----	-----	-----------------	-------	------

RELATIONSHANDLING

AB | SAGAX

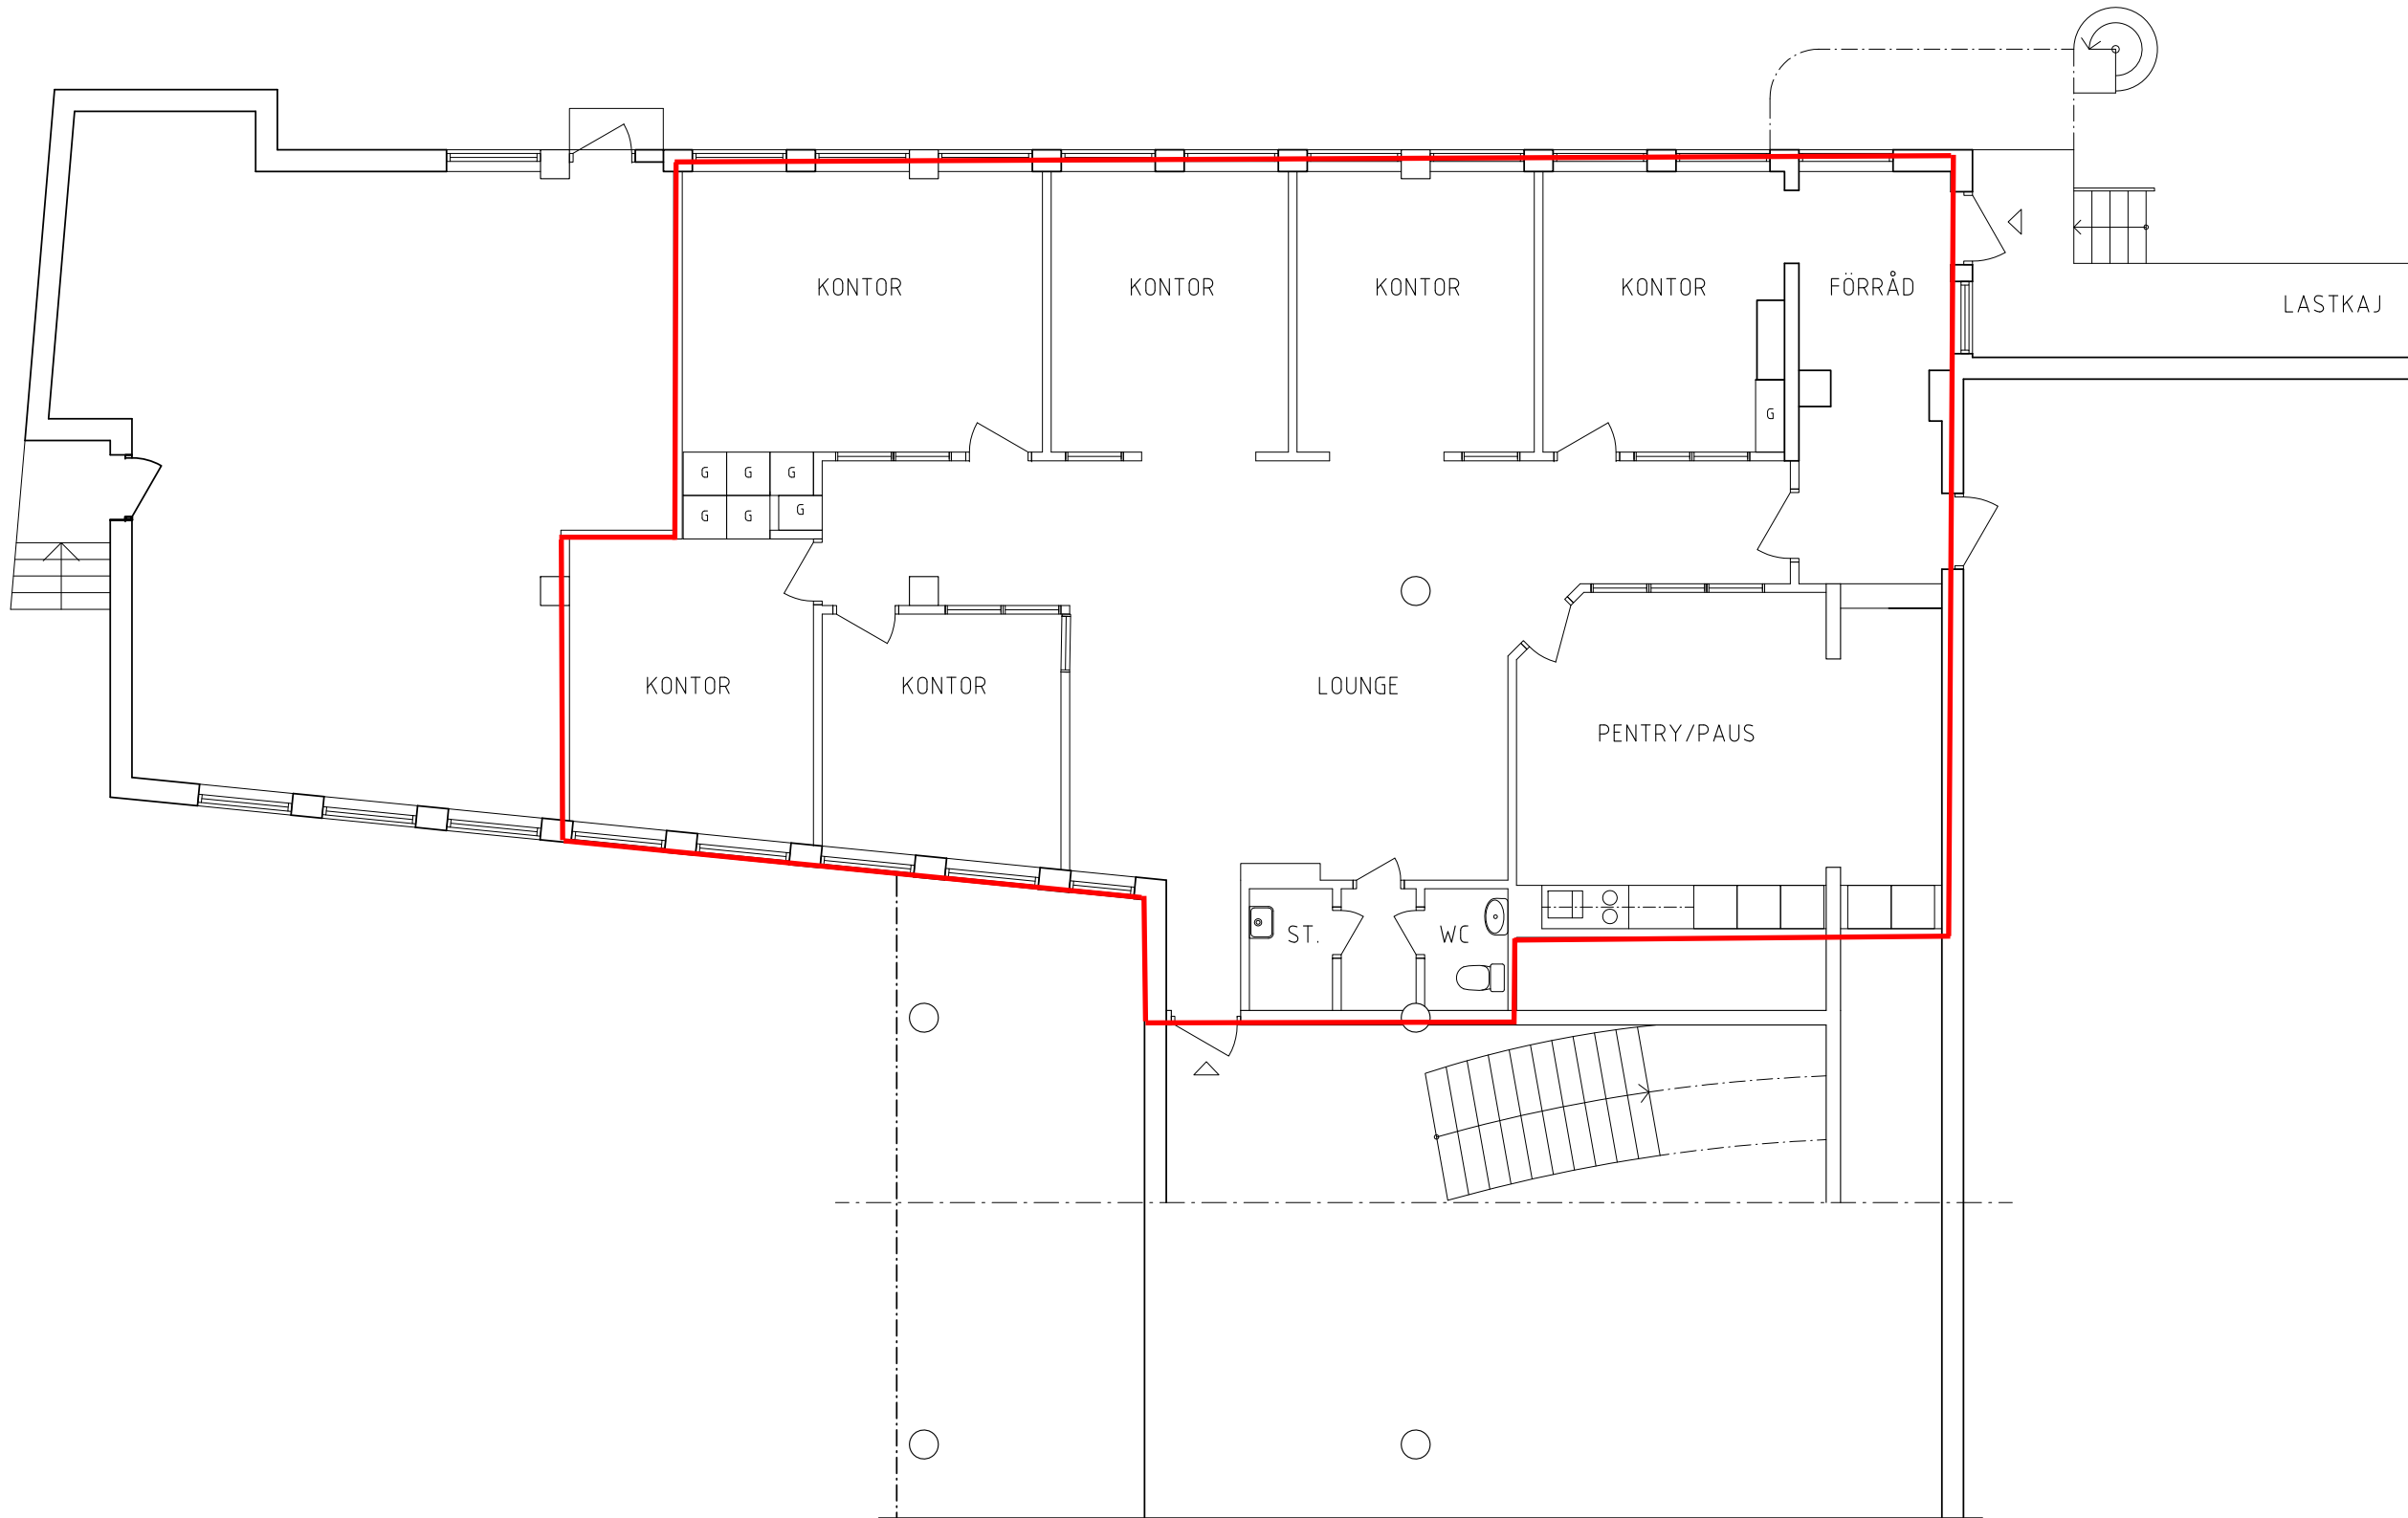

A	PAN ARKITEKTER AB	Mobil 070-341 12 15	pan.arkitekter@telia.com
K	--	--	--
V	--	--	--
E	--	--	--
P	--	--	--

OBJEKTSNUMMER	PROJEKTNUMMER
UPPDRAG NR	RITAD/KONSTR AV SAM
DATUM	ANSVARIG
2020-02-28	PER ARFVIDSON

ELEMENTET 8, ULVSUNDA
FRUCTUS FABRIKEN - KONTOR
PLAN 2, ENTRÉVÅNING

SKALA	NUMMER	BET
1:50 A1 :100 A3	A-40.1-021	