


ALLMÄNNA ANVISNINGAR

RITNINGARS STATUS
RITNINGAR SKALL, FÖR ATT VARA GÄLLANDE PÅ BYGGARBETSPLATSEN ELLER FÖR ATT ANVÄNDAS FÖR BESTÄLLNING AV SNICKERIER, INREDNING M.M. VARA FÖRSEDD MED BENÄMNING "BYGGHANDLING".

OBS! SAMTLIGA MÅTT KONTROLLERAS PÅ PLATS INNAN TILLVERKNING SKER. ENTREPRENÖREN SKALL FÖRSÄKRA SIG OM ATT HEN ERHÅLLIT DEN SENASTE VERSIONEN AV RITNINGEN INNAN ARBETE PÅBÖRJAS. VID EVENTUELLA OKLARHETER; KONTAKTA ARKITEKTEN.

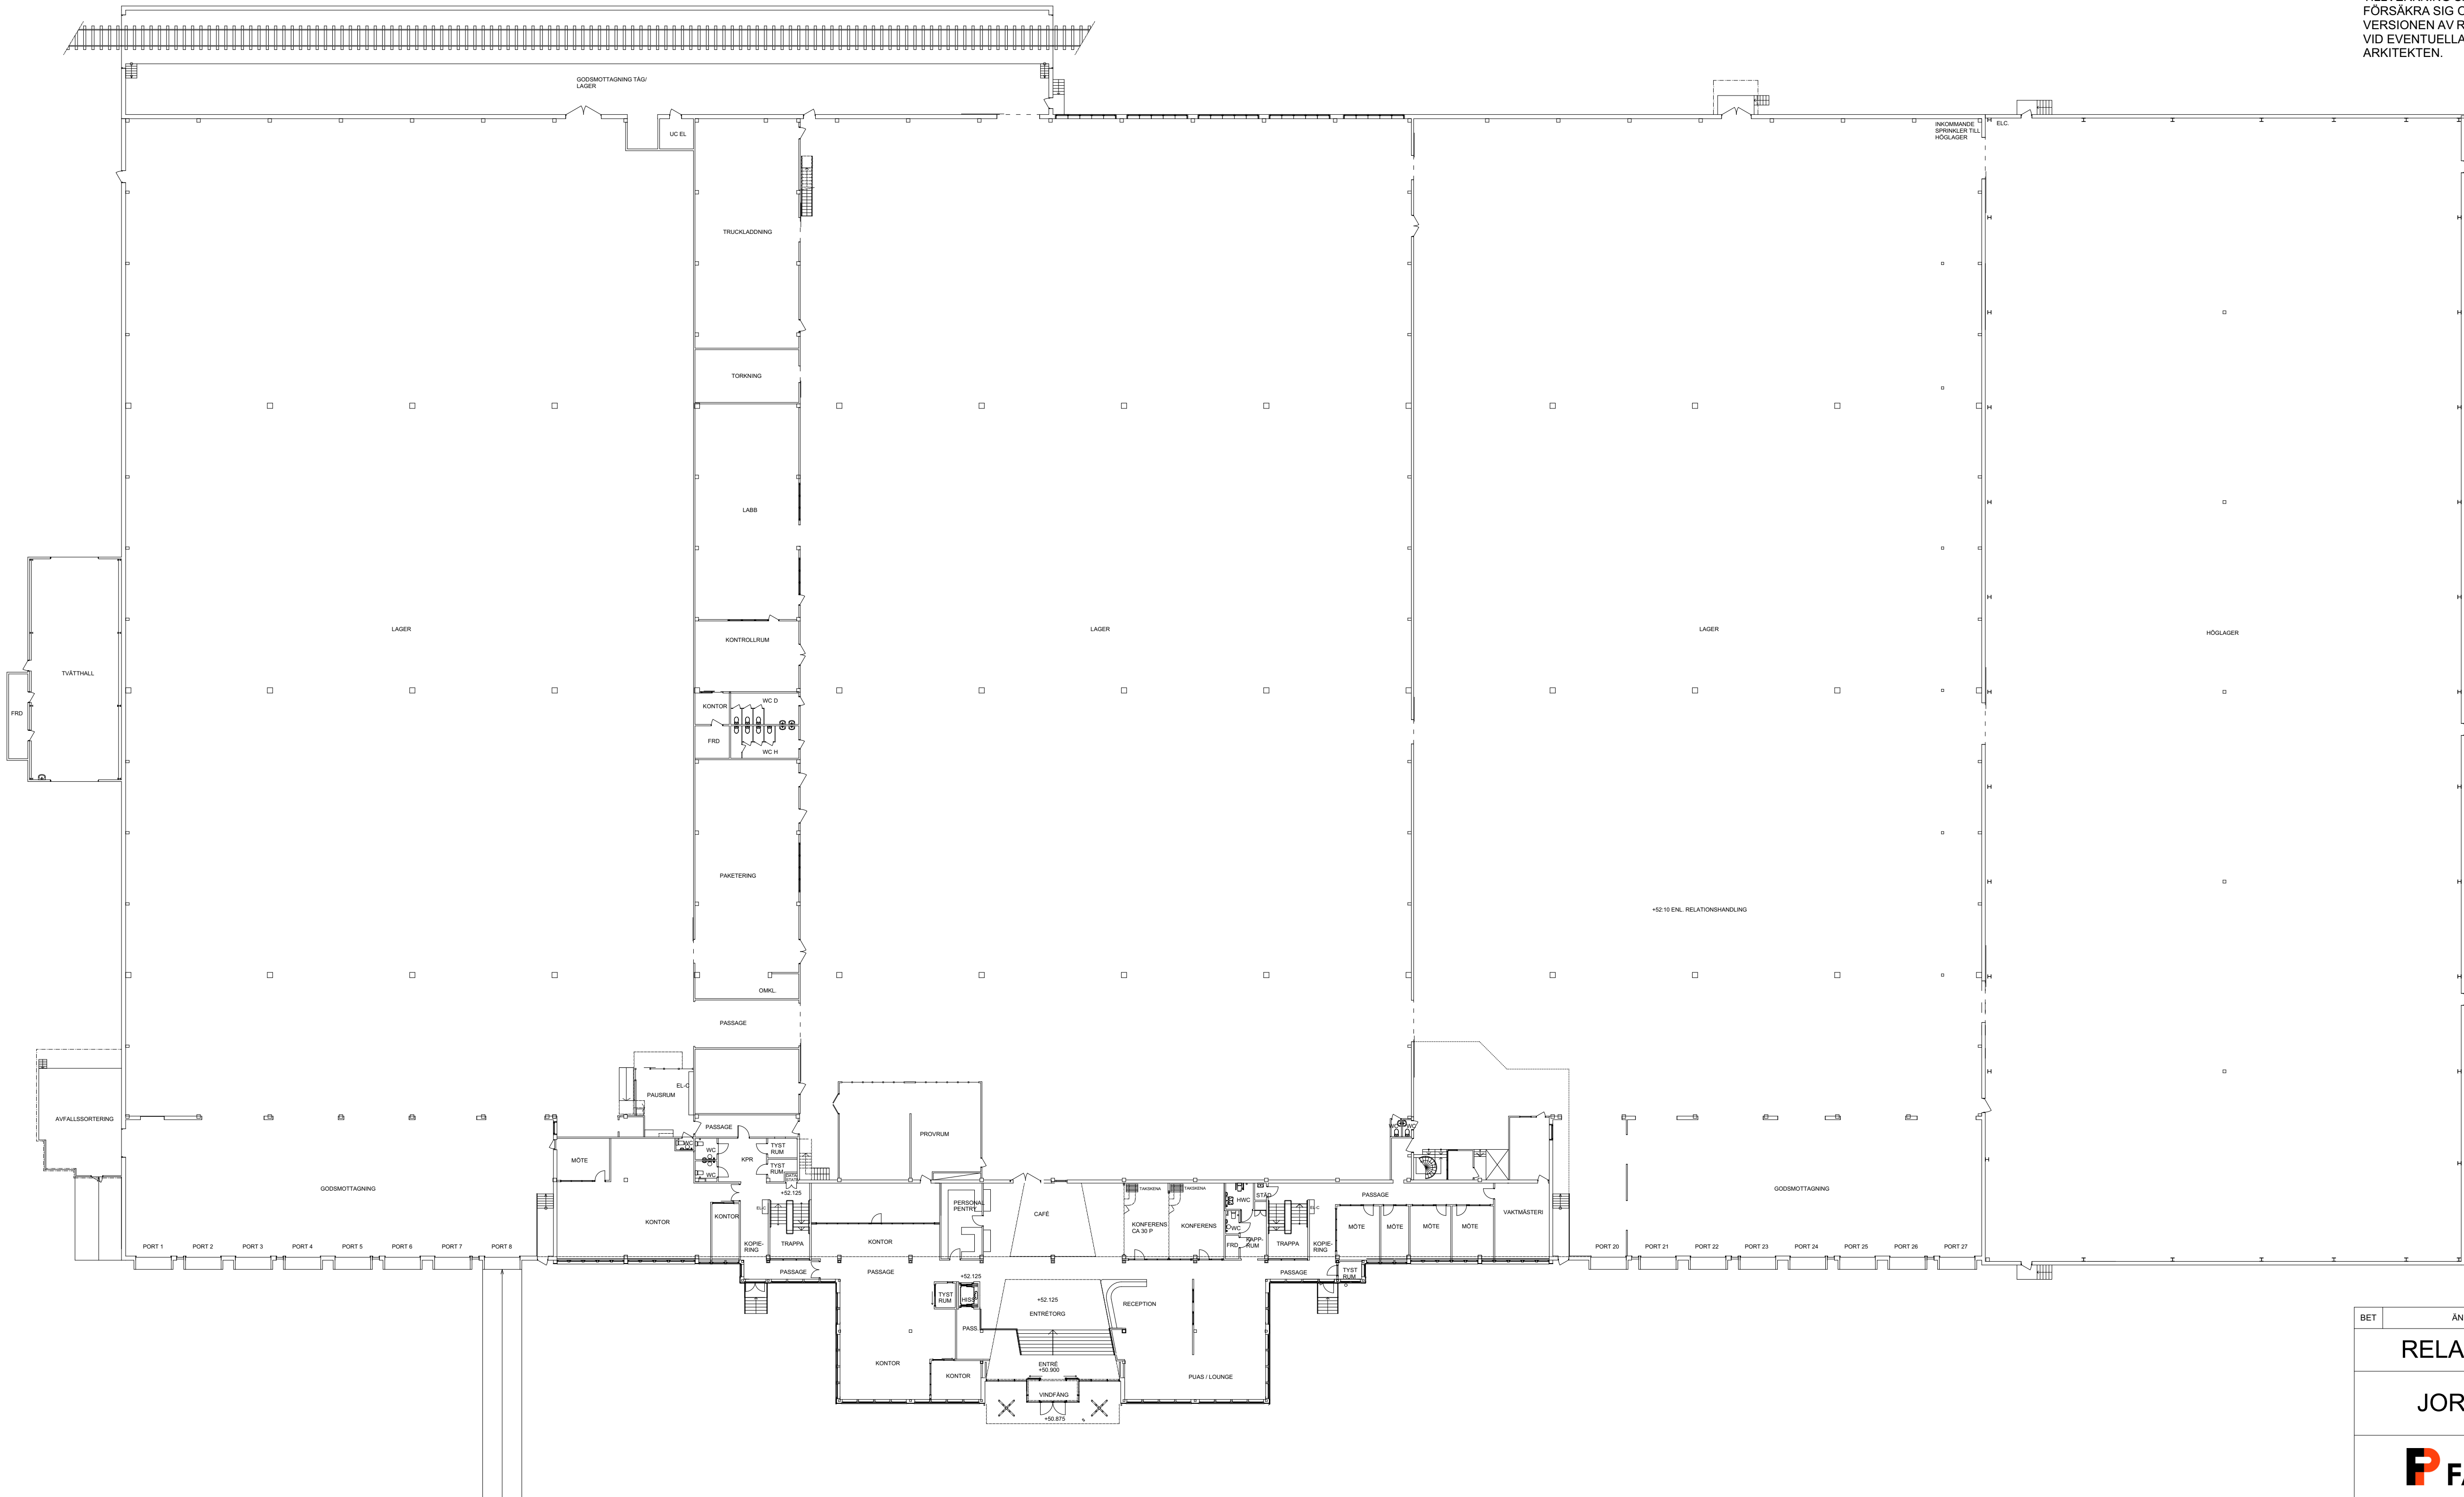

BET		ÄNDRING AVSER		DATUM		Sign.	
RELATIONSHANDLING							
JORDBROMALM 5:1							
FASTPARTNER							
BYGG- HERRE							
A		VIZ ARKITEKTKONTOR AB					
UPPDRAG NR		RITAD AV		HANDLÄGGARE			
		H. FRONDELL		H. FRONDELL			
DATUM		ANSVARIG					
21-06-30		A. LINDQVIST					
ANTALIS							
SAMMANSATTA, PLANER							
Plan 1 (BV) Översikt							
SKALA A1 A3		NUMMER				BET	
1:300 1:600		A-40.1-010					