



V:\KVARTER 2018\Jordbromalm\Jordbromalm 5.1\PLAN 0-2 - JORDBROMALM 5.1 - RH ANTALIS - 2021_06_30\1\Arbetsmaterial\1\PLN\Jordbromalm 5.1 RH 210630.pln

henfro 2021-06-30

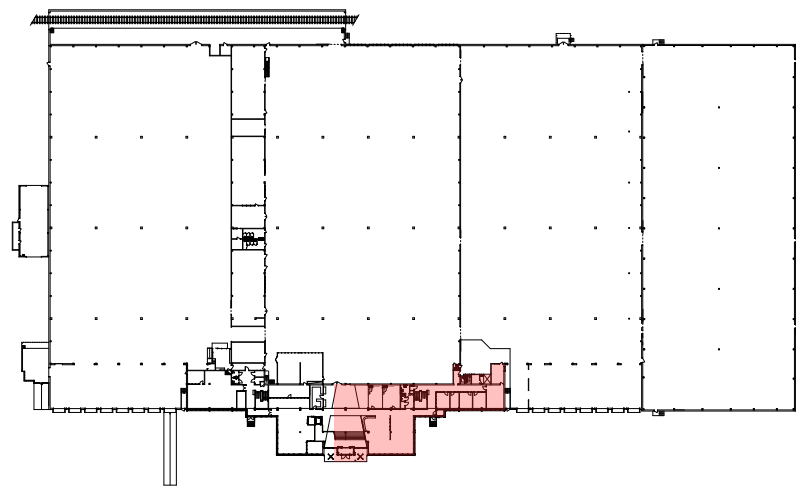

SKALA 1:100

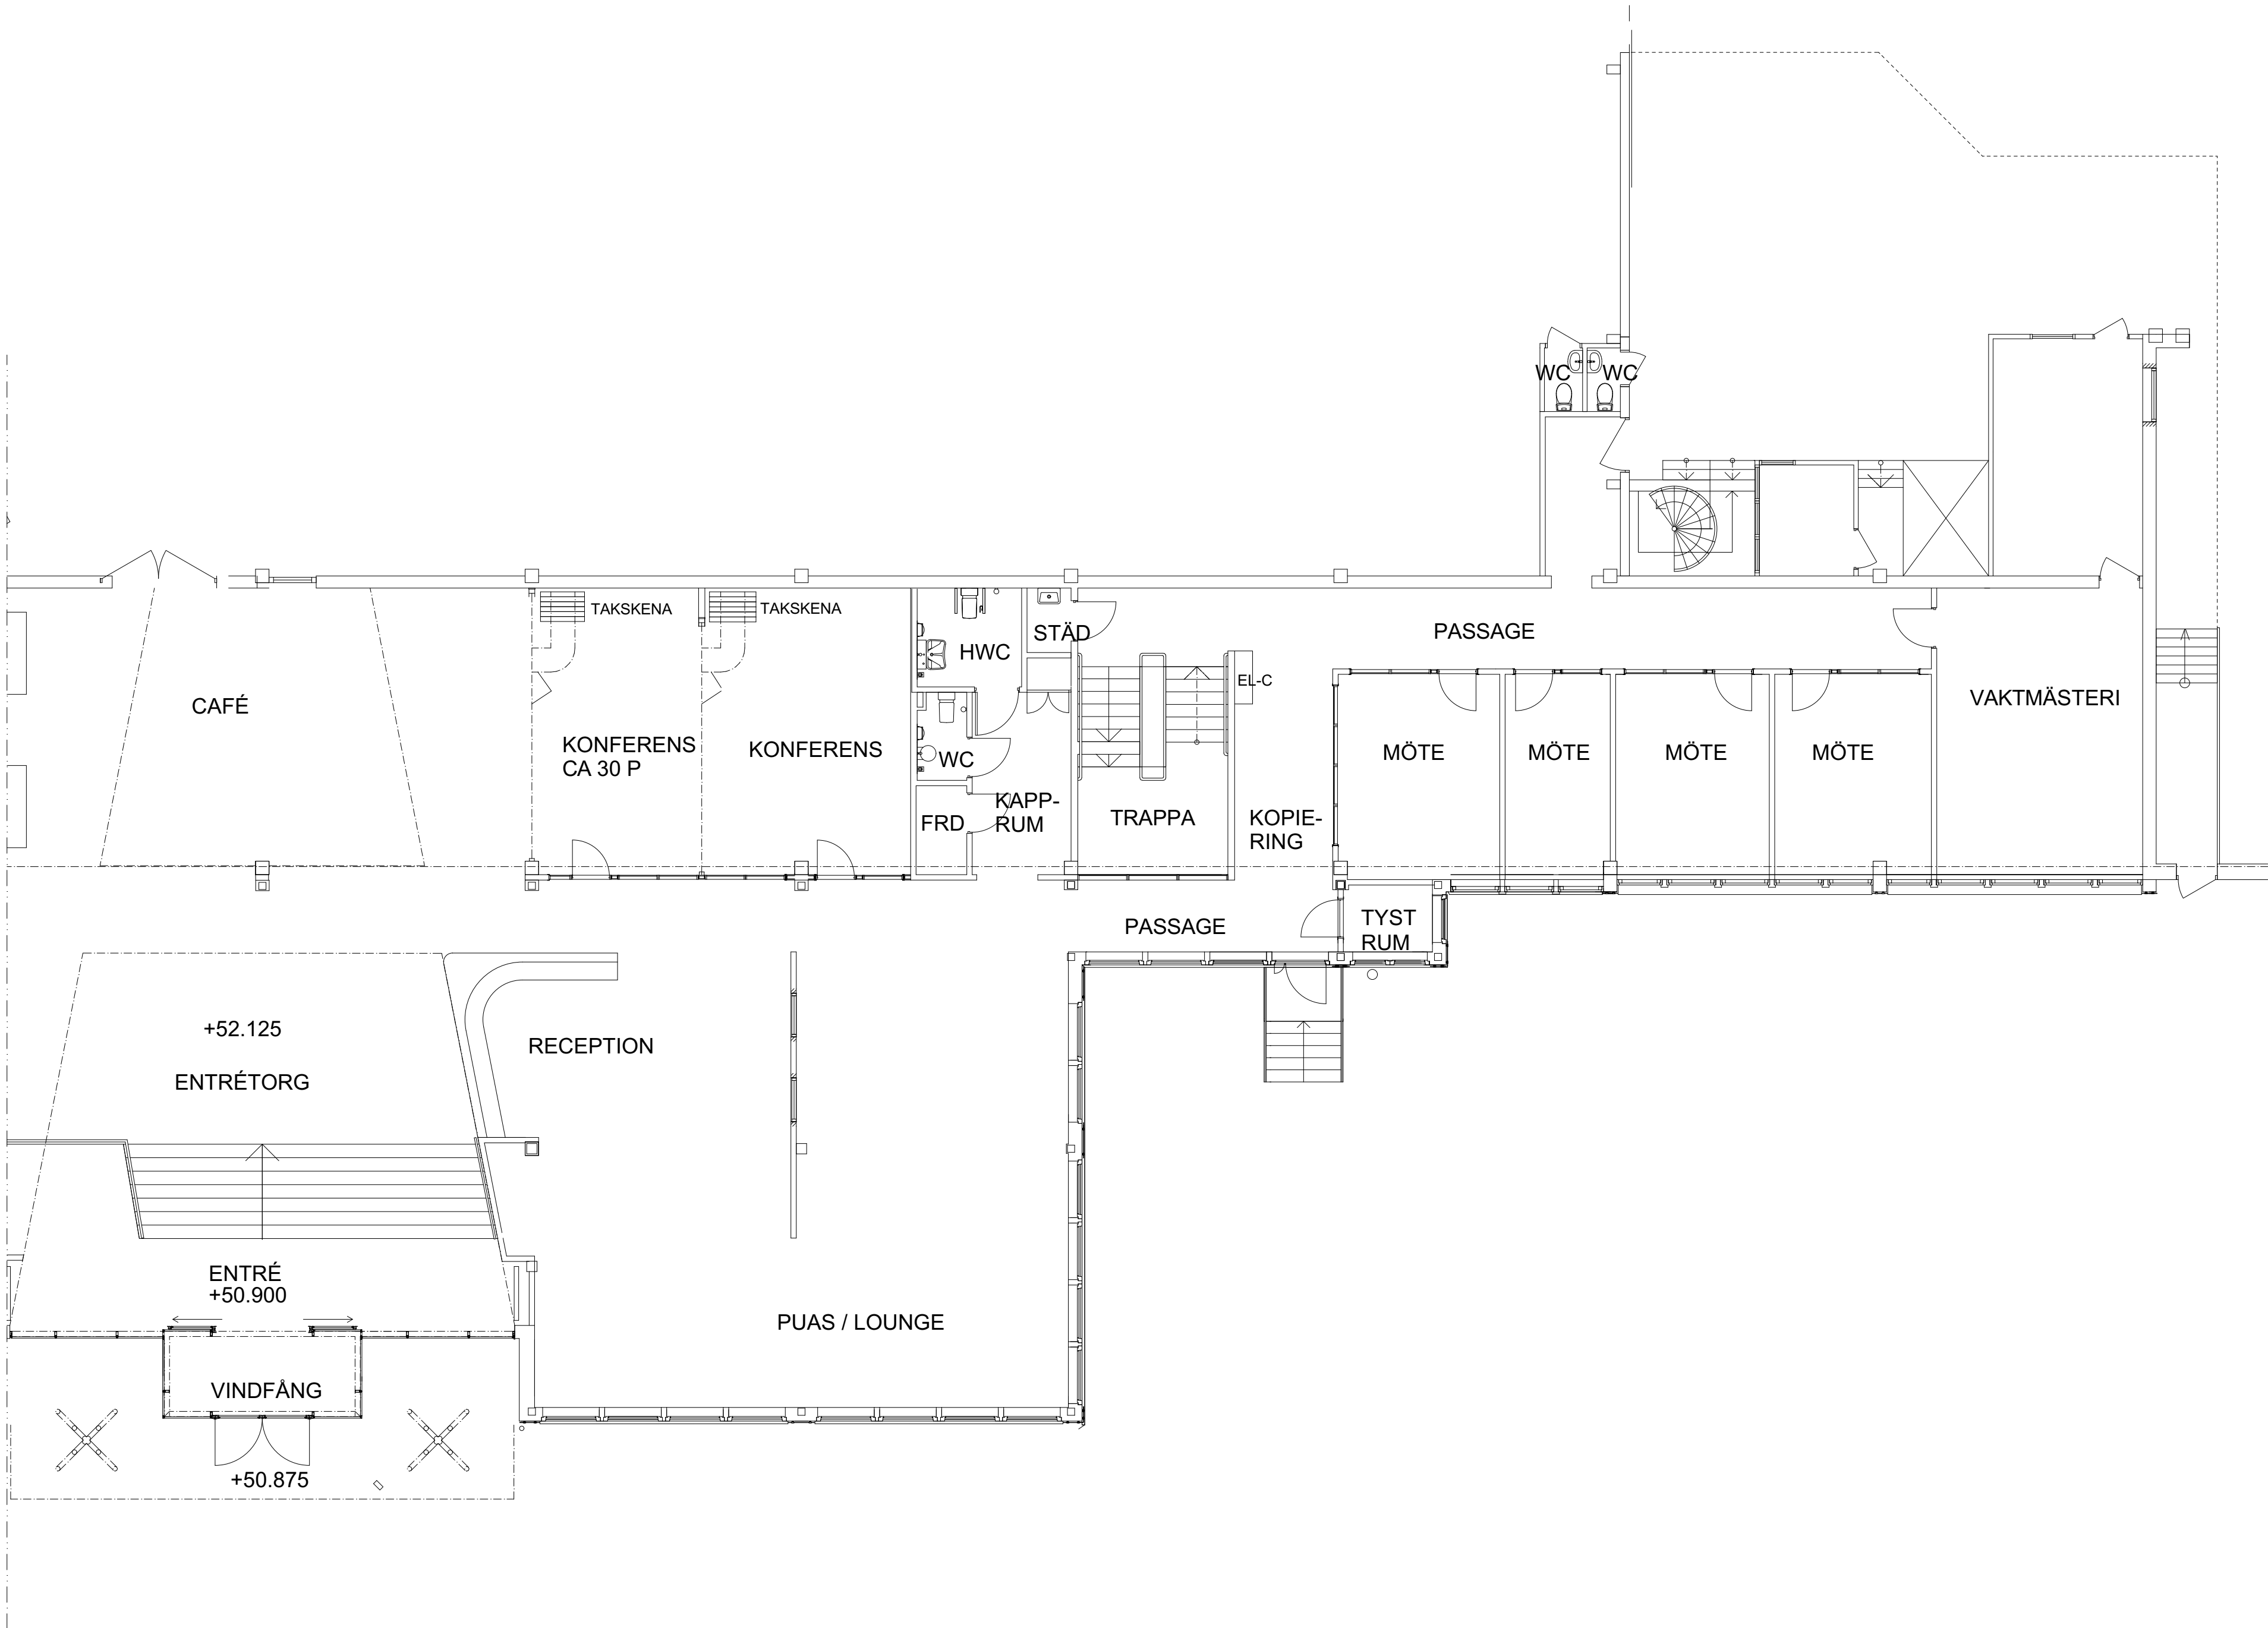

ALLMÄNNA ANVISNINGAR

RITNINGARS STATUS
RITNINGAR SKALL, FÖR ATT VARA GÄLLANDE PÅ BYGGARBETSPLATSEN ELLER FÖR ATT ANVÄNDAS FÖR BESTÄLLNING AV SNICKERIER, INREDNING M M, VARA FÖRSEDD MED BENÄMNING "BYGGHANDLING".

OBS! SAMTLIGA MÅTT KONTROLLERAS PÅ PLATS INNAN TILLVERKNING SKER. ENTREPRENÖREN SKALL FÖRSÄKRA SIG OM ATT HEN ERHÅLLIT DEN SENASTE VERSIONEN AV RITNINGEN INNAN ARBETE PÅBÖRJAS. VID EVENTUELLA OKLARHETER; KONTAKTA ARKITEKTEN.

BET	ÄNDRING AVSER		DATUM	Sign.
RELATIONSHANDLING				
JORDBROMALM 5:1				
F FASTPARTNER				
BYGG- HERRE				
A	VIZ ARKITEKTKONTOR AB			
UPPDRAG NR	RITAD AV		HANDLÄGGARE	
	H. FRONDELL		H. FRONDELL	
DATUM	ANSVARIG			
21-06-30	A. LINDQVIST			
ANTALIS				
SAMMANSATTA, PLANER				
Plan 1, (BV) Del 2				
SKALA A1 A3	NUMMER			BET
1:100 1:200	A-40.1-012			