
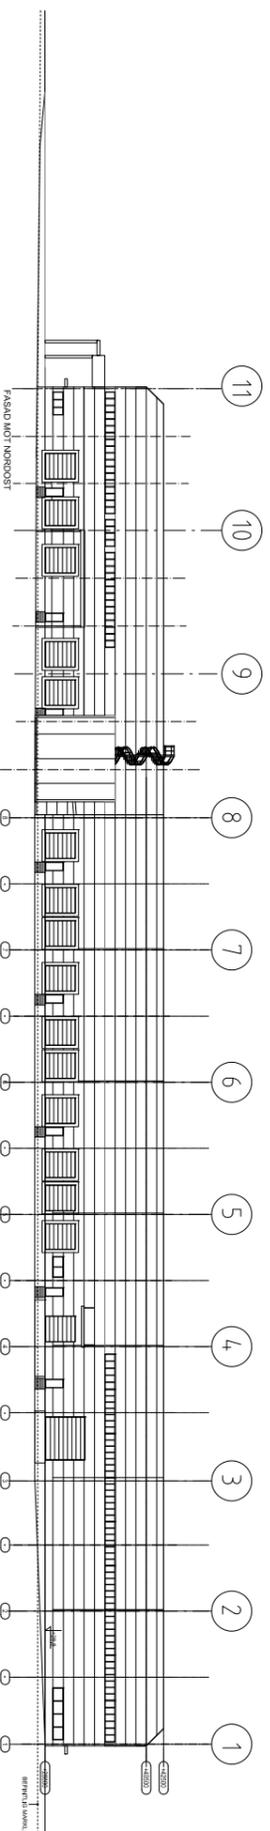
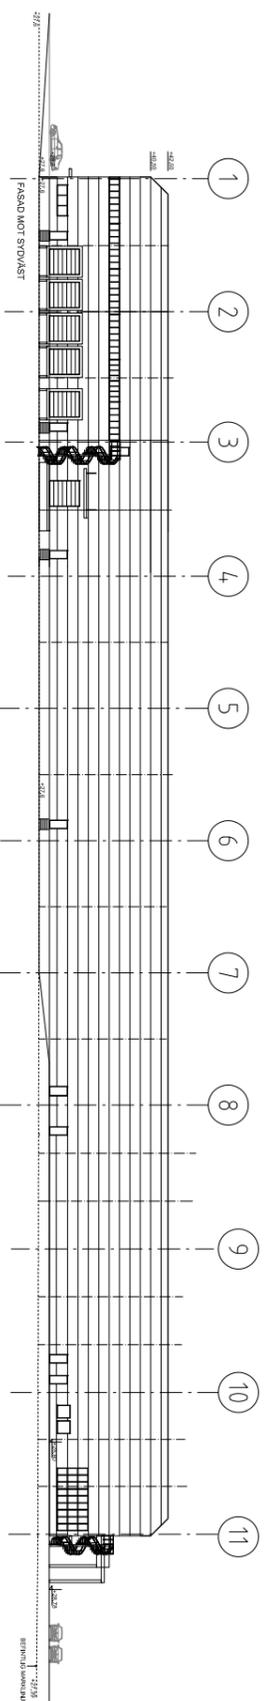
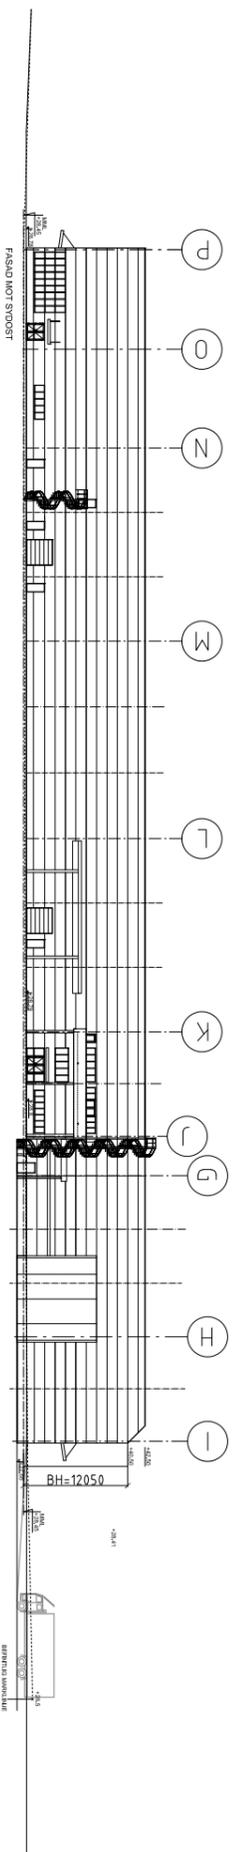


FÖRKLARINGAR:

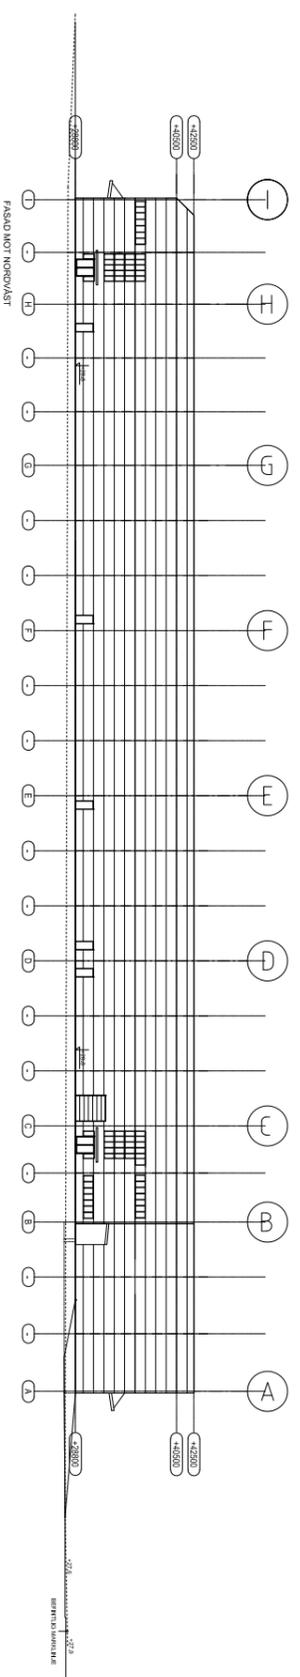


0 8 16 24 32 40 Meter

SKALA 1:400 ORIGINALSKALA I FORMAT A1

FÖRESKRIFTER:  
BBR29

HÄNVISNINGAR:
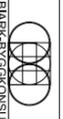
| BET  | AVT        | ÄNDRINGEN AVSER   | DATUM       | SIGN     |
|--|------------|-------------------|-------------|----------|
|  |            | RELATIONSHANDLING |             |          |
|  |            | STENVRETTEN 6:17  |             |          |
|  |            | ENKÖPINGS KOMMUN  |             |          |
| <br><b>BLARK-BYGGKONSULT</b><br>749 41 Eskilsgö Spånkodstrav. 26 070-311 85 10<br>E-POST: bosseheed@gmail.com |            |                   |             |          |
| UPPGIFTS NR  | 220310     | HANDLAGGARE       | B.H.EED     | GRANSKAD |
| DATUM  | 2023-03-31 | ANSVARIG          | BOSSSE HEED |          |
| INDUSTRIHUS - LAGER KONTOR   |            |                   |             |          |
| NYBYGGNAD-AVSER LOKAL 2  |            |                   |             |          |
| FASADER  |            |                   |             |          |
| SKALA  | A1 1:400   | NUMMER            | M300-01     | BET      |
|  | A3 1:800   |                   |             |          |