



ENTRESOLPLAN

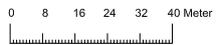

SKALA 1:400 ORIGINALSKALA I FORMAT A1

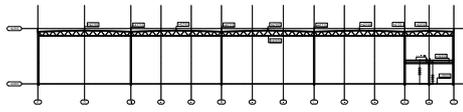

FÖRKLÄRNINGAR:

FÖRESKRIFTER:
BBR29

HÄNVISNINGAR:

BYTT	AVT	ÄNDRADE AVSEEN	DATUM	BYTT
------	-----	----------------	-------	------

RELATIONSHANDLING
STENVRETN 8:17
ENKÖPINGS KOMMUN



BIARK-BYGGKONSULT
141 41 Lager, Industriell 31 10-01 81 14
E-POST: biark@biarkbyggkonsult.com

ANSÖKAN NR	PROJEKTSKICEN	TEGELRIS
220218	04/2018	
2012/0404	ANVÄNING	18000-0003

INDUSTRIHUS - LAGER KONTOR
FASADÄNDRING
ENTRESOLPLAN, SEKTION

SKALA	A1 1:400	BYTT
	A3 1:200	