


DENNA RITNING BYGGER PÅ ÄLDRE RITNINGAR OCH
FÄR INTE BETRÄKTAS SOM UPPMÄTNINGSRITNING.
UPPMÄTNING HAR EJ UTFÖRTS.

PROGRAM/VERSION:
AUTOCAD ARCHITECTURE 2021

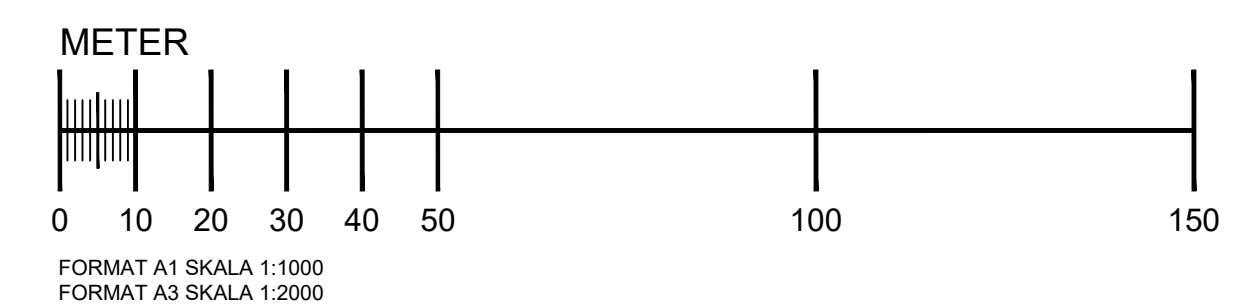

BET	ANT	ÄNDRINGEN ÄVSER				SIGN	DATUM		
RELATIONSHANDLING									
HAKEN 15, MALMÖ									
nesso ARKITEKTUR									
adressplan 26 211 34 malmö 040-30 30 45 info@nesso.se www.nesso.se									
UPDRAG NR		RITAD AV		HANDLÄGGARE					
13001		MLT		MLT					
DATUM		ANSVARIG							
2026-03-04		MARCUS SJÖSTRAND							
SITUATIONSPLAN SKALA 1:1000 NUMMER A-01-1-101 BET									