



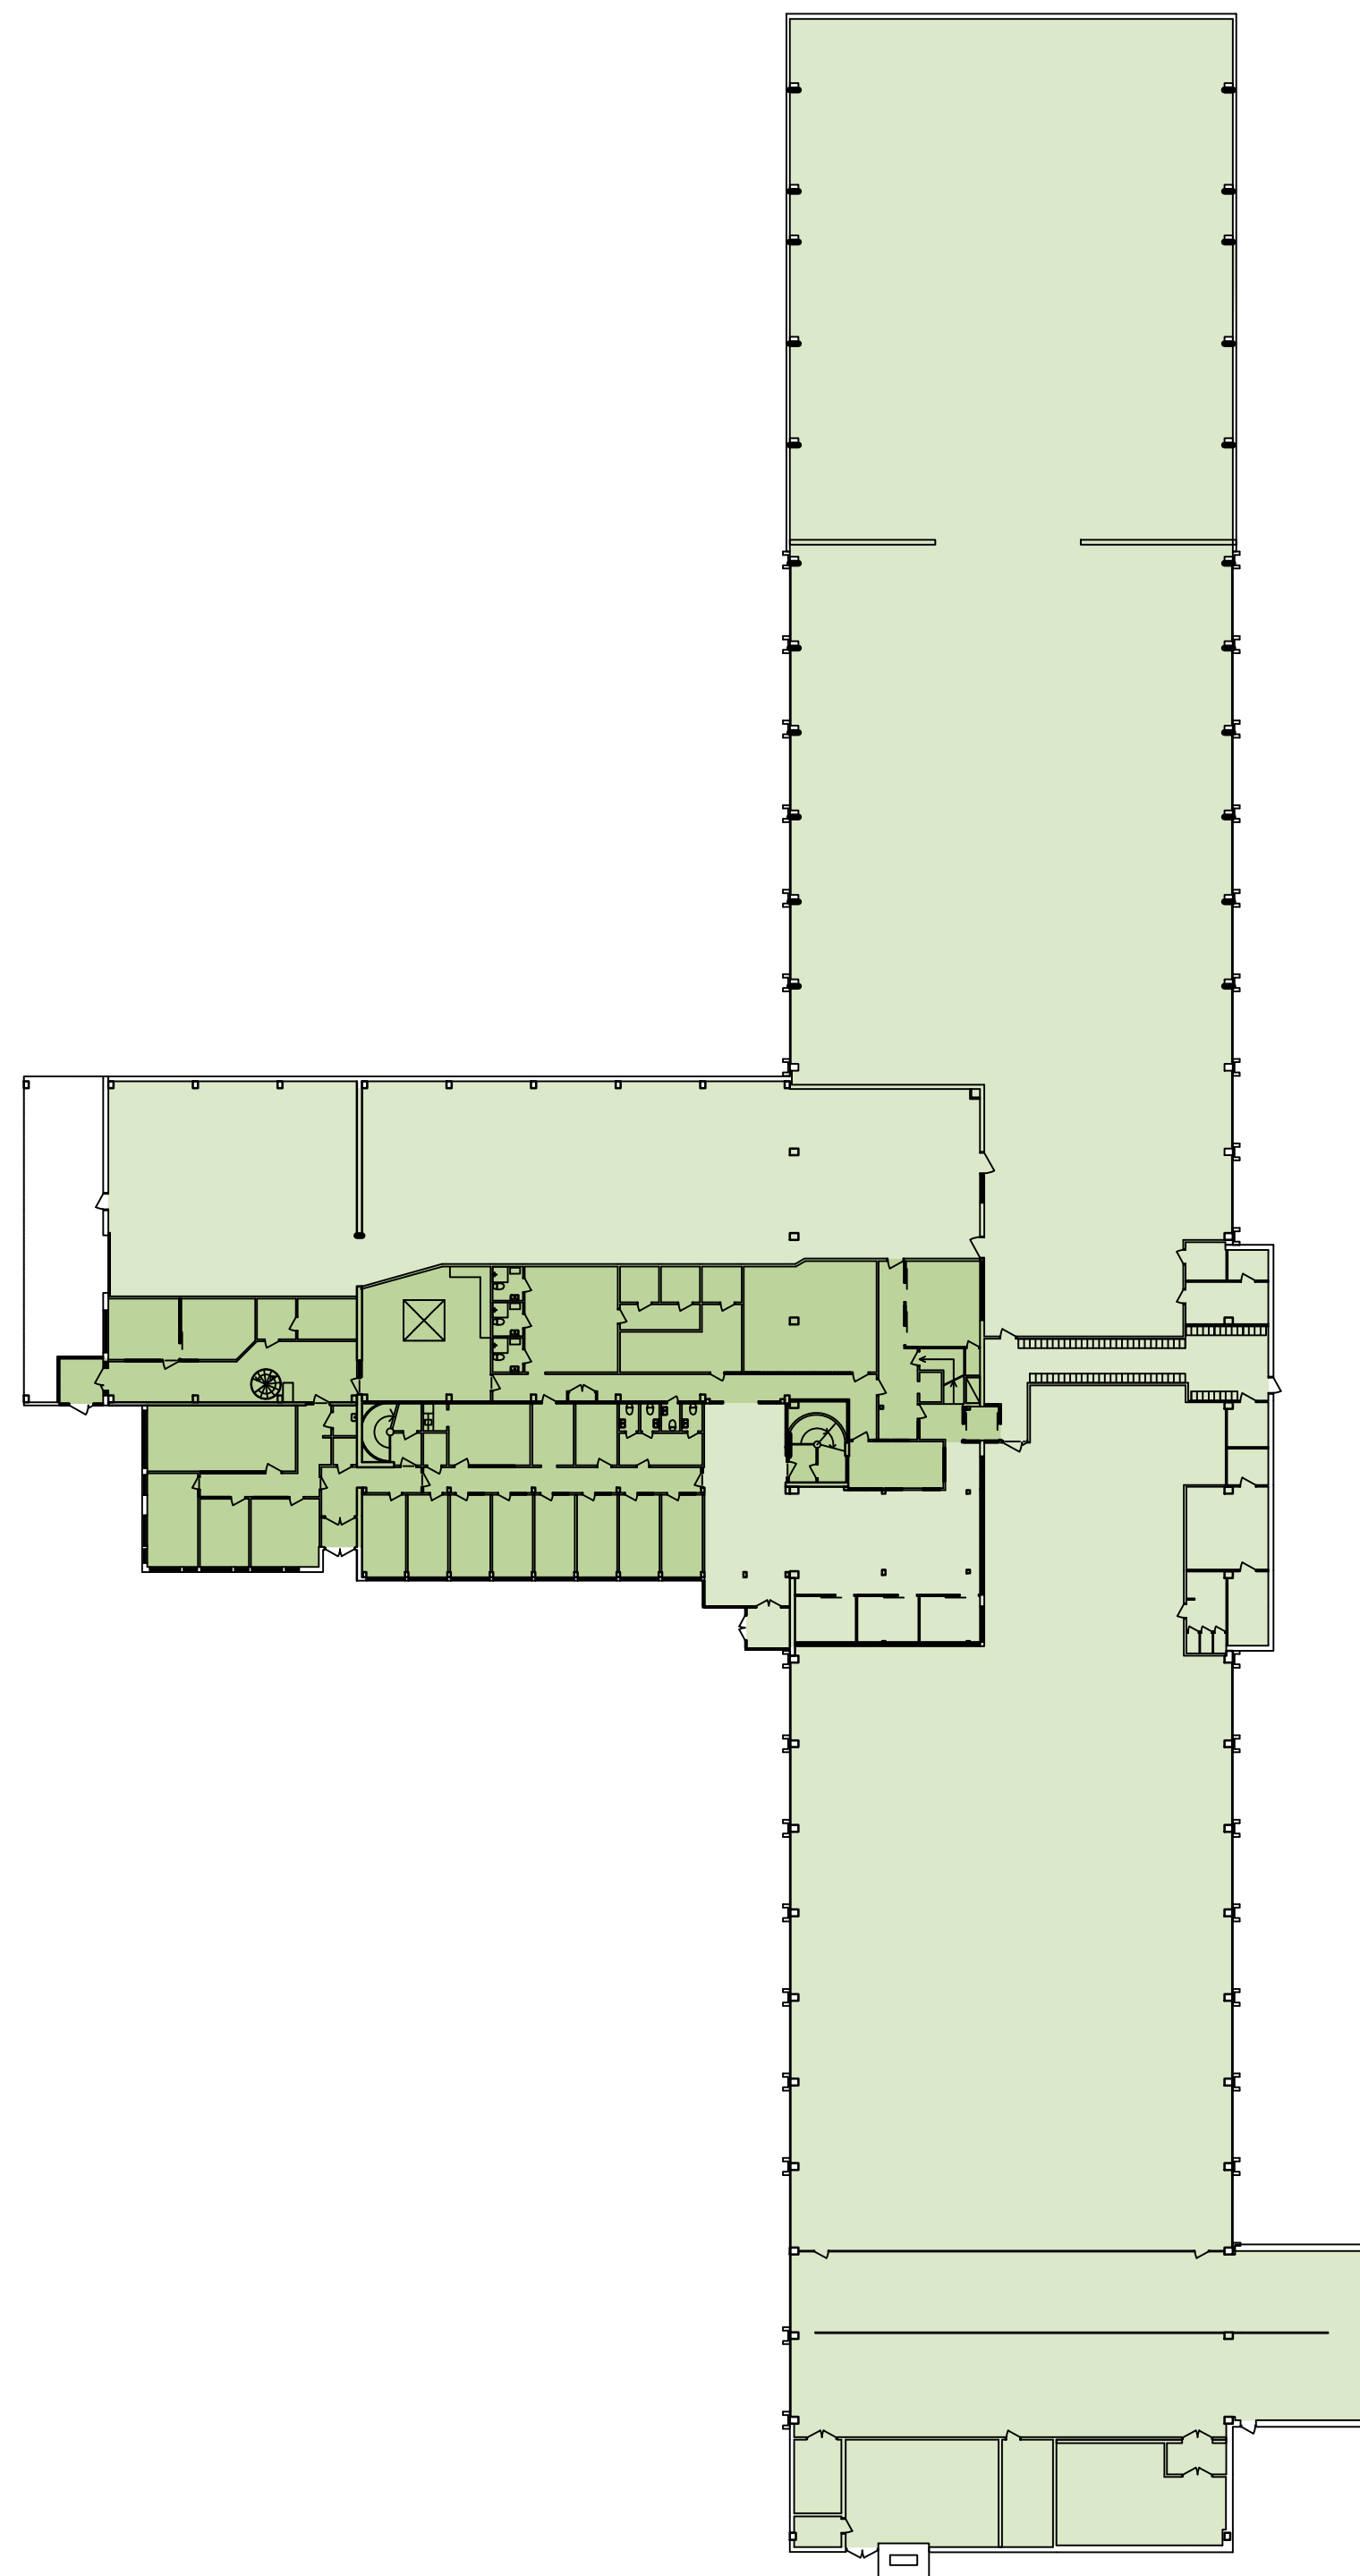


PLAN 1, ENTRÉPLAN
skala 1:400

LAGER/VERKSTAD ca 4 405 m²
KONTOR/OMKL./MM. ca 790 m²

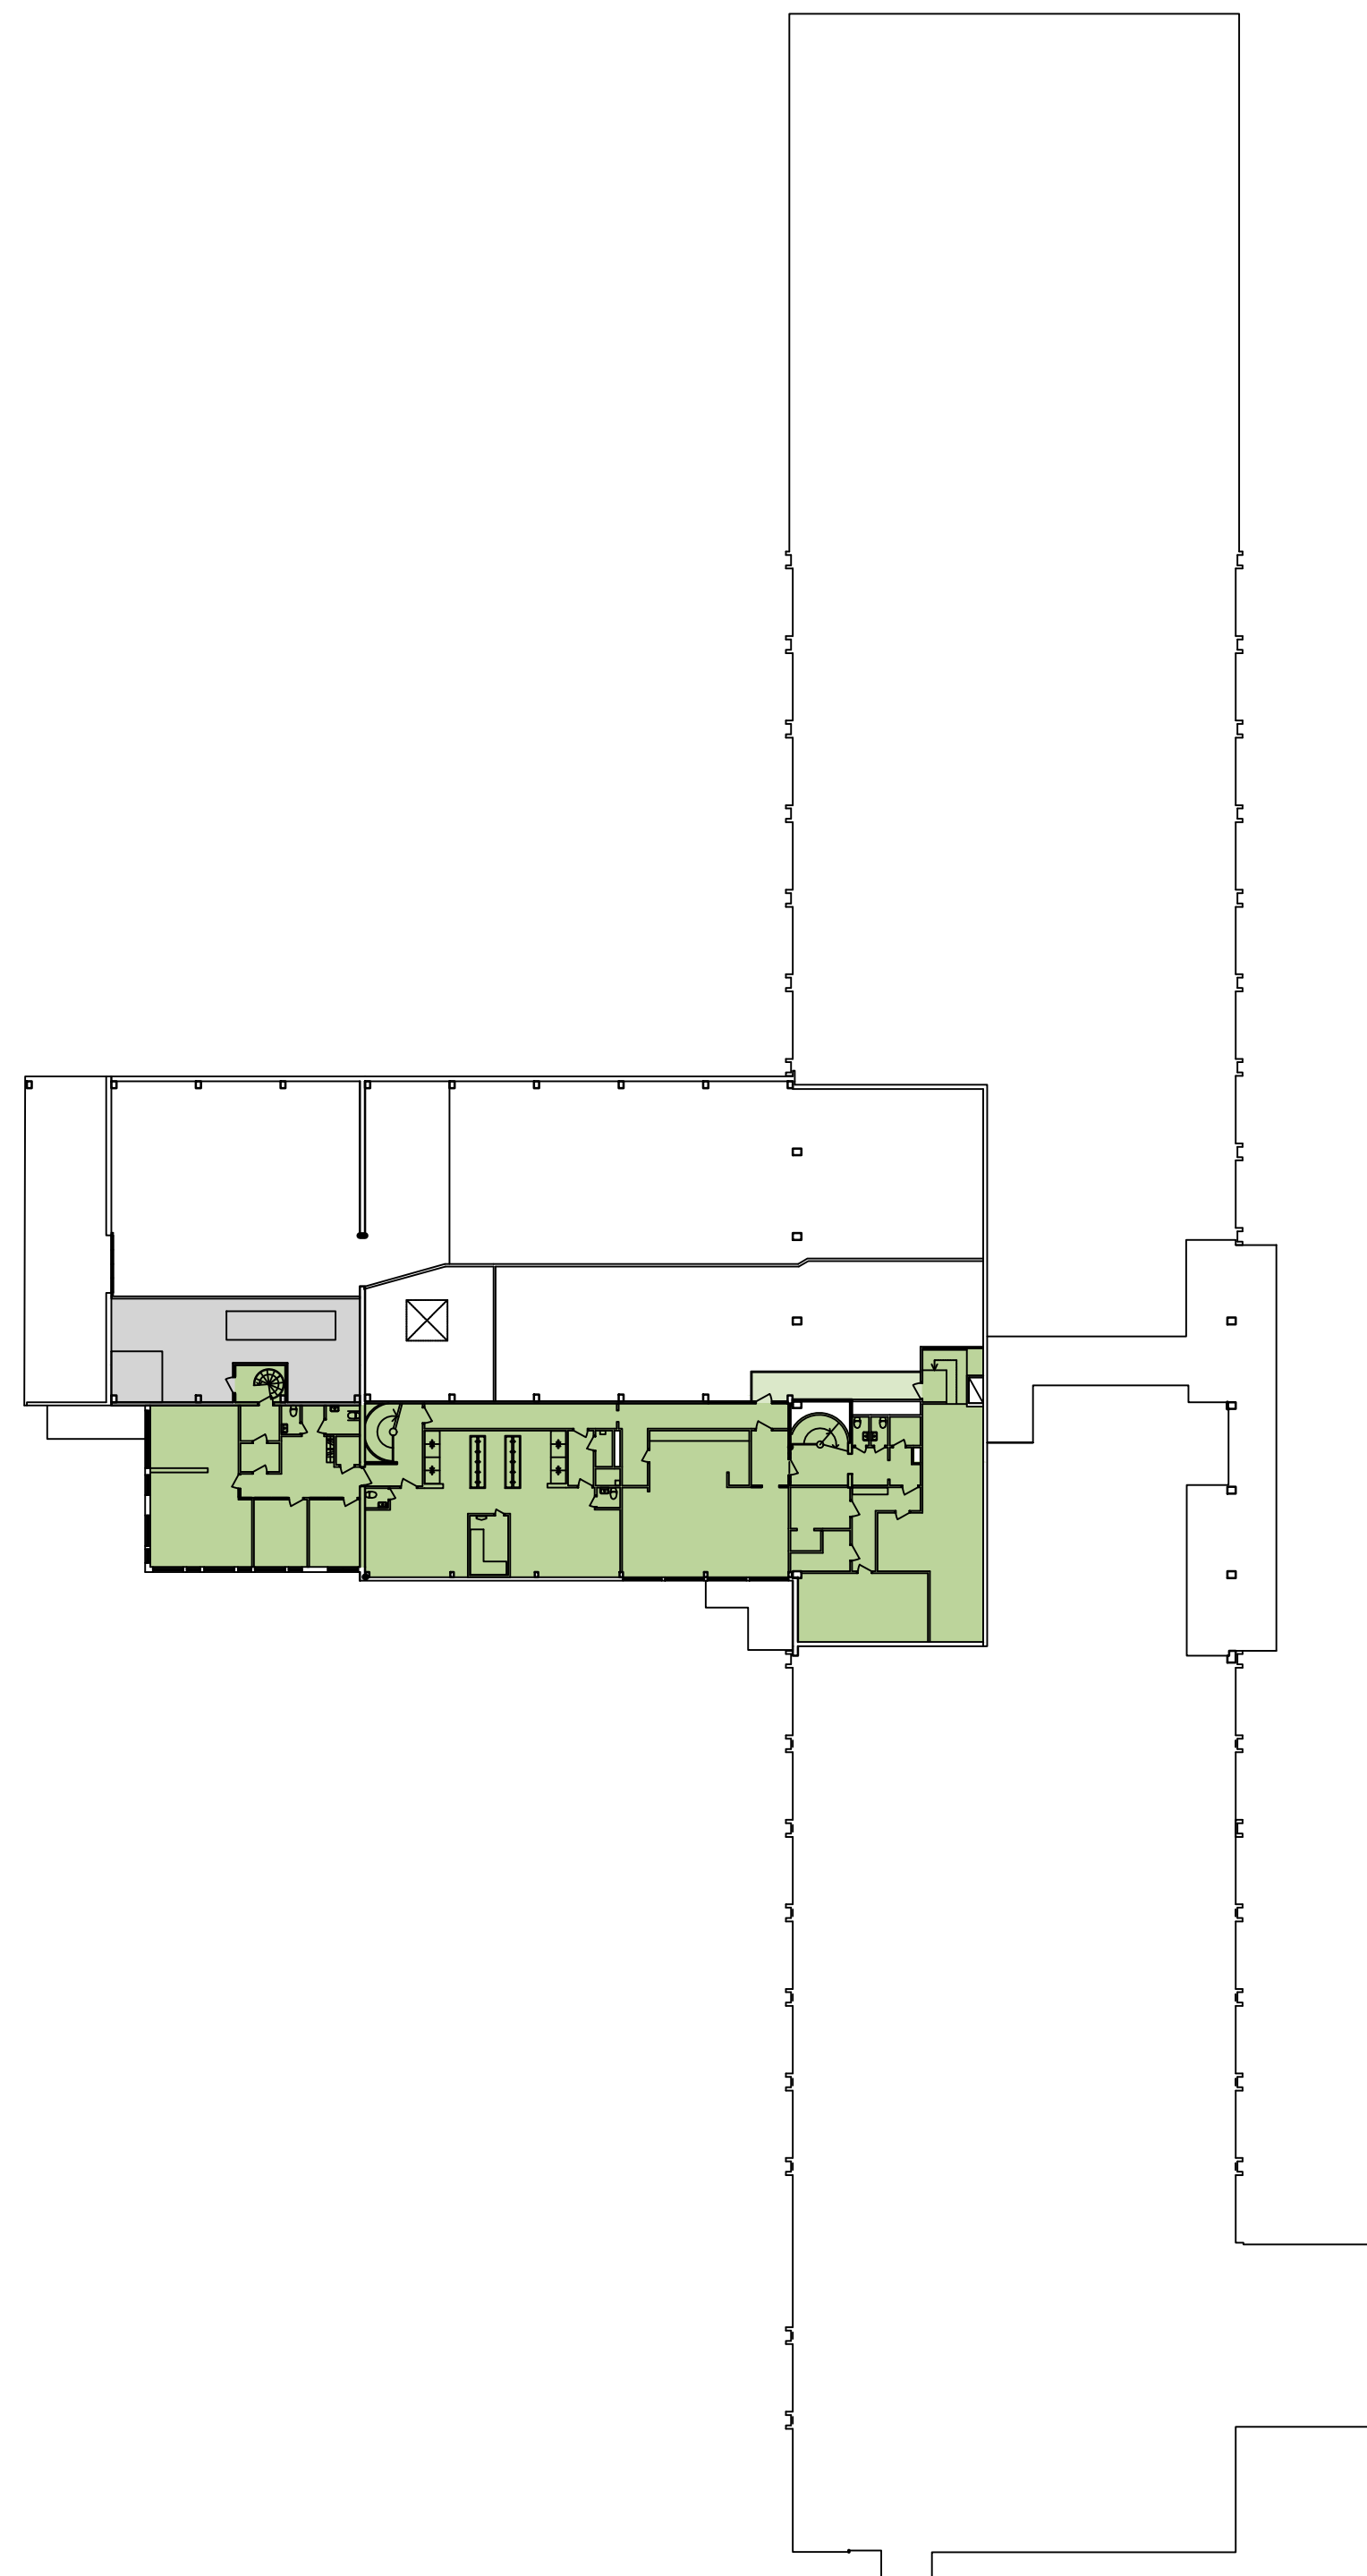

PLAN 2
skala 1:400

LAGER/VERKSTAD ca 17 m²
KONTOR/OMKL./MM. ca 548 m²
FLÄKTRUM ca 85 m²

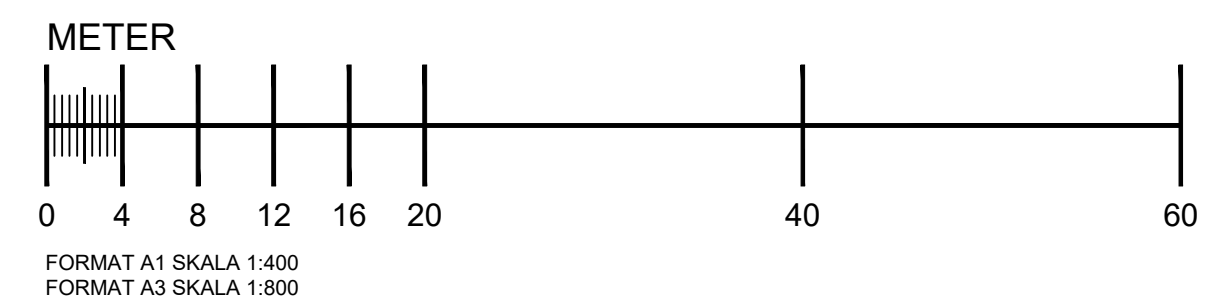

DENNA RITNING BYGGER PÅ ÄLDRE RITNINGAR OCH
FÅR INTE BETRAKTAS SOM UPPMÄTNINGSRITNING.
UPPMÄTNING HAR EJ UTFÖRTS.
PROGRAM/VERSION:
AUTOCAD ARCHITECTURE 2021

BET	ANT	ÄNDRINGEN AVSER		SIGN	DATUM
RELATIONSHANDLING					
HAKEN 15, MALMÖ					
nesso ARKITEKTUR Södergatan 26 211 34 malmö 040-30 30 45 info@nesso.se www.nesso.se					
UPPDRAG NR 13001		RITAD AV MLT		HANDLÄGGARE MLT	
DATUM 2026-03-04		ANSVARIG MARCUS SJÖSTRAND			
PLAN 1, ENTRÉPLAN OCH PLAN 2					
SKALA 1:400		NUMMER A-40-0-101			I BET