


SYDVÄST ▽

36.62

SYDOST ▽


25.35

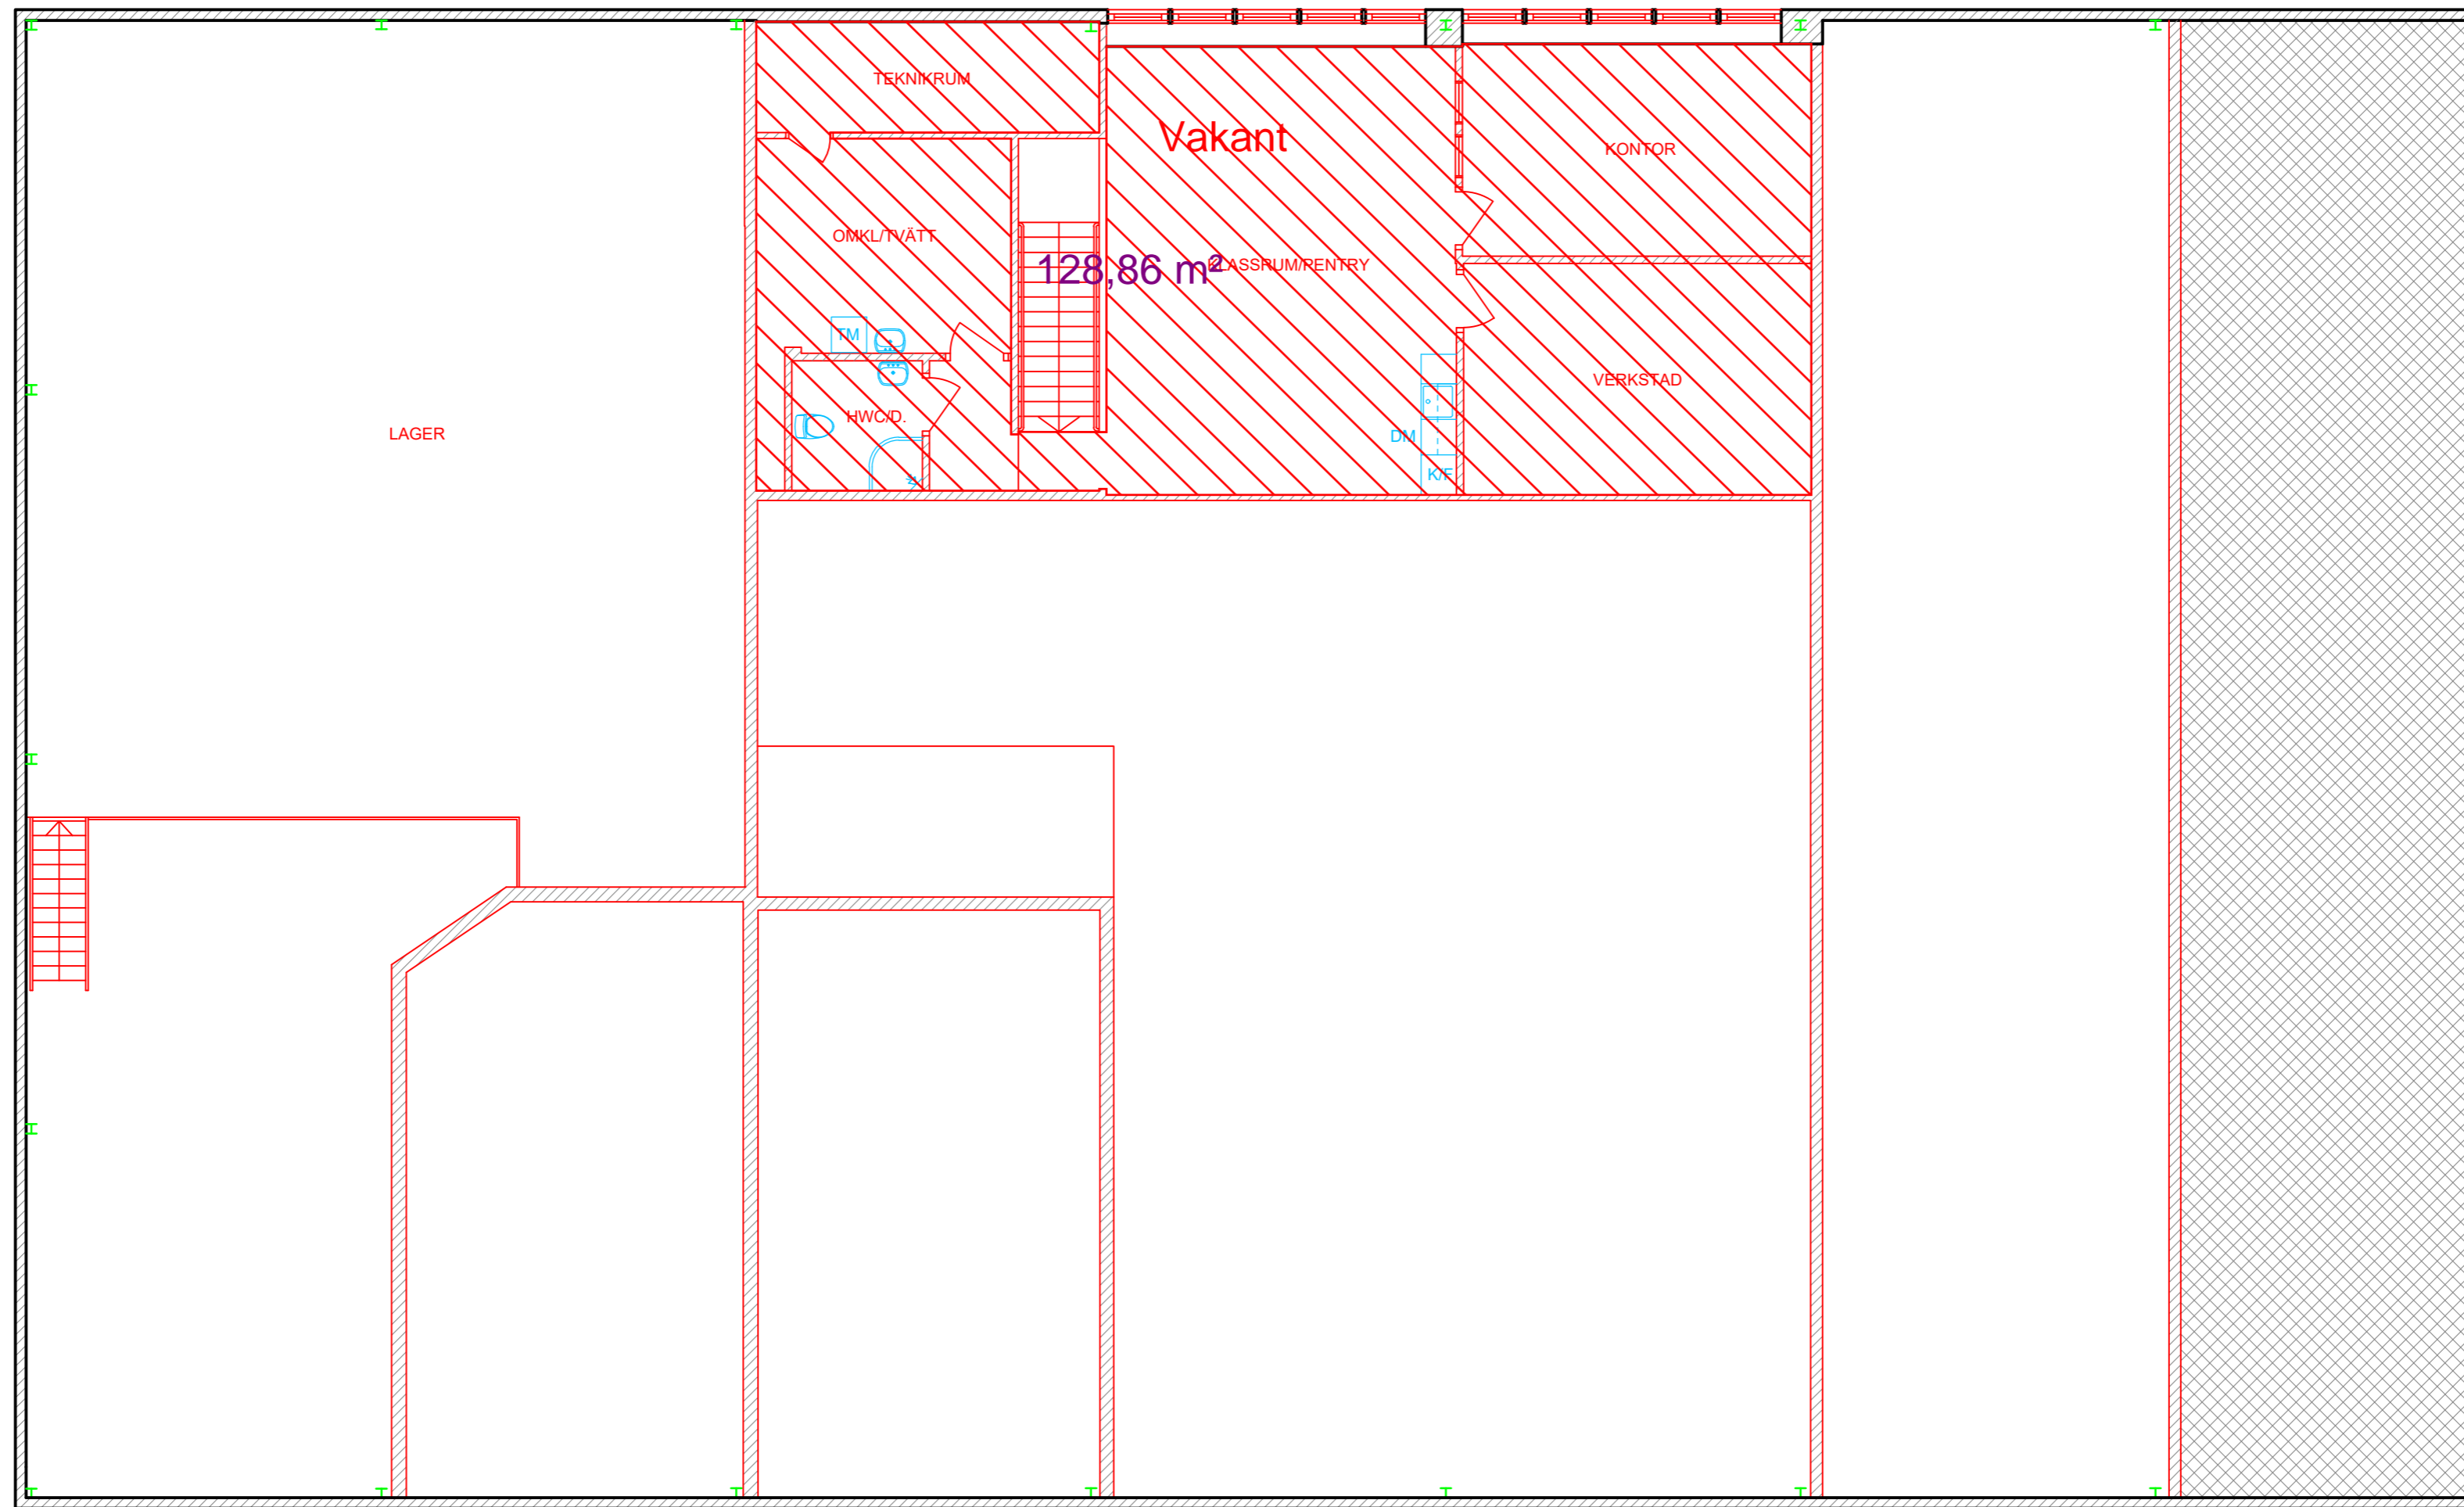

36.62

△ NORDOST

PLAN 1

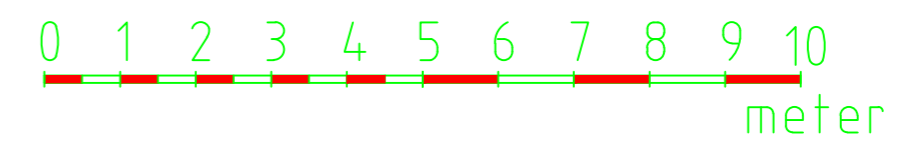

BET	ÄNDRINGAVSER	DATUM	SIGN
RELATIONSHANDLING			
DRÄNGEN 2, Växjö			
Alhansa Fastigheter AB			
3DARK AB RISINGEVÄGEN 22N 35240, VÄXJÖ		 3D ARKITEKTUR	
UPPDRAG NR	RITADAV	HANDLAGGARE	
	IS	IS	
DATUM	ANSVARIG		
2020-02-03	ISTVAN SZABO		
<b>BYGGNAD 1</b> PLAN 1			
SKALA	NUMMER	BET	
A2 1:100	A40.1-120		