


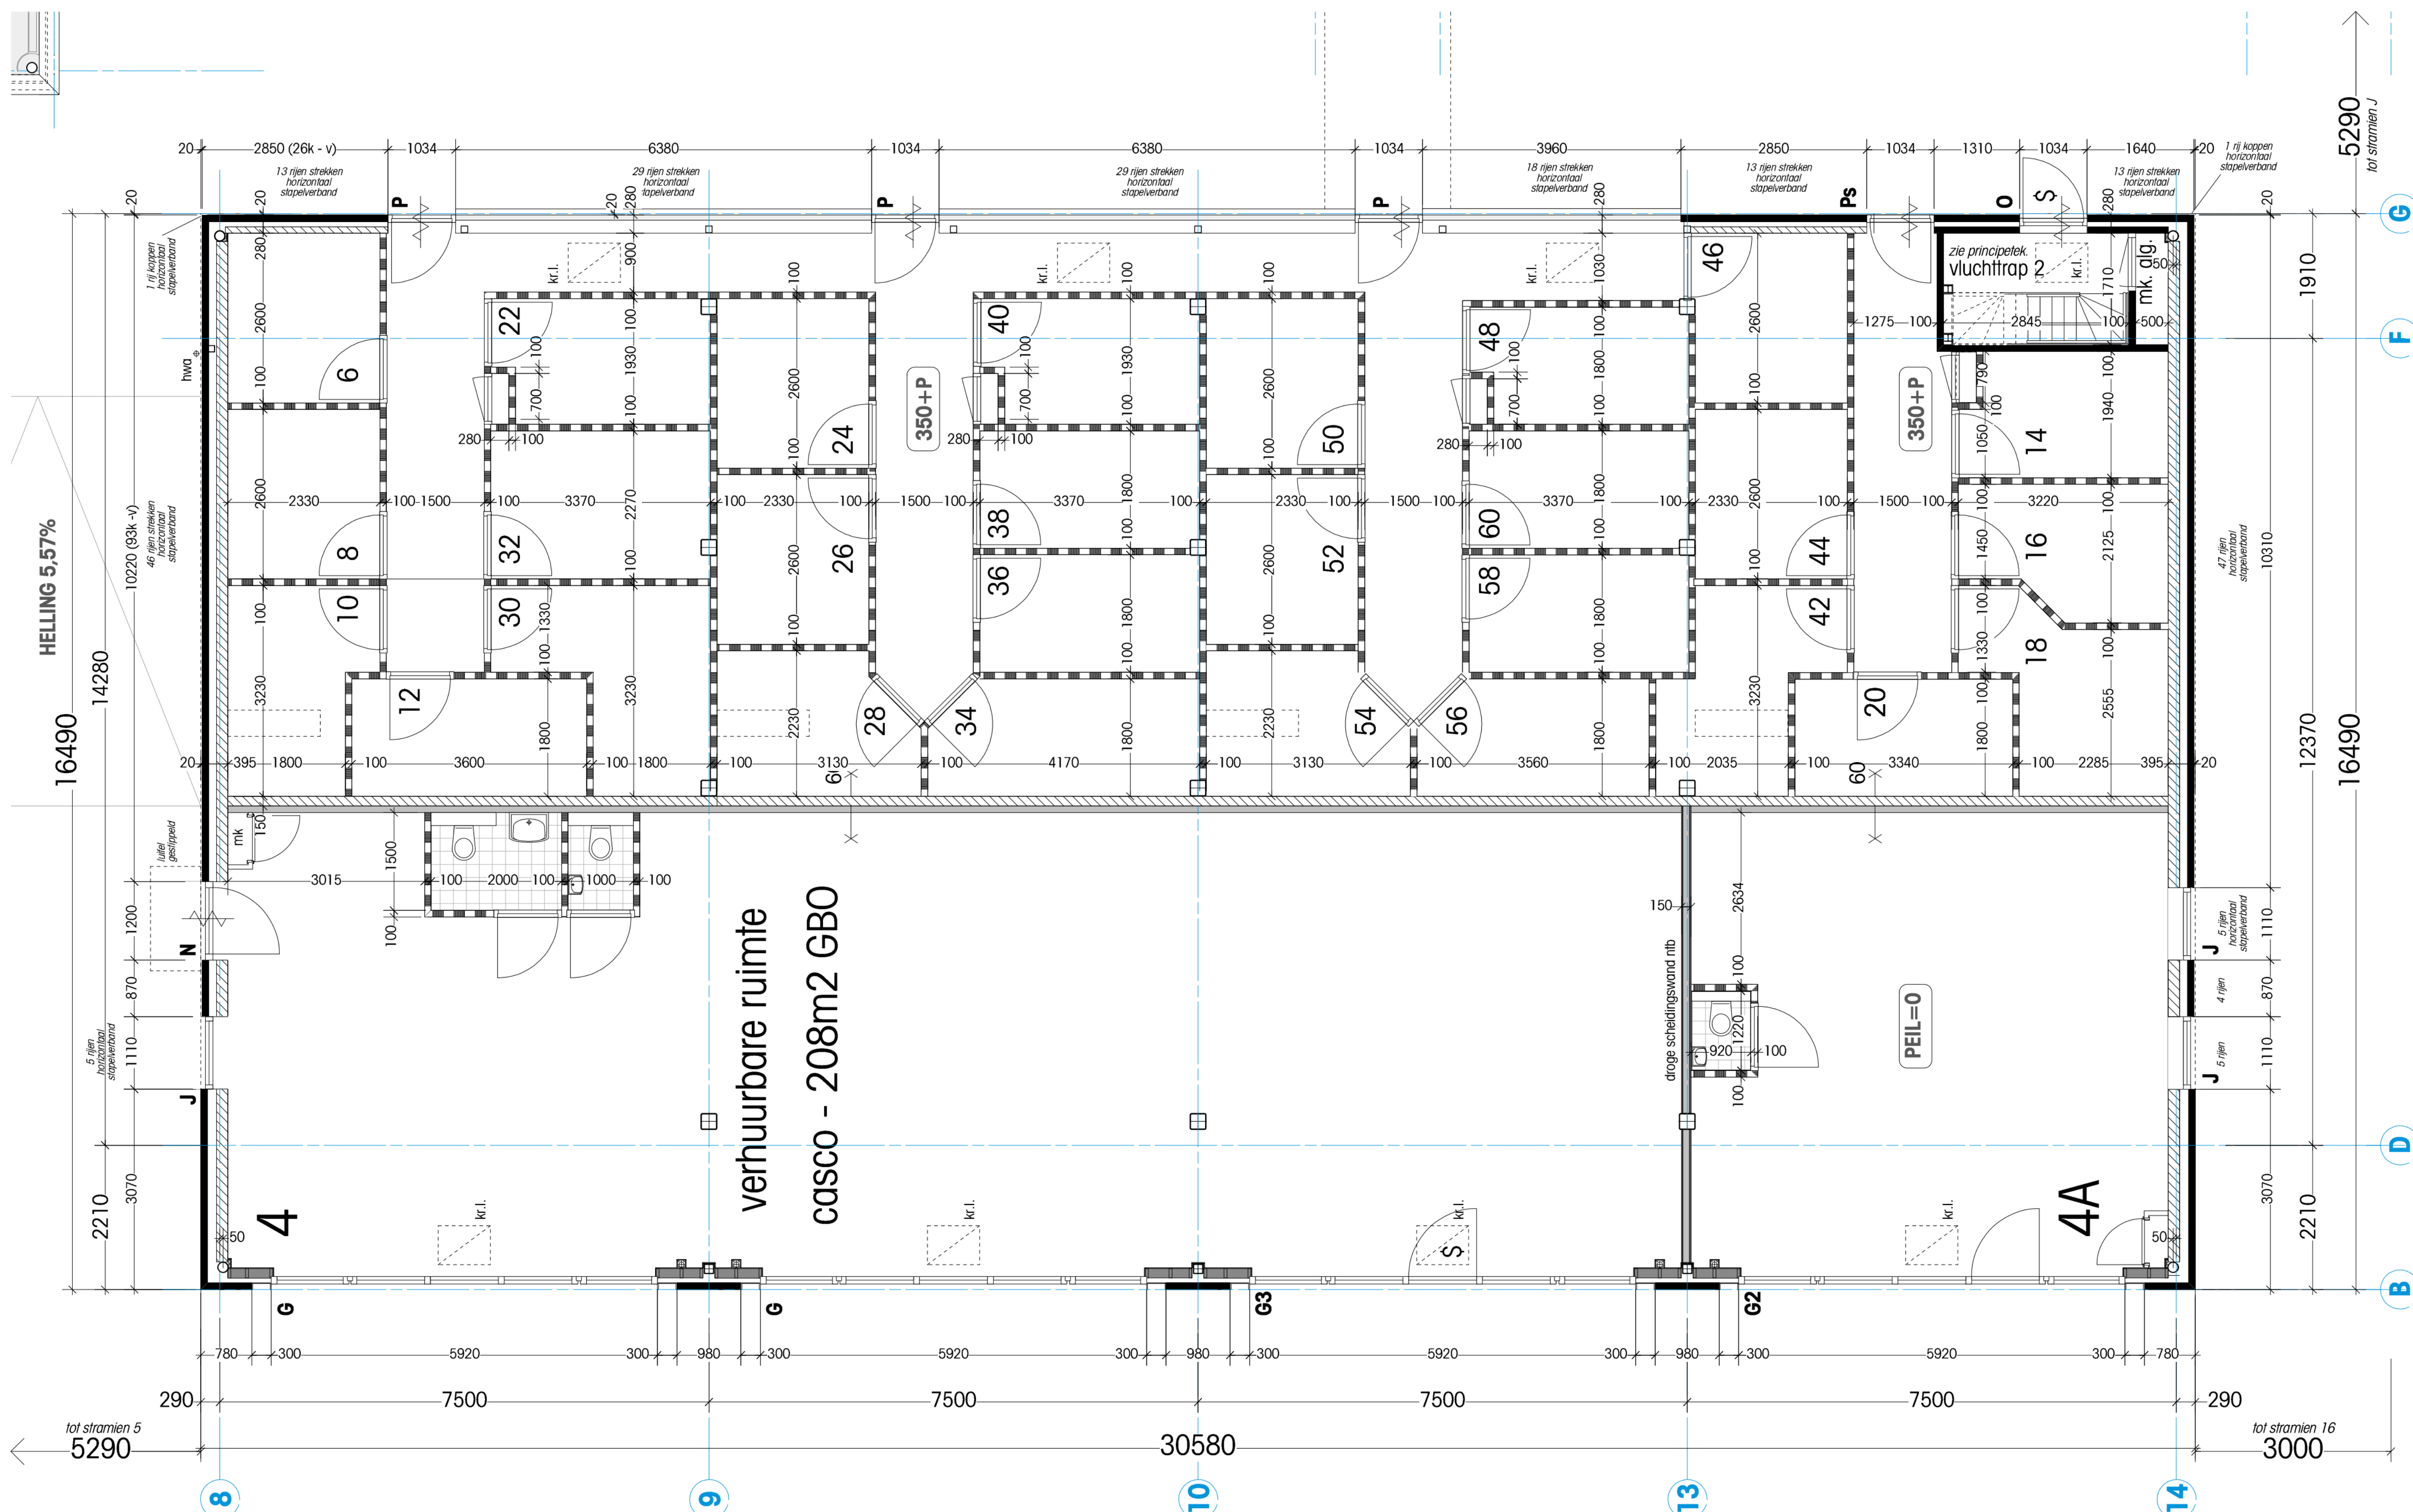

Renvooi	
	Gebruiksoppervlakte wonen (GO-wonen) m²
	Gebruiksoppervlakte externe berging (GO-berging) m²
	Gebruiksoppervlakte buitenruimte (GO-buiten) m²
Datum: 2-8-2018	
alphaplan adviseurs in bouwen	
Project: Reeuwijk	
Projectnummer: 20178152	
Certificaat: NEN-2580:2007/C1-biad	
Complex: Woningen	
Schaal: 1:100	
Tekenaar: F. Alphenaar	

symbolen & afkortingen	
h.w.a.	hemelwaterafvoer
kr.l.	kruipluik (500x800mm)
wm.	opstelplaats wasmachine
A	aanduiding kozijnmerk
	zelfsluitende deur
	brandwerende en zelfsluitende deur
V	vrijloopdeurdranger aangesloten op rookmelder in woning
	30min. brandwerend (60min. als aangegeven)
S	te openen zonder losse voorwerpen (knopcilinder)

bouwkundig	
	schoon metselwerk
	kalkzandsteen 100, 120, 175 en 250mm
	binnenwand 70 en 100mm
	hsb-wand

WVB

Maxima bouwdeel 2, Waarder
BLOK C begane grond

Principaal
Wbv. Reeuwijk

Status
revisietekening

Getekend
mvd.

Datum
17 februari 2015


Project/tekeningnr.
1110 R C L O

Schaal
1:50 / 1:100

Formaat
A1

Laatst gewijzigd

Wout van Vliet Bouwkundige
Pr. Bernhardlaan 2 | 3403 CD IJsselstein
T 030 688 34 26 | 06 23 88 61 55
wvml@cairway.nl

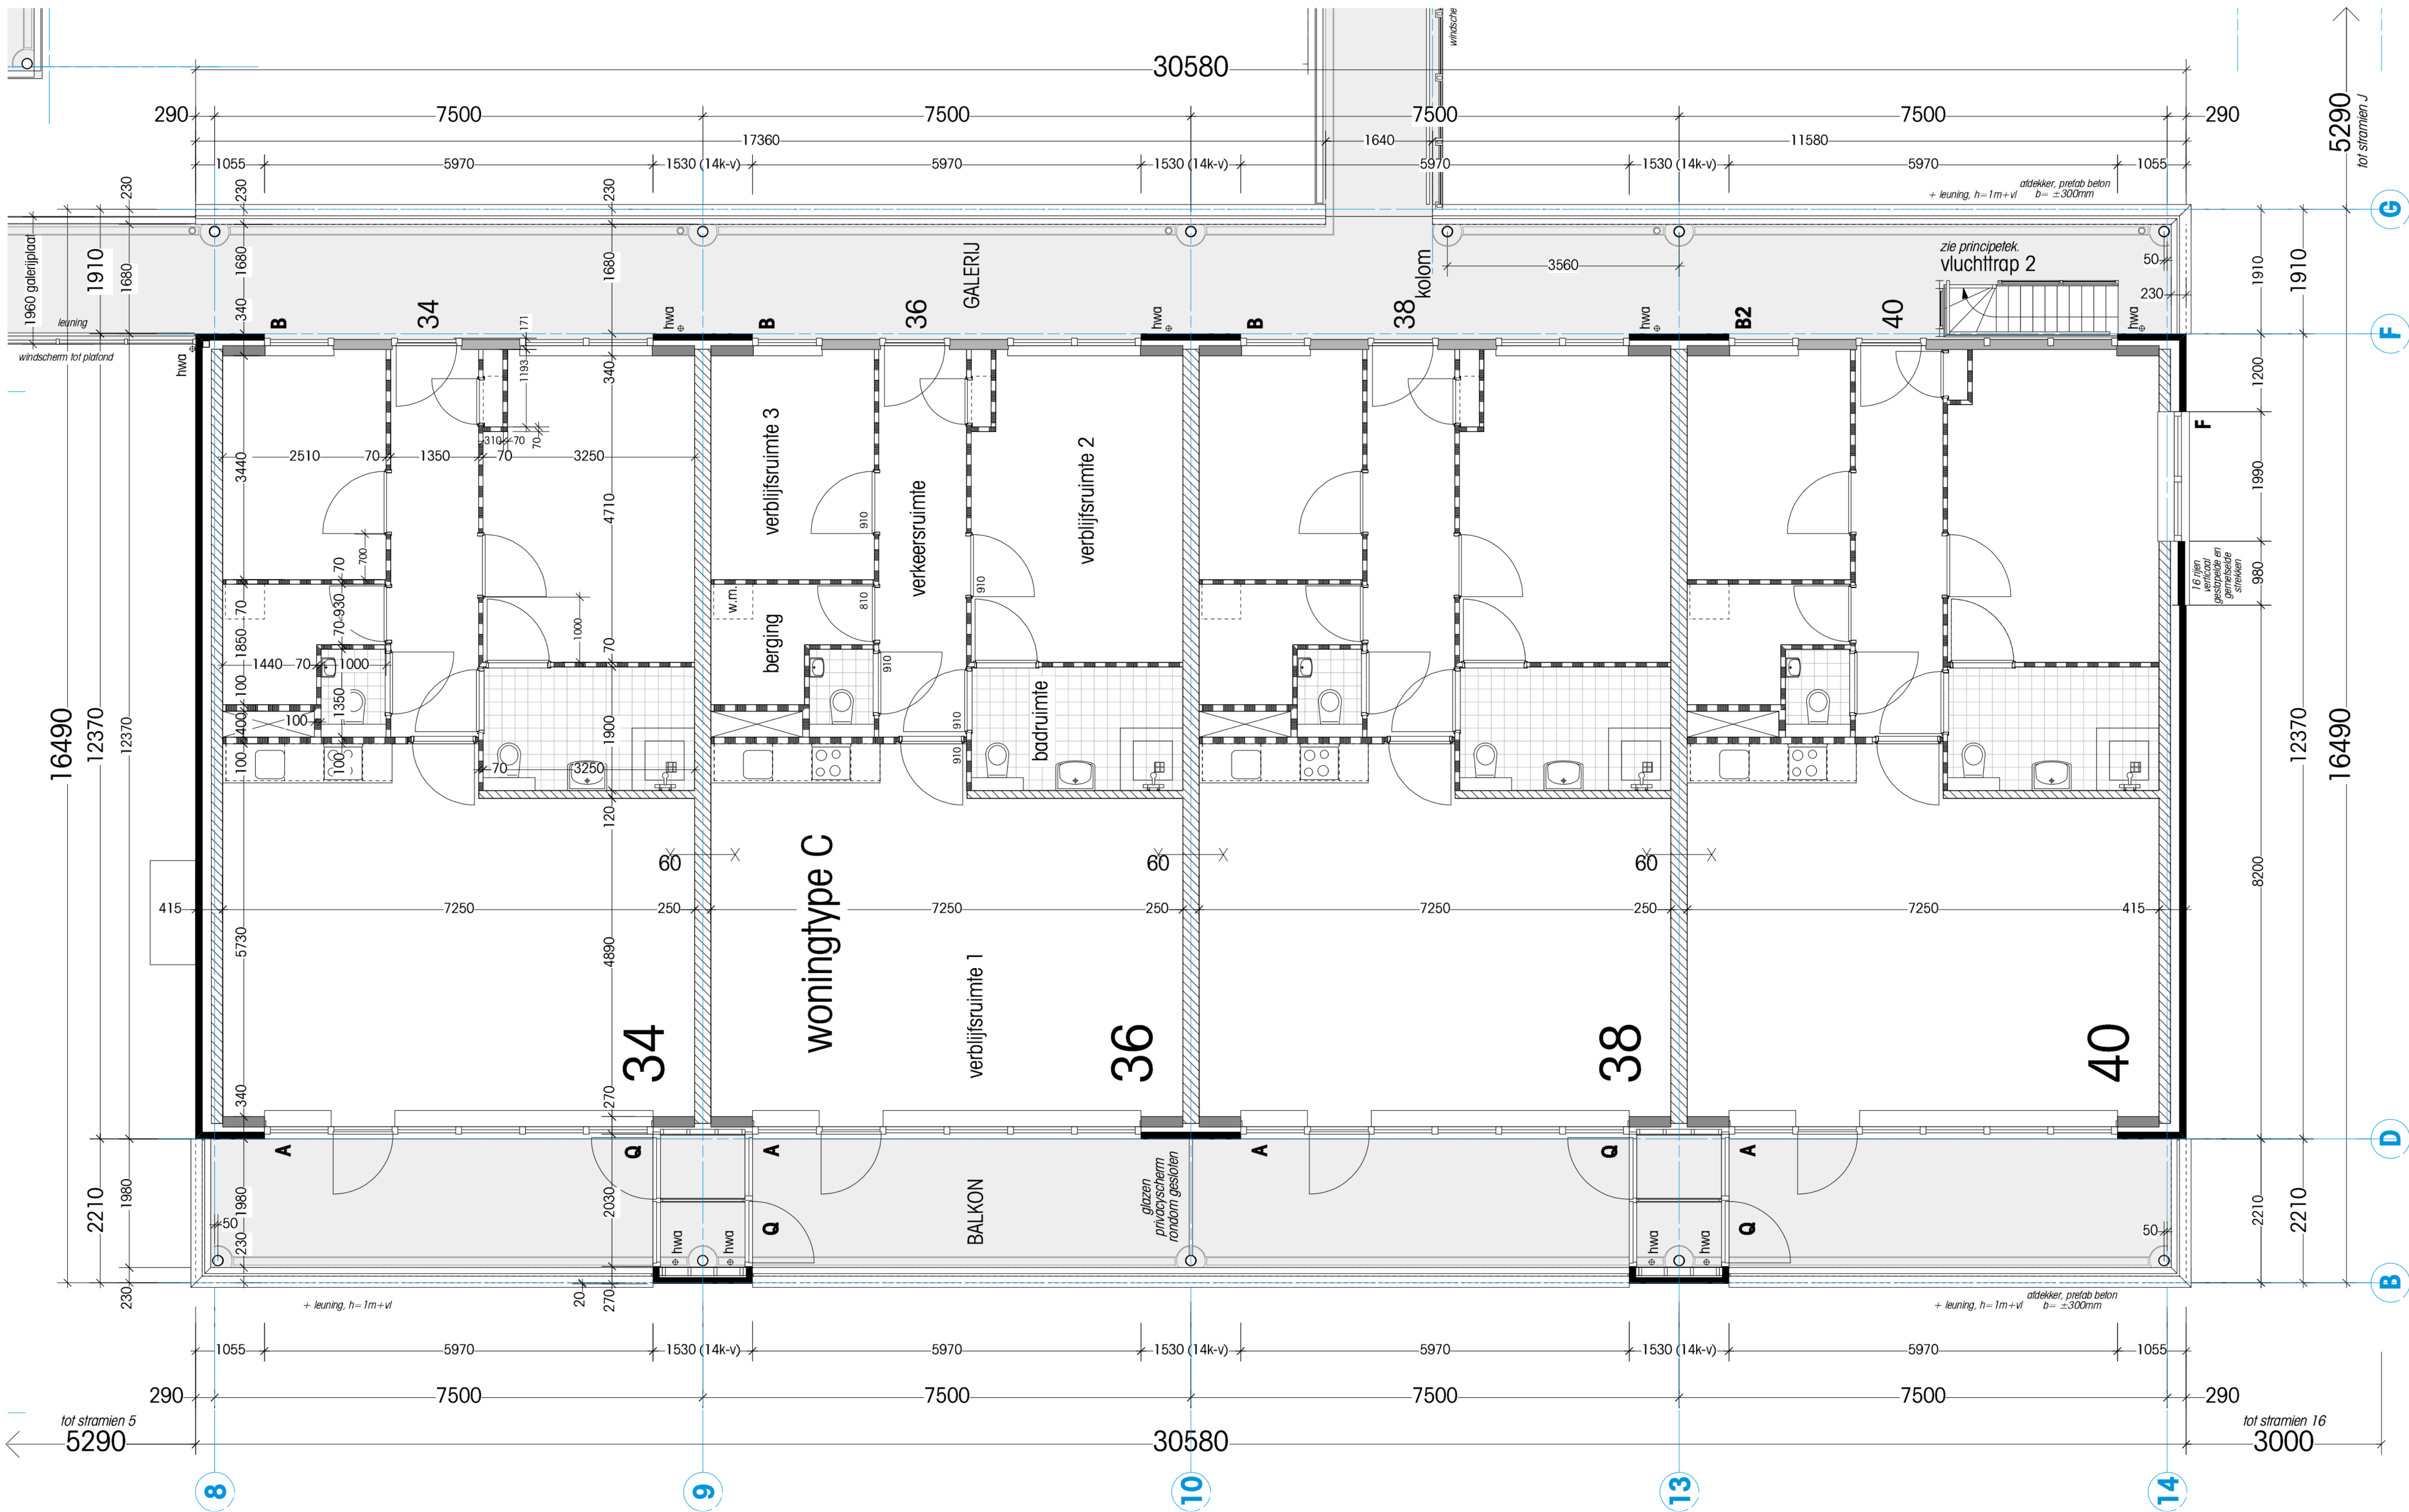

Renvooi	
	Gebruiksoppervlakte wonen (GO-wonen) m²
	Gebruiksoppervlakte externe berging (GO-berging) m²
	Gebruiksoppervlakte buitenruimte (GO-buiten) m²
Datum: 2-8-2018	
alphaplan adviseurs in bouwen	
Project: Reeuwijk	
Projectnummer: 20178152	
Certificaat: NEN-2580:2007/C1-biad	
Complex: Woningen	
Schaal: 1:100	
Tekenaar: F. Alphenaar	

symbolen & afkortingen

- h.w.a. hemelwaterafvoer
- kr.l. kruipluik (500x800mm)
- w.m. opstelplaats wasmachine
- A aanduiding kozijnmerk
- zelfsluitende deur
- brandwerende en zelfsluitende deur
- V vrijloopeurdranger aangesloten op rookmelder in woning
- 30min. brandwerend (60min. als aangegeven)
- te openen zonder losse voorwerpen (knopcilinder)

bouwkundig

- schoon metselwerk
- kalkzandsteen 100, 120, 175 en 250mm
- binnenwand 70 en 100mm
- hsb-wand

WVB

Maxima bouwdeel 2, Waarder
BLOK C 1e verdieping

Principaal
Wbv. Reeuwijk

Status
revisietekening

Getekend
mvd.

Datum
17 februari 2015


Project/tekeningnr.
1110 RCL1

Schaal
1:50 / 1:100

Formaat
A1

Laatst gewijzigd

Wout van Vliet Bouwkundige
Pr. Bernhardlaan 2 | 3403 CD IJsselstein
T 030 688 34 26 | 06 23 88 61 55
wvmlvliet@cairway.nl

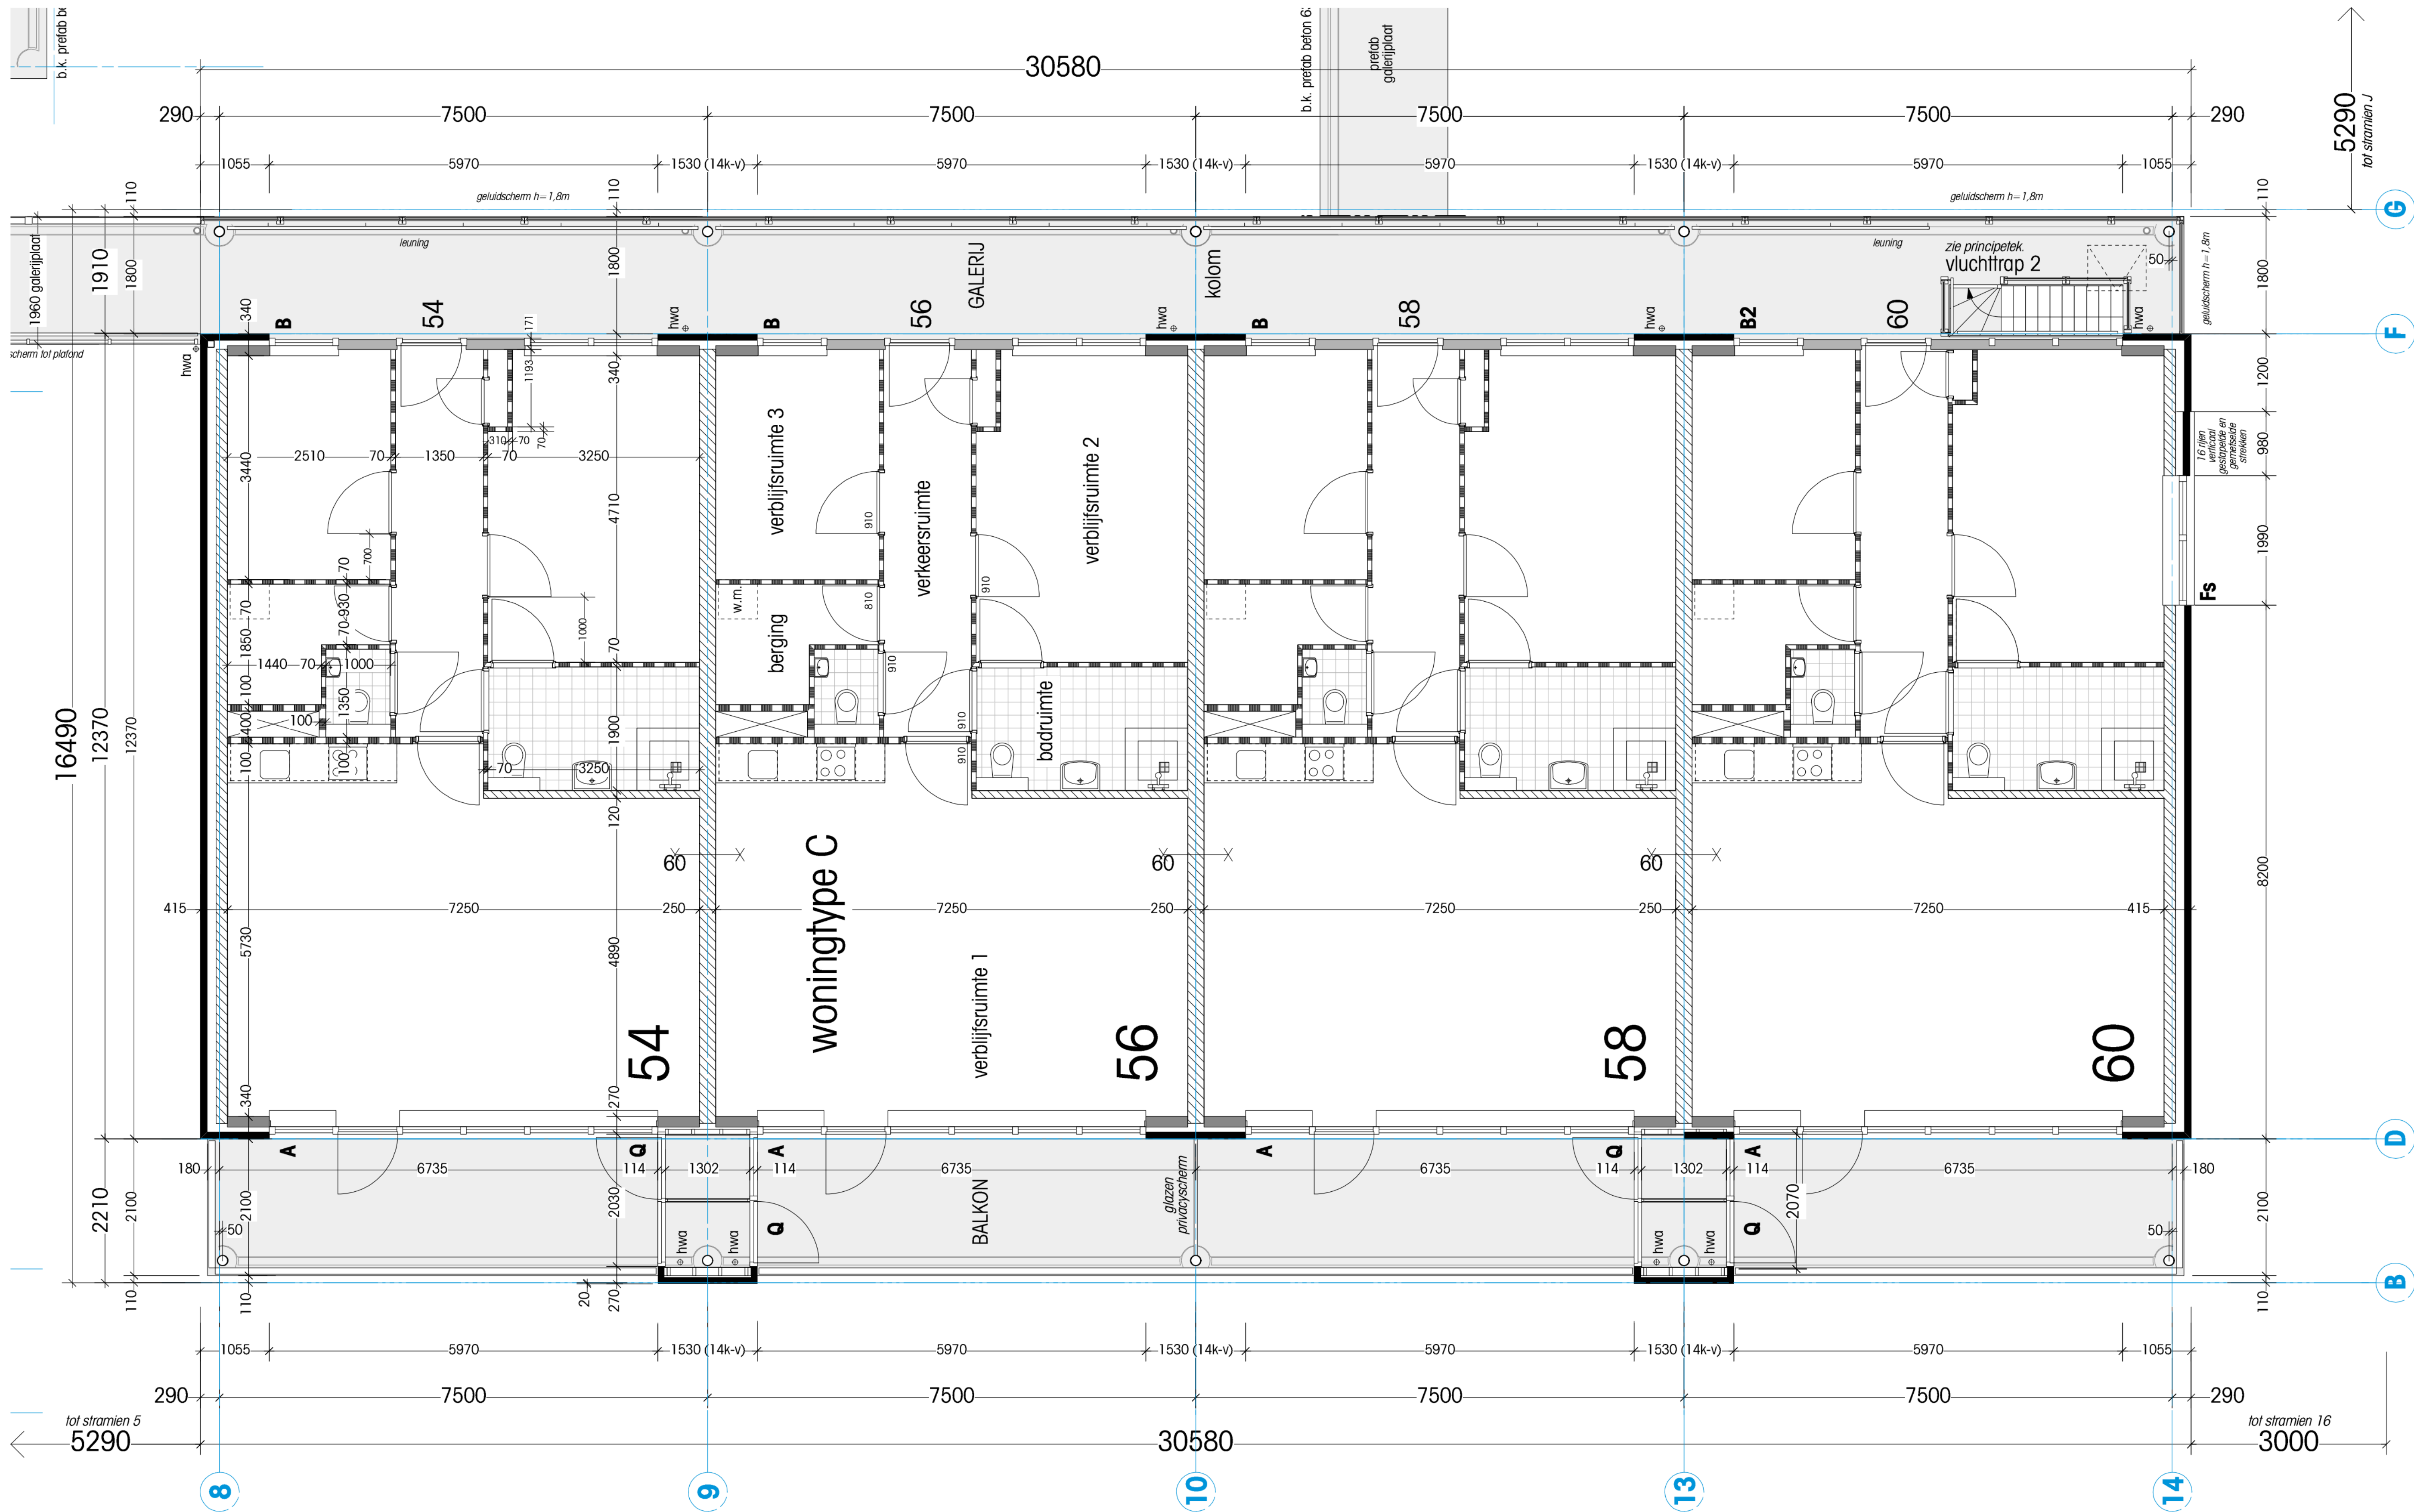

Renvooi	
	Gebruiksoppervlakte wonen (GO-wonen) m²
	Gebruiksoppervlakte externe berging (GO-berging) m²
	Gebruiksoppervlakte buitenruimte (GO-buiten) m²
Datum: 2-8-2018	
alphaplan adviseurs in bouwen	
Project: Reeuwijk	
Projectnummer: 20178152	
Certificaat: NEN-2580:2007/C1-biad	
Complex: Woningen	
Schaal: 1:100	
Tekenaar: F. Alphenaar	

symbolen & afkortingen

- h.w.a. hemelwaterafvoer
- kr.l. kruipruimte (500x800mm)
- w.m. opstelplaats wasmachine
- A aanduiding kozijnmerk
- zelfsluitende deur
- brandwerende en zelfsluitende deur
- V vrijloopeurdranger aangesloten op rookmelder in woning
- 30min. brandwerend (60min. als aangegeven)
- te openen zonder losse voorwerpen (knopcilinder)

bouwkundig

- schoon metselwerk
- kalkzandsteen 100, 120, 175 en 250mm
- binnenwand 70 en 100mm
- hsb-wand

WVB

Maxima bouwdeel 2, Waarder
BLOK C 2e verdieping

Principaal
Wvb. Reeuwijk

Status
revisietekening

Getekend
mvd.

Datum
17 februari 2015

Project/tekeningnr.
1110 R C L2

Schaal
1:50 / 1:100

Formaat
A1

Laatst gewijzigd

Wout van Vliet Bouwkundige
Pr. Bernhardlaan 2 | 3403 CD IJsselstein
T 030 688 34 26 | 06 23 88 61 55
wvmbv@cairway.nl



alphaplan
adviseurs in bouwen

Henry Dunantweg 4
2402 NP Alphen aan den Rijn

Telefoon: (0172) 48 40 00
E-mail: mail@alphaplan.nl


Project/tekeningnr.
1110 R D L0

Schaal
1:50 / 1:100

Formaat
A1

Laatst gewijzigd

Wout van Vliet Bouwkundige
Pr. Bernhardlaan 2 | 3403 CD IJsselstein
T 030 688 34 26 | 06 23 88 61 55
wcmvliet@caiway.nl

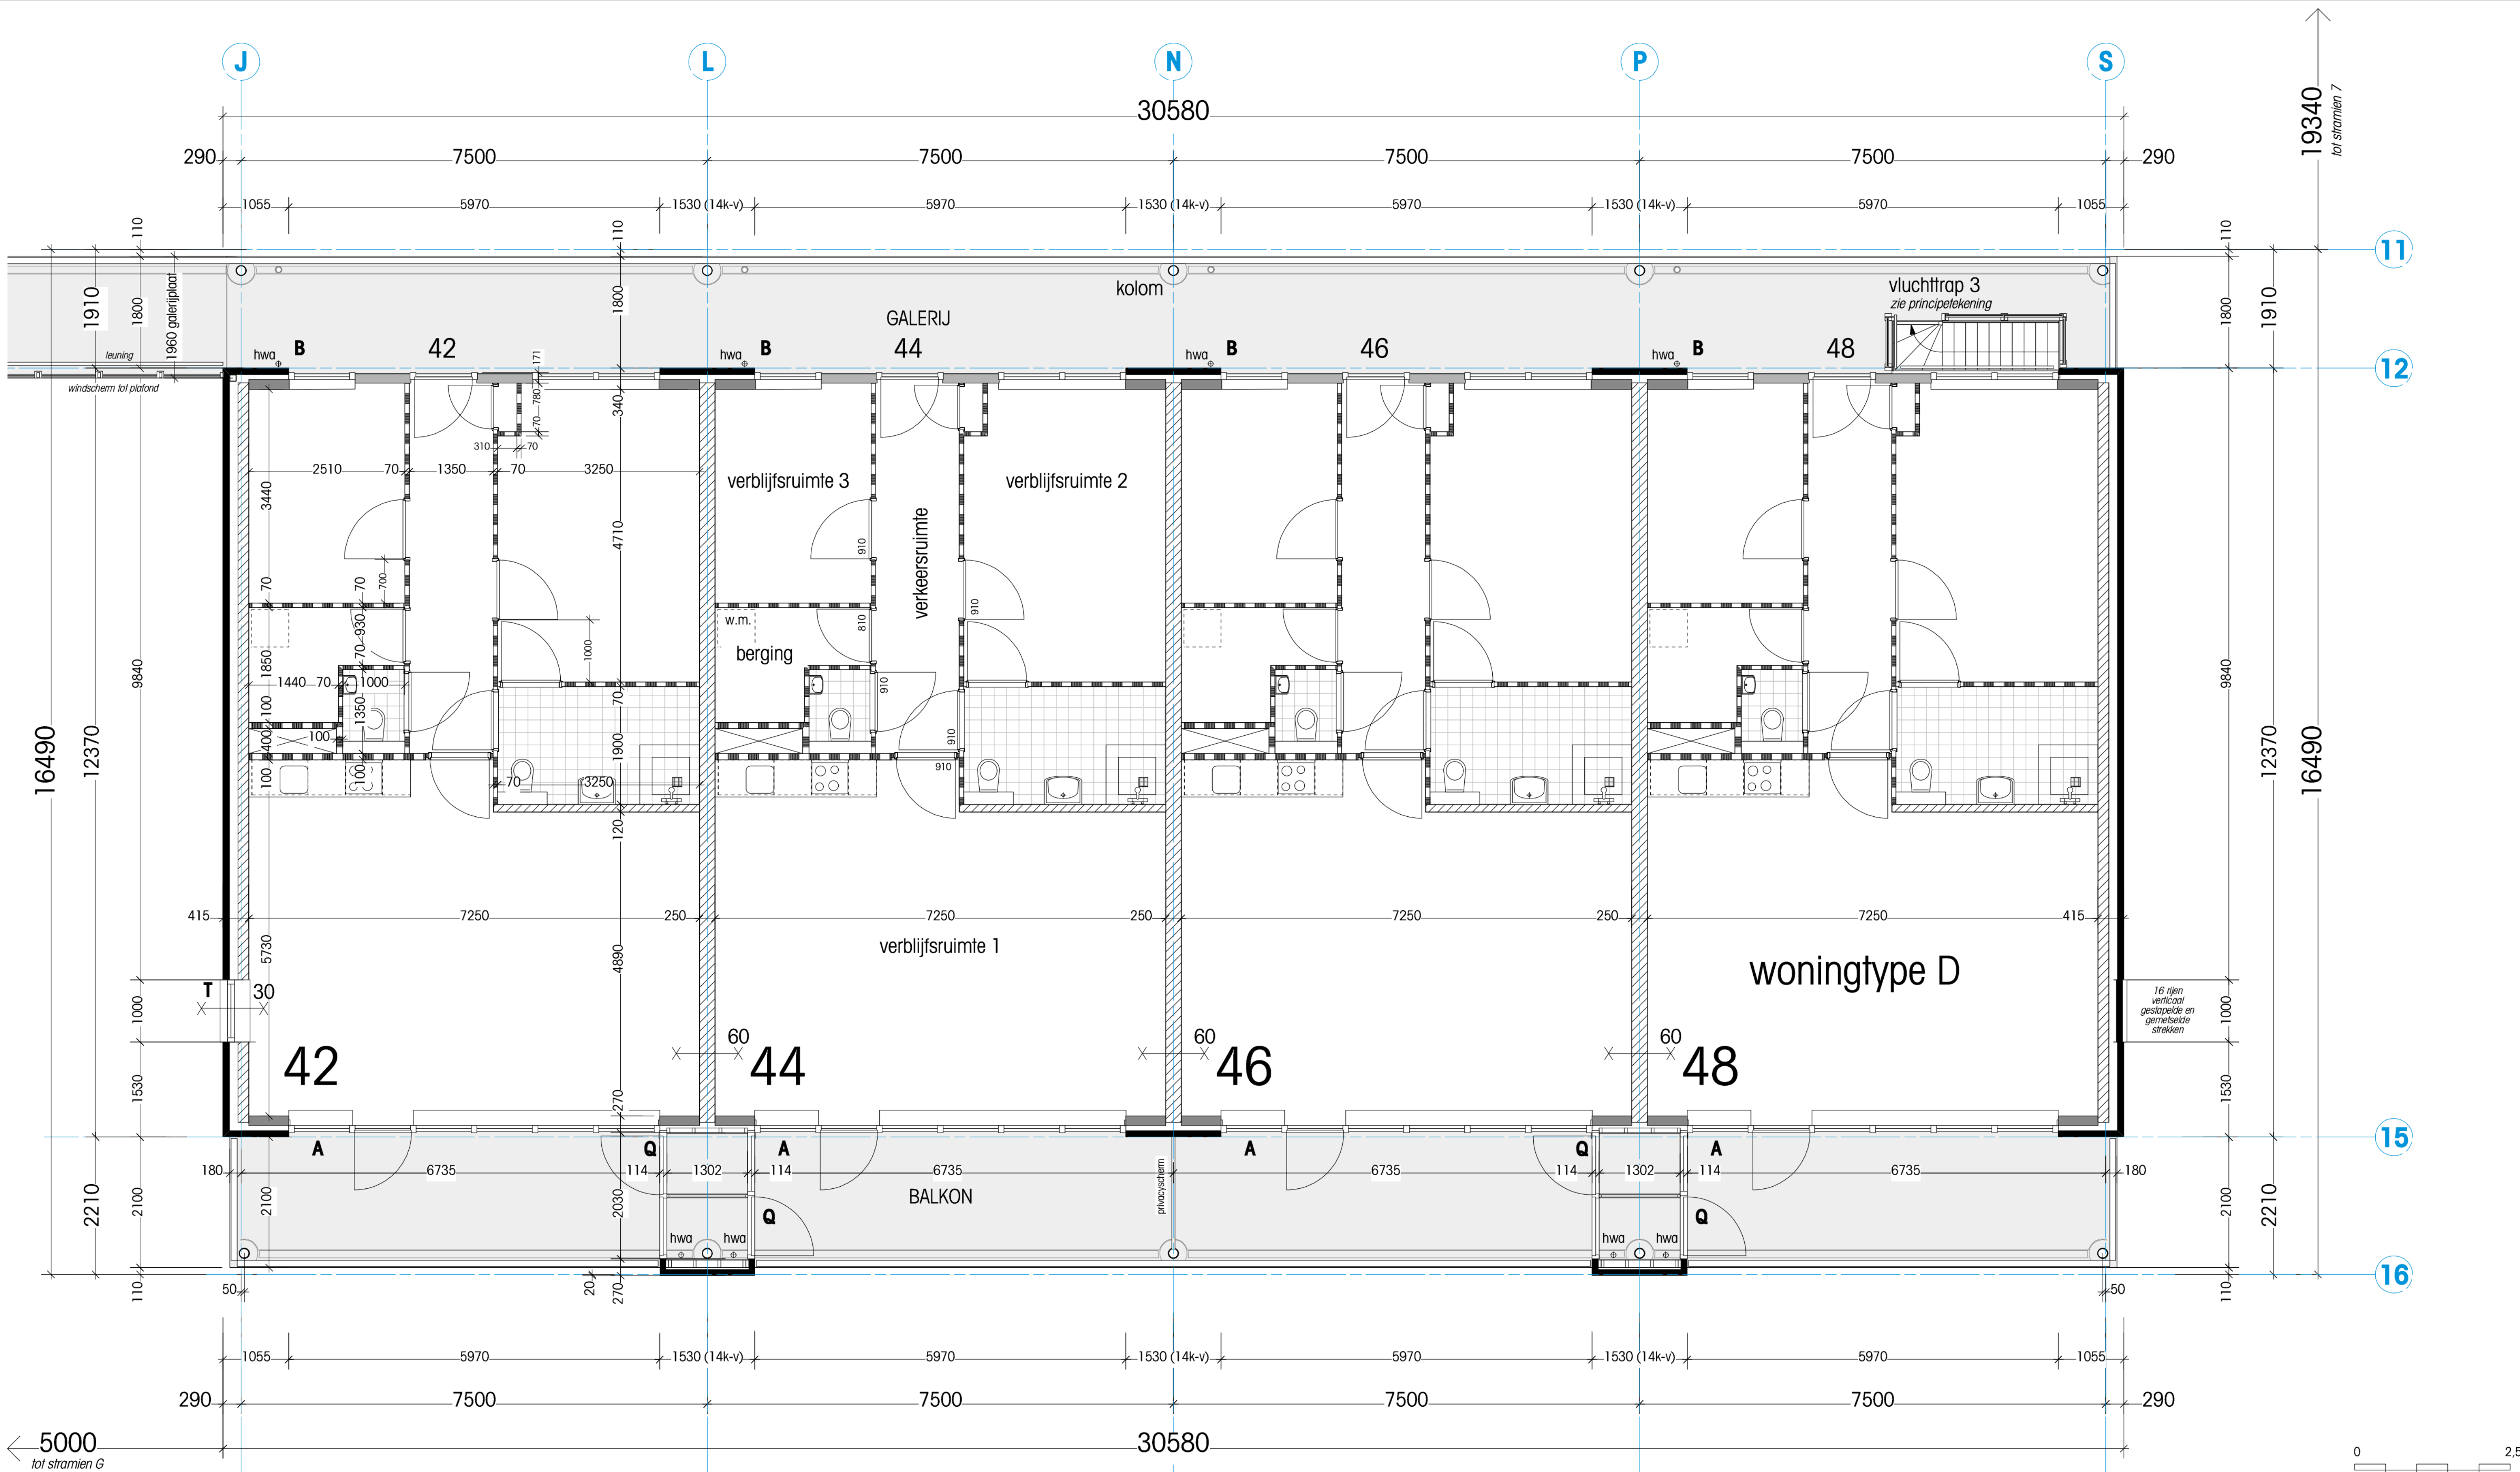

symbolen & afkortingen

- h.w.a. hemelwaterafvoer
- kr.l. kruipluik (500x800mm)
- w.m. opstelplaats wasmachine
- A aanduiding kozijnmerk
- zelfsluitende deur
- brandwerende en zelfsluitende deur
- V vrijloopeurdranger aangesloten op rookmelder in woning
- 30min. brandwerend (60min. als aangegeven)
- te openen zonder losse voorwerpen (knopcilinder)

bouwkundig

- schoon metselwerk
- kalkzandsteen 100, 120, 175 en 250mm
- binnenwand 70 en 100mm
- hsb-wand

Renvooi	
Gebruiksoppervlakte wonen (GO-wonen)	m²
Gebruiksoppervlakte externe berging (GO-berging)	m²
Gebruiksoppervlakte buitenruimte (GO-buiten)	m²
Datum: 2-8-2018	

alphaplan adviseurs in bouwen	Henry Dunantweg 4 2402 NP Alphen aan den Rijn Telefoon: (0172) 48 40 00 E-mail: mail@alphaplan.nl
Project: Reeuwijk	Projectnummer: 20178152
Certificaat: NEN-2580:2007/C1-biad	Complex: Woningen
Schaal: 1:100	Tekenaar: falphenaar

WVB

Maxima bouwdeel 2, Waarder
BLOK D 1e verdieping

Principaal: Wbv. Reeuwijk
Status: revisietekening
Getekend: mvd.
Datum: 17 februari 2015

Project/tekeningnr.: 1110 R D L1
Schaal: 1:50 / 1:100
Formaat: A1
Laatst gewijzigd

Wout van Vliet Bouwkundige
Pr. Bernhardlaan 2 | 3403 CD IJsselstein
T 030 688 34 26 | 06 23 88 61 55
wvmlt@cairway.nl



Renvooi		alphaplan adviseurs in bouwen	
	Gebruiksoppervlakte wonen (GO-wonen)	m²	Project: Reeuwijk
	Gebruiksoppervlakte externe berging (GO-berging)	m²	Projectnummer: 20178152
	Gebruiksoppervlakte buitenruimte (GO-buiten)	m²	Certificaat: NEN-2580:2007/C1-blad
Datum: 2-8-2018		Complex: Woningen	
		Schaal: 1:100	
		Tekenaar: falphenaar	



WVB


Maxima bouwdeel 2, Waarder
OVERZICHT begane grond

Principaal
Wbv. Reeuwijk
Status
revisietekening
Getekend
mvd.
Datum
17 februari 2015

Project/tekeningnr.
1110 R overzicht LO
Schaal
1:100 / 1:200
Formaat
A1 / A3
Laatst gewijzigd

Wout van Vliet Bouwkundige
Pr. Bernhardlaan 2 | 3403 CD IJsselstein
T 030 688 34 26 | 06 23 88 61 55
wvmlvliet@cauiway.nl

Project/tekeningnr.
1110 R overzicht LO
Schaal
1:100 / 1:200
Formaat
A1 / A3
Laatst gewijzigd

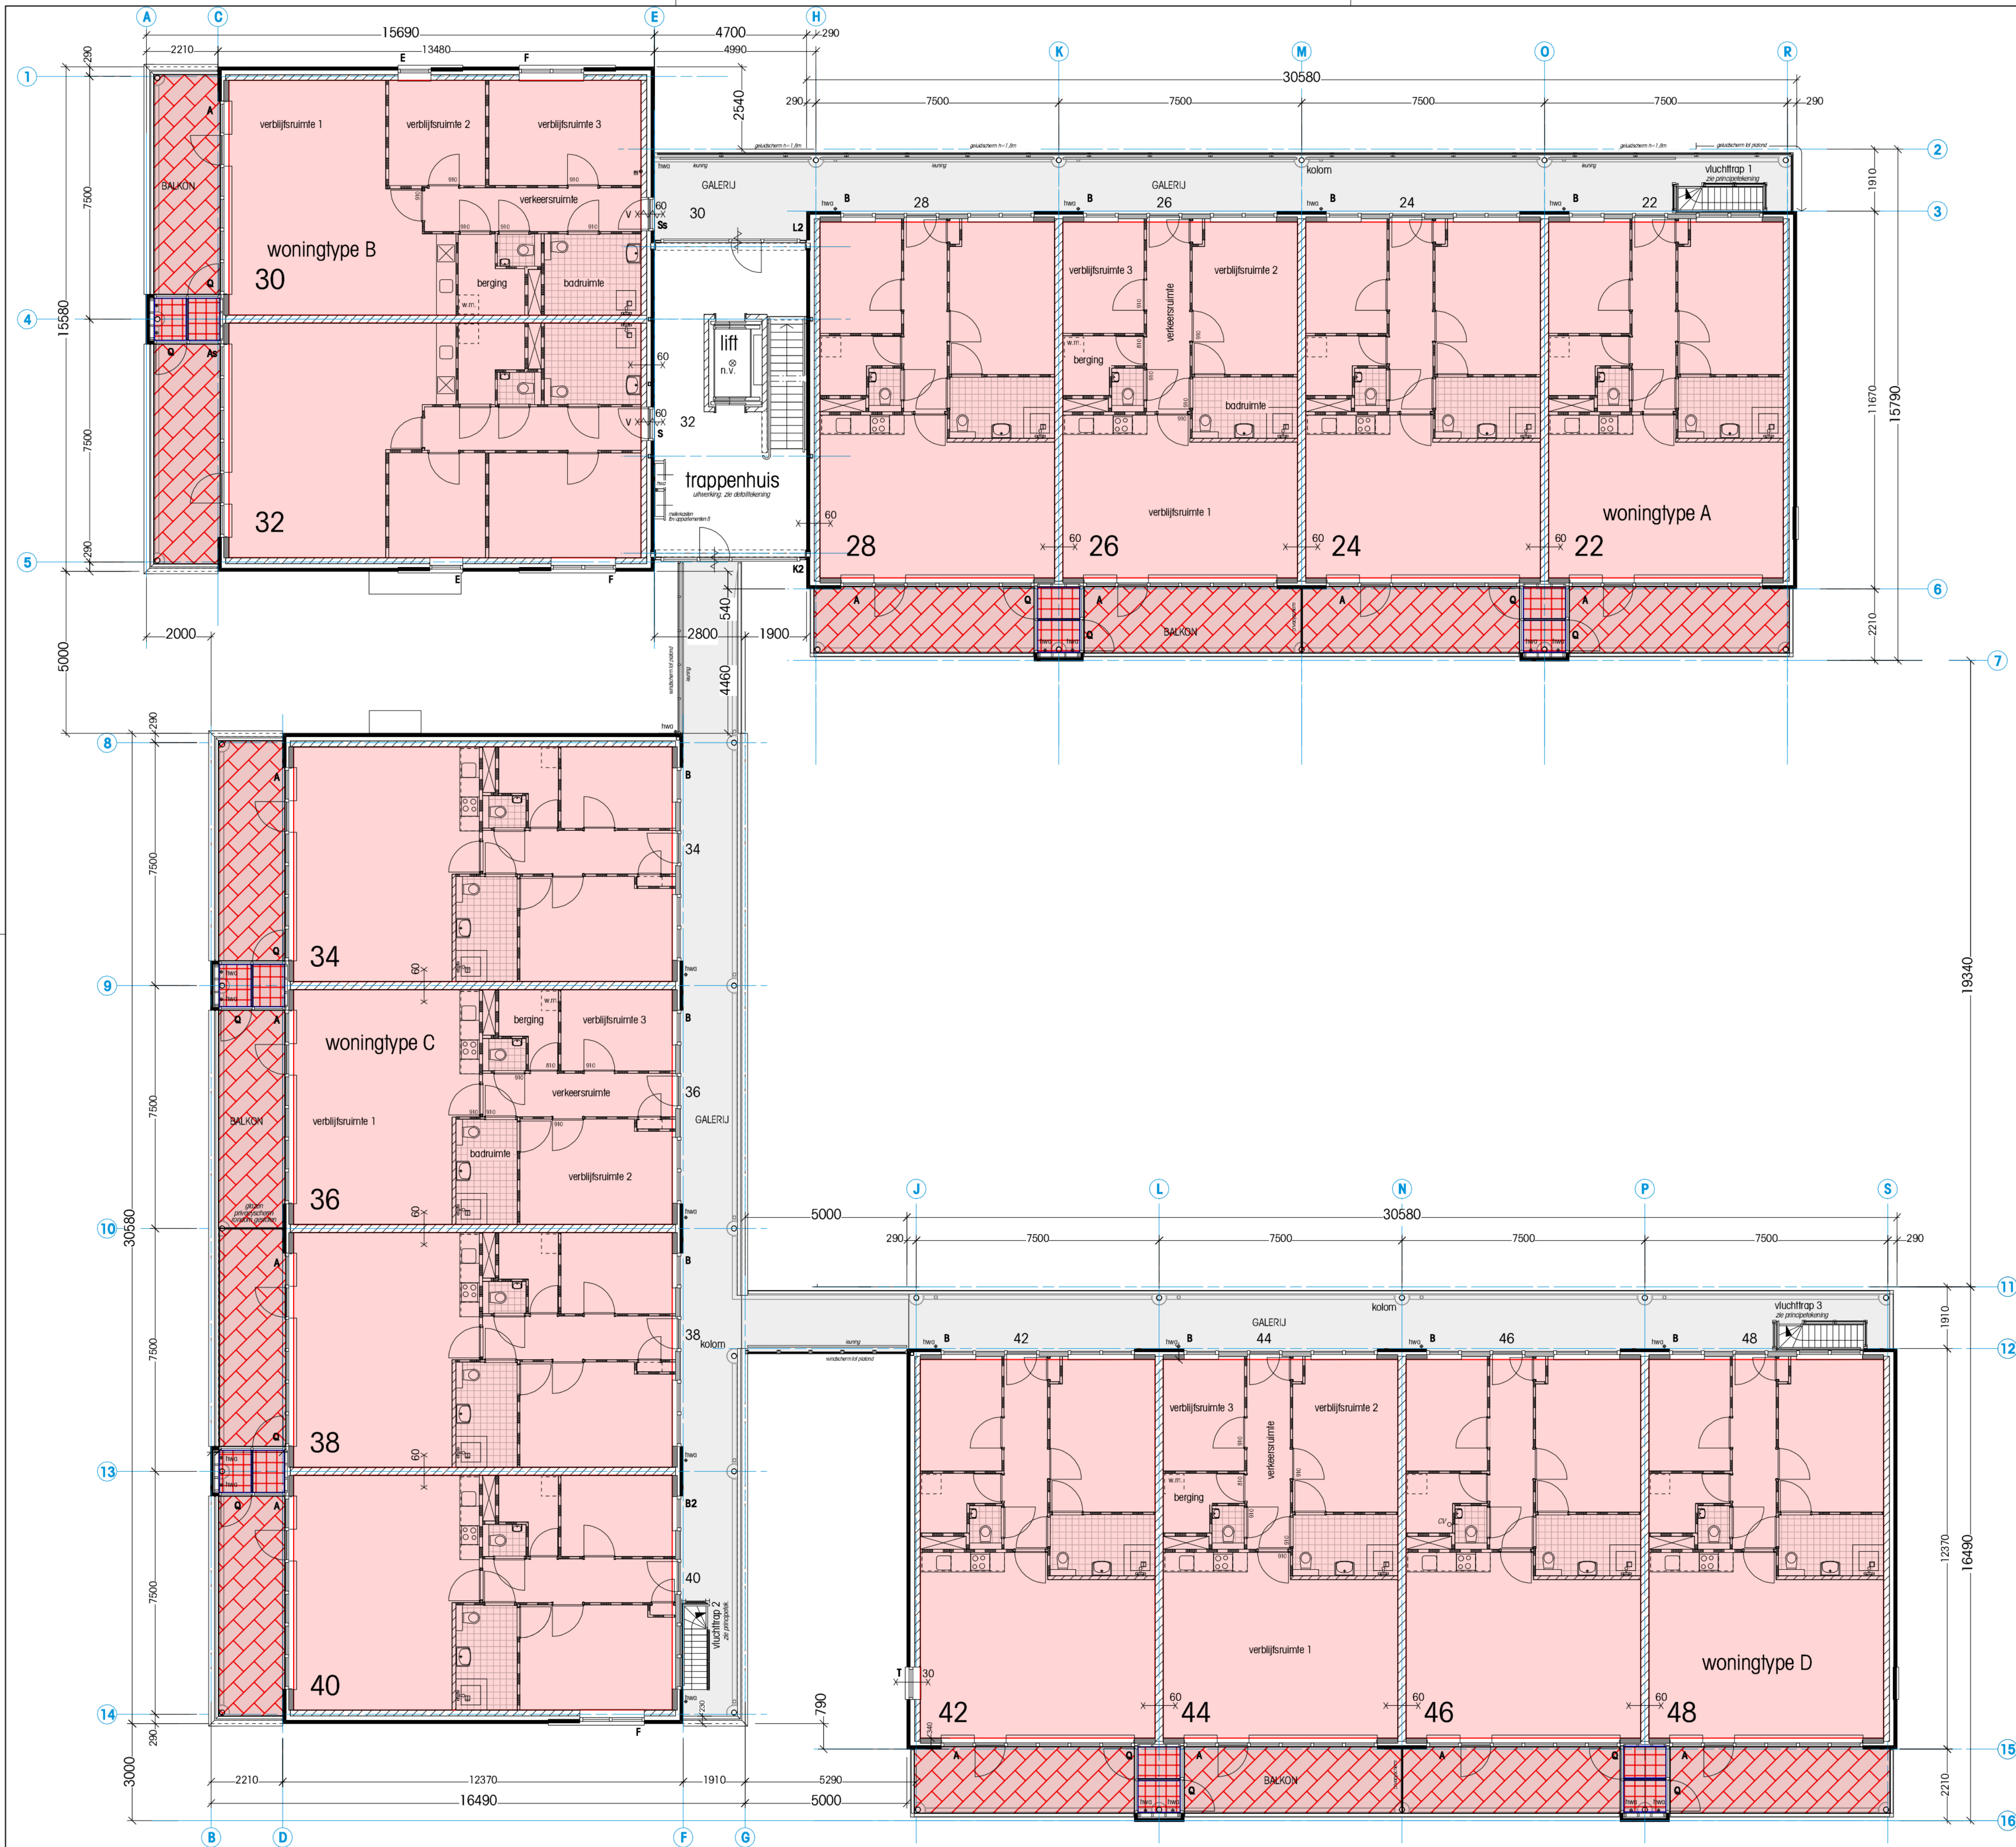

Renvooi		alphaplan adviseurs in bouwen	
	Gebruiksoppervlakte wonen (GO-wonen)	m²	Project: Reeuwijk
	Gebruiksoppervlakte externe berging (GO-berging)	m²	Projectnummer: 20178152
	Gebruiksoppervlakte buitenruimte (GO-buiten)	m²	Certificaat: NEN-2580:2007/C1-blad
Datum: 2-8-2018		Complex: Woningen	
		Schaal: 1:100	
		Tekenaar: F. Alphenaar	




Maxima bouwdeel 2, Waarder
OVERZICHT 1e verdieping

Principaal
Wbv. Reeuwijk
Status
revisietekening
Getekend
mvd.
Datum
17 februari 2015

Project/tekeningnr.
1110 R overzicht L1
Schaal
1:100 / 1:200
Formaat
A1 / A3
Laatst gewijzigd

Wout van Vliet Bouwkundige
Pr. Bernhardlaan 2 | 3403 CD IJsselstein
T 030 688 34 26 | 06 23 88 61 55
wvmlvliet@cairway.nl

Project/tekeningnr.
1110 R overzicht L1
Schaal
1:100 / 1:200
Formaat
A1 / A3
Laatst gewijzigd

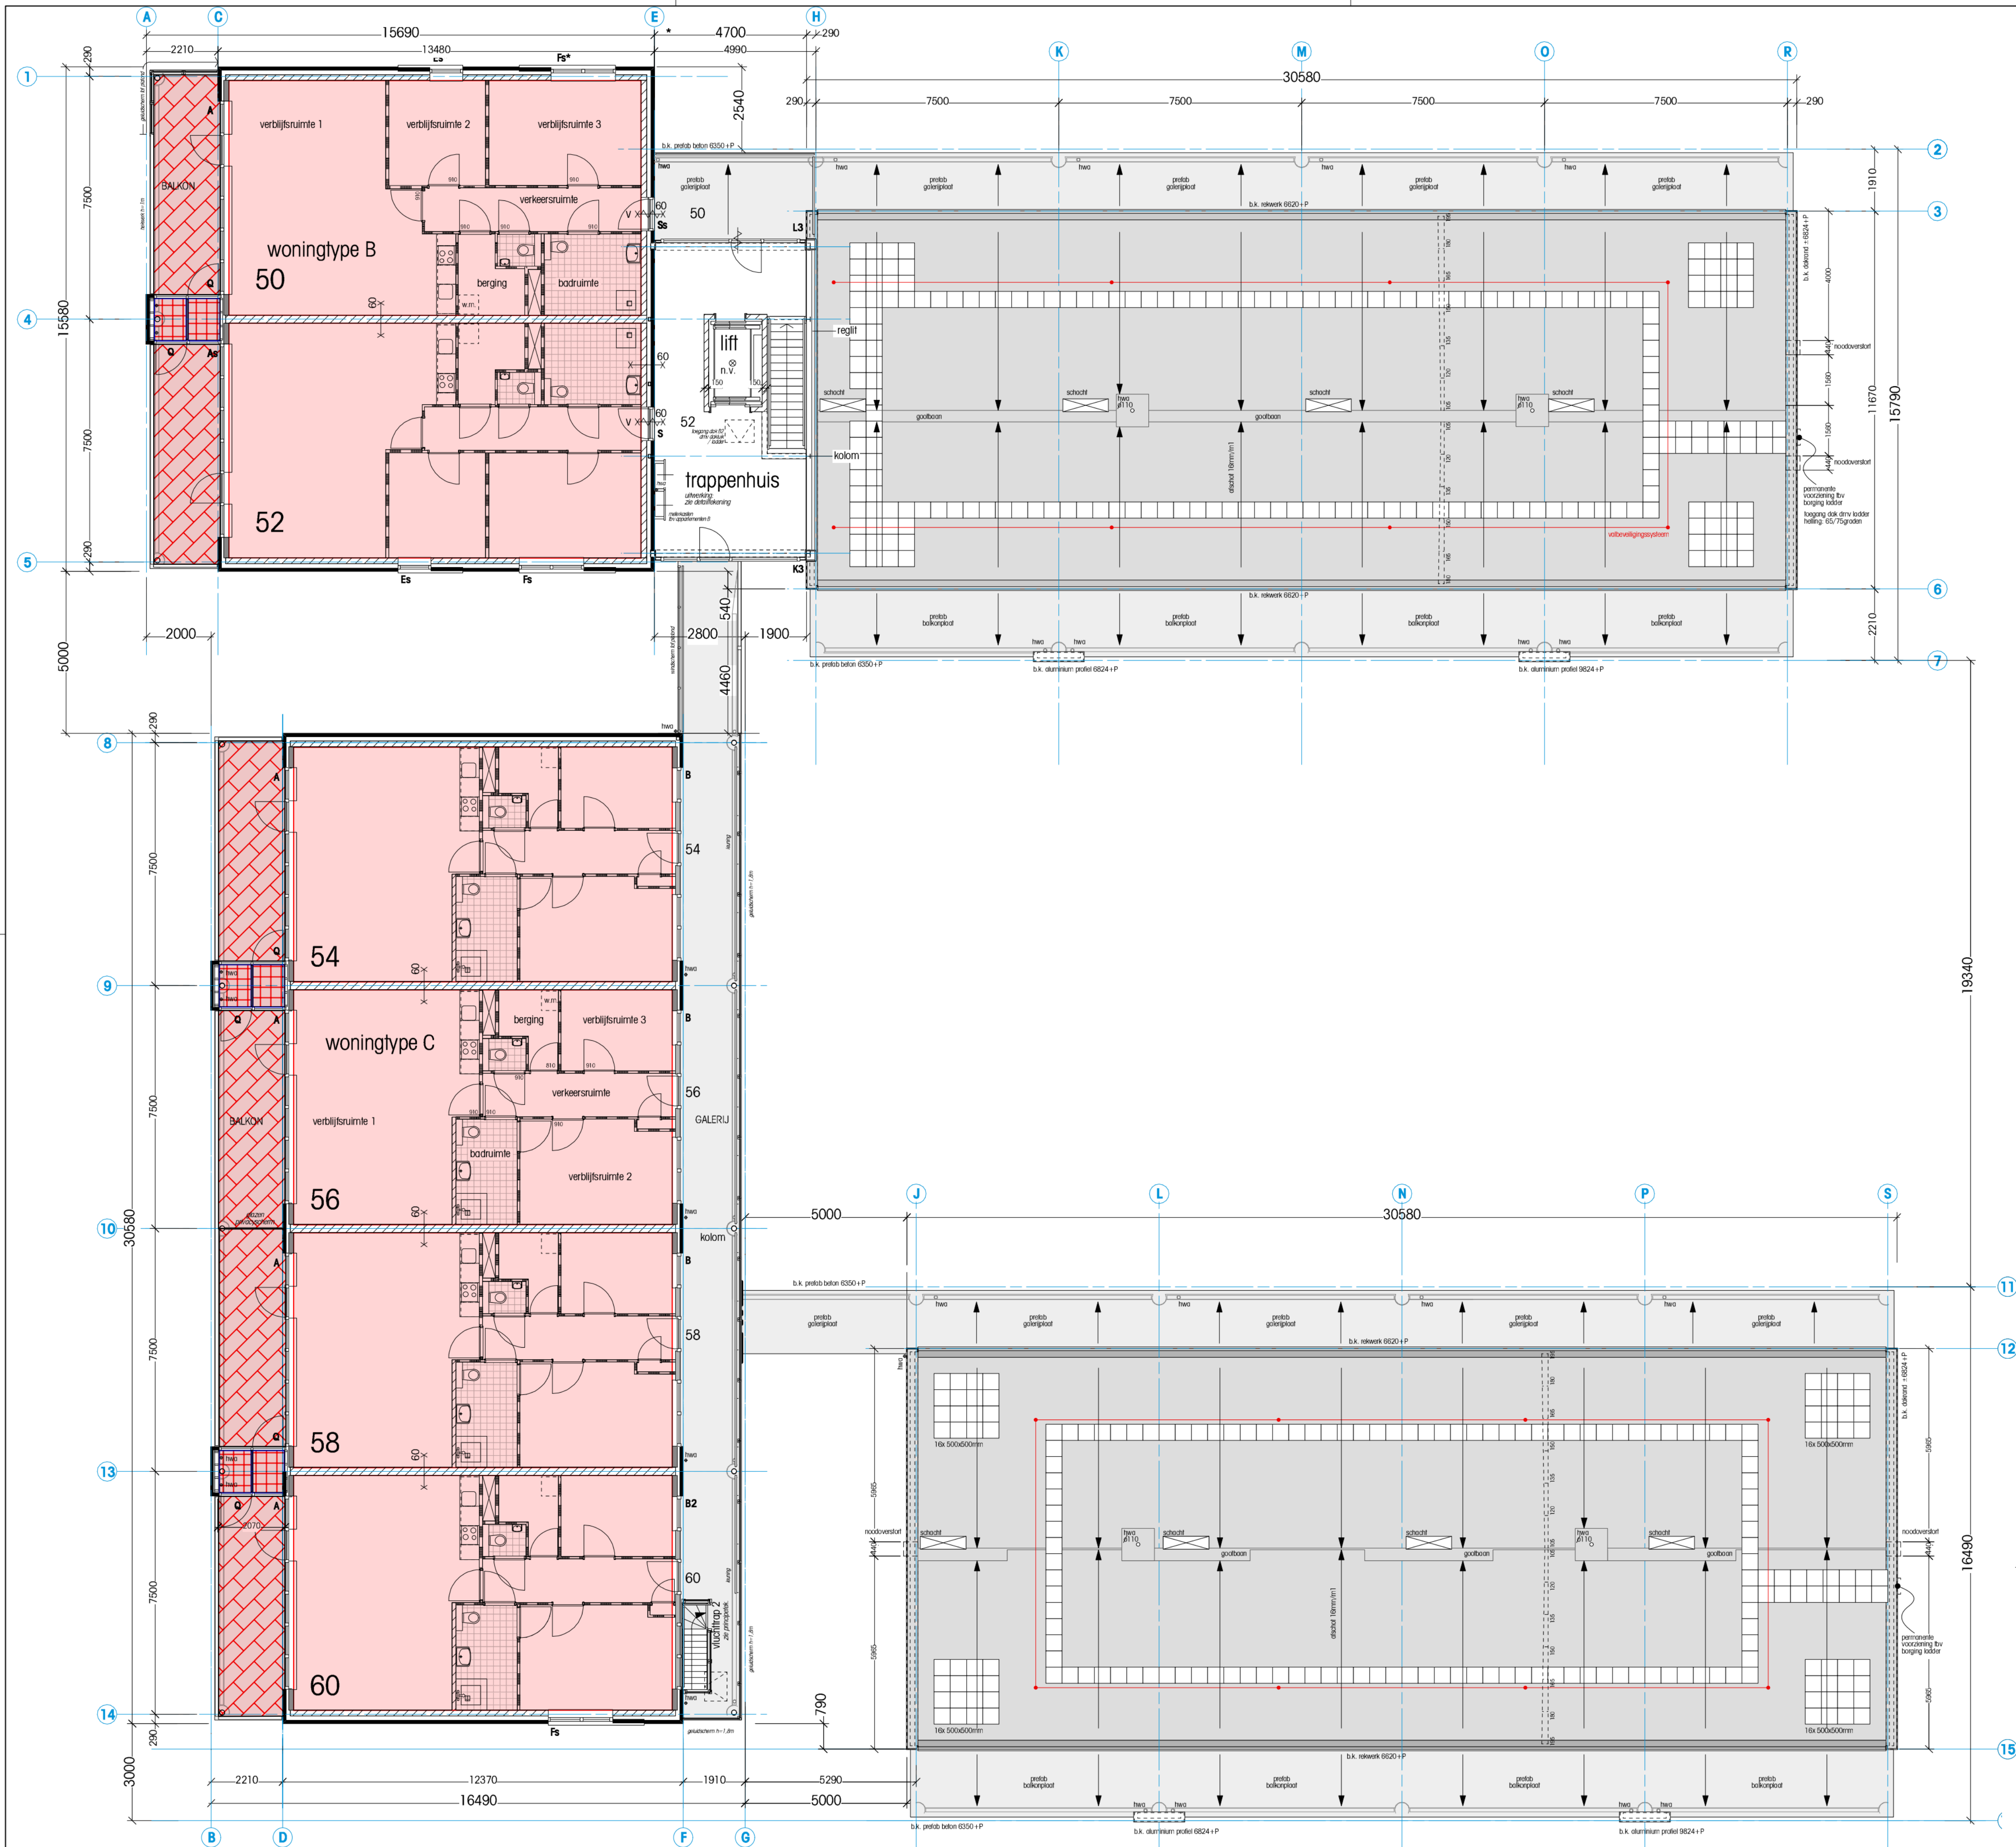

Renvooi		alphaplan adviseurs in bouwen	Harry Duranweg 4 2402 NP Alphen aan den Rijn Telefoon: (0172) 48 40 00 E-mail: mail@alphaplan.nl
	Gebruiksoppervlakte wonen (GO-wonen)	m²	Project: Reeuwijk
	Gebruiksoppervlakte externe berging (GO-berging)	m²	Projectnummer: 20178152
	Gebruiksoppervlakte buitenruimte (GO-buiten)	m²	Certificaat: NEN-2580:2007/C1-blad
Datum: 2-8-2018			Complex: Woningen
			Schaal: 1:100
			Tekenaar: F. Alphenaar



Maxima bouwdeel 2, Waarder

OVERZICHT 2e verdieping

Principaal
Wvb. Reeuwijk

Status
revisietekening

Getekend
mvd.


Datum
17 februari 2015

Project/tekeningnr.
1110 R overzicht L2

Schaal
1:100 / 1:200

Formaat
A1 / A3

Laatst gewijzigd

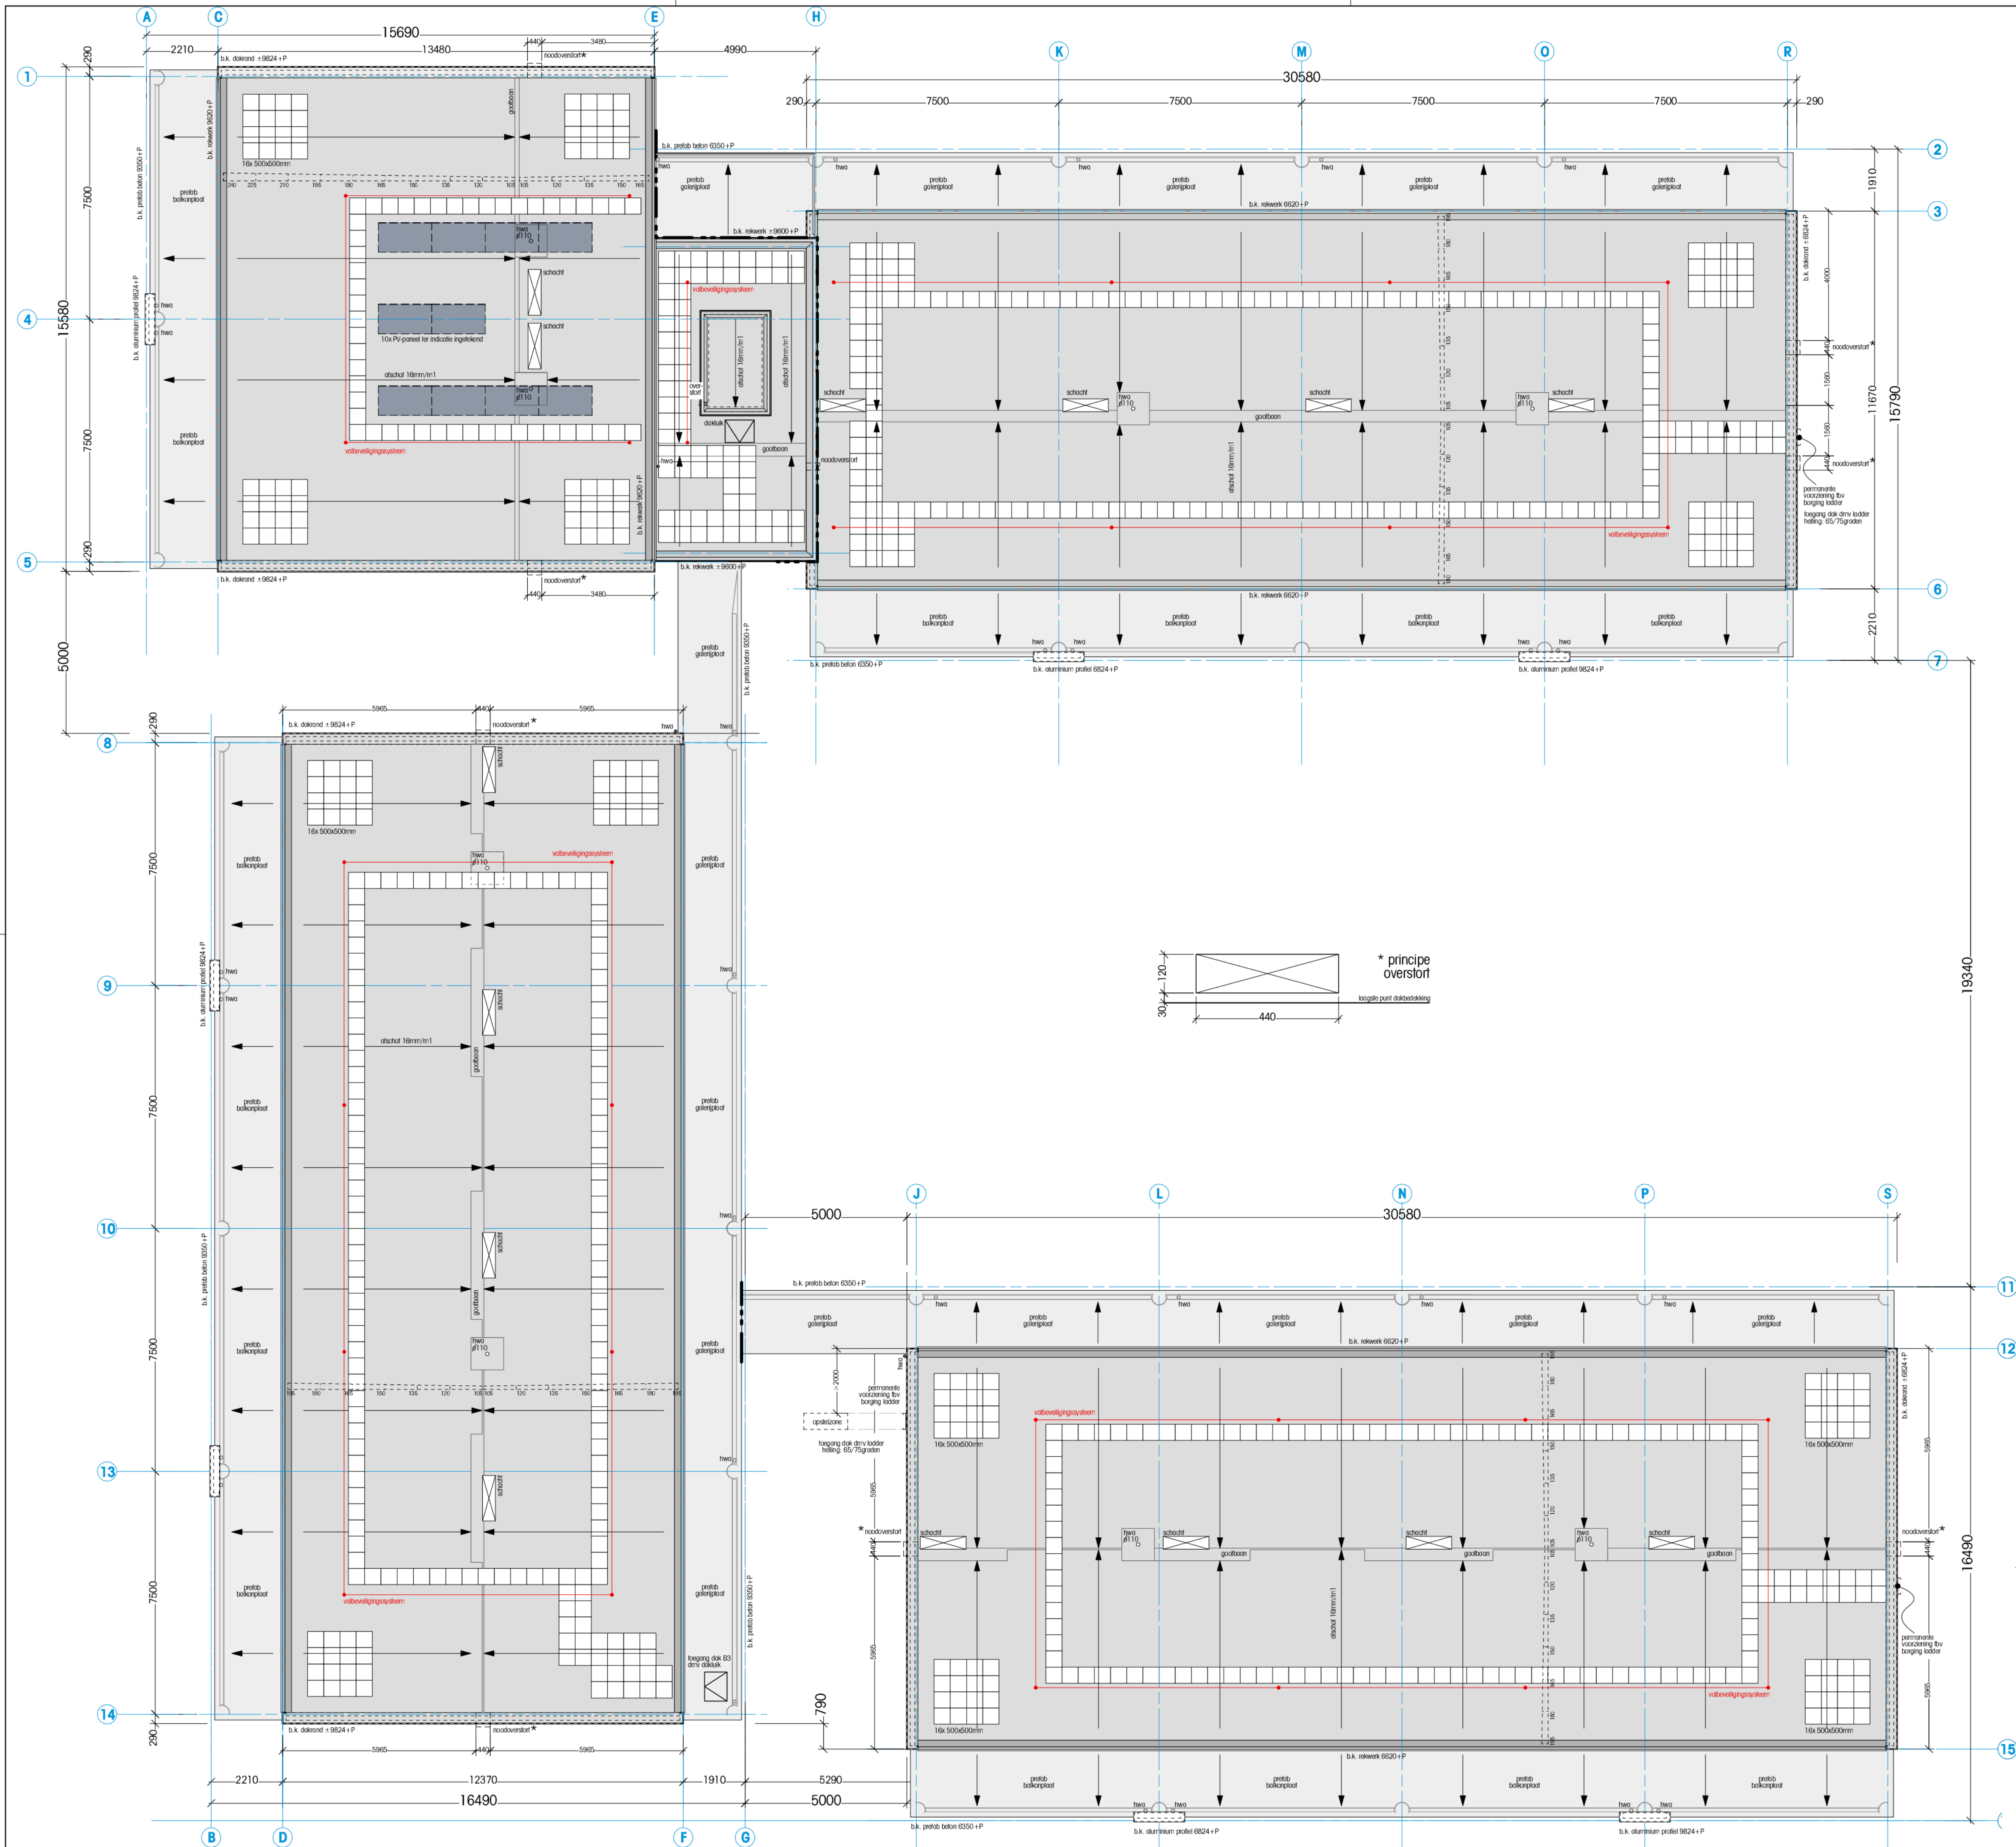

Renvooi		alphaplan adviseurs in bouwen		Harry Duranweg 4 2402 NP Alphen aan den Rijn Telefoon: (0172) 48 40 00 E-mail: mail@alphaplan.nl	
	Gebruiksoppervlakte wonen (GO-wonen)	m²	Project:	Reeuwijk	
	Gebruiksoppervlakte externe berging (GO-berging)	m²	Projectnummer:	20178152	
	Gebruiksoppervlakte buitenruimte (GO-buiten)	m²	Certificaat:	NEN-2580:2007/C1-blad	
Datum: 2-8-2018			Complex:	Woningen	
			Schaal:	1:100	
			Tekenaar:	falphenaar	

Maxima bouwdeel 2, Waarder

OVERZICHT daken

Principaal
Wbv. Reeuwijk

Status
revisietekening

Getekend
mvd.

Datum
17 februari 2015

Project/tekeningnr.
1110 R overzicht daken

Schaal
1:100 / 1:200

Formaat
A1 / A3

Laatst gewijzigd