WESTBROOK III
BUILDING 11451

01.28.26

11451 Belcher Rd, Largo, FL 33773

45,000 SF

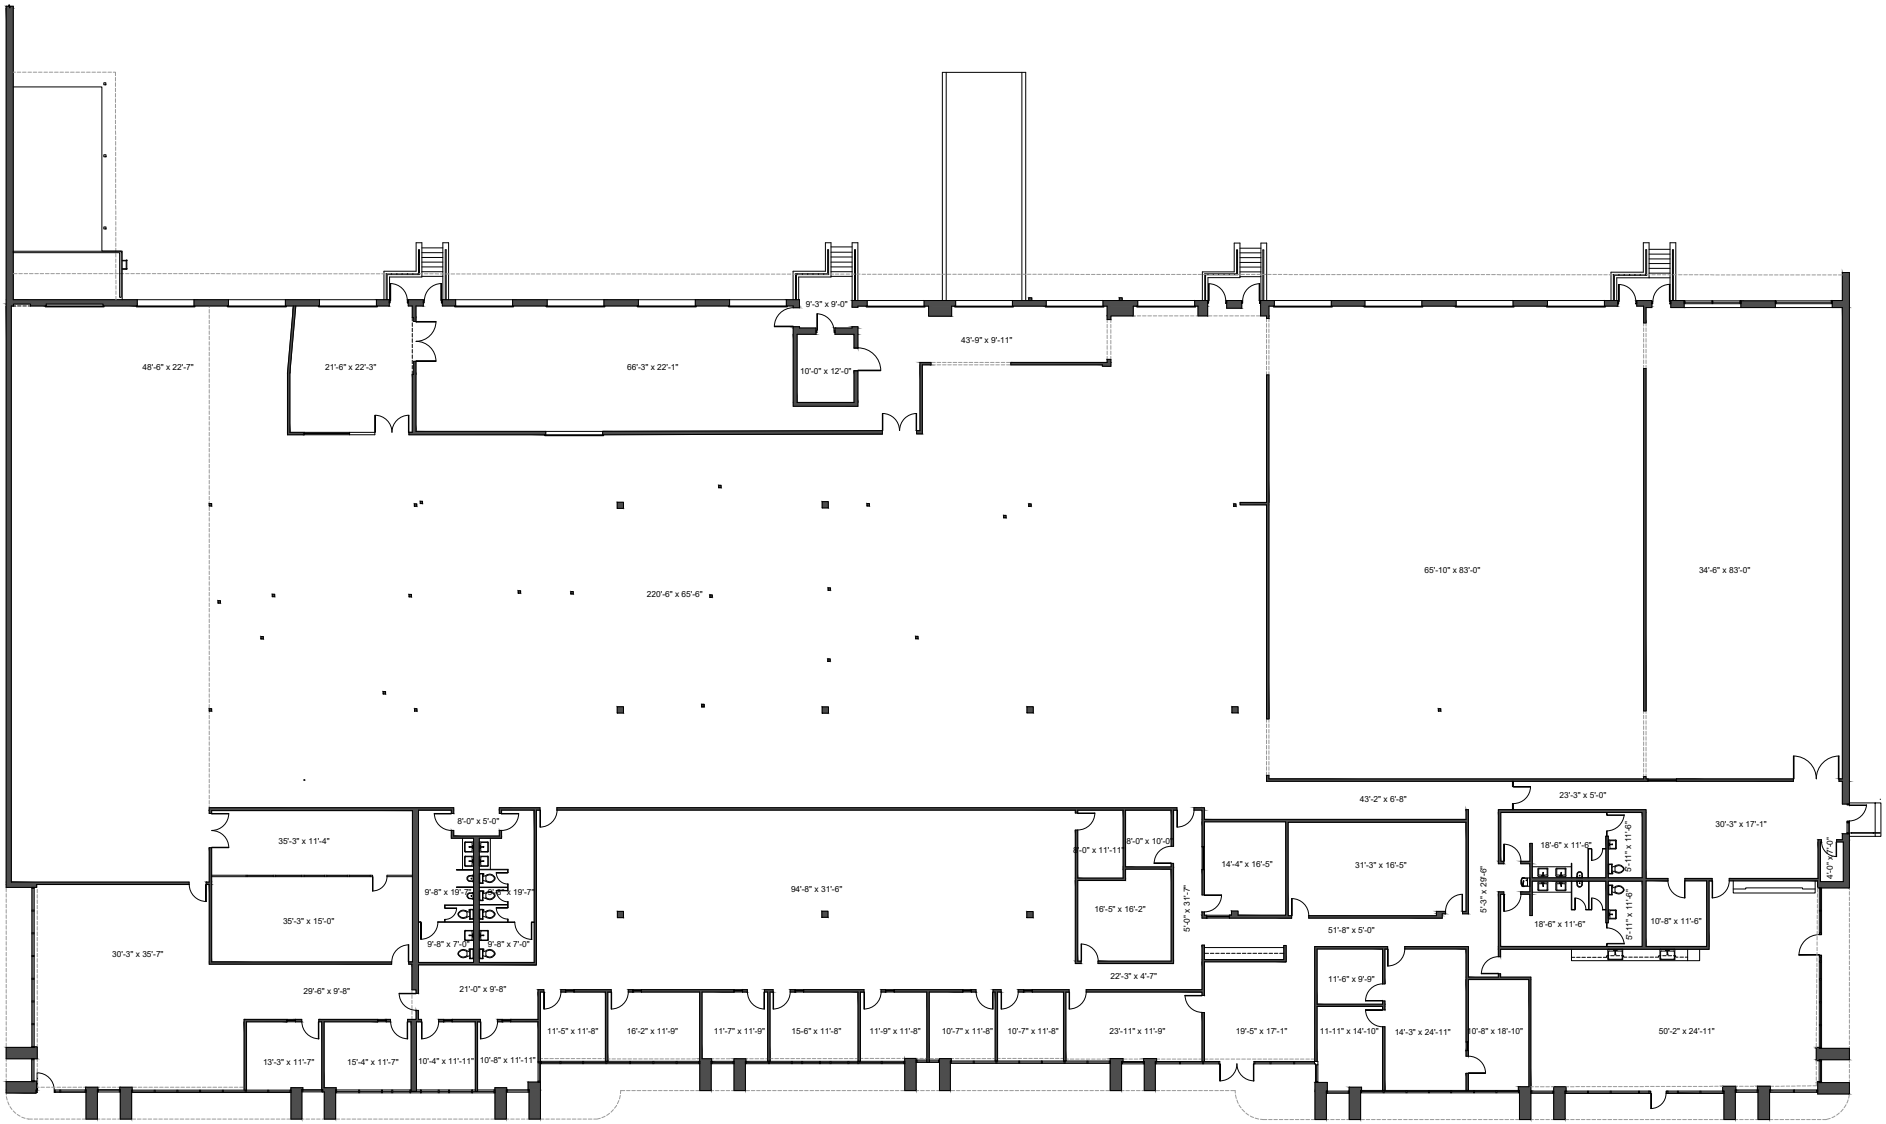

AS-BUILT FLOOR PLAN

0 2 10' 20' 40'

NORTH