


1/2400

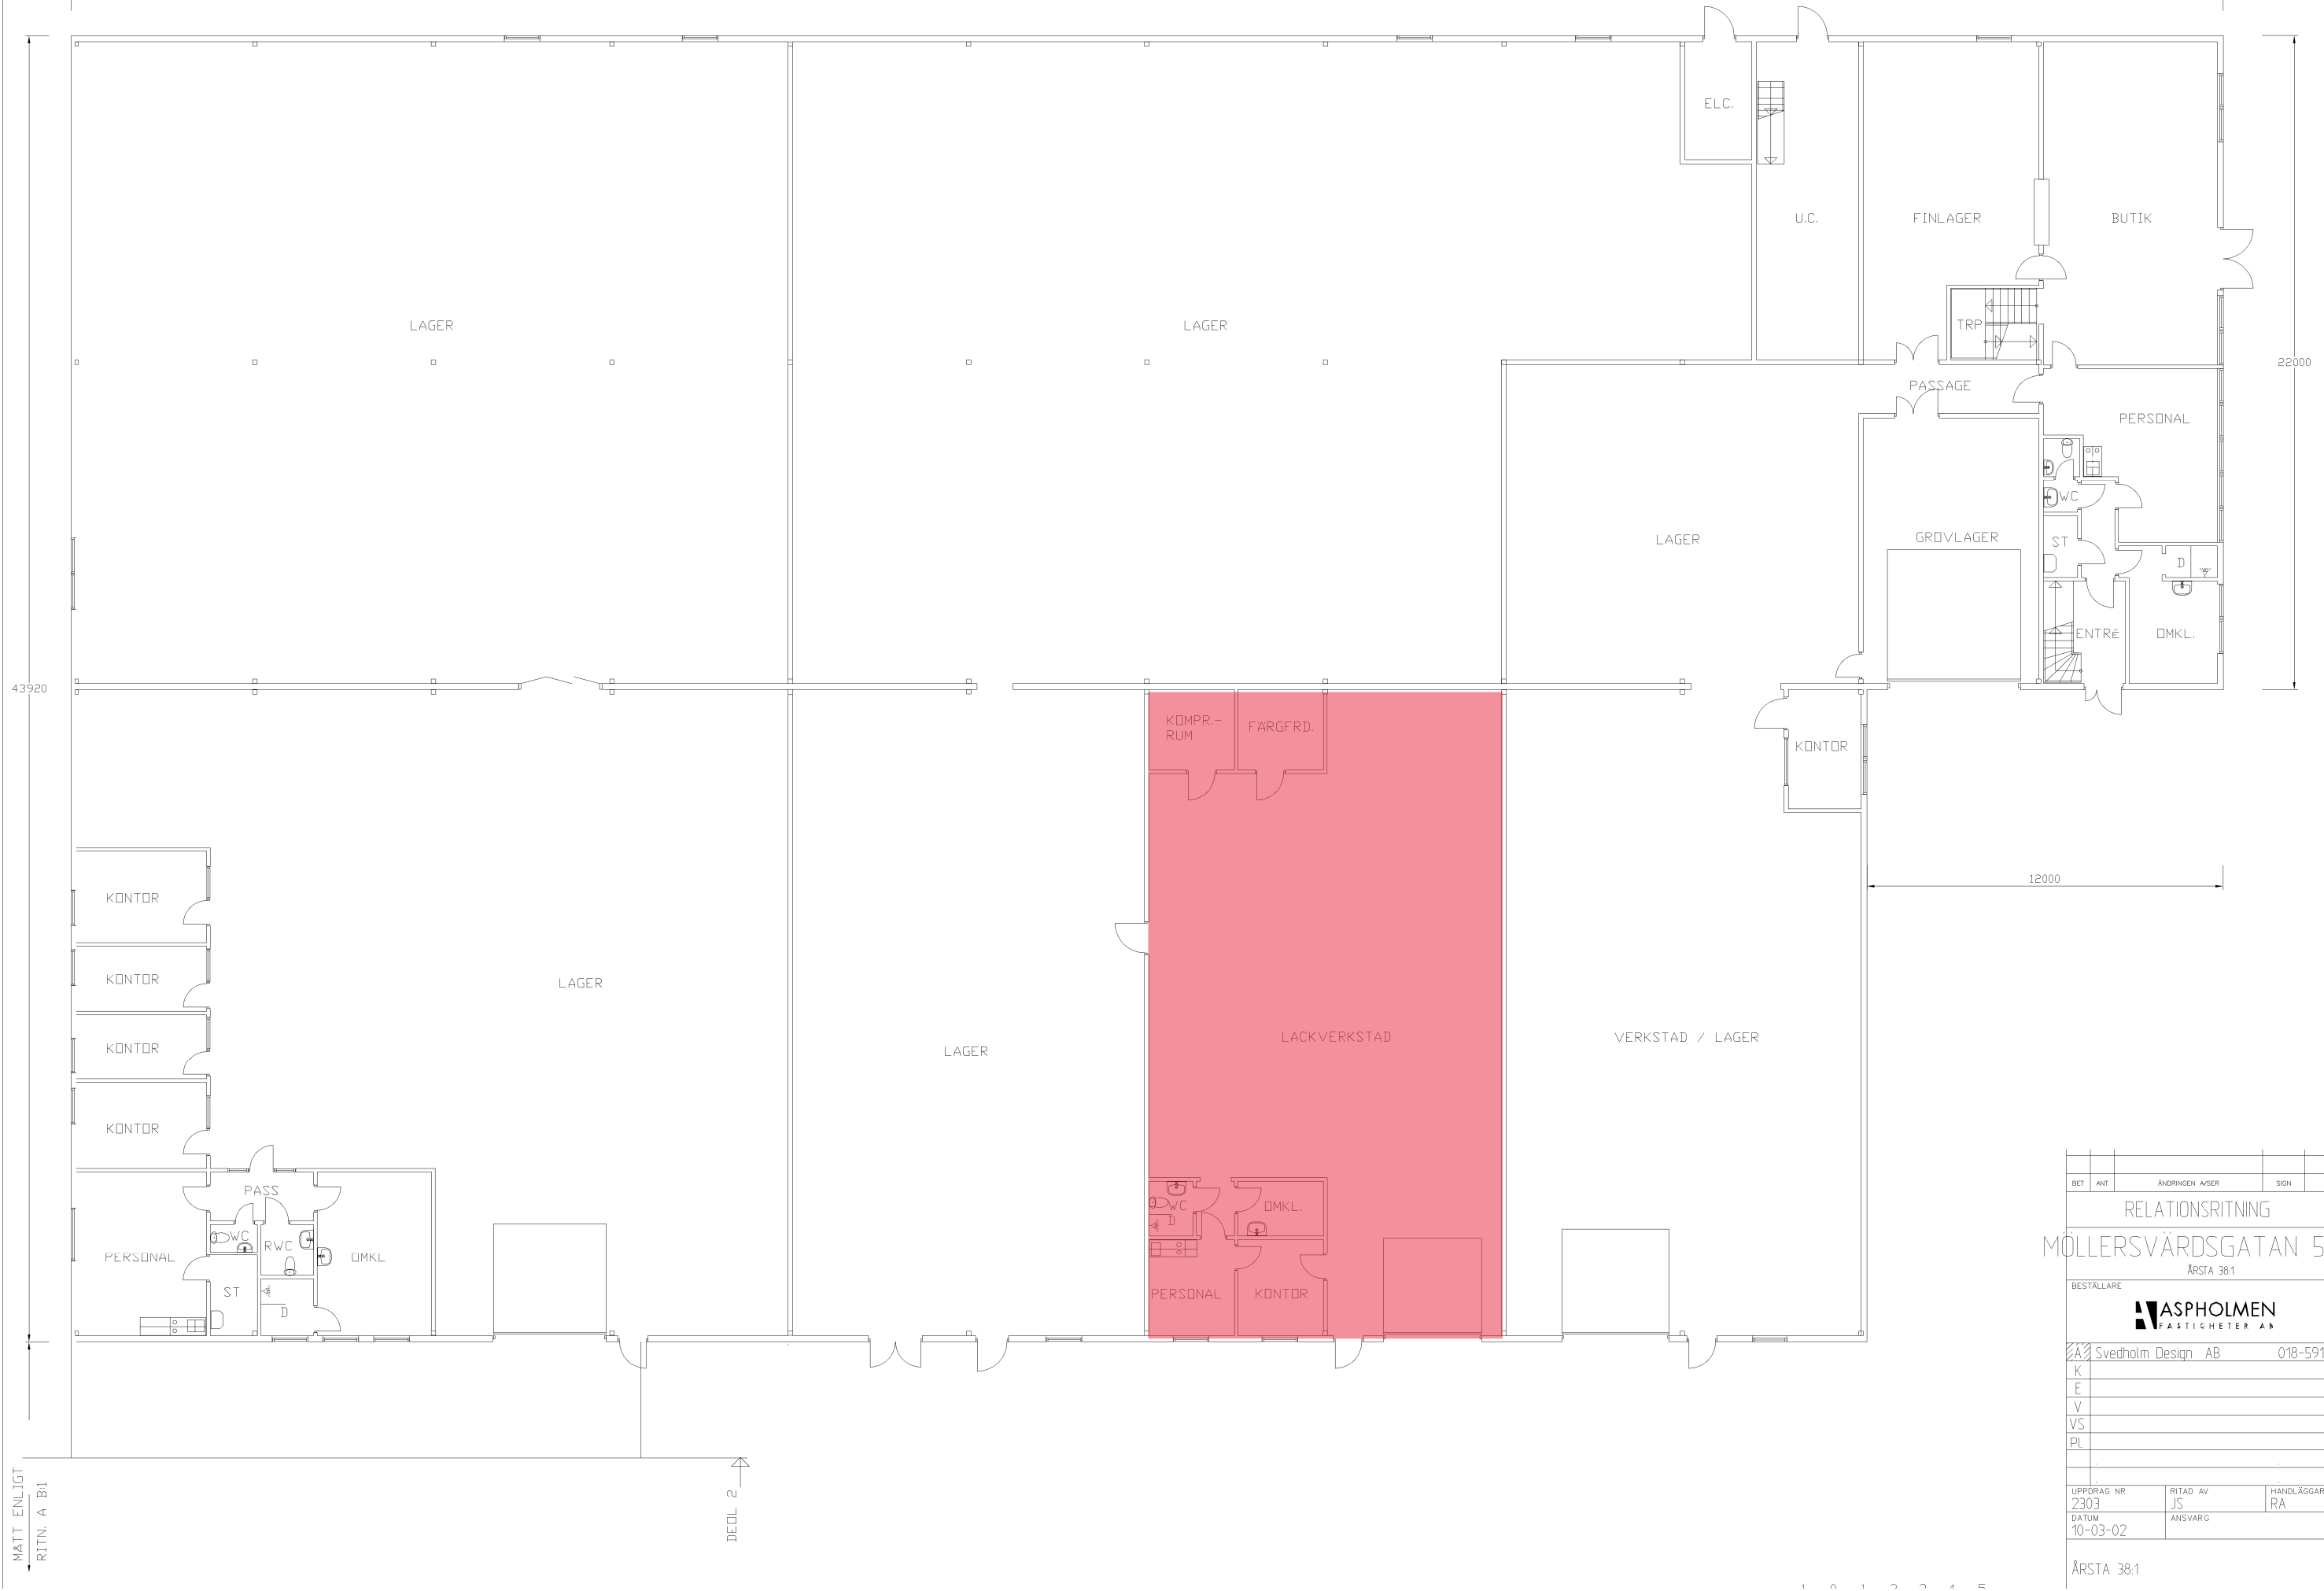

MÅTT ENLIGT
RITN. A B1

DEOL 2

BET	ANT	ÄNDRINGEN AVSER	SIGN	DATUM
RELATIONSRTNING				
MÖLLERSVÄRDSGATAN 5				
ÅRSTA 38:1				
BESTÄLLARE				
		ASPHOLMEN		
		FASTIGHETER AB		
Svedholm Design AB		018-591170		
K				
E				
V				
VS				
PL				
UPPDRAG NR 2303				
DATUM 10-03-02		RITAD AV JS		HANDLÄGGARE RA
		ANSVARG		
ÅRSTA 38:1				



Fastighet 202303 - Årsta 38:1
 Byggnad 01
 Plan 01 - PLAN 1

Dokument-ID 44001010
 Skala 1:200
 Datum 2021-01-12

1 0 1 2 2 4 5