CA 590

CA 590

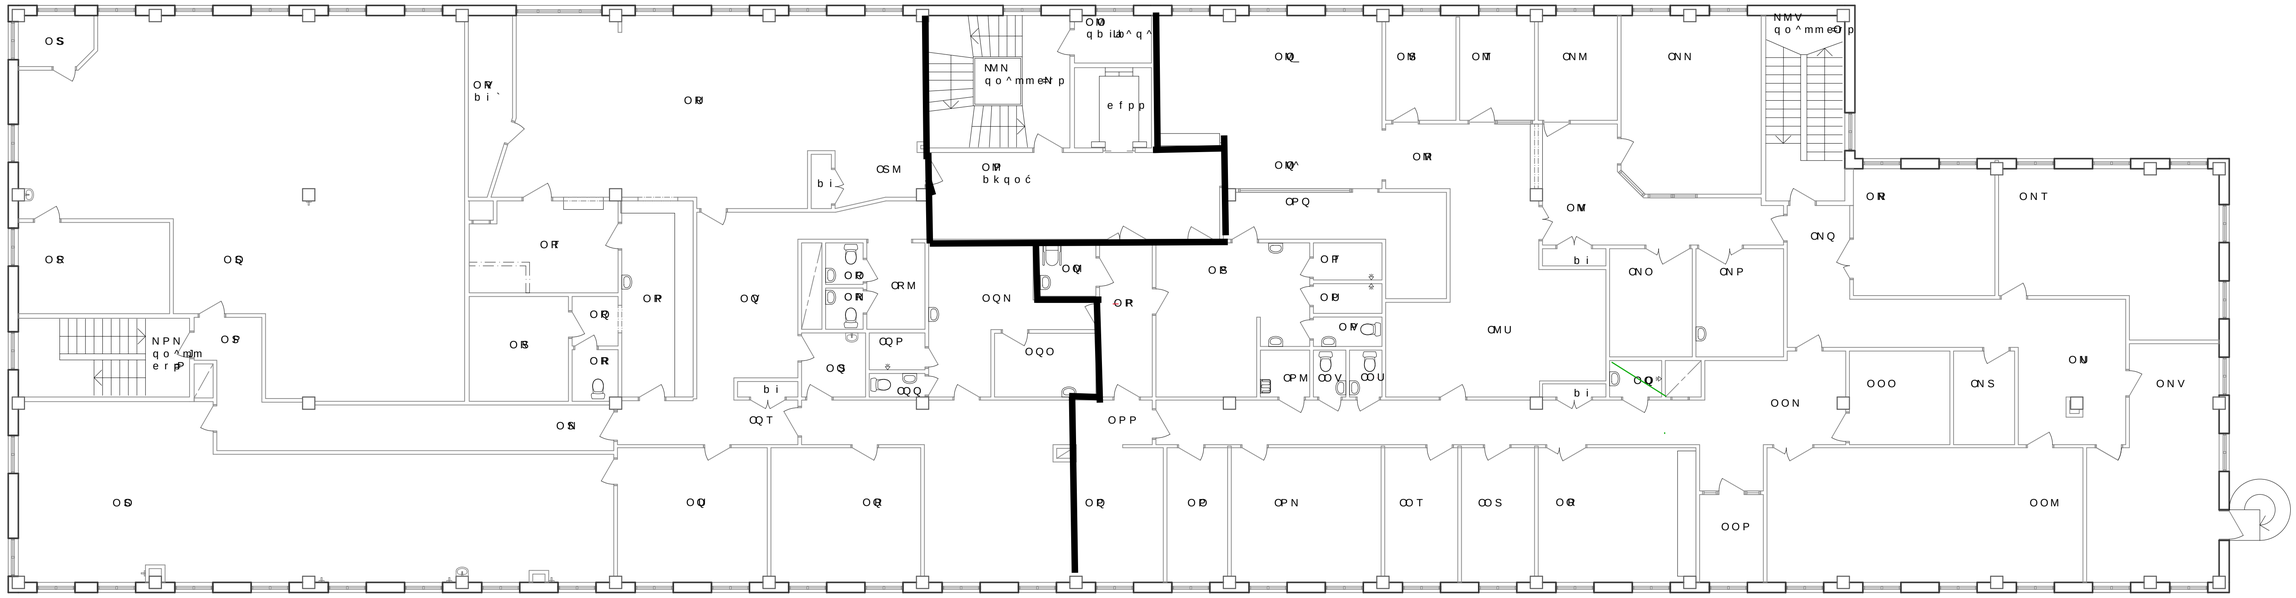

ny svart; EI60 BRANDKLASSAD










