


LOKALFAKTABLAD

BRF HAGA VENUE

LOKAL: TH02

STORLEK: ca 152 kvm

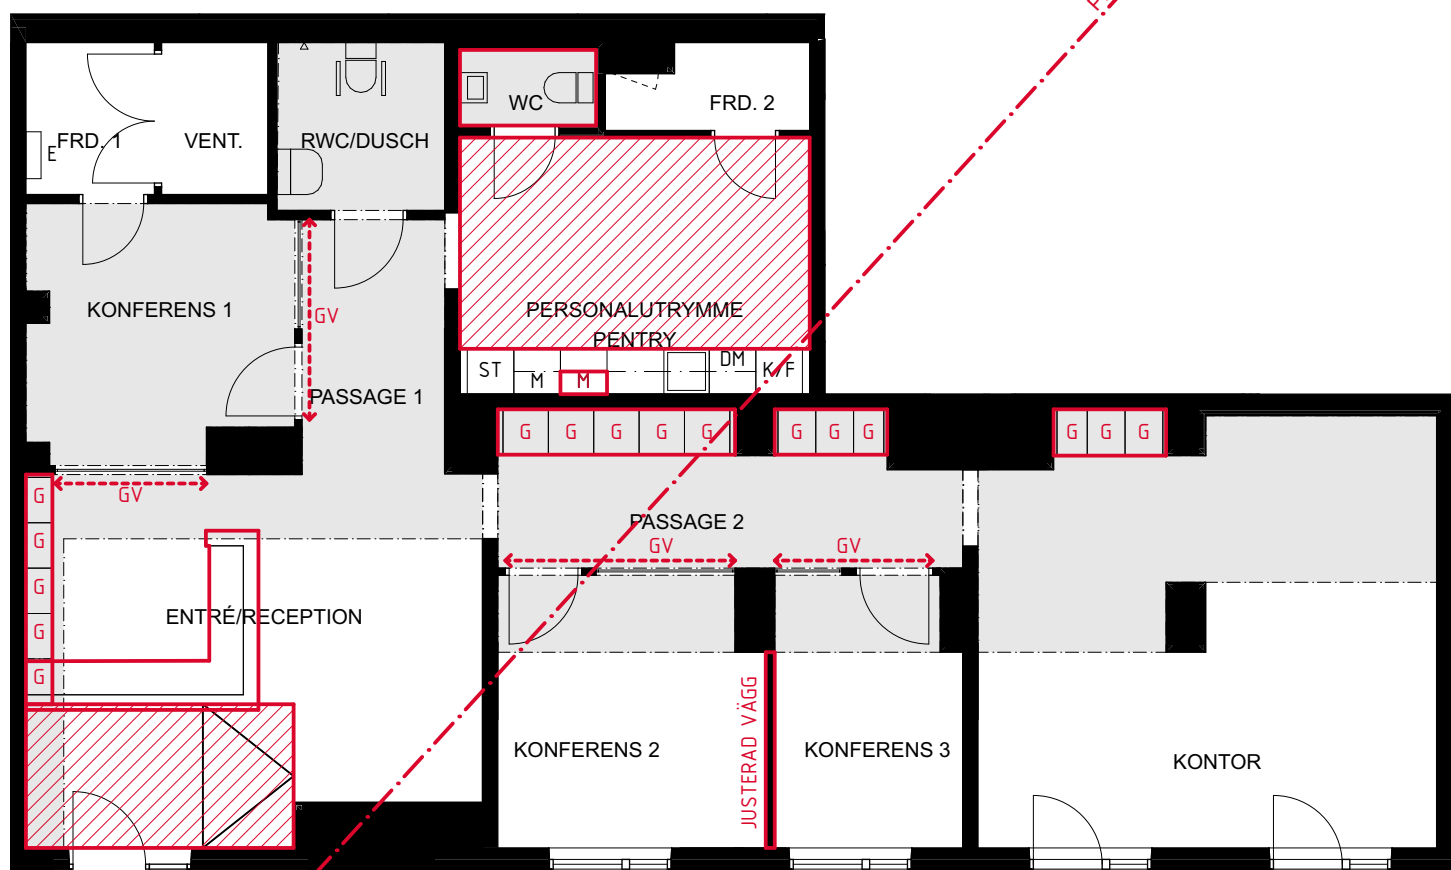

TILLKOMMANDE GLASVÄGGAR

JUSTERAD VÄGG MELLAN KONF 2 & 3

TILLKOMMANDE RECEPTIONSDISK

HELTÄCKNINGSMATTA ÖVRIGA YTOR (UTOM WC + RWC)

TILLKOMMANDE GARDEROBER

HELKAKLAT WC

TILLKOMMANDE MICRO


KLINKER I PERSONALUTRYMME SAMT ENTRÉ
(UTBREDNING ENL. SNEDSKRAFFERING)

Del av lokal som ej är lämplig
för allmänt tillgänglig verksamhet


Inspektionslucka i golv.
Skall vara tillgänglig för fastighetsdrift

Inspektionslucka i vägg.
Skall vara tillgänglig för fastighetsdrift

Tillgänglig entré

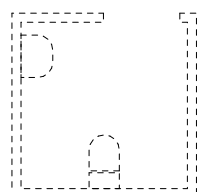

Föreslagen placering RWC.
Andra lägen kan vara möjliga.
Lokalt lägre takhöjd.

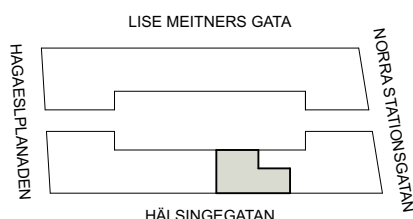

Bröstningshöjd om inget
annat anges: BH = 0,6m

Rumshöjd ca 2,5m
Gräskrafferad yta avser lokalt
nedsänkt installationstak med
rumshöjd ca 2,2m.

Samtliga mått och uppgifter är
preliminära. Kompletterande
detaljprojektering av slutgiltigt
utförande är nödvändig för att
säkerställa installationer, rumshöjd,
brandkrav m.m.

Reviderad: 230629
Upprättad: 210624