

FÖRKLARINGAR

- BRANDCELLSGRÄNS
- RL RÖKLUCKA
- INNEVÄGGAR BYGGS
- ENTREPRENADGRÄNS





BET	ÄNDRINGEN AVSER	DATUM	SIGN
-----	-----------------	-------	------

-HANDLING



Kv Klyvaren

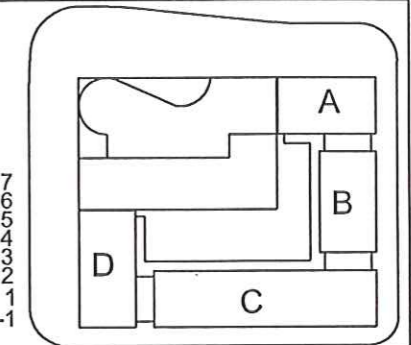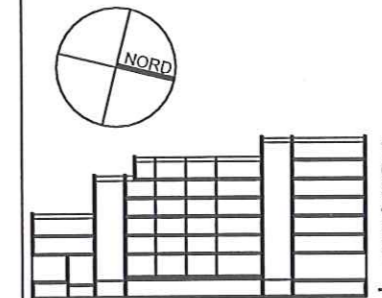


VE BENGTT DAHLGREN AB	tel. 040-6351754
VS BENGTT DAHLGREN AB	tel. 040-6351754
E ROWIDA AB	tel. 040-14 03 50
B KLYVAREN FÖRVALTNING AB	tel. 040-98 42 42

UPPDRAG.NR 8297	RITAD/KONSTR. AV SB	HANDLÄGGARE SB
DATUM 2013-02-11	ANSVARIG ROLAND WICTORSSON	

OMBYGGNAD LOKAL
 AB, Plan 0

SKALA A3 1:50	NUMMER A-40.1-003-A3_T -	BET
------------------	-----------------------------	-----

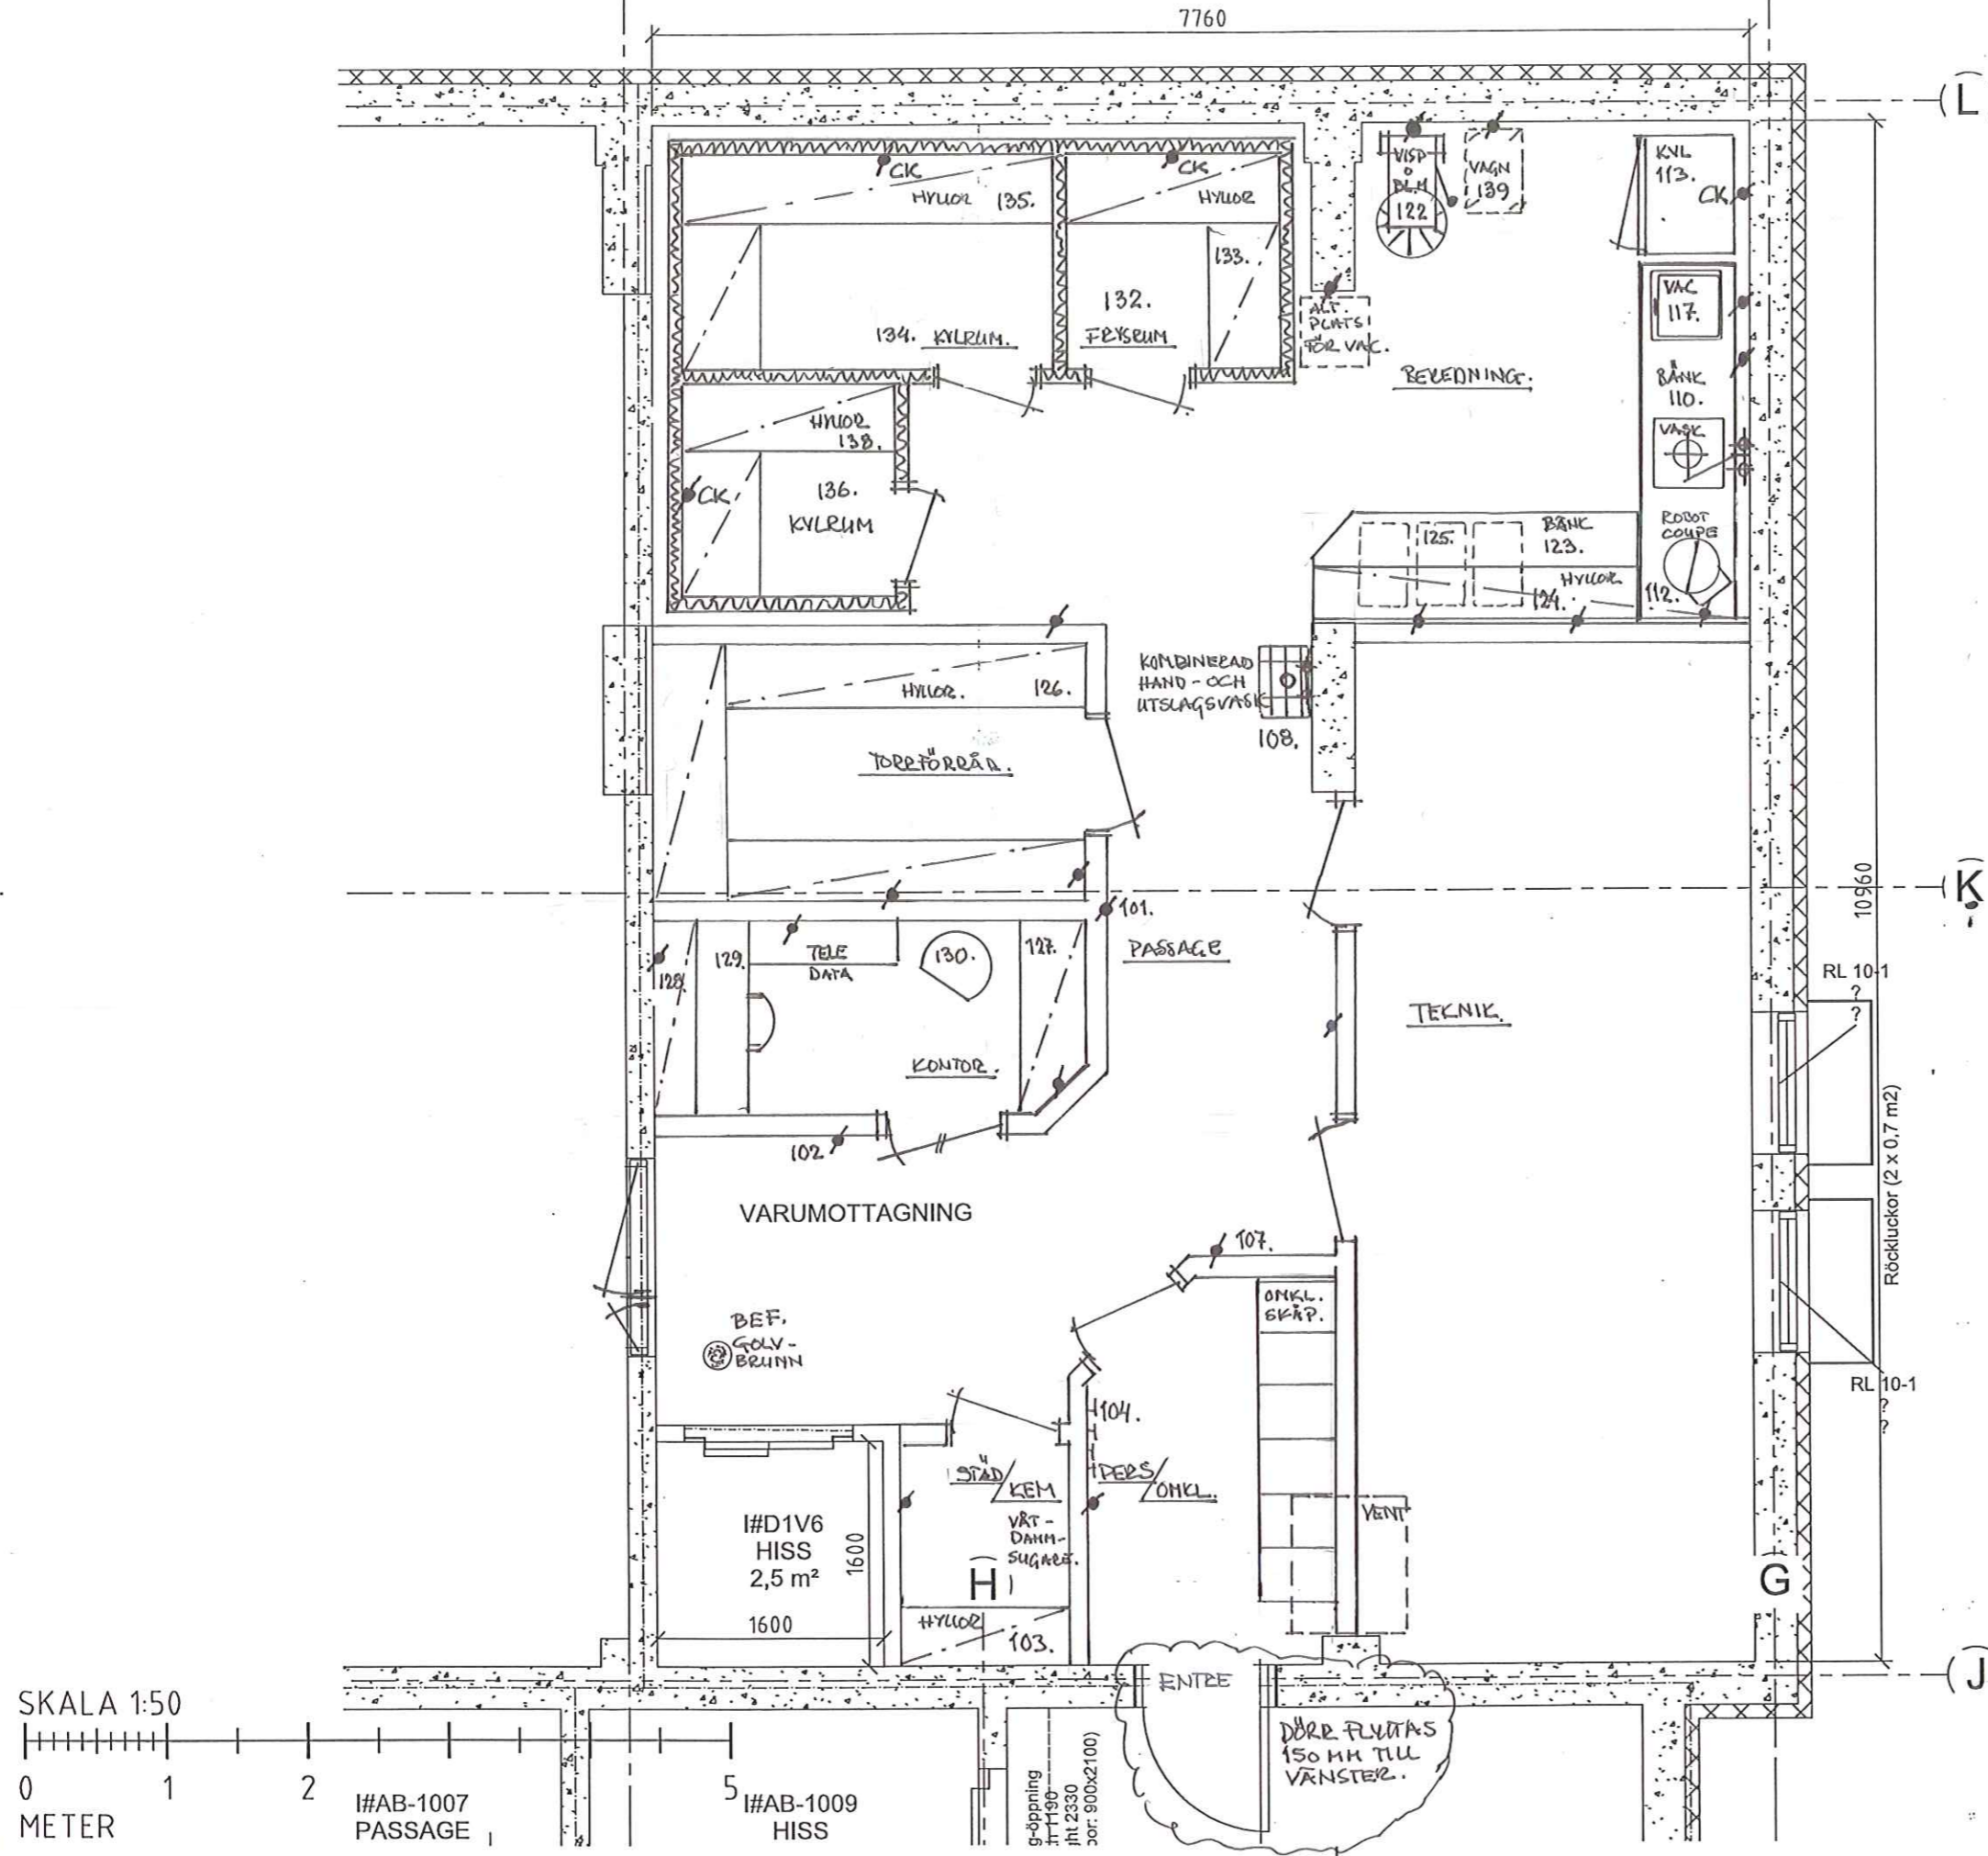

SKALA 1:50
 0 1 2
 METER

#AB-1007 PASSAGE
 #AB-1009 HISS

g-öppning
 11190
 jnt 2330
 sor: 900x2100

DÖRR FLYTAS
 150 MM TILL
 VÄNSTER.