


Vakant kontor  
380 m<sup>2</sup>

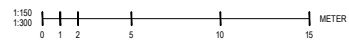

FÄRE EJ BETRAKTAS SOM  
UPPMÄTNINGSRITNING DÅ  
DETALJMÄTNING EJ ÄR  
UTFÖRD.  
VISSA AVVIKELSER KAN  
FÖREKOMMA.

RELATIONSHANDLING		
MÄRSTA 11:14		
UPPGÄVENS 2020	REDAJ AV RW SEARES	FÖRVALTARE A AGERSON
DATUM 2019-08-23		
MÄRSTA 11:14 GENERATORGATAN 3,5, SIGTUNA		
PLAN 01		
SKALA A1: 1:150 A3: 1:300	RITNINGSNUMMER A-40-1-0010	SET