

H	KKR TRAPPA	YB	07-04-18
F	FÖNSTER	YB	07-04-05
F	KKR FÖR VENTILATION, DÖRRAR	YB	07-03-20
E	SPRALTRAPP, YTTERDÖRR	YB	07-03-19
D	BYGGHÄNDLING	YB	07-03-12
C	PELÅRE GAVEL A	YB	07-03-05
B	KKR, JUSTERING PLAN	YB	07-03-01
A	FÖNSTER, HISSKAKT, BÄRLINOR	RW	070203
000	BYGGNING AVSEER	BYGG	BYGG


LENTAS AB
 BOX 104
 S-446 23 KUNGÄLVA
 TEL. +46 88 79000
 FAX. +46 88 79009
 WWW.LENTAS.SE



BYGGRE MÅLARSANERING
 FAST. Bögsögen B
 KOMMUN HUDDINGE
 ÖRNÄS VÅRDSHUS FÖRETAGET
 TEKNISKT Peter Olsson
 08-11-30 Vårlof Brorsson

BOTTENPLAN

SKALA	RITNING	SET
1:100	A-SB0179-1	H

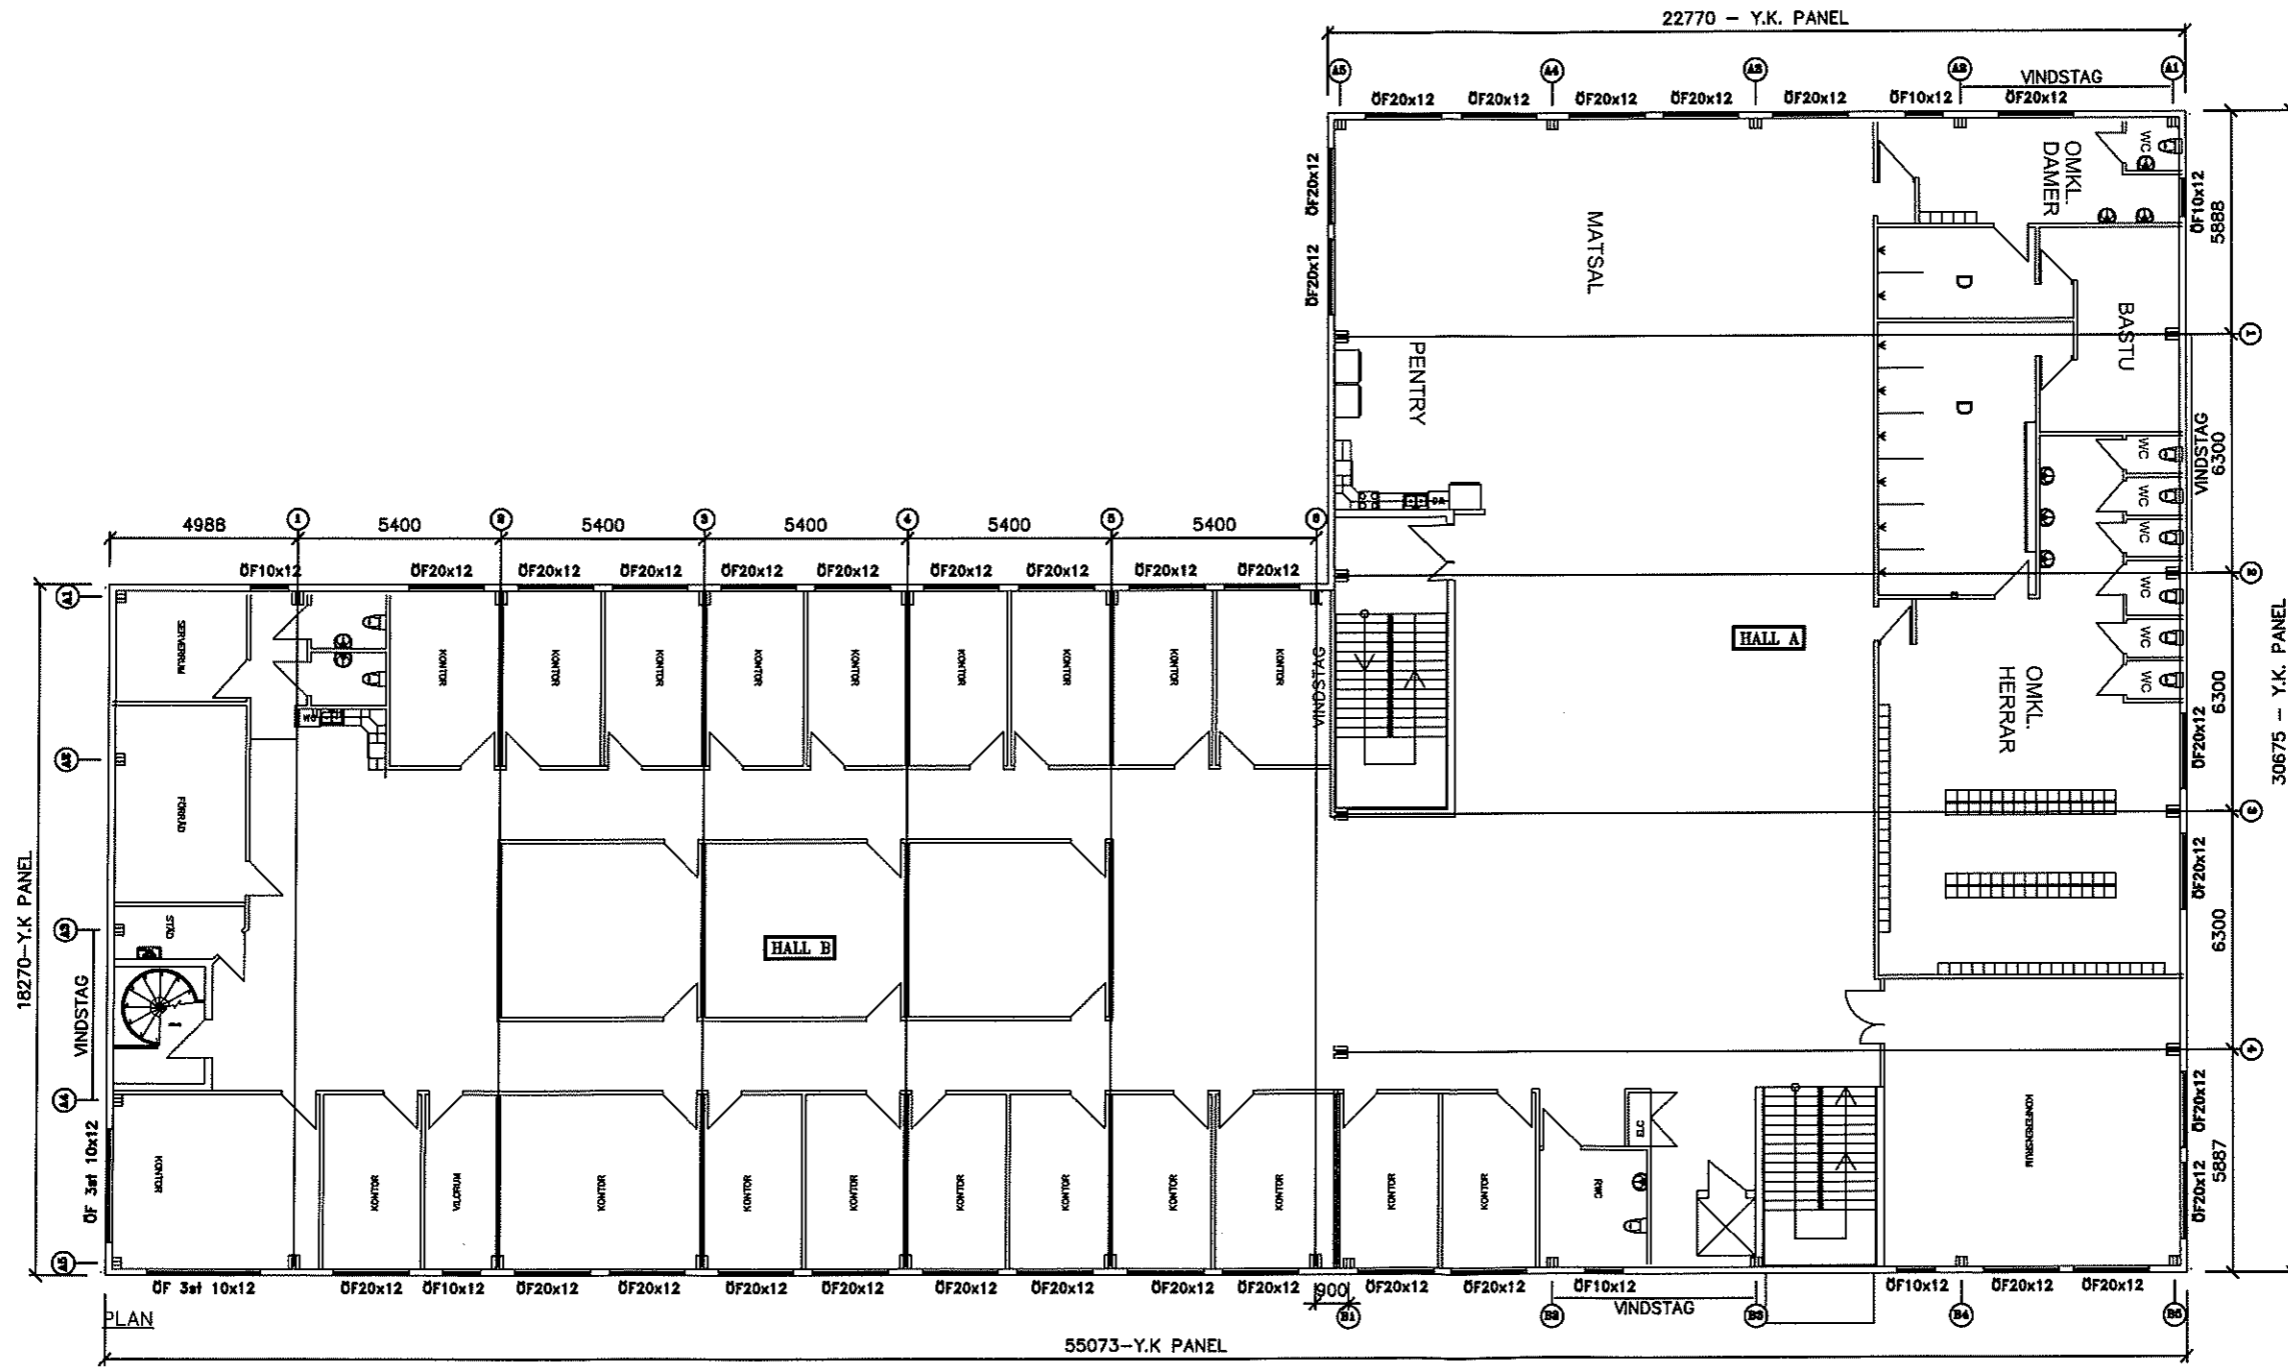

E	DÖRR VID SPIRALTRAPPA	VB	07-03-20
D	BYGGHANDLING	VB	07-03-12
C	PELARE GAVEL A	VB	07-03-05
B	JUSTERING PLAN	VB	07-03-01
A	JUSTERING PLAN	RW	070203
	BYGGNINGSBYRÅ	BYGG	DATUM


BYGGHANDLING

LENTAB AB
 BOX 104
 S-444 88 KINGSGRÄNH
 TEL +46 833 70000
 FAX +46 833 70649
 WWW.LENTAB.SE



BYGGH MÅLARSANERING
 FÄST. Bågsågen 8
 KOMMUN HUDDINGE
 06-11-30 KONSTRUKTÖR
 Viktor Brorsson

ÖVRE PLAN
 SKALA 1:100
 RITNING A-SR0179-2
 SIF E

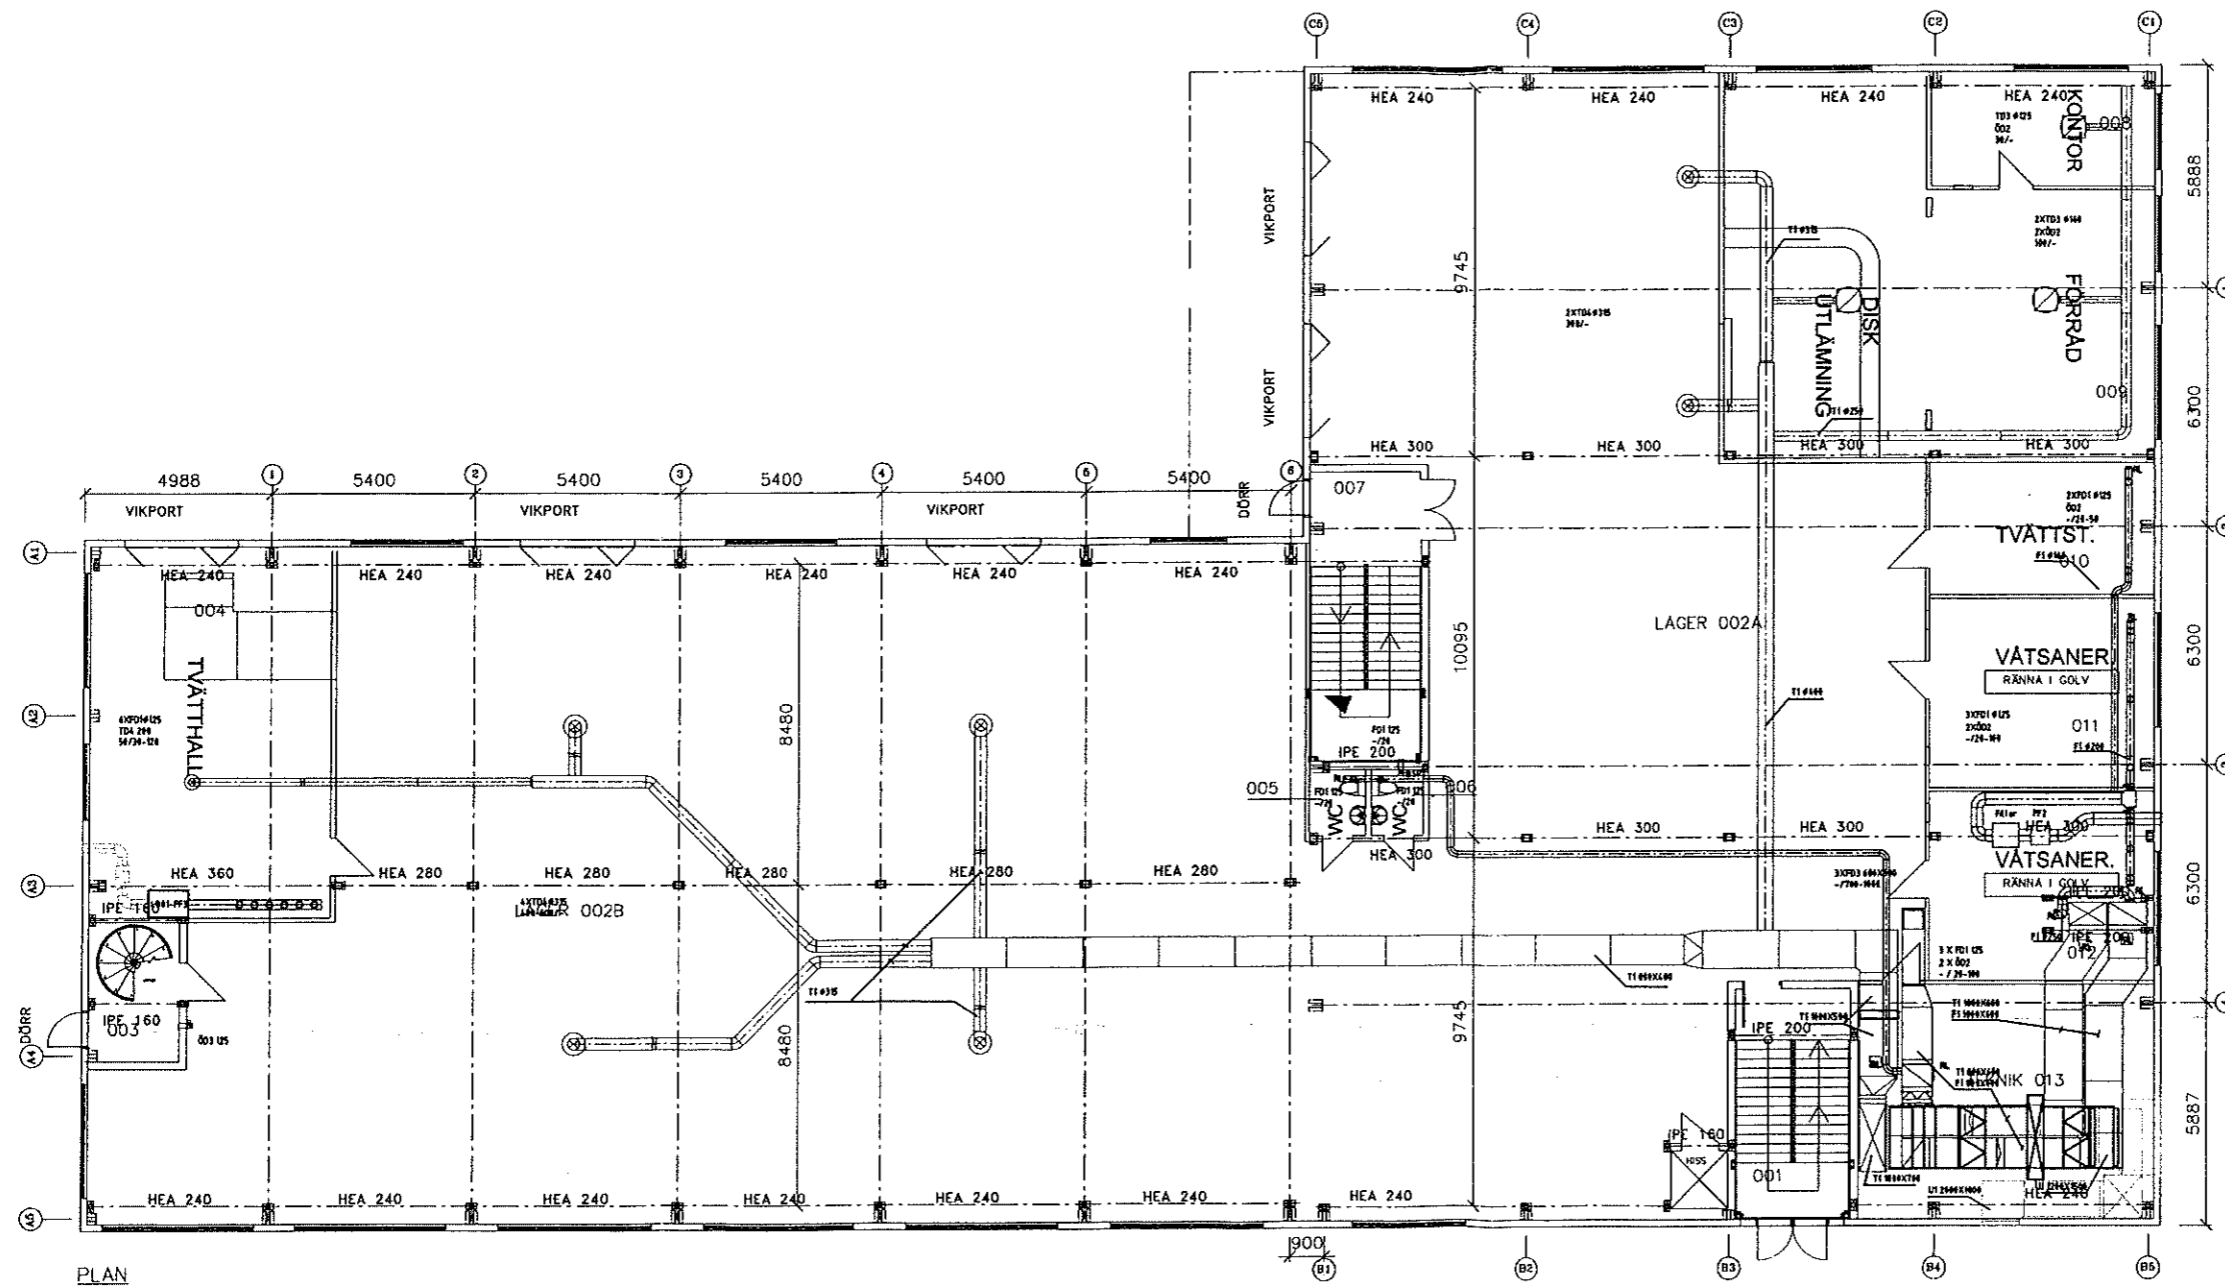


PLAN

SKALA 1:100 VID FORMAT A1
 1 0 5 10 m

BE 1	AM 1	ÄNDRINGEN AVSER	DATUM	SKN
RELATIONSRTNING				
MÄLARSANERING				

JB-Profilers AB Box 6046 141 06 KUNGENS KURVA Tel 08-612 02 20		Adress Kv. BÄGSÄGEN 8 LÄNNA, HUDDINGE
Ulf Renner 2008-04-15		Beskrivning NEDRE PLAN LAGER VENTILATION
Skala 1:100		System ORIG A1 V57:01

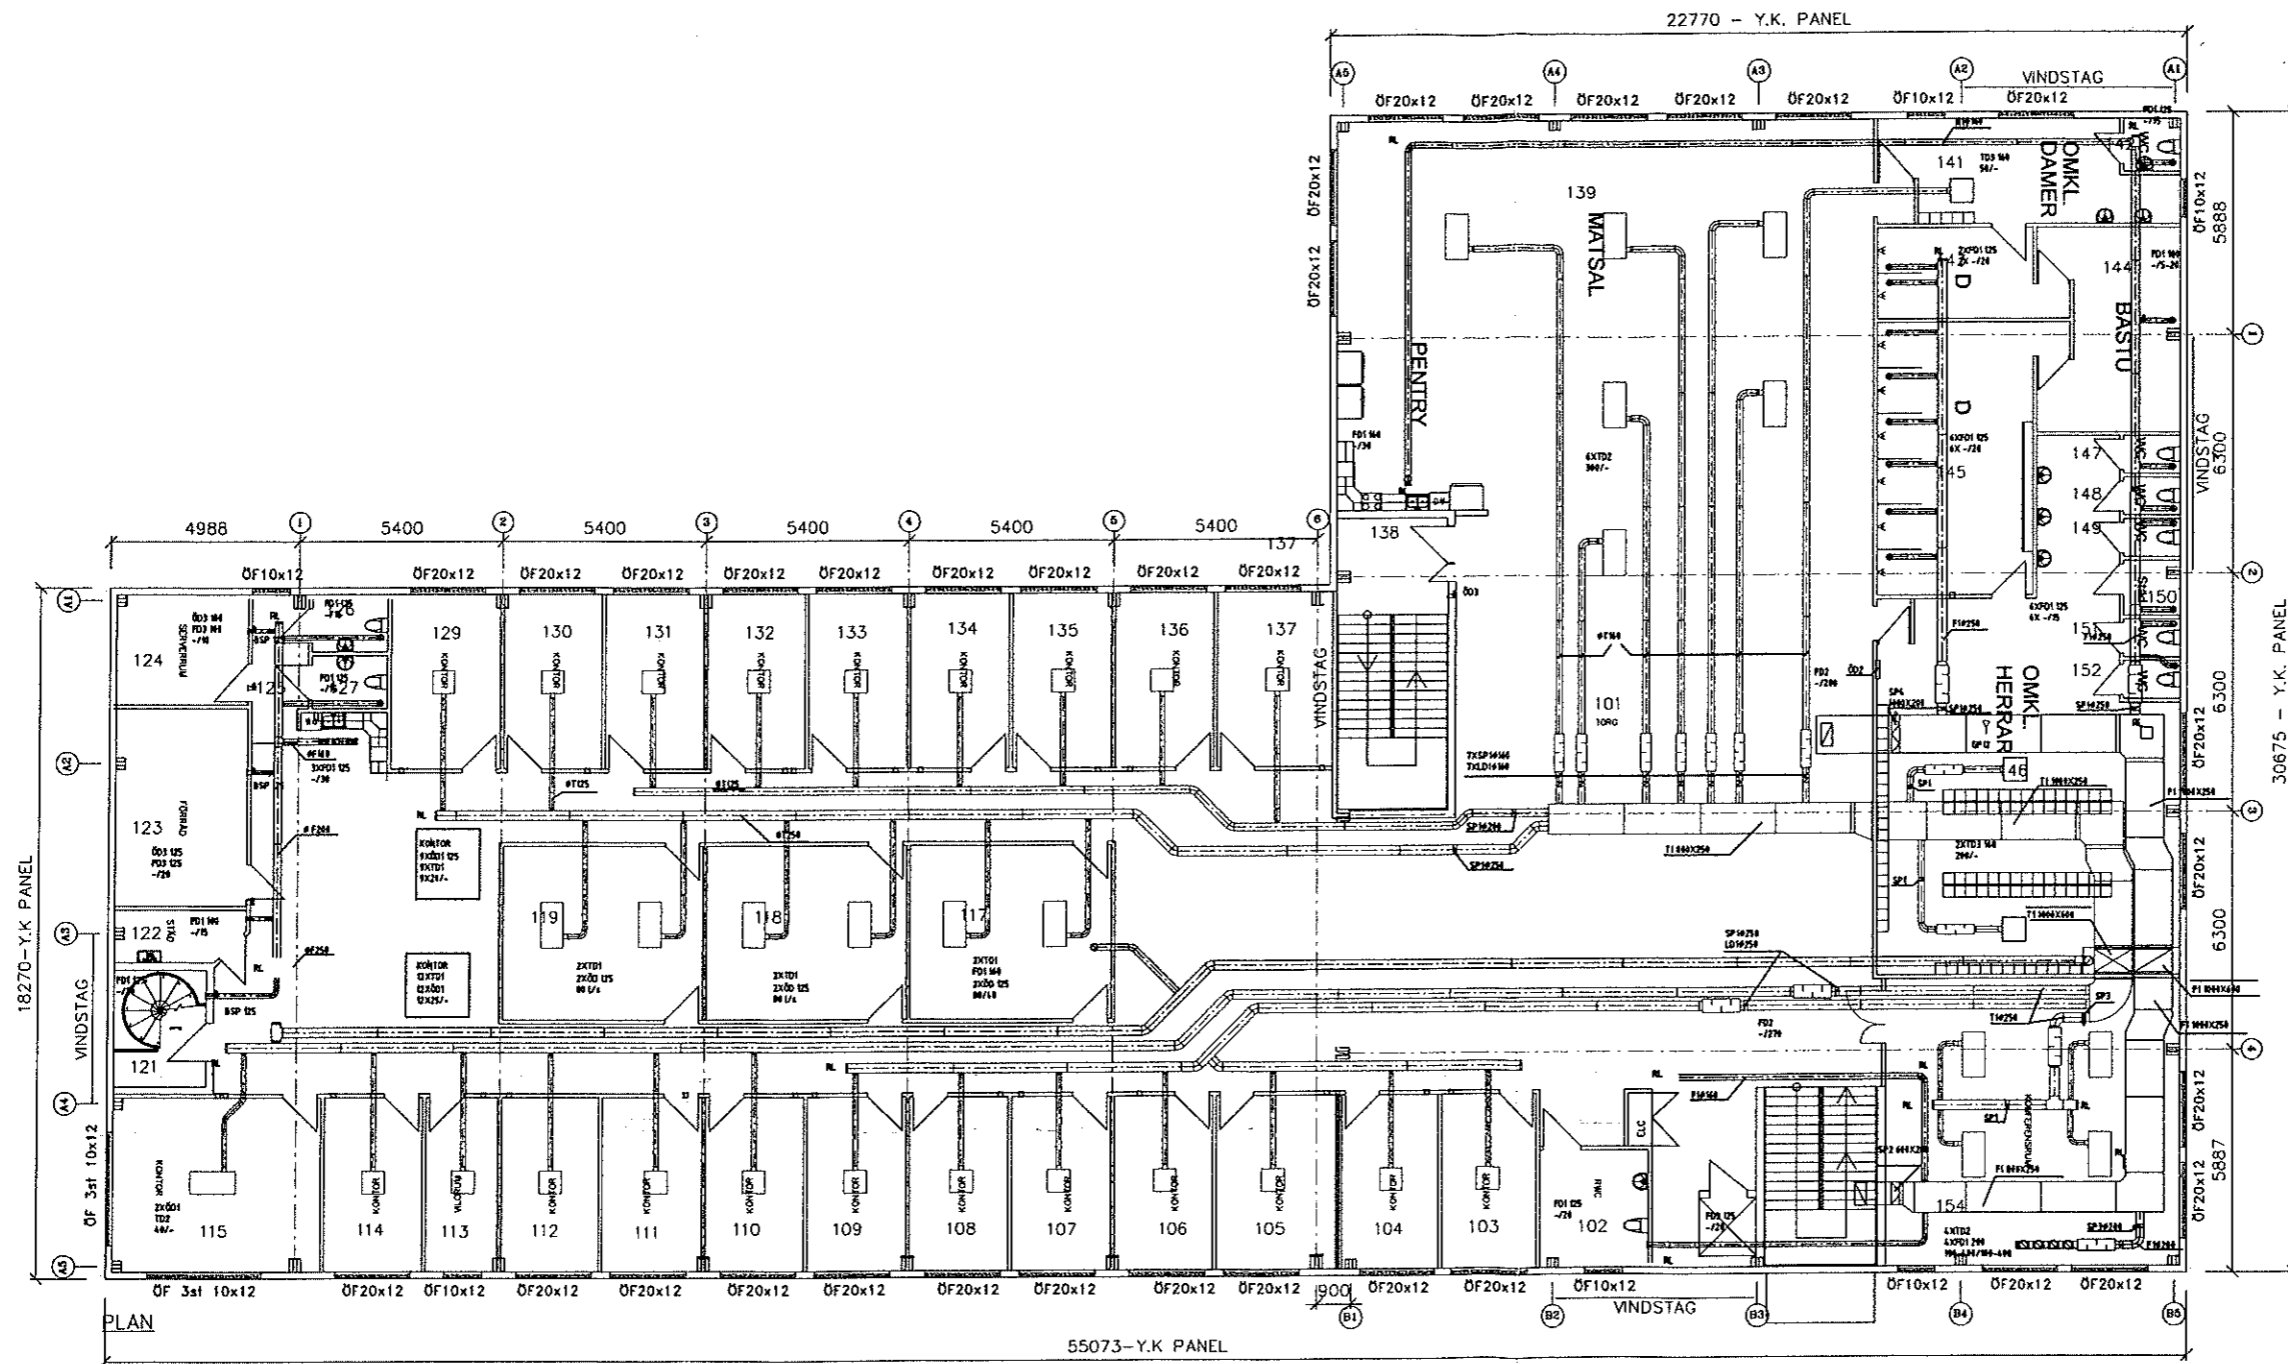

BET	ANT	ÄNDRINGEN AVSER	DATUM	SGN
RELATIONSRTNING				
MÄLARSANERING				
JB-Profil AB Box 6046 141 06 KUNGENS KURVA Tel 08-612 02 20			Kv. BÄGSÄGEN 8 LÄNNA, HUDDINGE	
ÖVRE PLAN KONTOR VENTILATION				
Ulf Renner 2008-04-15	1:100	V57:02	ORIG A1	

SKALA 1:100 VID FORMAT A1
 1 0 5 10 m