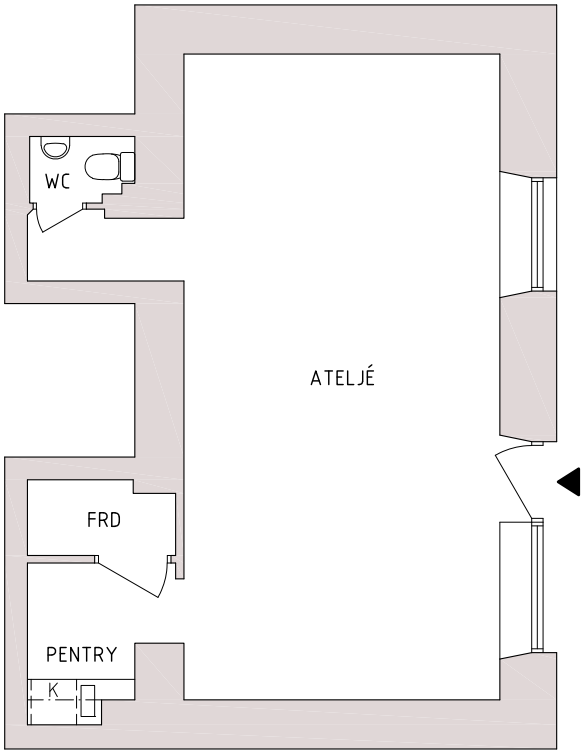



Kv. Läraren 8
Adress: Wallingatan 37, Lokal nr L0906
Relationsritning

Stockholm 2025.09.11

mätbolaget Kvadrat.

Mätbolaget Kvadrat i Stockholm AB
www.kvadratab.se | Tel. 08-650 03 50

0 1 2 3 4 5 m

SKALA 1:100 (A4)